
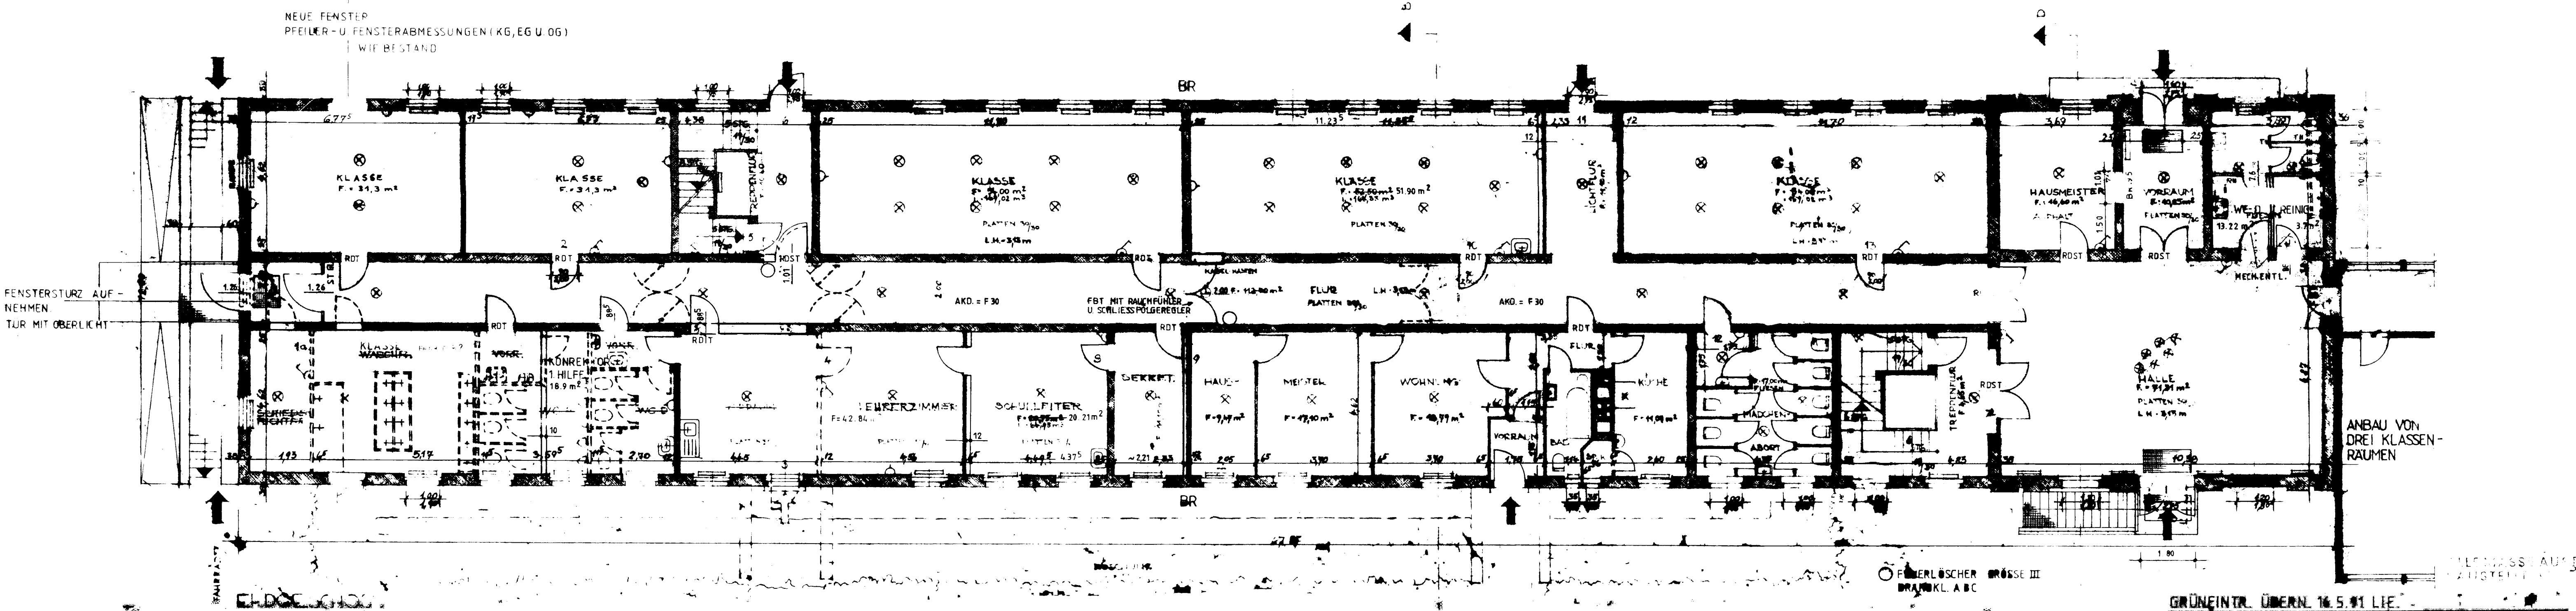
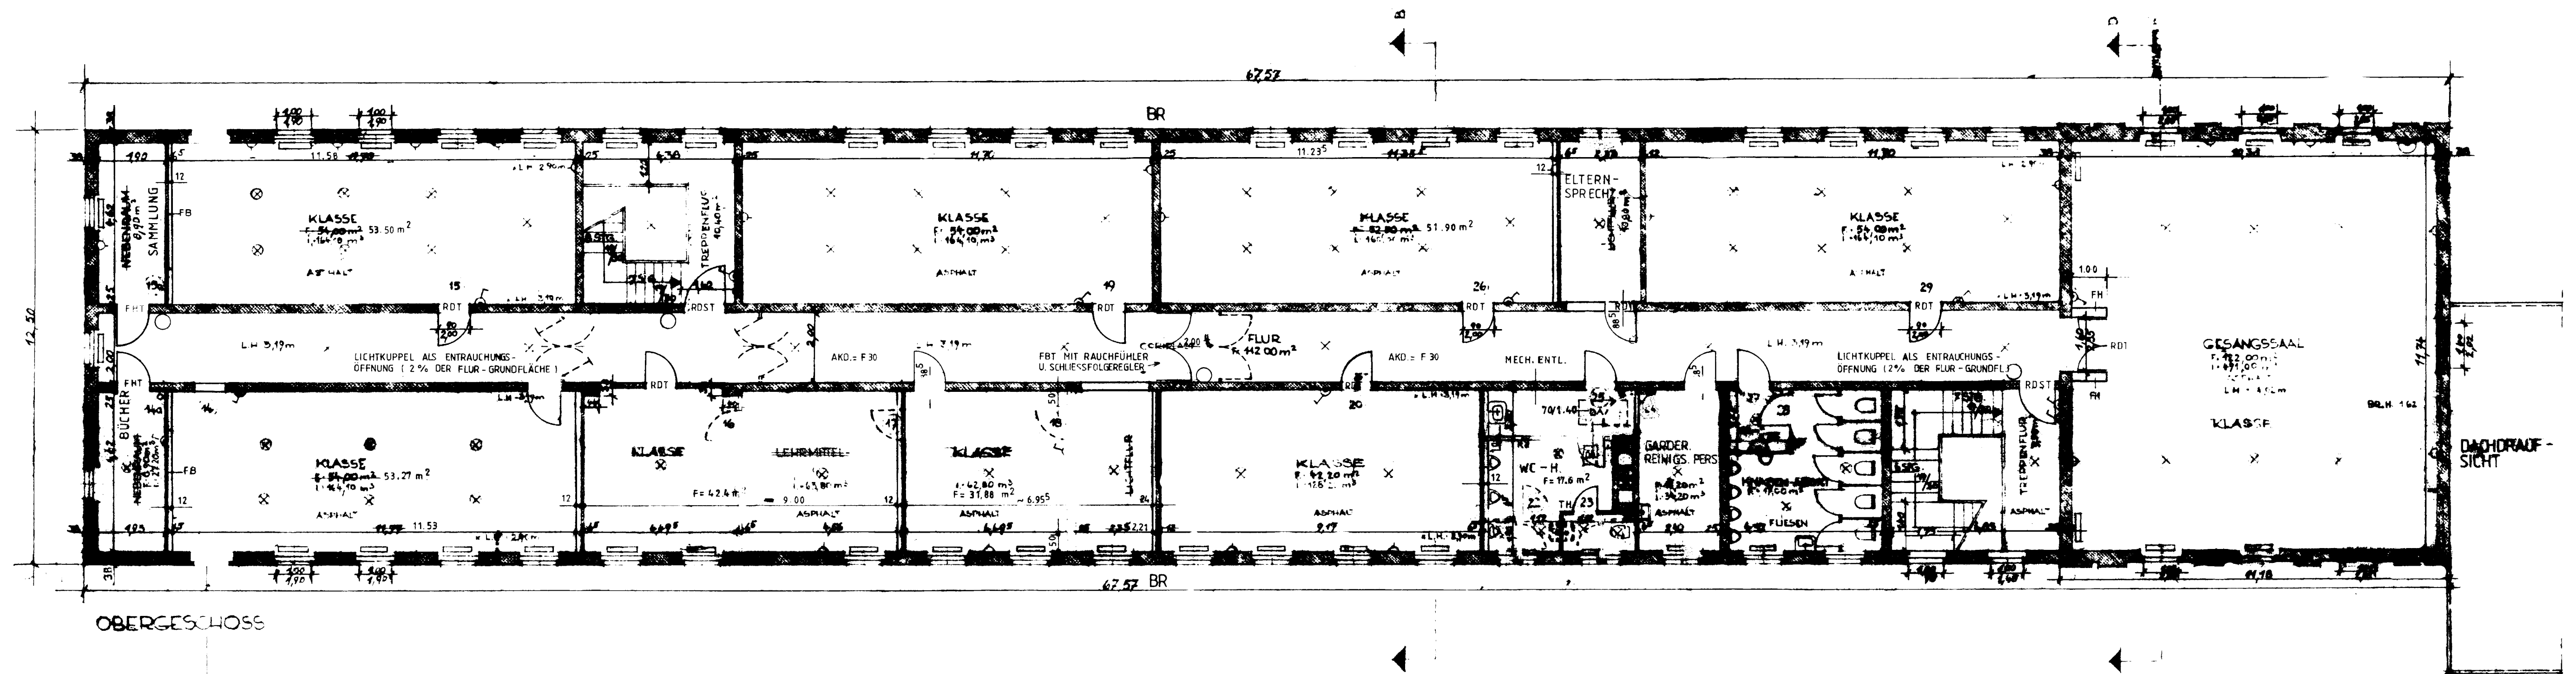


GRUNDSCHULE GATOW/AM WINDMÜHLENBERG

M. 1:100

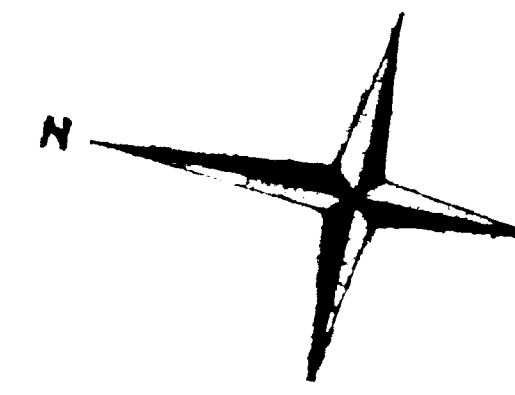

WÄNDE ZW. UNTERRICHTSR. U. FLUREN BZW. TREPPENR. = 0 dB

AUßENTÜREN:
STURZHÖHE AUFNEHMEN,
OBERLICHTHÖHE WIE BESTAND.

INNENTÜREN:
HÖHEN AN VORH. TÜREN ANGLEICHEN.

ABT. V. KSBILD

Kauf 19.2

