
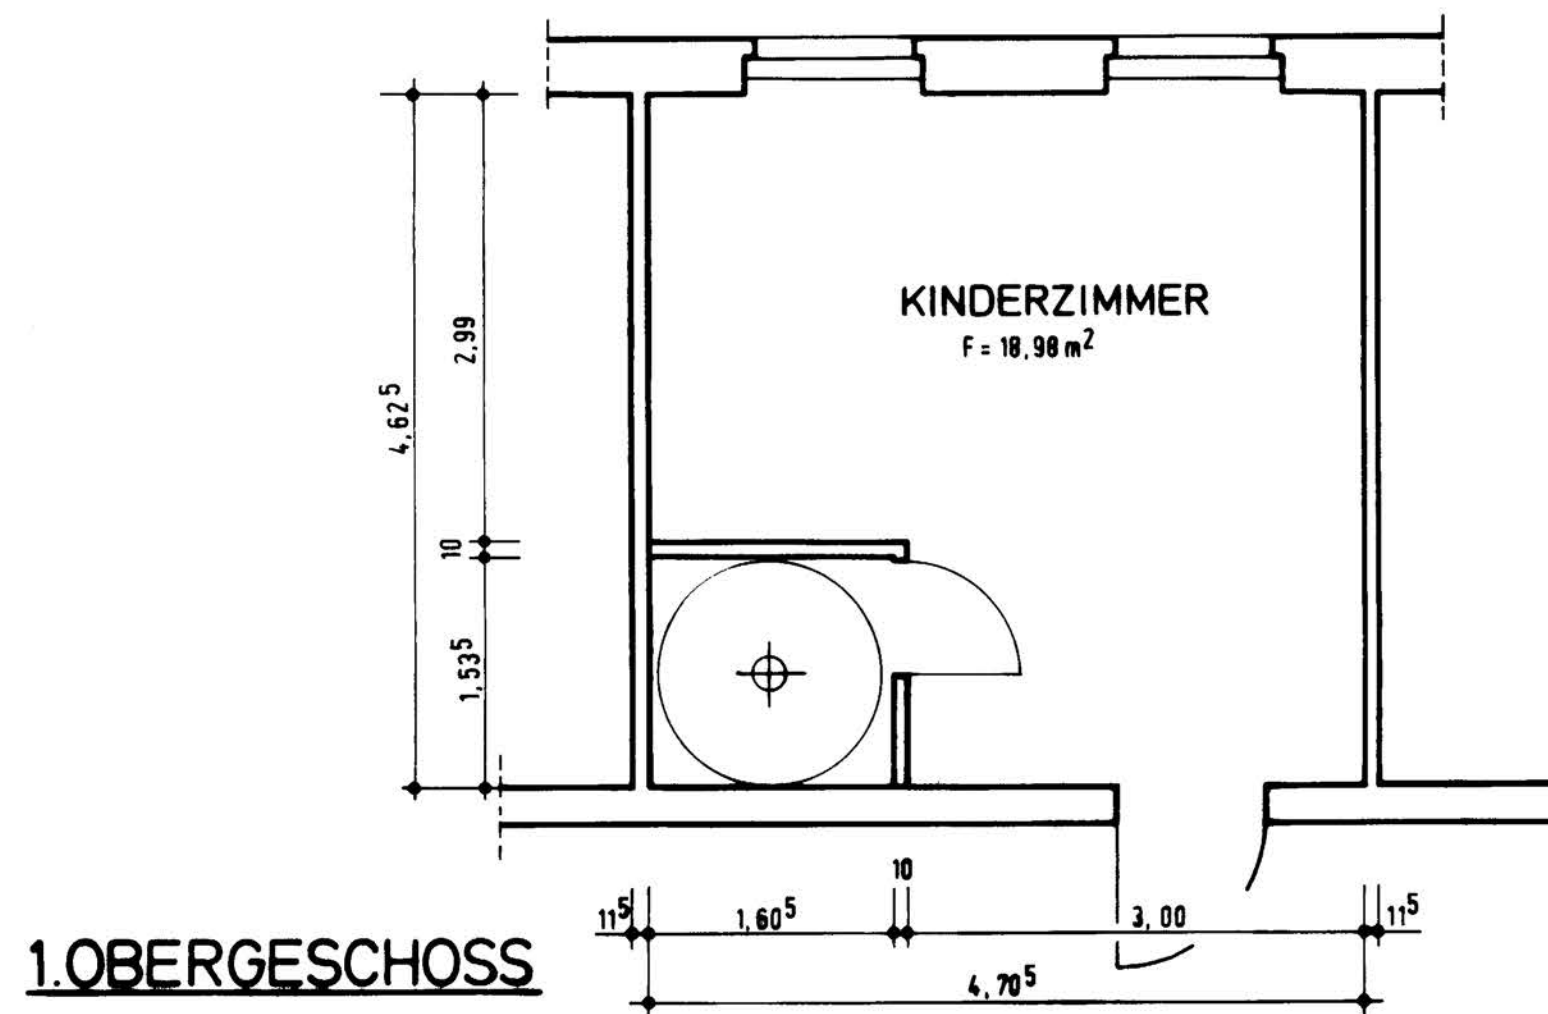


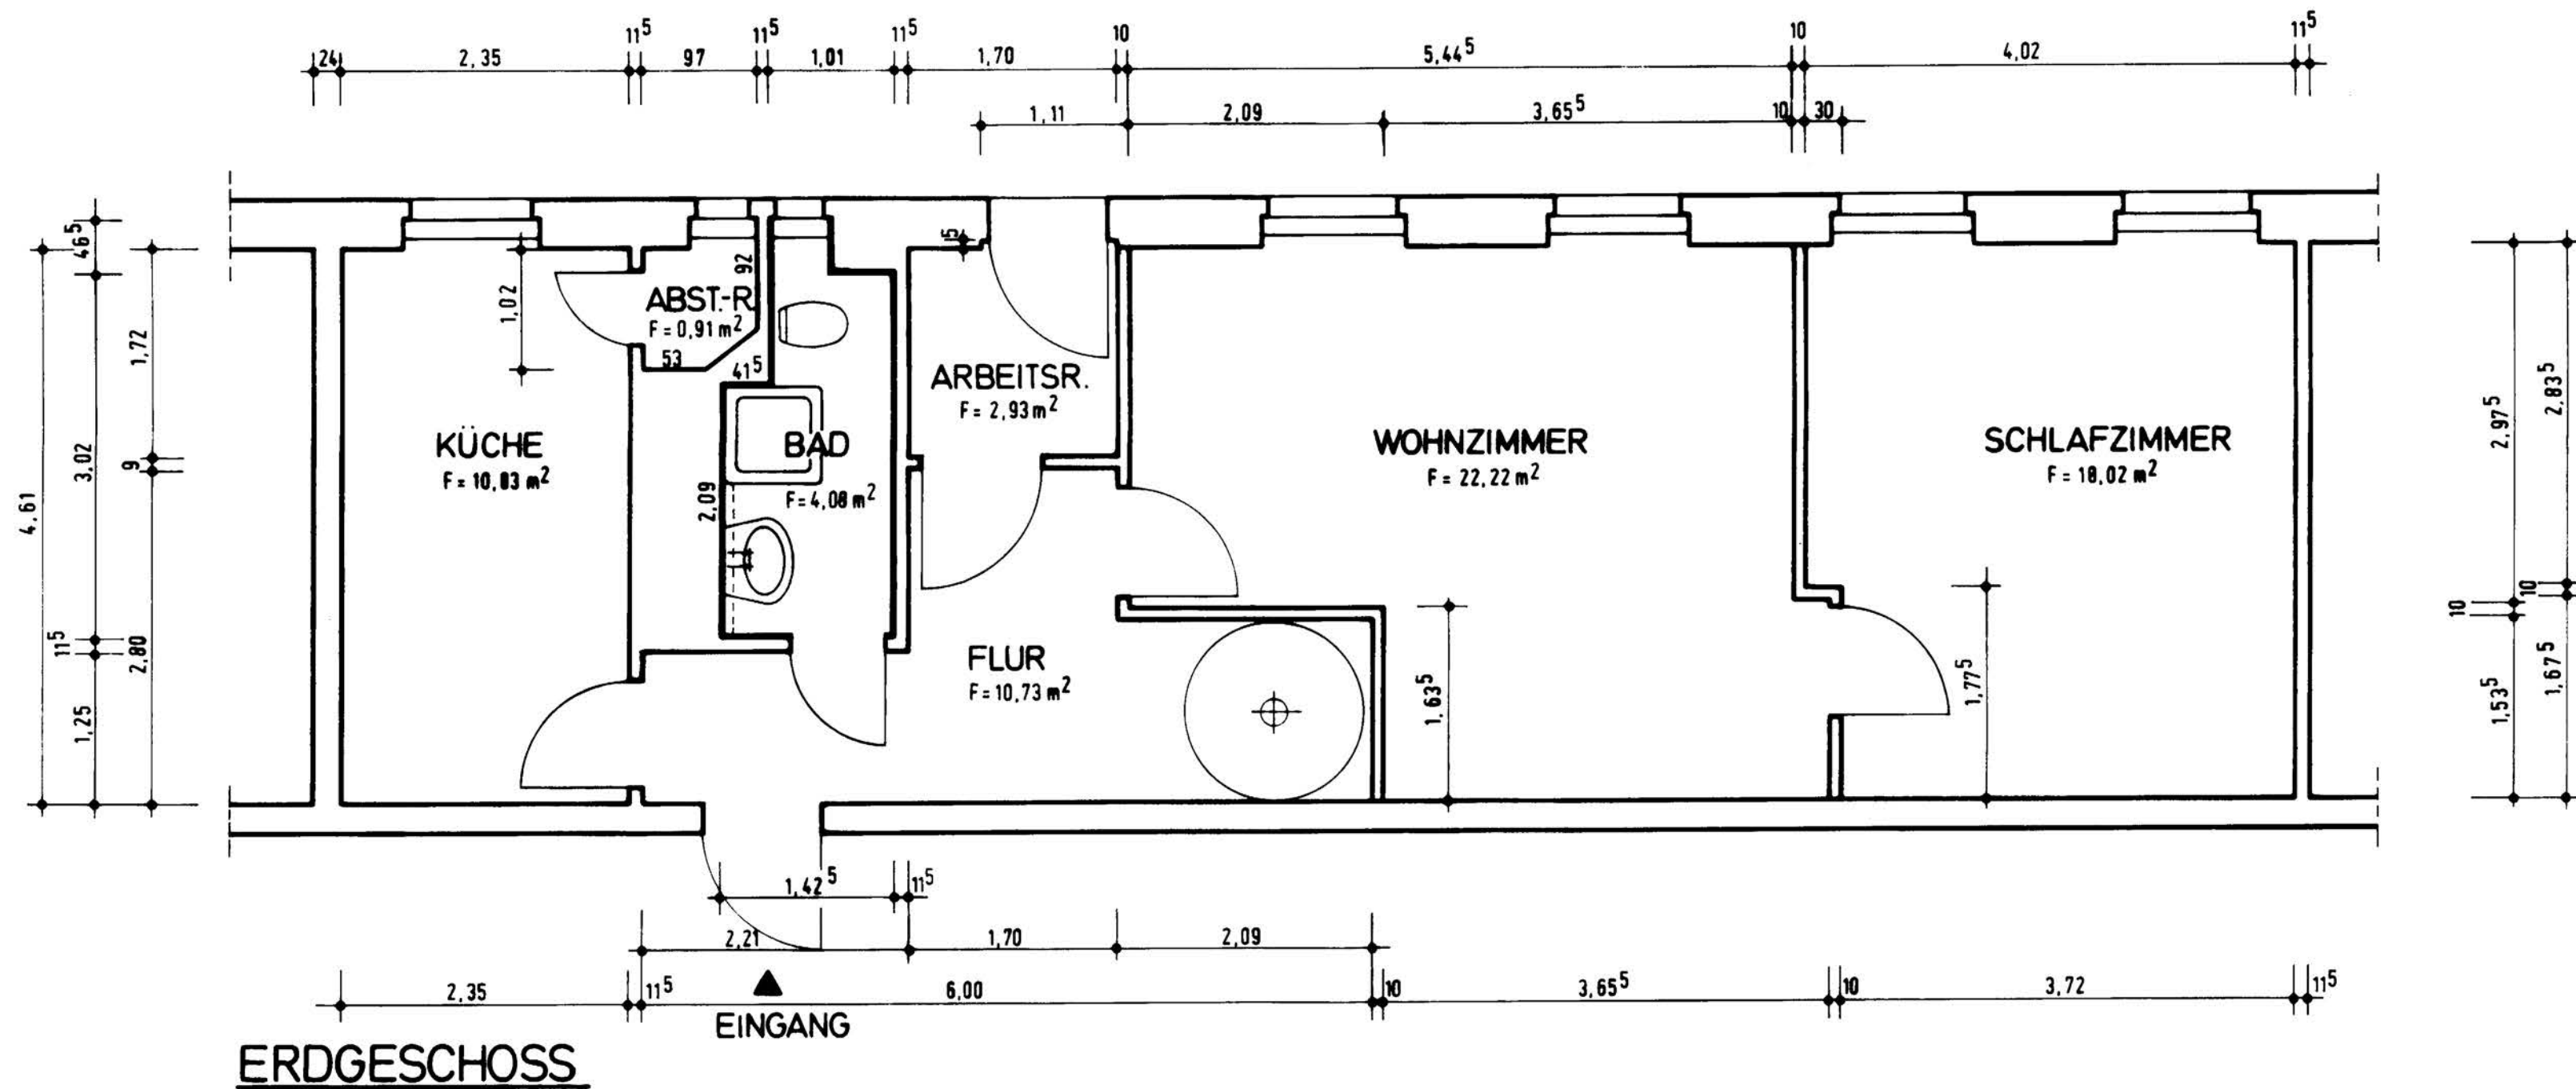

WOHNFLÄCHE = 88,70 m²

FERTIGSTELLUNG 1. JULI 2000

GRUNDSCHULE AM WINDMÜHLENBERG BERLIN - GATOW AM KINDERDORF 23 - 37			
HAUSMEISTERWOHNUNG EG u. 1.OG			
BEARB. S. <i>S. ...</i>	GEZ. S. <i>S. ...</i>	DATUM 29.03.01	BEZIRKSAMT SPANDAU VON BERLIN HOCHBAUAMT
MASST. 1:50	BL.-GR.	BL.-NR.	