


Abwicklung Hallenbogen
Landseite
1:1500

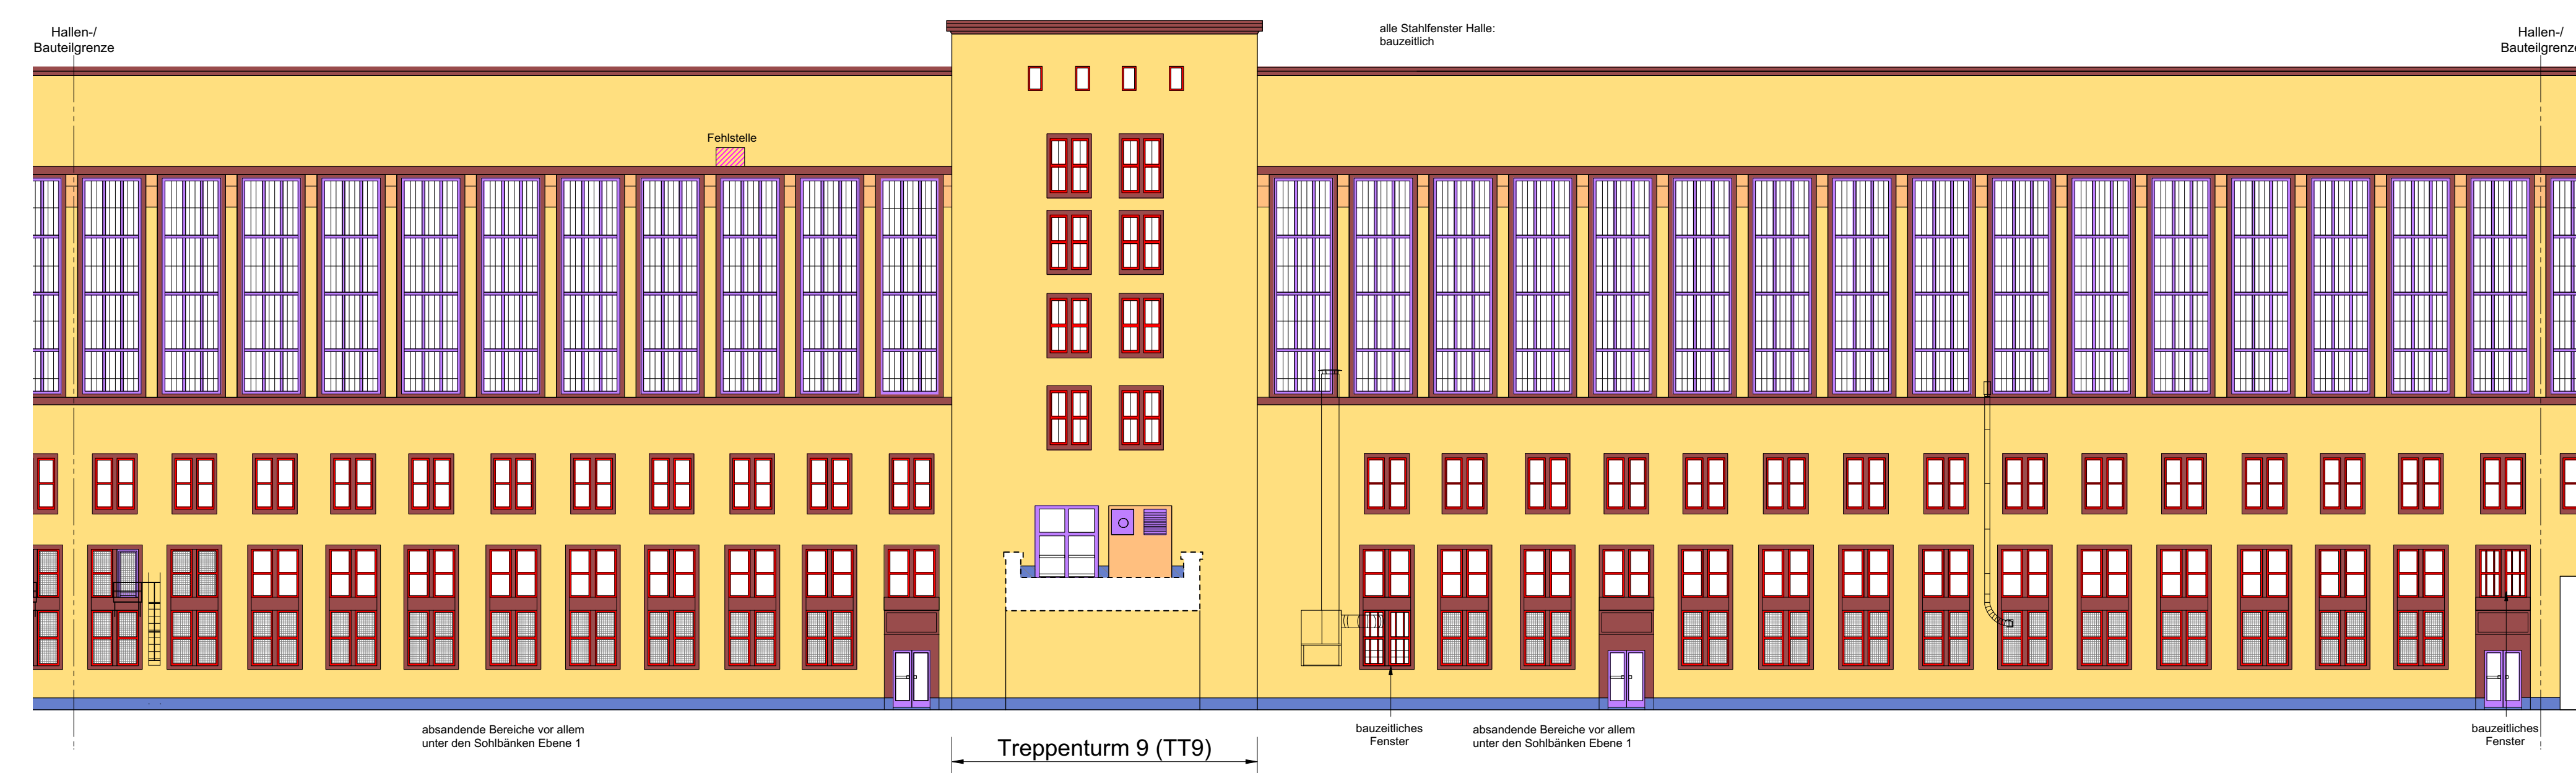

zugewachsene Eisenbahnbrücke
(vermutlich Bauphase 2)

echtere Kriegsschäden
(Eisenbahn)

Nutzung: Eisenbahnbrücke

zugewachsene Eisenbahnbrücke
(vermutlich Bauphase 2)

zugewachsene Eisenbahnbrücke
(vermutlich Bauphase 2)

TURM 9, Ostseite

TURM 9, Westseite

INDEX	ZEICHNUNG	BEZEICHNUNG
THF-PDE-BT4--UE---CG-DPP-B-2081- 150402		
PROJEKT EHEMALIGER FLUGHAFEN TEMPELHOF		
LAGEPLAN / GEBÄUDEÜBERSICHT		
RÄUMHAUPT BESTANDSERFASSUNG MATERIAL- UND BINDUNGSKARTIERUNG FASSADEN		
GEBÄUDE: BT4, H4, TT9		BESTANDSPLAN
ERSTELLT AM 14.03.2014	FORMAT 110x84mm	GEZ. VON GL.
BAUSKIZZE Land Berlin	verfertigt durch: Tempelhof Projekt GmbH Columaden 10, 102, 12101 BERLIN TEL. 030 / 200 013 Tu - 09 FAX: Telefax: 030 / 200 013 99 E-Mail: info@tempelhof-projekt.de	STAND 02.04.2015
		MASSSTAB 1:200
PLANVERFASSER TGA		PLANVERFASSER HOCHBAU
FREIGABE FACIPLANER (TGA)		FREIGABE KOORDINIERENDER PARTNER
FREIGABE FACIPLANER (TGA)		FREIGABE AUFTRAGSGEBER
DATENAME (ZEICHNUNGSDATEI) THF-PDE-BT4--UE---CG-DPP-B-2081-150402.dwg		KONTROLLIERTE Planenröße Bauplatz-Punkt 0 Anzeichen - 324 1 mmq Tu 02046, Tu 42950
Hinweis: Keine Garantie für die Maßhaltigkeit der Zeichnung. Alle Maße sind am Bau zu nehmen. Die Kartierung erfolgte ohne Öffnung von Bauteilen. Kartierungsergebnisse: Analyse des Bestandes vor Ort, Auswertung der Altkarte und historischen Bauzeichnungen.		