


Bemerkung:
 Alle Biegemäße sind Außenmaße.
 Alle Aufbiegungen sind Systemmäße.
 Alle Stahlpositionen erhalten die Vorzahl: 15
 Letzte Pos.: 9

HAKEN, WINKELHAKEN, BÜGEL, SCHLAUFEN	AUFBIEGUNGEN, ABBIEGUNGEN, SONSTIGE KRÜMMUNGEN					
$d_s < 20 \text{ mm} : d_{B1} = 4 d_s$	$d_{B2} = 20 d_s$					
$d_s \geq 20 \text{ mm} : d_{B1} = 7 d_s$						
ANGABEN FÜR d_{B1} UND d_{B2} GÜLTIG, SOFERN IN DER ZEICHNUNG NICHT ANDERS ANGEZEIGT						
BETONSTAHLSORTEN	B51, S500 S					
BETONDECKUNG [cm]	4,5 cm					
BETONFESTIGKEITSKLASSEN	B 25					
Zu diesem Plan gehörende Pläne						
Schalung:						
Bewehrung:						
Plan Nr.	Datum	Avrt	Proj. Ing.	Zeichner	Überprüfer	Di. Reviz.
15	11.11.97	2x	UV	UV	UV	UV
15a	11.11.97	2x	UV	UV	UV	UV
15b	26.6.97	4x	UV	UV	UV	UV
15c	10.7.97	2x	UV	UV	UV	UV

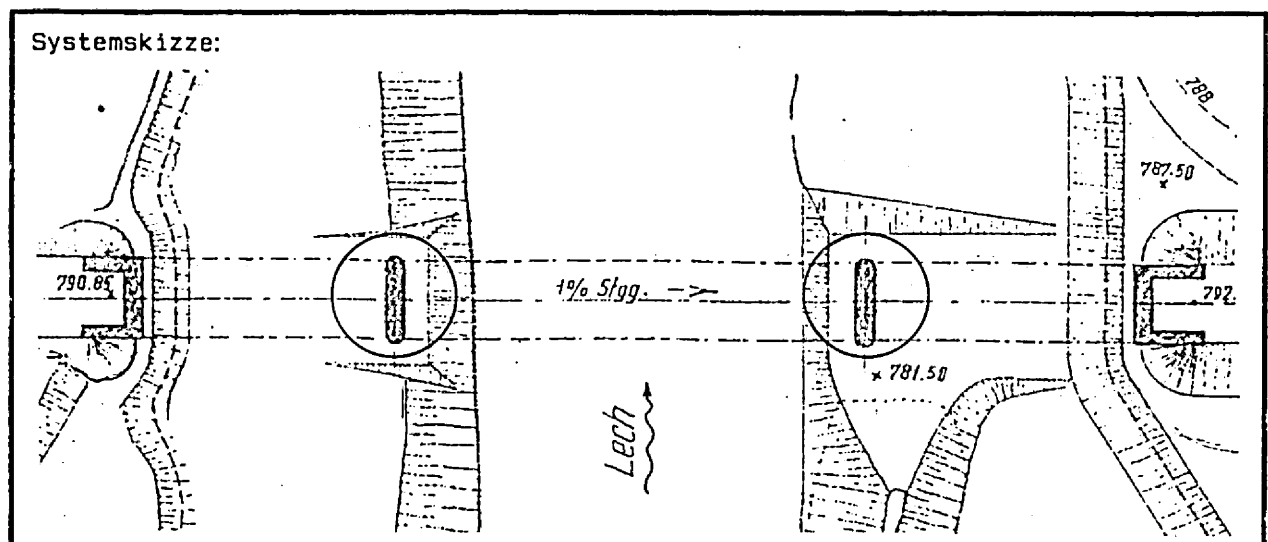

FREISTAAT BAYERN
 STRASSENBAUAMT KEMPTEN

B 310 PFRONTEN - FÜSSEN

BW 156 Instandsetzung der König Ludwig Brücke

Bausührung:	J. Döbler GmbH & Co. Bauunternehmung Gutenbergstraße 8 87600 Kaufbeuren	KONSTRUKTIONSGRUPPE BAUEN KEMPTEN Kempfenstraße 10 87450 KEMPTEN (MÜLLER) - PFRONTENSTRASSE 10 87450 KEMPTEN - TESSERER
Bauteil:	Bewehrung Untergurt Feld 11-13 und 11'-13'	Datum: 11.06.97 gezeichnet: 16.4.97 geprüft: 16.4.97 Maßstab: 1:15
Art der Änderung:	a) Bewehrung + Kopfbolzen Achse 11, 13, 11' 13' ergänzt b) Kopfbolzen samt Einleitung geändert c) Pfeilspitze + Bewehrung d) e)	Datum eingetr.: 7.5.97 Datum freigegeben: 26.6.97 9.7.97

ALS BESTANDSPLAN BERICHTIGT

PRÜFINGENIEUR	STRASSENBAUAMT KEMPTEN								
Dipl.-Ing. K. Hönlein Am Luginsland 2 87700 Memmingen	<table border="1"> <tr> <td>Strasse</td> <td>11</td> </tr> <tr> <td>Strassenbreite</td> <td>13,74</td> </tr> <tr> <td>Bauwerksnr.</td> <td>8430/505</td> </tr> <tr> <td>Plan Nr.</td> <td></td> </tr> </table>	Strasse	11	Strassenbreite	13,74	Bauwerksnr.	8430/505	Plan Nr.	
Strasse	11								
Strassenbreite	13,74								
Bauwerksnr.	8430/505								
Plan Nr.									
Auf Überarbeitung mit der stat. Berechnung und auf konstruktive Richtigkeit geprüft Prüfungstermin: 29.11.97 vom: 02.07.1997 Bewertung: am 27.07. von: Dipl.-Ing. Wolf	ZUR AUSFÜHRUNG GENEHMIGT Kempten, den 7. Juli 1997 Strassenbaumeister i. A. Wolf								

Bestandsplan

Kempten, den 13.1.98
 Straßenbauamt Kempten
 i. A. *[Signature]*

BAUWERKSNUMMER
8430/505
 STRASSENBAUAMT
 KEMPTEN