



Längsschnitt A-A M = 1:200

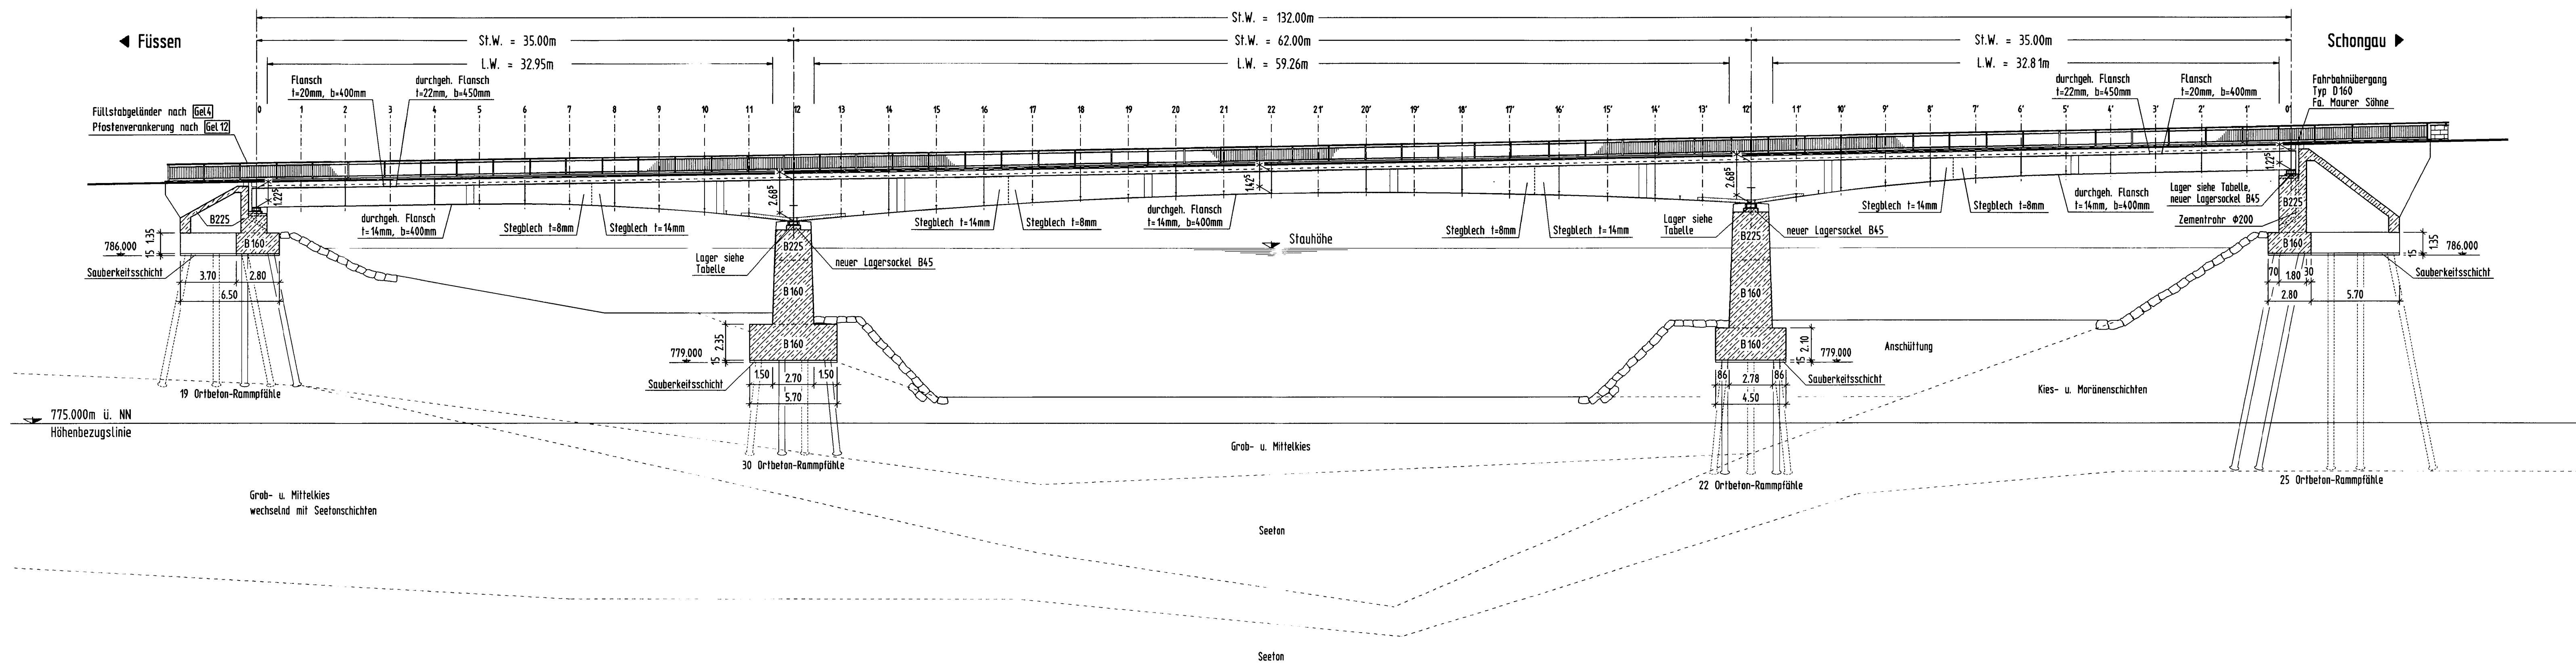

Draufsicht M = 1:200

auf den Überbau

auf die Stahlkonstruktion und die Unterbauten

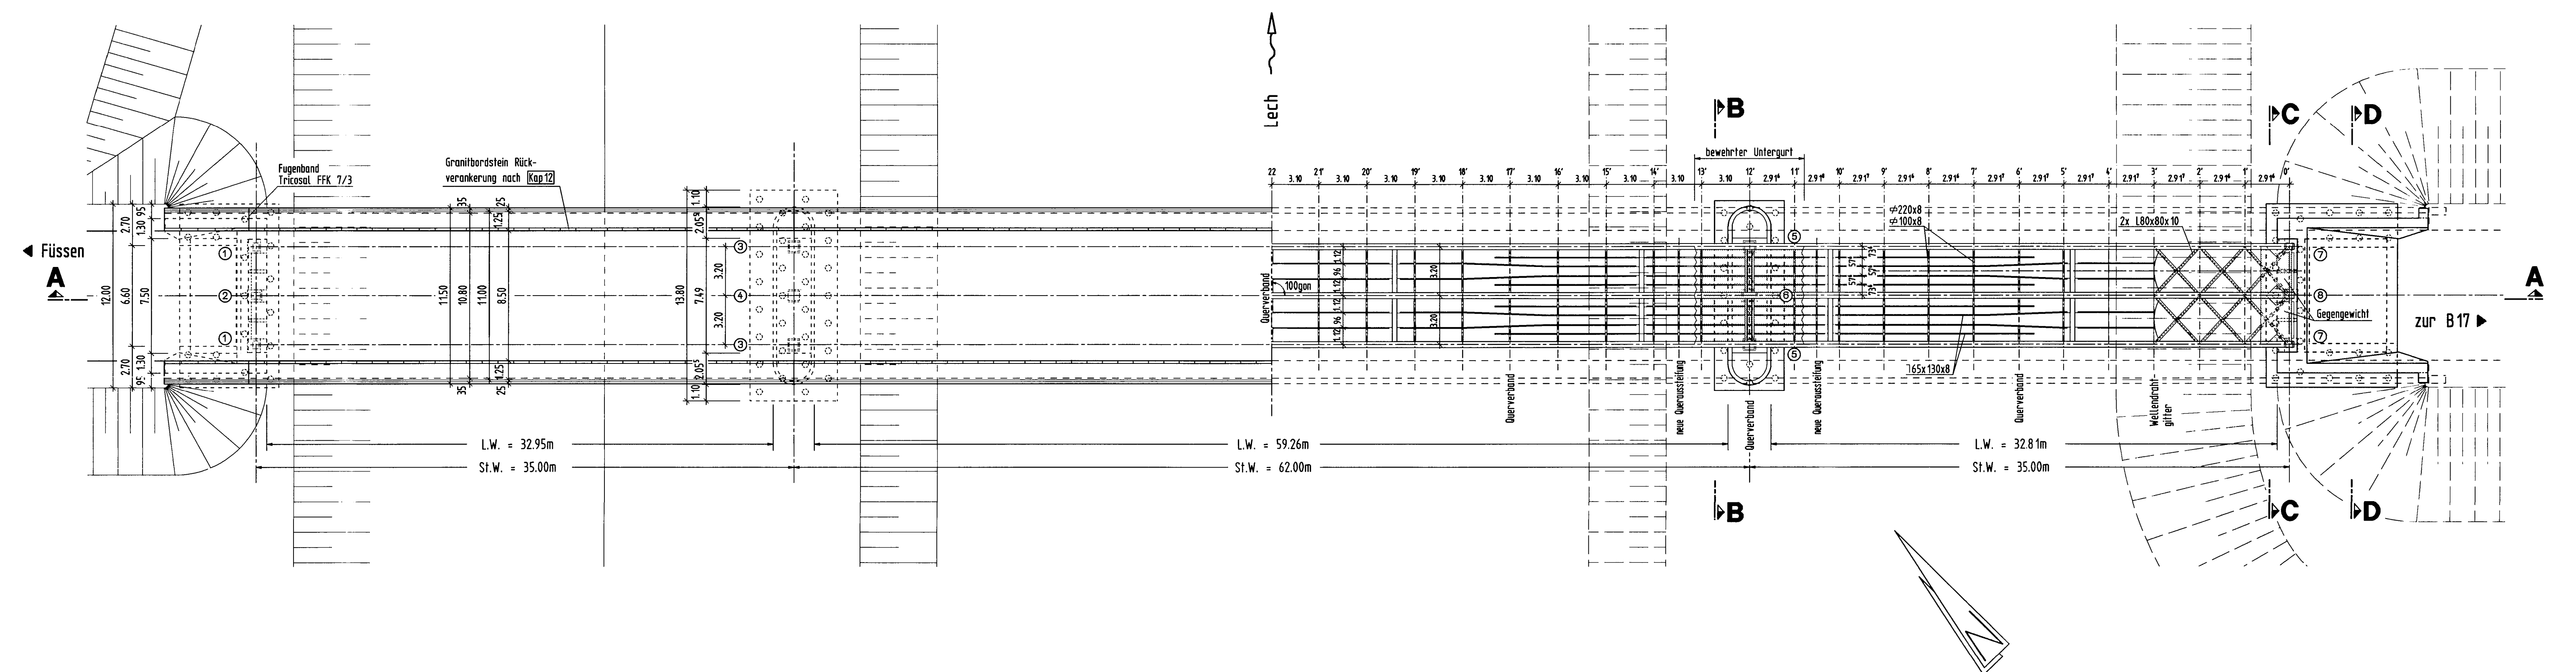

Lagerbezeichnung:

- 1 Lager allseits beweglich Typ 400/300x115
- 2 Lager quer fest Typ 400/300x115
- 3 Lager allseits beweglich Typ 1000/500x29
- 4 Lager quer fest Typ 1000/500x29
- 5 Lager allseits beweglich Typ 400/500x129
- 6 Lager quer fest Typ 400/500x129
- 7 Lager allseits beweglich Typ 400/300x148
- 8 Lager quer fest Typ 400/300x148

Alle Lager Fe. B14-7000X1, München

Folgende Pläne geben Auskunft über die Ausbildung der einzelnen Bauteile:

Plan-Nr.	Planbenennung
6	Fundament Widerlager Seite Füssen
11	Schalplan Widerlager Seite Füssen
12	Bewehrung Widerlager Seite Füssen
9(neu)	Lagerversetzplan Widerlager Seite Füssen
5	Fundament Widerlager Seite B17
13	Schal- u. Bewehrungsplan Widerlager Seite B17
10(neu)	Lagerversetzplan Widerlager Seite B17
2	Pfahlgründung Pfeiler
3	Fundament Pfeiler Seite Füssen
9	Schal- u. Bewehrungsplan Pfeiler Seite Füssen
11(neu)	Lagerversetzplan Pfeiler Seite Füssen
4	Fundament Pfeiler Seite B17
10	Schal- u. Bewehrungsplan Pfeiler Seite B17
14	Entwässerung in Pfeiler Seite B17
12(neu)	Lagerversetzplan Pfeiler Seite B17
Bf	Überbau-Querschnitt vor Sanierung
1-8(neu)	Lagerpläne
	Mauer Dehlfuge D160
8430/505/1	Schalplan Gehwegkappen
58584	Übersicht
58585	Hauptträger Achse 0-10
58586	" " " 10-19
58587	" " " 19-14'
58588	" " " 14'-5'
58589	" " " 5'-0'
58590	Torsionsverband Achse 0-3 u. 3'-0'; Bodenblech Achse 3-5 u. 5'-3'
58591	Bodenblech Achse 5-14 u. 14'-5'
58592	Bodenblech Achse 15-19, 20-20' u. 19'-15'
58593	Querverband
58596	Verbandsicherung
58597	Gegengewicht an den Widerlagern
58599	Überhöhungsplan
58935	Wellendrahtgitter Achse 3 u. 3'
59984	Querschnitte
13(neu)	Verstärkungsmaßnahmen über den Lagern der Pfeiler
14(neu)	Deckblatt zu 9(neu) u. 10(neu)
15(neu)	Bewehrung Untergurt
16(neu)400/16	Queraussteifung Feld 10-11 u. 13-14, 10'-11' u. 13'-14'
17(neu)	Verstärkung Hauptträger Feld 2-3 u. 2'-3'


Techn. Angaben zum Bauwerk:

Stützweiten in Achse / Gesamtstützweiten	35,00m + 62,00m + 35,00m / 132,00m
Lichte Weite / Lichte Höhe	32,95m + 59,26m + 32,81m /
Kreuzungswinkel / Achsradius	100gon / R=∞
Breite / Gesamtbreite zw. d. Geländern	1,25m + 8,50m + 1,25m / 11,00m
Konstruktionsart	Stahlkonstr. in Verbund mit der Stahlfeldplatte über 3 Felder
Gründung	Pfahlgründung
Brückenklasse	60/30 n. DIN 1072


Auflistung aller im Bauwerksbereich befindlichen Versorgungsleitungen:

Lfd. Nr.	Versorgungsleitung	Betreiber bzw. Eigentümer
1		
2		
3		


Querschnitt B-B M = 1:100

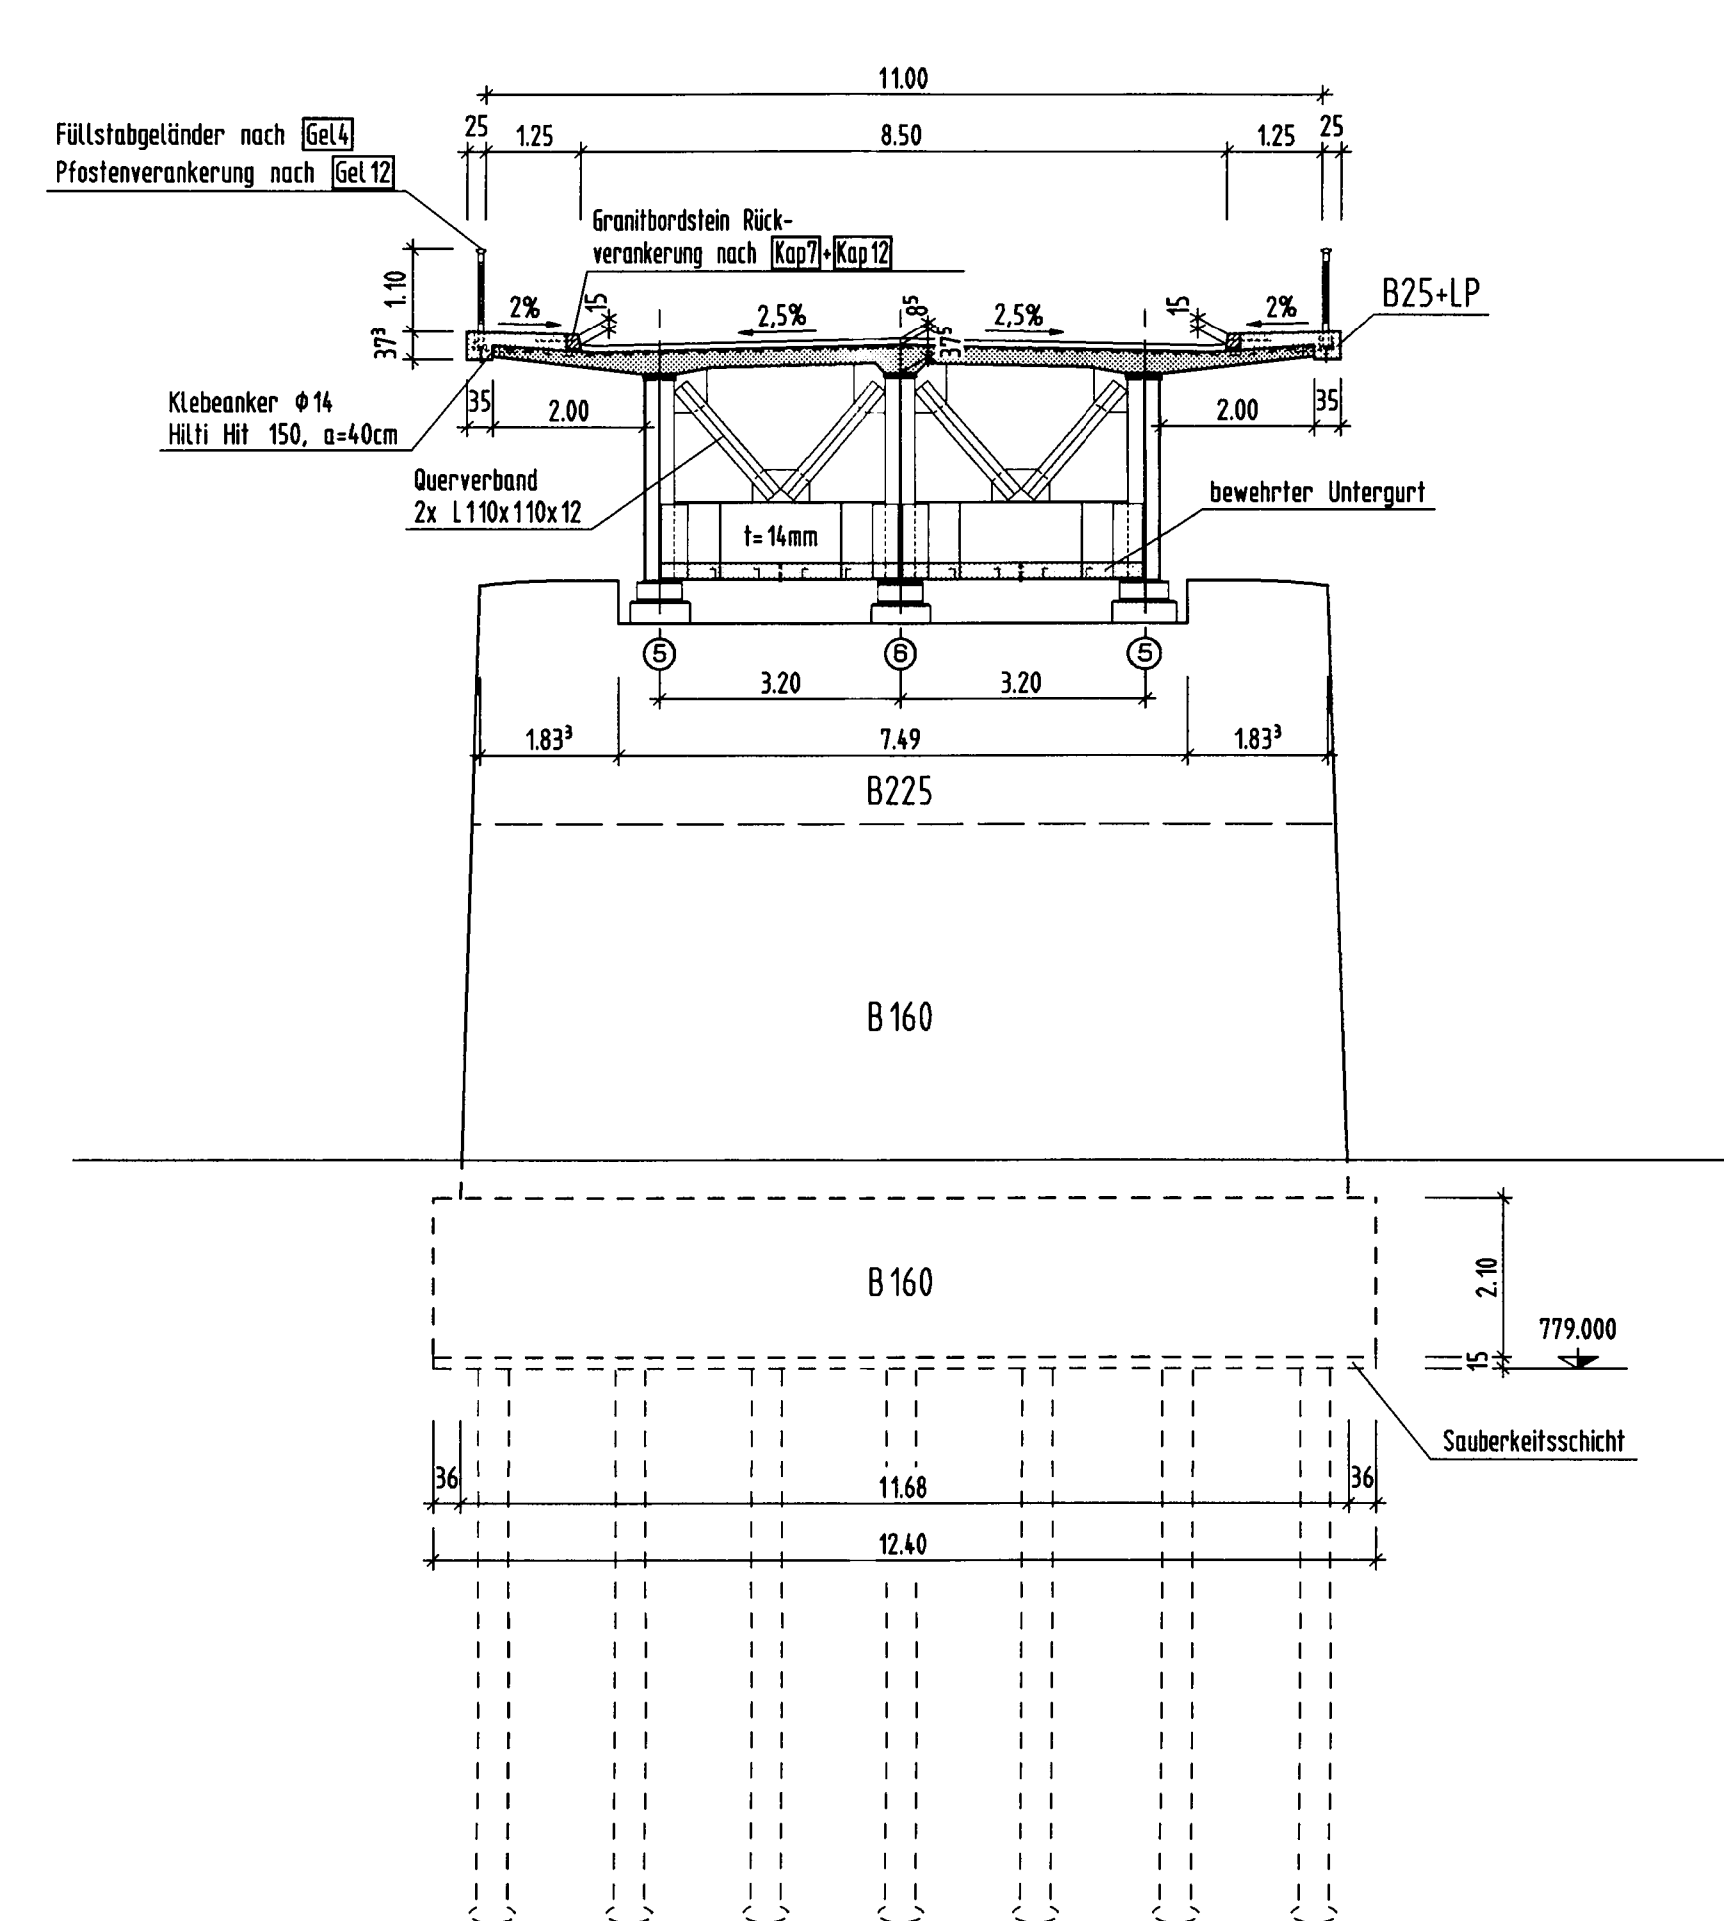

Querschnitt C-C M = 1:100

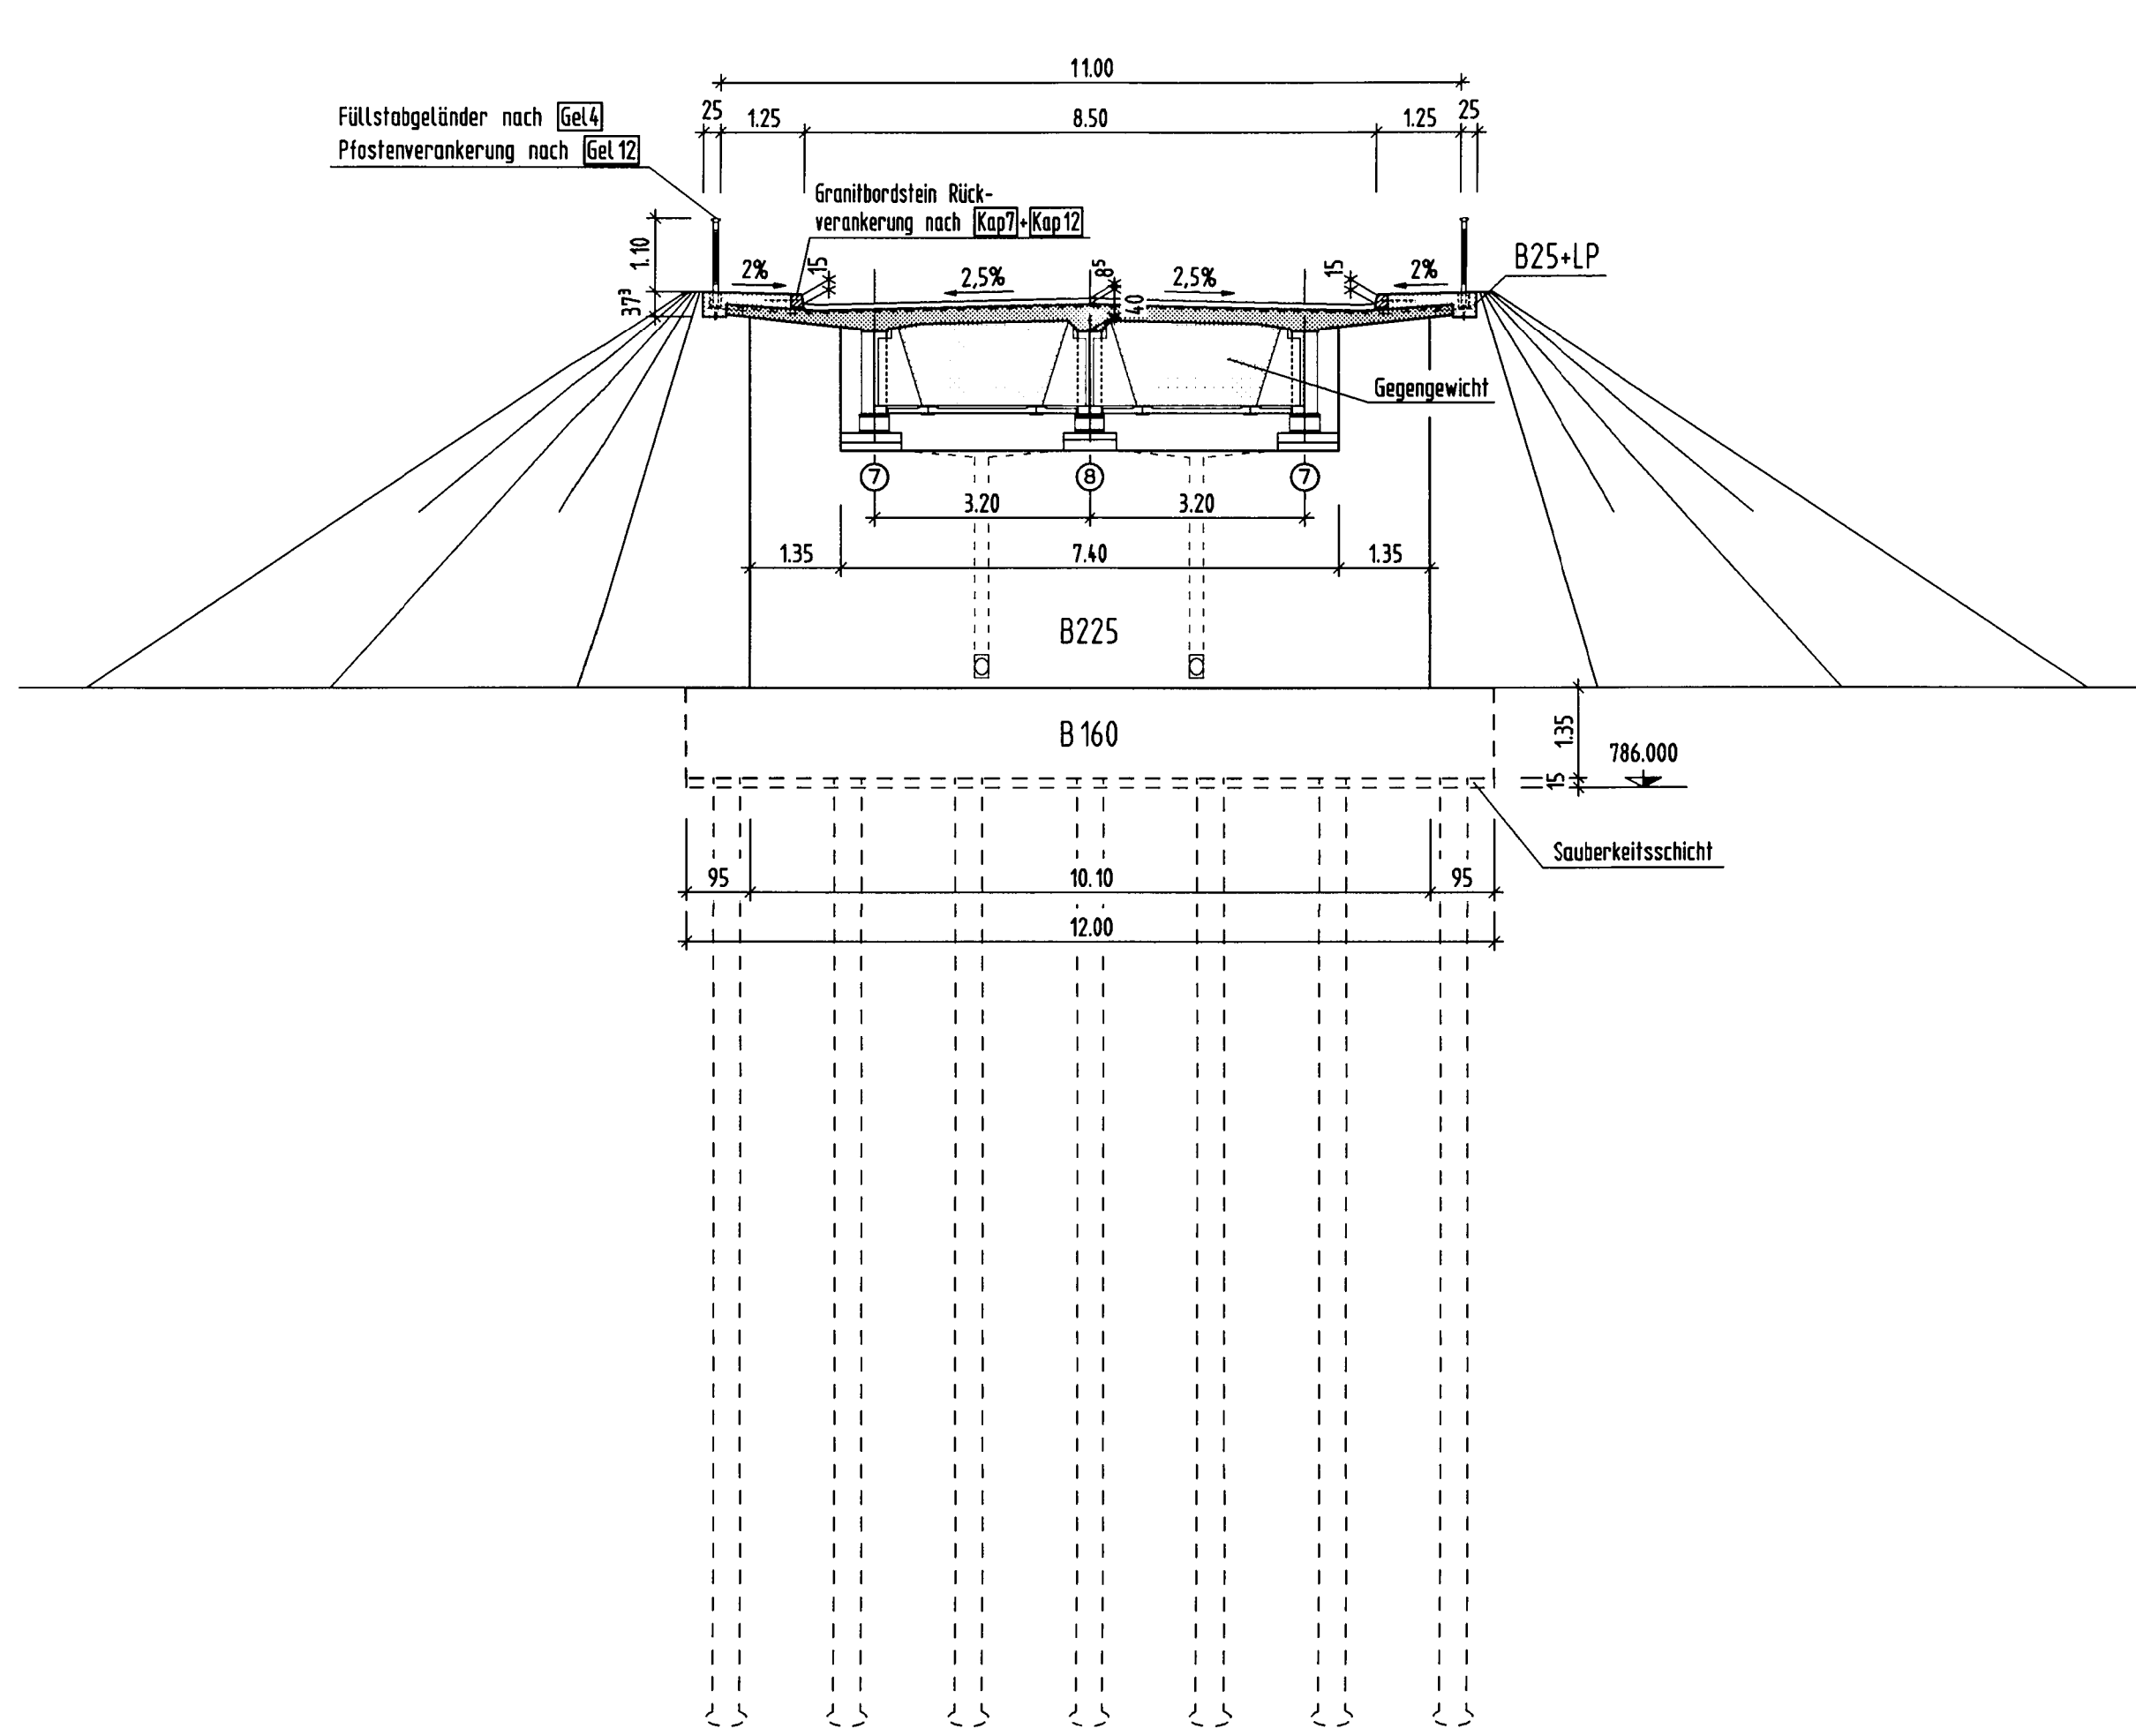

Querschnitt D-D M = 1:100

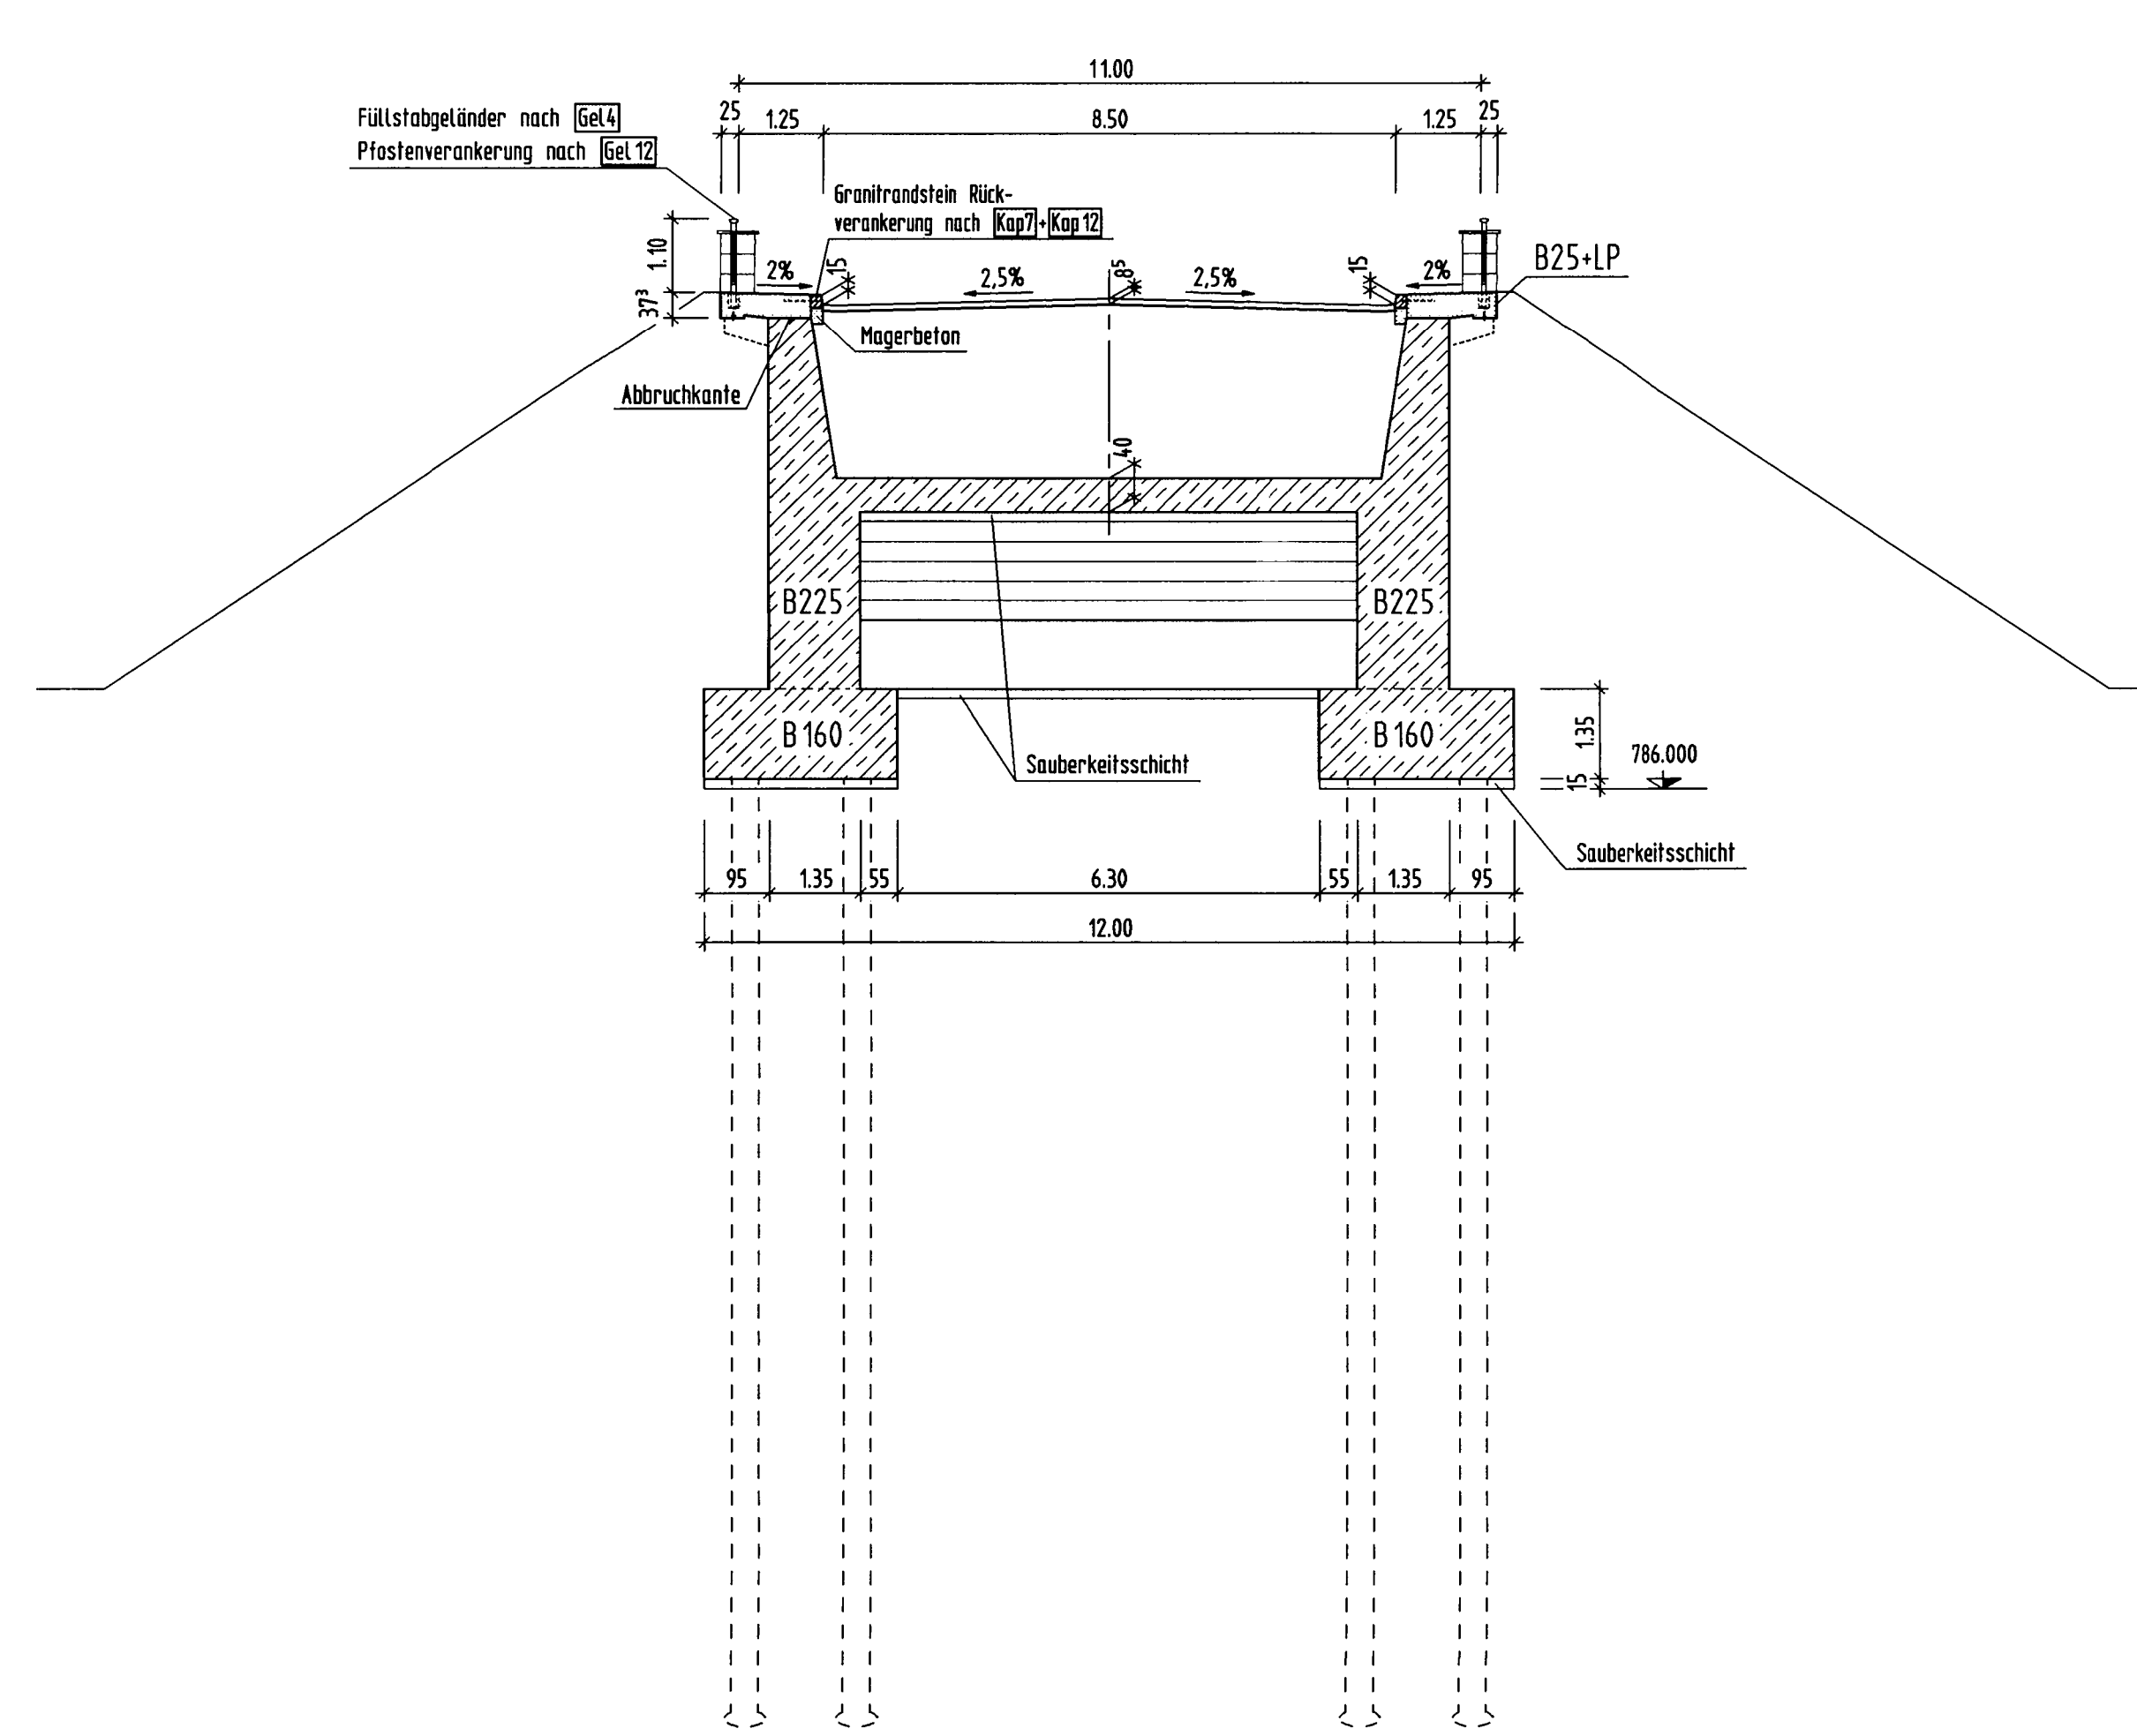

Systemskizze:

FREISTAAT BAYERN
STRASSENBAUAMT KEMPTEN

B 310 PFONTEN - FUSSEN

BW 156 König-Ludwig-Brücke


Bestandsübersichtsplan
Grundriß, Längsschnitt, Querschnitt

96-303 Plan Nr.: 18

Ant. der Änderung: Datum: eingetr.: Datum: freigegeben:

ALS BESTANDSPLAN BERICHTIGT

PROFINGENIEUR: Dipl.-Ing. H. Hinkel
Am Luitpoldstr. 2
87700 Kaufbeuren

STRASSENBAUAMT AUGSBURG

Stempel: 1313140

Stempel: 843050505