


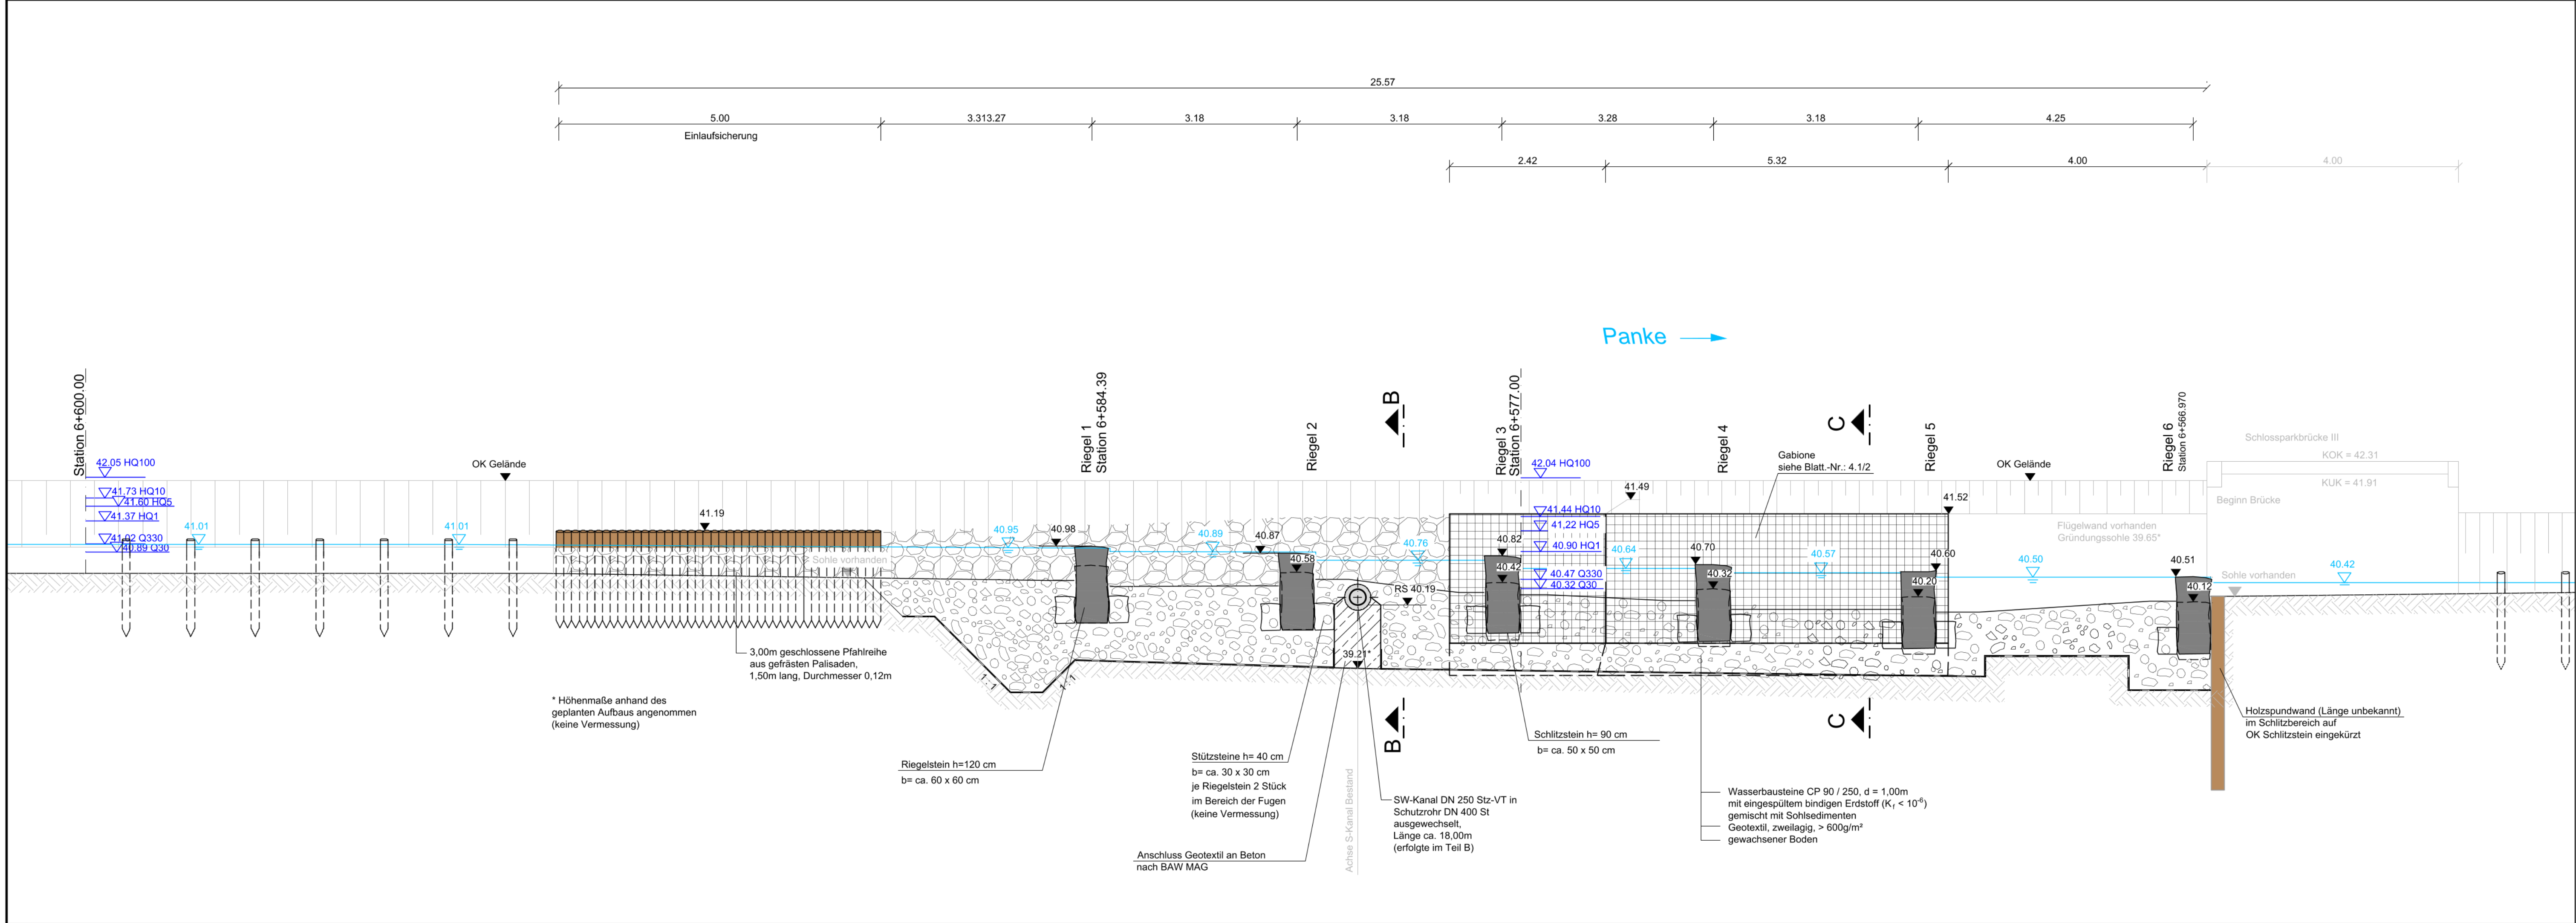

Legende

Wasserbausteine mit oberflächlich eingespülten bindigen Erdstoff

gewachsener Boden

Gabione geplant

Riegelstein mit Stützsteinen

Gelände vorhanden

Wasserspiegel

Geotextil, zweilagig, > 600g/m²

Höhenbezug: NHN

Auftragnehmer:	Barcode:	lfd.-Nr.:
gez. [Redacted]		
Die Übereinstimmung mit der Ausführung bescheinigt:		
[Redacted]		
Bestandszeichnung		
Längsschnitt QBW 10		
Senatsverwaltung für Stadtentwicklung und Umwelt Abteilung X – Tiefbau Wirttemberaische Straße 6, 10707 Berlin		
[Redacted]		
Gewässer: Panke		Gewässer-Nr.: 58294
Bauvorhaben: Ausbau der Panke in Mitte und Pankow - Phase I 1. Teil - Querbauwerke 06 und 10		
Querbauwerk 06		
Zeichnungsinhalt: Längsschnitt A-A QBW 06		Zeichnungsnummer: 3.1
Zugehörige Zeichnungsnummer(n): 1.1.1 ; 1.1.2 ; 2.1.1 ; 2.1.2 ; 4.1.1 ; 4.1.2		Maßstab: 1 : 50