


Querprofil - Riegel 2
Schnitt B-B
Station 6+581.050

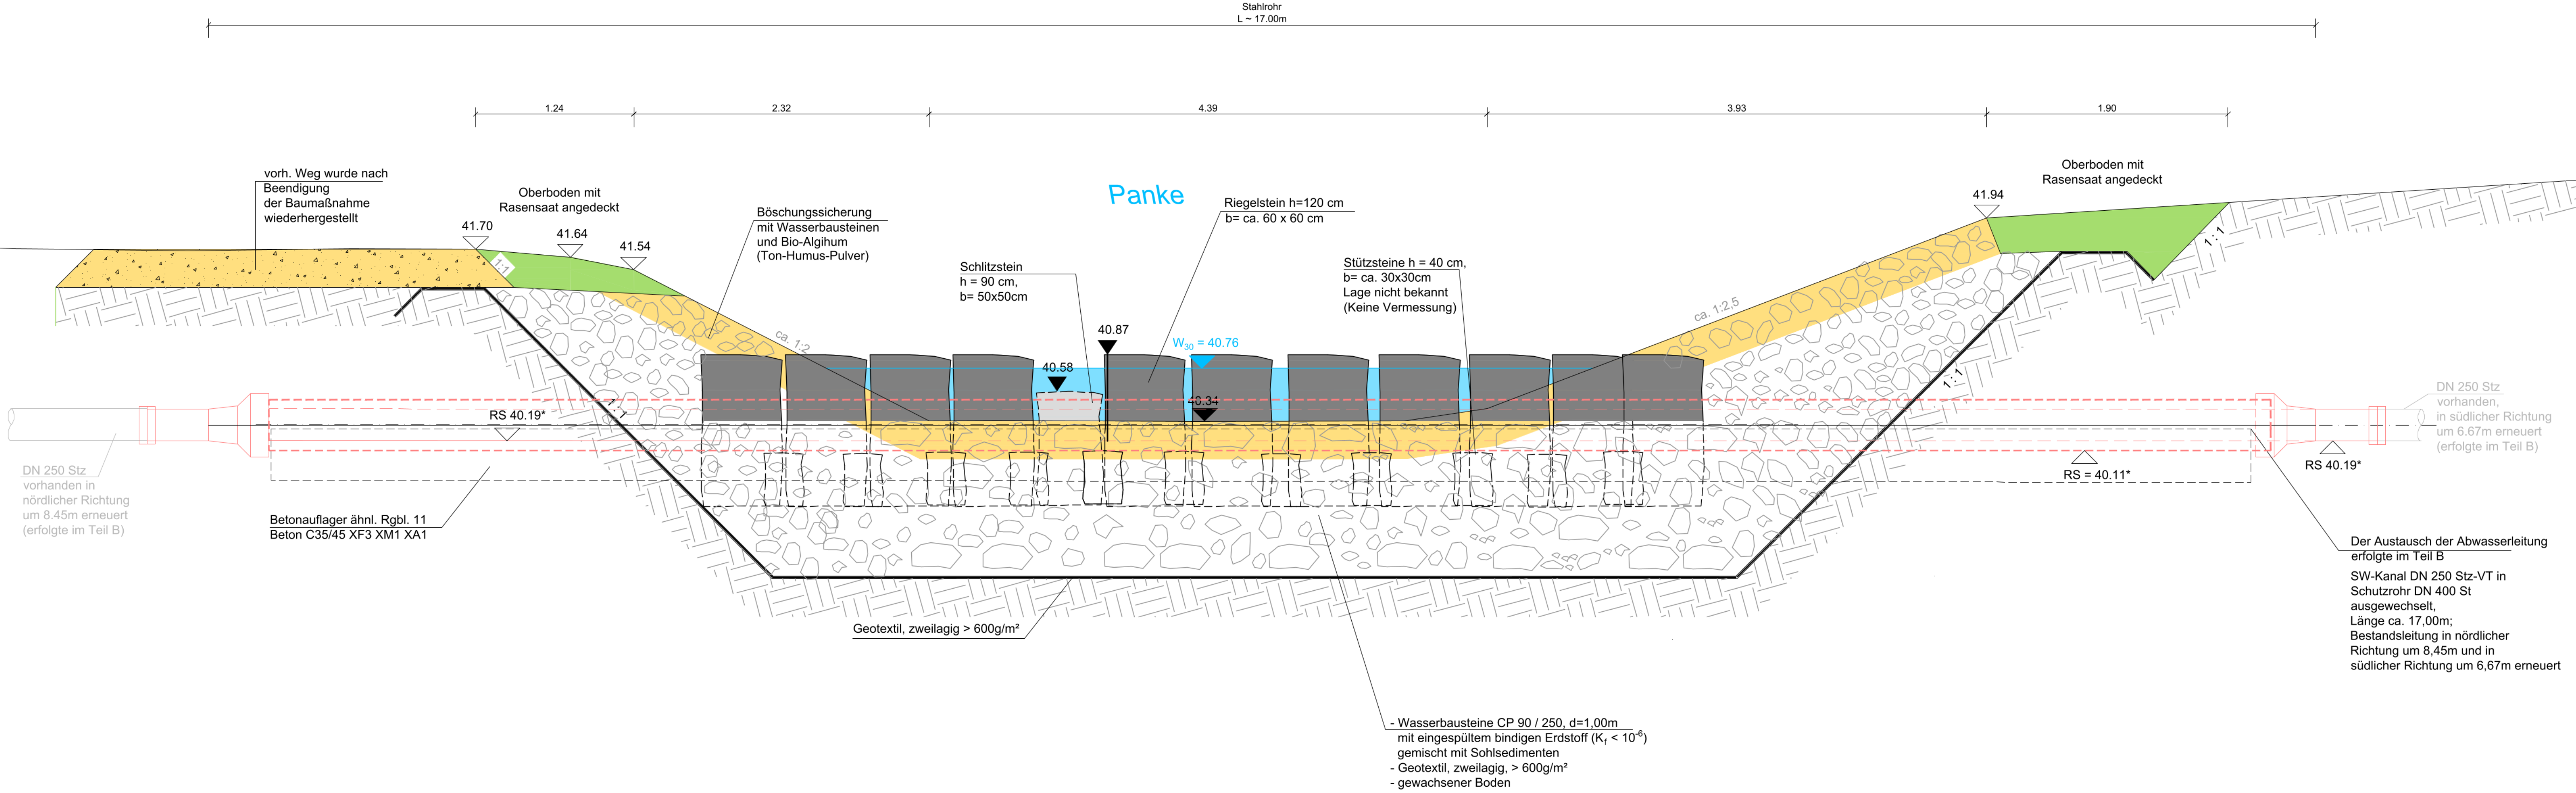

* Höhenmaße anhand des
geplanten Aufbaus angenommen
(keine Vermessung)

- Legende**
- Wasserbausteine
 - Wasserbausteine mit eingespültem bindigen Erdstoff
 - gewachsener Boden
 - Oberboden mit Rasensaart
 - Riegelstein / Schlitzstein
 - Gelände vorhanden
 - Wasserspiegel
 - Geotextil, zweilagig, > 600g/m²

Höhenbezug: NHN

Auftragnehmer:	Barcode:	lfd.-Nr.:
gez.	Bestandszeichnung	
Die Übereinstimmung mit der Ausführung bescheinigt:	Querprofile	
	Senatsverwaltung für Stadtentwicklung und Umwelt Abteilung X - Tiefbau Württembergische Straße 6, 10707 Berlin	
		19.09.2013
Gewässer: Panke	Gewässer-Nr.:	58294
Bauvorhaben:	Ausbau der Panke in Mitte und Pankow - Phase I 1. Teil - Querbauwerke 06 und 10 Querbauwerk 06	
Zeichnungsinhalt	Querprofil QBW 06 (Schnitt B-B)	Zeichnungsnummer 4.1.1
Zugehörige Zeichnungsnummer(n)	1.1.1 ; 1.1.2 ; 2.1.1 ; 2.1.2 ; 3.1 ; 4.1.2	Maßstab 1 : 25