

Leitungsumverlegung: (die Lage der Leitungen sind unter Vorbehalt zu beachten! Gegebenenfalls ist eine Suchschachtung erforderlich!)

Leitungen Stromnetz Berlin GmbH

Trennung der Beleuchtungsleitung, L~21m

- Bestand:
- ein Beleuchtungskabel 4x25 Al Paß-C im Mantelrohr unterhalb des Bauwerkes für die öffentliche Beleuchtung auf der Südseite des Schlossparks Schönhausen

Umverlegung vor Baubeginn der Baumaßnahme:

- Trennung des Beleuchtungskabels
- Versorgung der Beleuchtung auf der Südseite des Schlossparks Schönhausen über die Galenusstraße

Enzustand:

- Es wird kein Beleuchtungskabel mehr über die Panke geführt!

Leitungen Netzgesellschaft Berlin-Brandenburg

Trennung der Leitung, L~53m

- Bestand:
- eine Hochdruck-Erdgasleitung mit einem Betriebsdruck >4 bar (DN 200 St) westlich neben dem Bauwerk im Schutzrohr (DN 300)

Umverlegung vor Baubeginn der Baumaßnahme:

- Umverlegung der Erdgasleitung einschl. Schutzrohr in Richtung Westen und Anschluss an die vorhandene Erdgasleitung

Endzustand:

- Es wird keine Erdgasleitung mehr über die Panke geführt. Die Erdgasleitung wird unterhalb der Panke in einer Tiefe im Düker von 2.00m verlaufen.

Leitungen KGA Parkfriede

Umverlegung der Leitung, L~25m

Bestand:

- 1 Stromkabel (NAPP 4x 240mm²) westlich neben dem Bauwerk im Schutzrohr (DN 150)

Umverlegung vor Baubeginn der Baumaßnahme:

- Umverlegung des Stromkabels in Richtung Westen

Maßnahme erfolgt im Zuge mit Umverlegung Leitung NBB!

Fotos Suchschachtung 02.08.2021

- Leitungsdurchmesser ca. 50–60mm
- Tiefe ca. 60cm

Standort:



Abdeckband (ohne Beschriftung)

Zugehörige Zeichnungen:


Plan-Nr.	Zeichnungsinhalt	Plan-Nr.	Zeichnungsinhalt
A 01	Übersichtskarte	A 07	Querschnitte Widerlager
A 02	Rampenquerschnitte	A 08	Koordinierter Leitungsplan
A 03	Lageplan-Gesamtübersicht	A 09	Baustelleneinrichtungsplan
A 04	Lageplan	A 10	Bestandsübersichtsplan
A 05	Höhenplan	A 11	Bauzeitliche Verkehrsführung
A 06	Bauwerksübersichtsplan		

Planungsgrundlage:

Vermessung:			
Lagebezug:	Soldner Berlin	Messung:	10/2020, 02/2023
Höhenbezug:	DHHN 2016	Feldvergleich:	-
Kartenblatt:	433 B	ALK:	10/2020
Bestandszeichnungen:		Datum	Name
Bestandszeichnungen		bearbeitet	
Senatsverwaltung für Umwelt, Mobilität, Verbraucher- und Klimaschutz		gezeichnet	
		geprüft:	

Bestätigungsvermerk Leitungsverwaltung:

Stempel Leitungsträger:	
Datum	Unterschrift

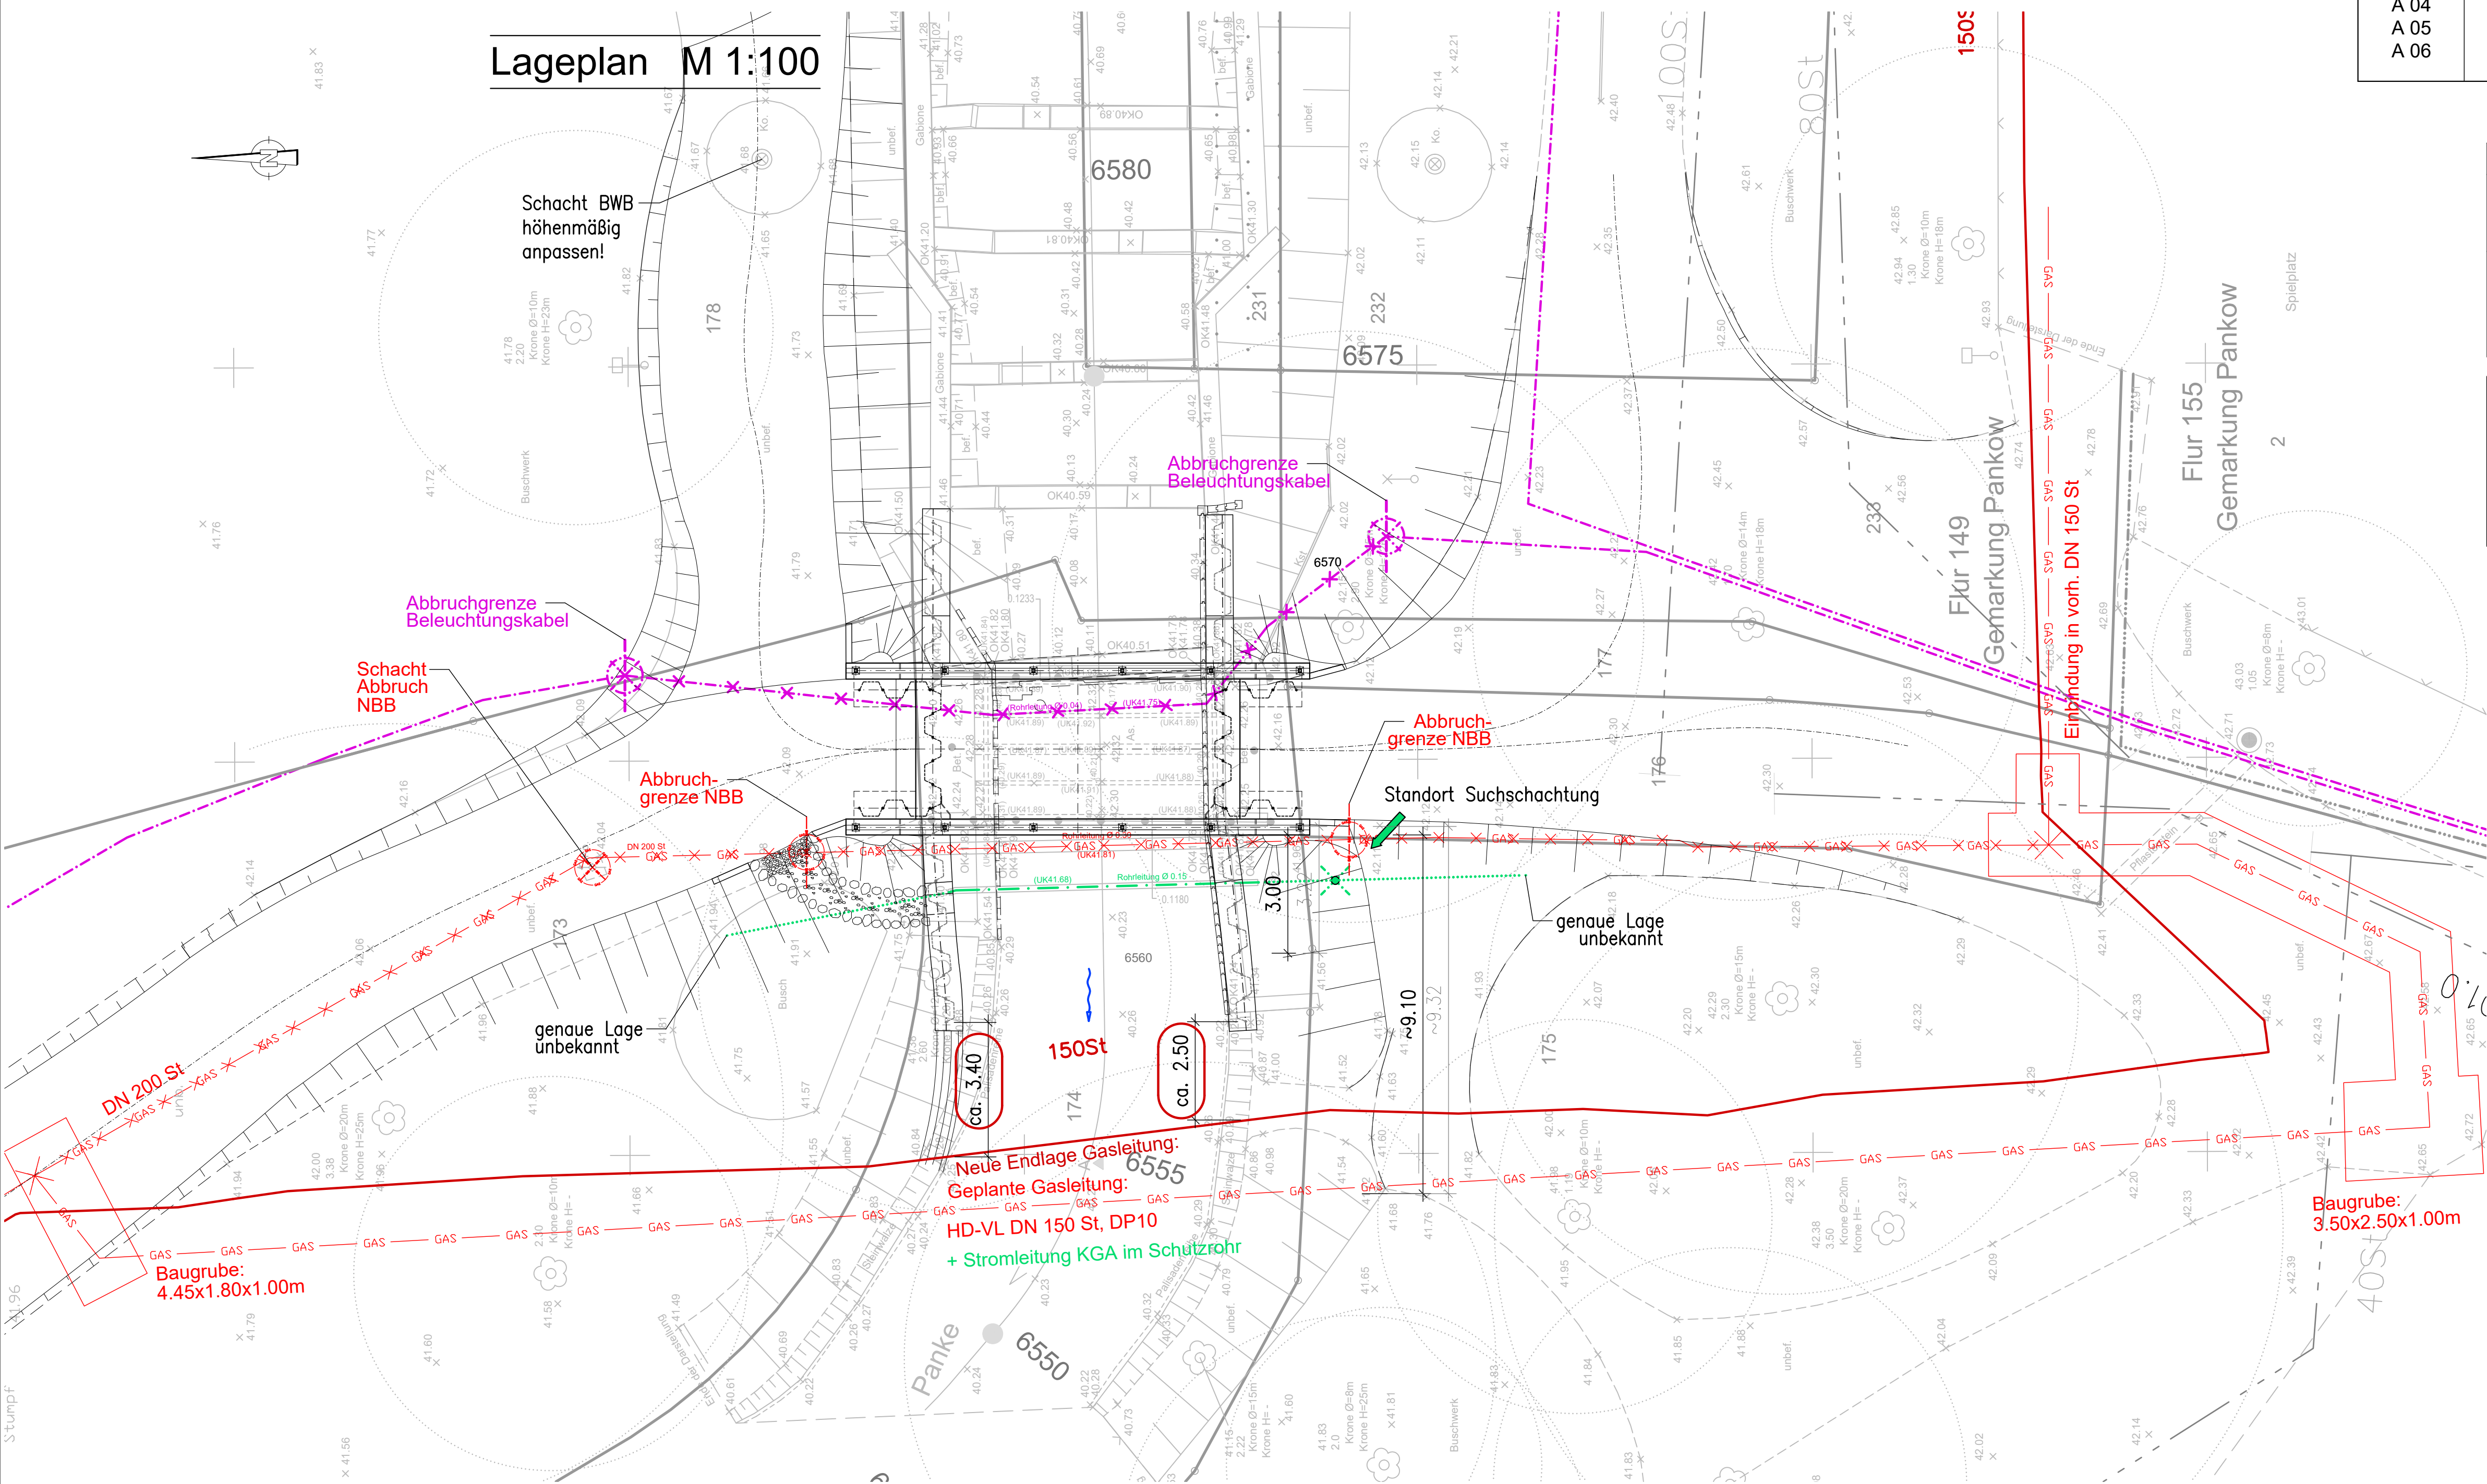

Index	Ergänzung / Art der Änderung	Datum	bearbeitet	geprüft
Bauherr / Auftraggeber:	Senatsverwaltung für Mobilität, Verkehr, Klimaschutz und Umwelt	Datum	Name	
Abteilung V - Tiefbau I Brücken / Ingenieurbau - Erhaltung / Betrieb	Brunnenstraße 110d-111, 13355 Berlin	geprüft		
Berlin, den	20.. i.A.	ASB-Nr.:	3446535	
Bauvorhaben:	Ersatzneubau der Schlossparkbrücke III in Berlin Pankow	Bauwerks-Nr. (intern):	19016	
Bauwerk / Bauteil:	Lageplan - Neue Endlage	Zeichnungs-Nr.:	A 08	
Zeichnungsinhalt:	Koordinierter Leitungsplan	Barcode:		
Blattgröße:	Maßstab:	Planungsphase:		
841x520	1:100	Ausschreibung		