


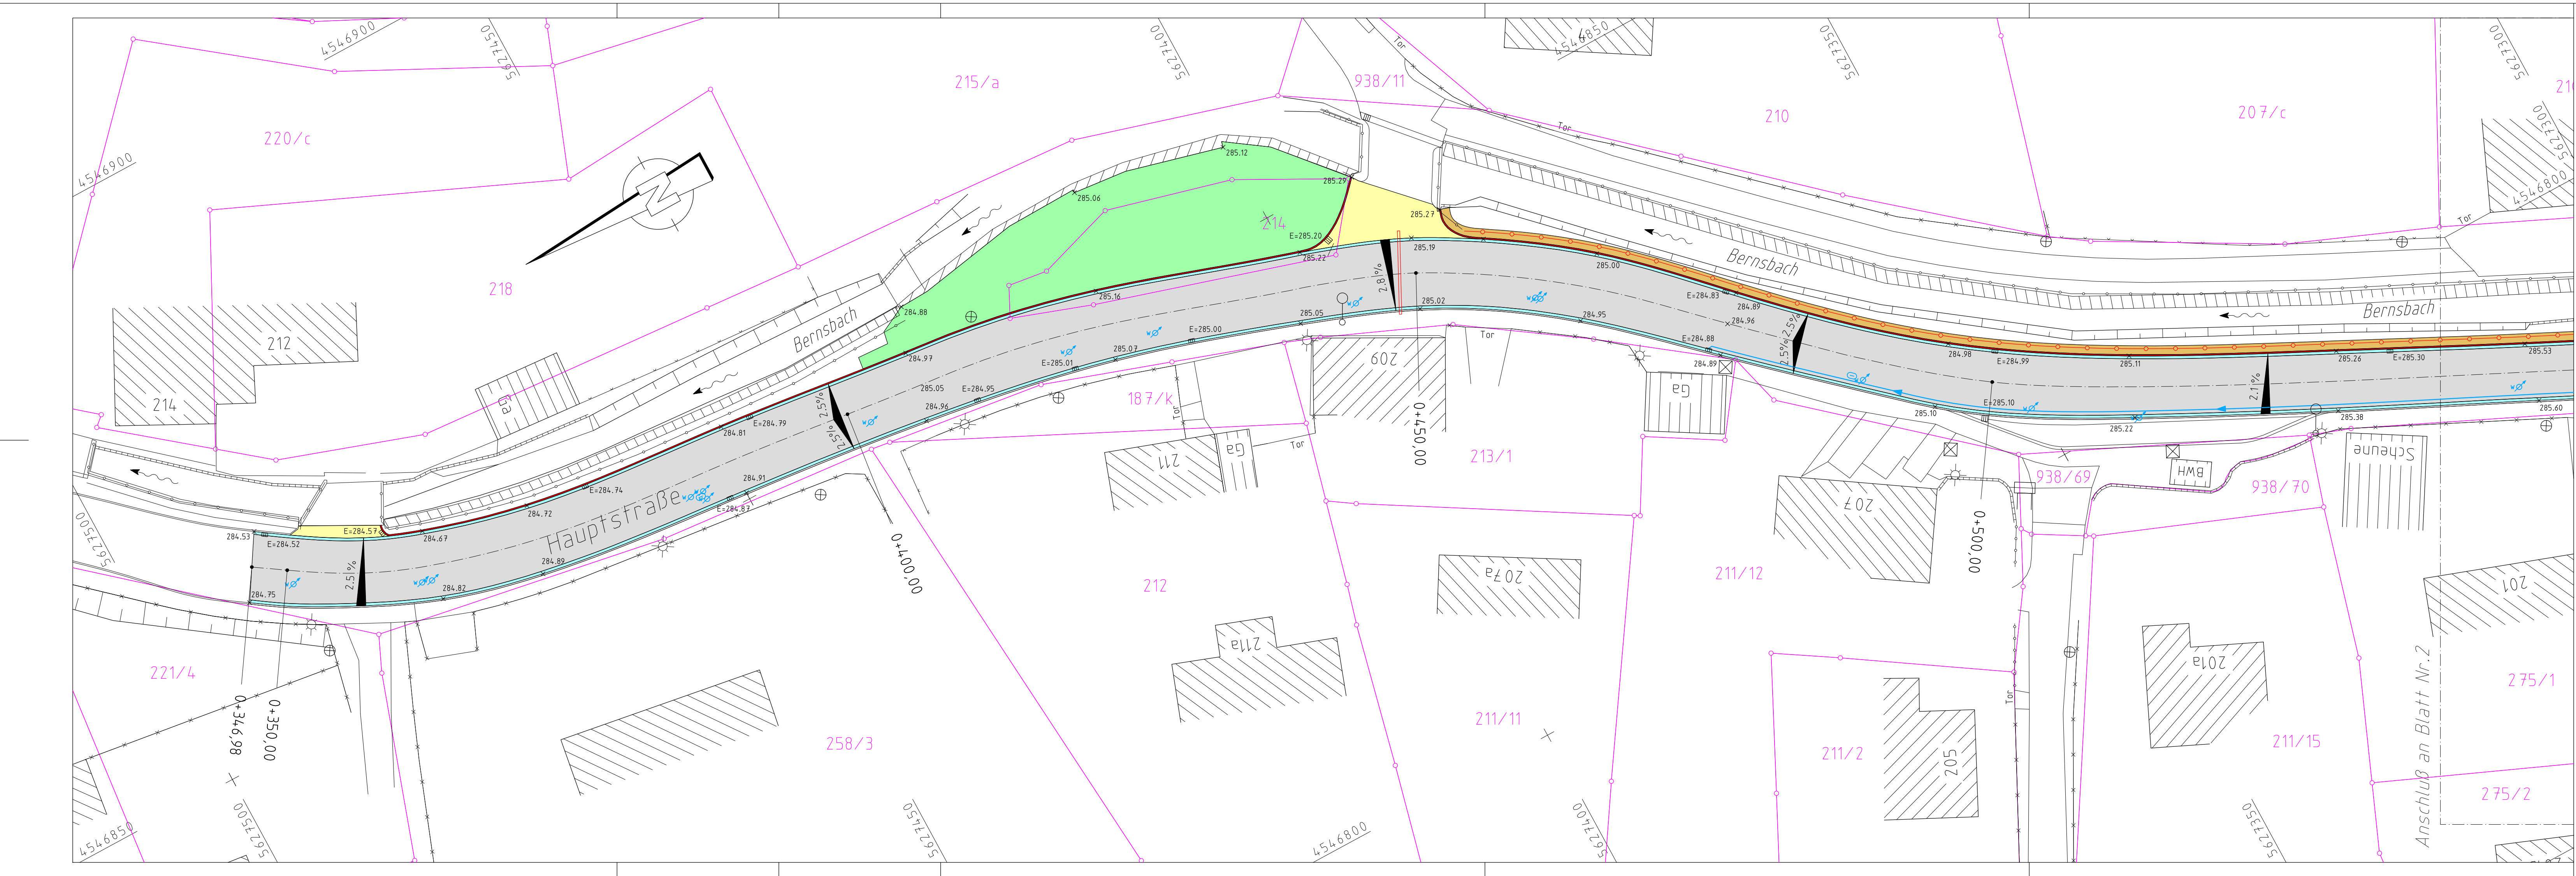

LEGENDE

- Fahrbahn Asphalt
- Einmündung Asphalt
- Kleinpflasterangleich
- Bankett
- Angleich Grünfläche
- Rinne 2-Zeiler KP Granit
- Granithochbord neu
- Granitrundbord neu
- Entwässerungleitung DN 150 PP
- Leerrohr DN 100 für Breitbandkabel
- Leitplanke neu
- Straßeneinlauf
- Trinkwasserschieber
- Unterflurhydrant

Bauherr:	Gemeinde Bernsdorf Hauptstraße 170, 09337 Bernsdorf Tel.: 037204/765-0, Fax: 037204/765-19
Bauvorhaben:	Grundhafter Ausbau Hauptstraße in Bernsdorf von der Brücke über den Lungwitzbach bis zur B 173 2.BA von Stat. 0+350(H.-Nr.212) bis 0+900(H.Nr.186)
Bauausführender:	Asphaltbau-Chemnitz Tief-& Straßenbau GmbH, Dresdner Str. 18a 09337 Bersdorf Tel.:037204/585960, Fax: 037204/5859669
Unterschrift:	
Planverfasser:	GAWAS Ingenieurbüro, Straße des Friedens 39, 08228 Rodewisch Tel. 03744-351912 Fax 03744-351914
Unterschrift:	

Bestandslageplan

gezeichnet:	Jan. 2018	E. Schädlich	Maßstab: 1 : 250	Blattgröße: 85,0 x 28,7
bearbeitet:	Jan. 2018	E. Schädlich	Lagebezug: GK/RD 83	Höhenbezug: HN 76
geprüft:	Jan. 2018	D. Schädlich	Blatt Nr.: 1	Änderungen vom: