


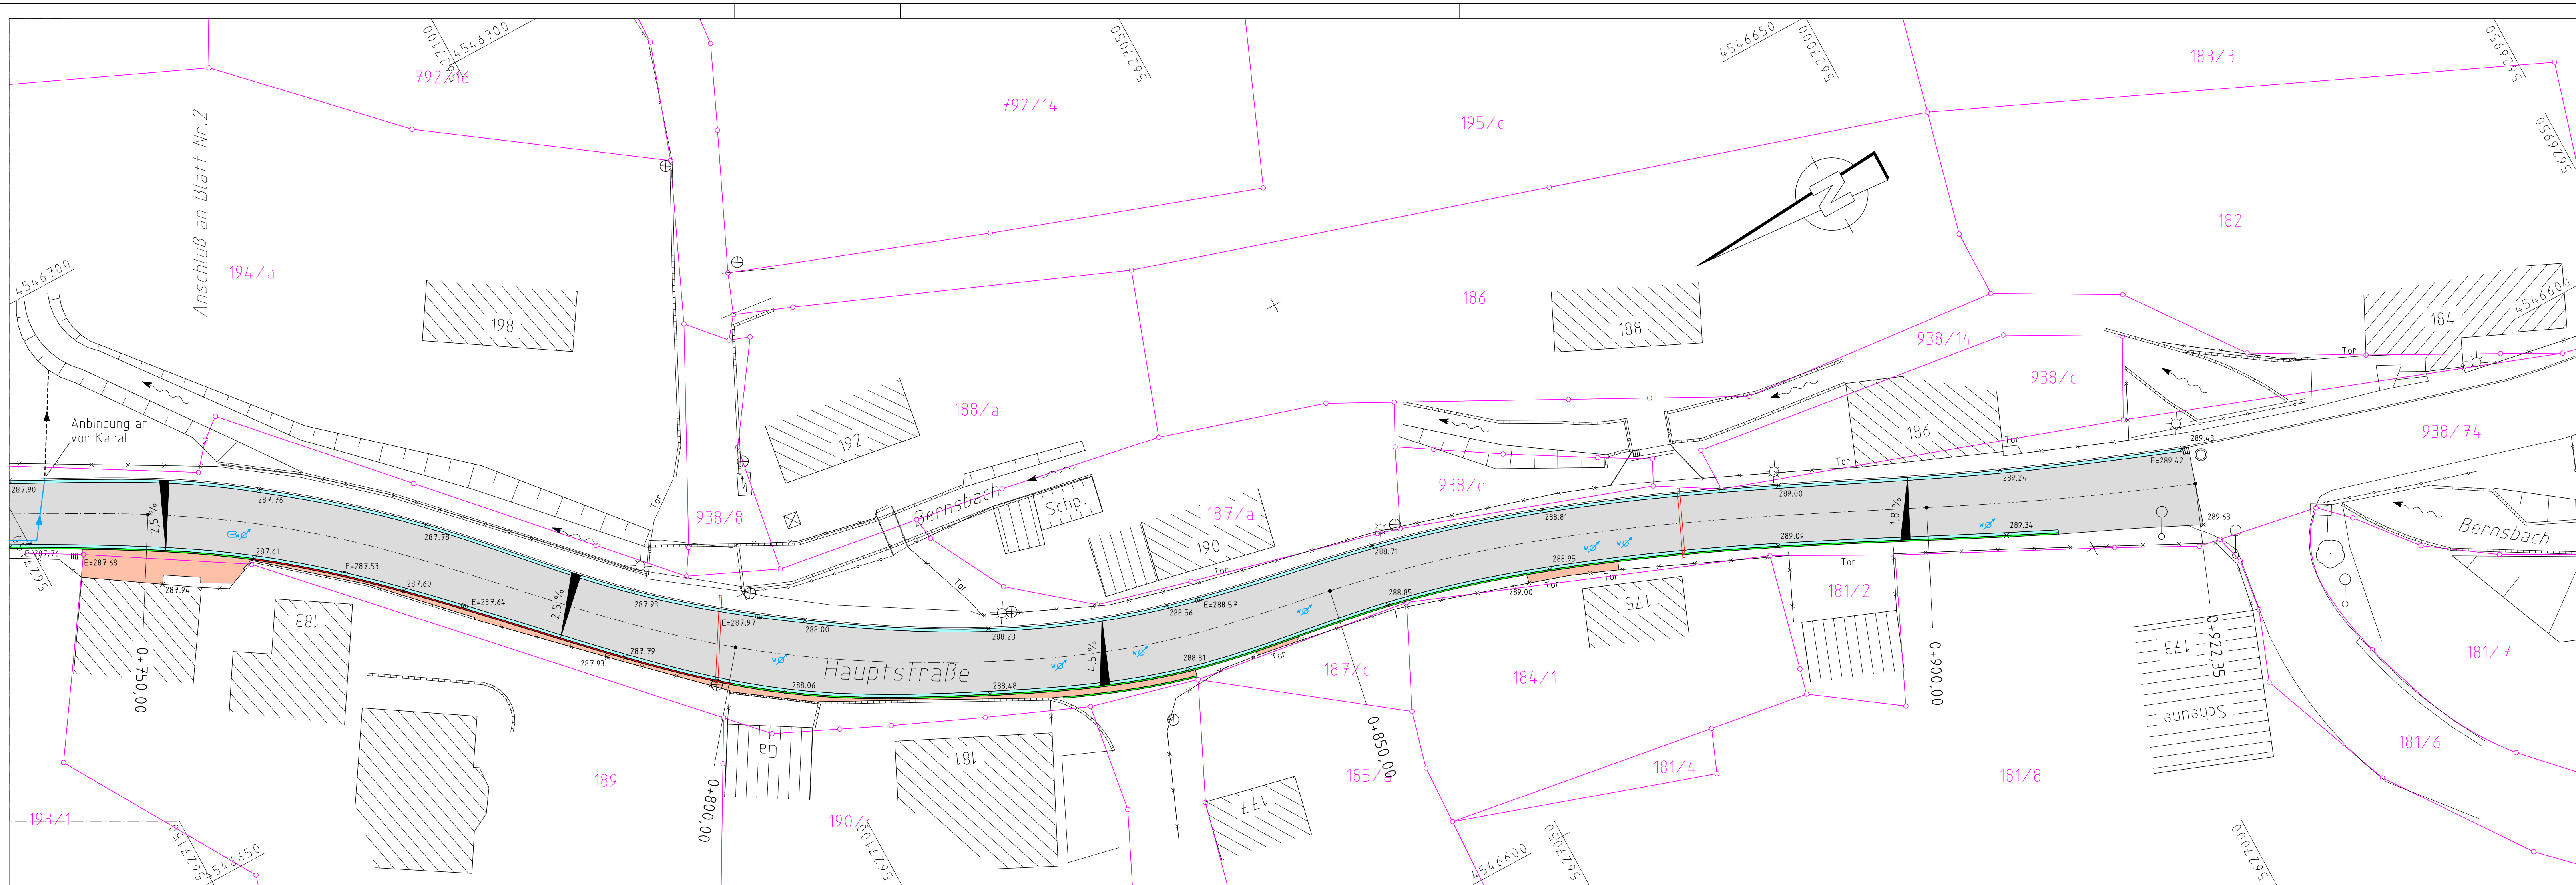

LEGENDE

- Fahrbahn Asphalt
- Einmündung Asphalt
- Kleinpflasterangleich
- Bankett
- Angleich Grünfläche
- Rinne 2-Zeiler KP Granit
- Granithochbord neu
- Granittrundbord neu
- Entwässerungleitung DN 150 PP
- Leerrohr DN 100 für Breitbandkabel
- Leitplanke neu
- Straßeneinlauf
- Trinkwasserschieber
- Unterflurhydrant

Bauherr:	Gemeinde Bernsdorf Hauptstraße 170, 09337 Bernsdorf Tel.: 037204/765-0, Fax: 037204/765-19			
Bauvorhaben:	Grundhafter Ausbau Hauptstraße in Bernsdorf von der Brücke über den Lungwitzbach bis zur B 173 2.BA von Stat. 0+350(H.-Nr.212) bis 0+900(H.Nr.186)			
Bauausführender:	Asphaltbau-Chemnitz Tief- & Straßenbau GmbH, Dresdner Str. 18a 09337 Bersdorf Tel.:037204/585960, Fax: 037204/5859669			
Unterschrift:				
Planverfasser:	GAWAS Ingenieurbüro, Straße des Friedens 39, 08228 Rodewisch Tel. 03744-351912 Fax 03744-351914			
Unterschrift:				
Bestandslageplan		Datum	Zeichen	Maßstab: 1 : 250
	gezeichnet:	Jan. 2018	E. Schädlich	Lagebezug: GK/RD 83
	bearbeitet:	Jan. 2018	E. Schädlich	Blatt Nr.: 3
	geprüft:	Jan. 2018	D. Schädlich	Änderungen vom: