

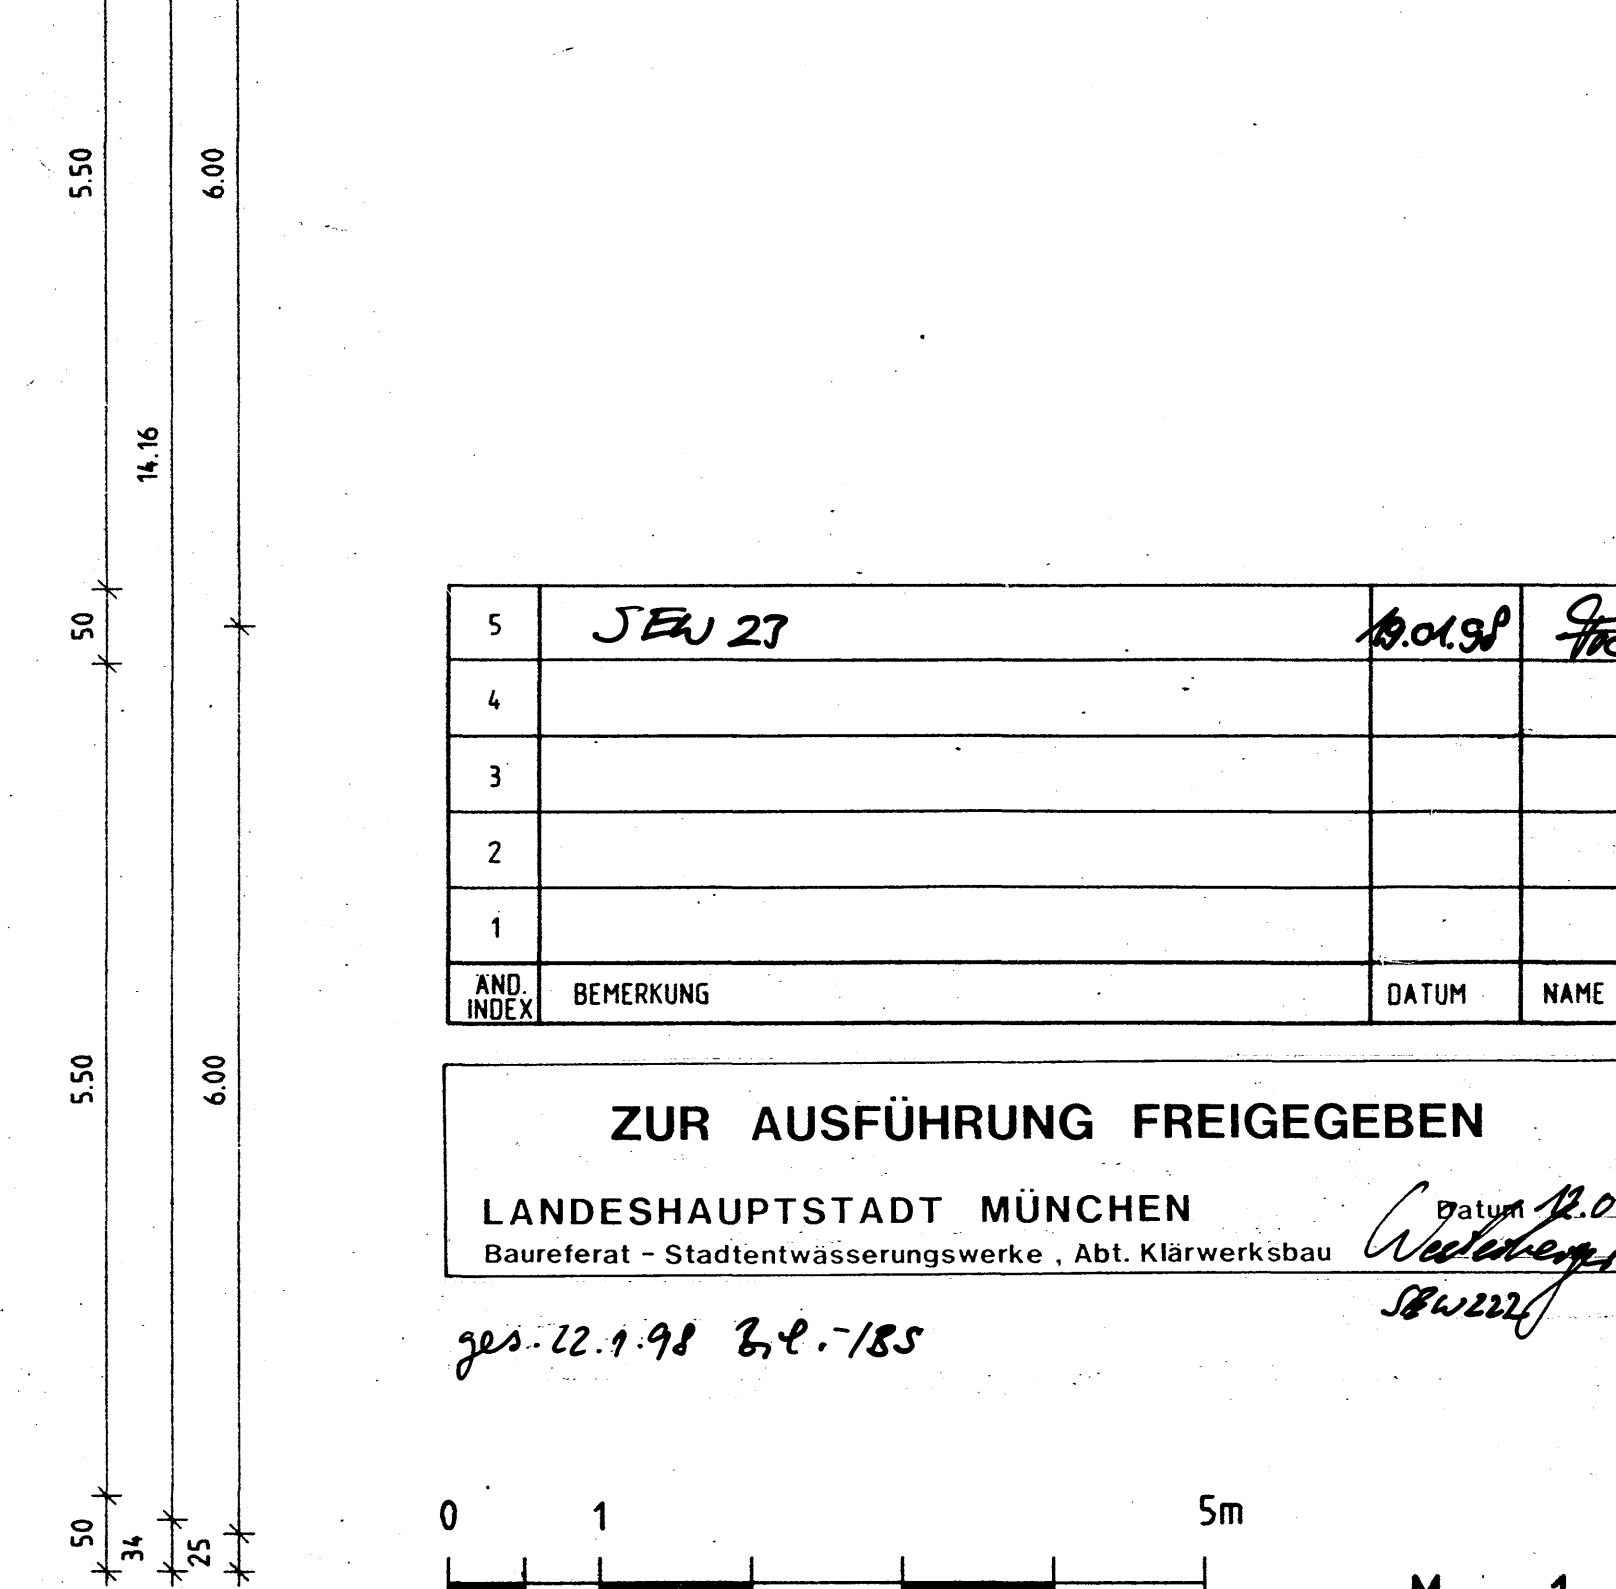
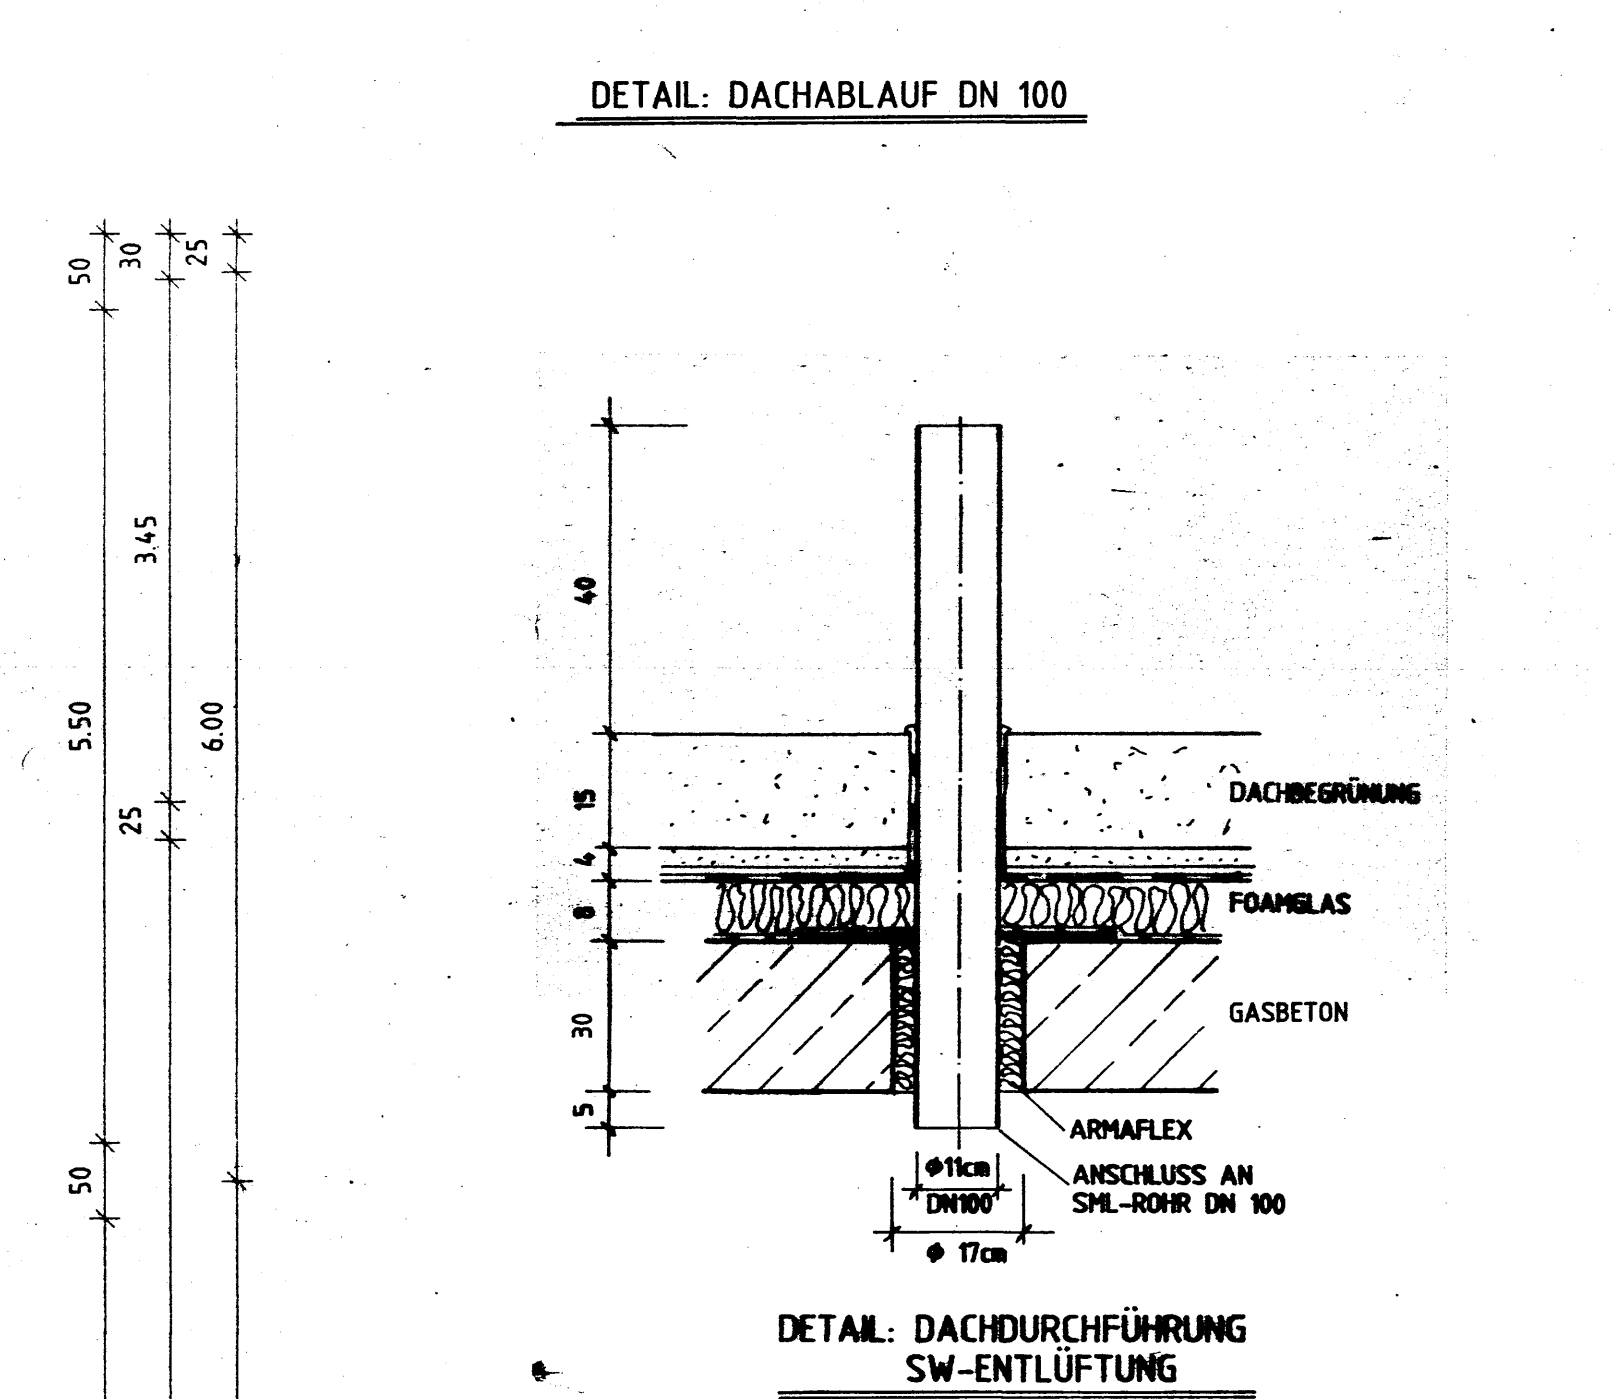
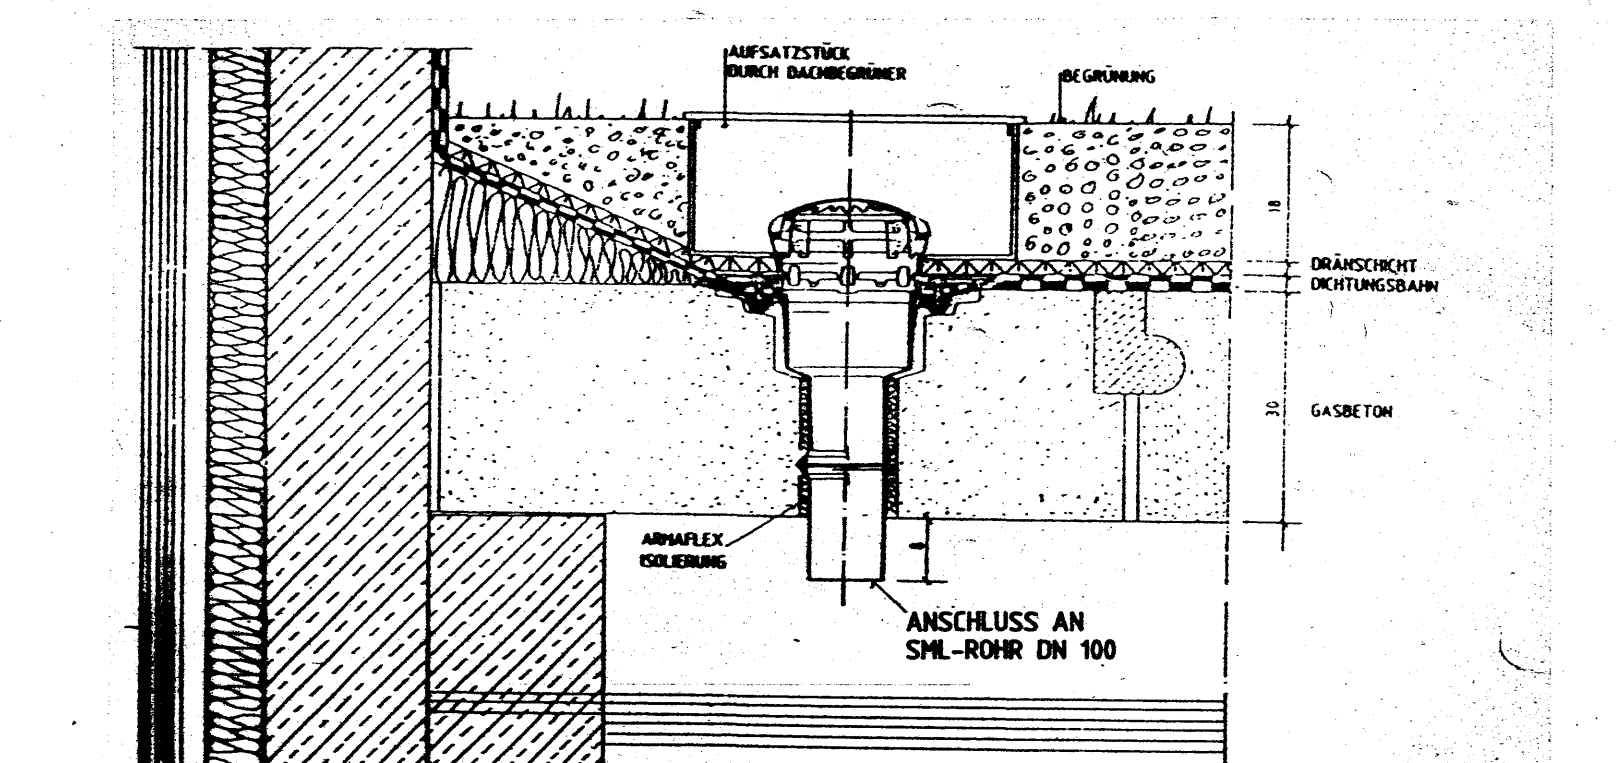


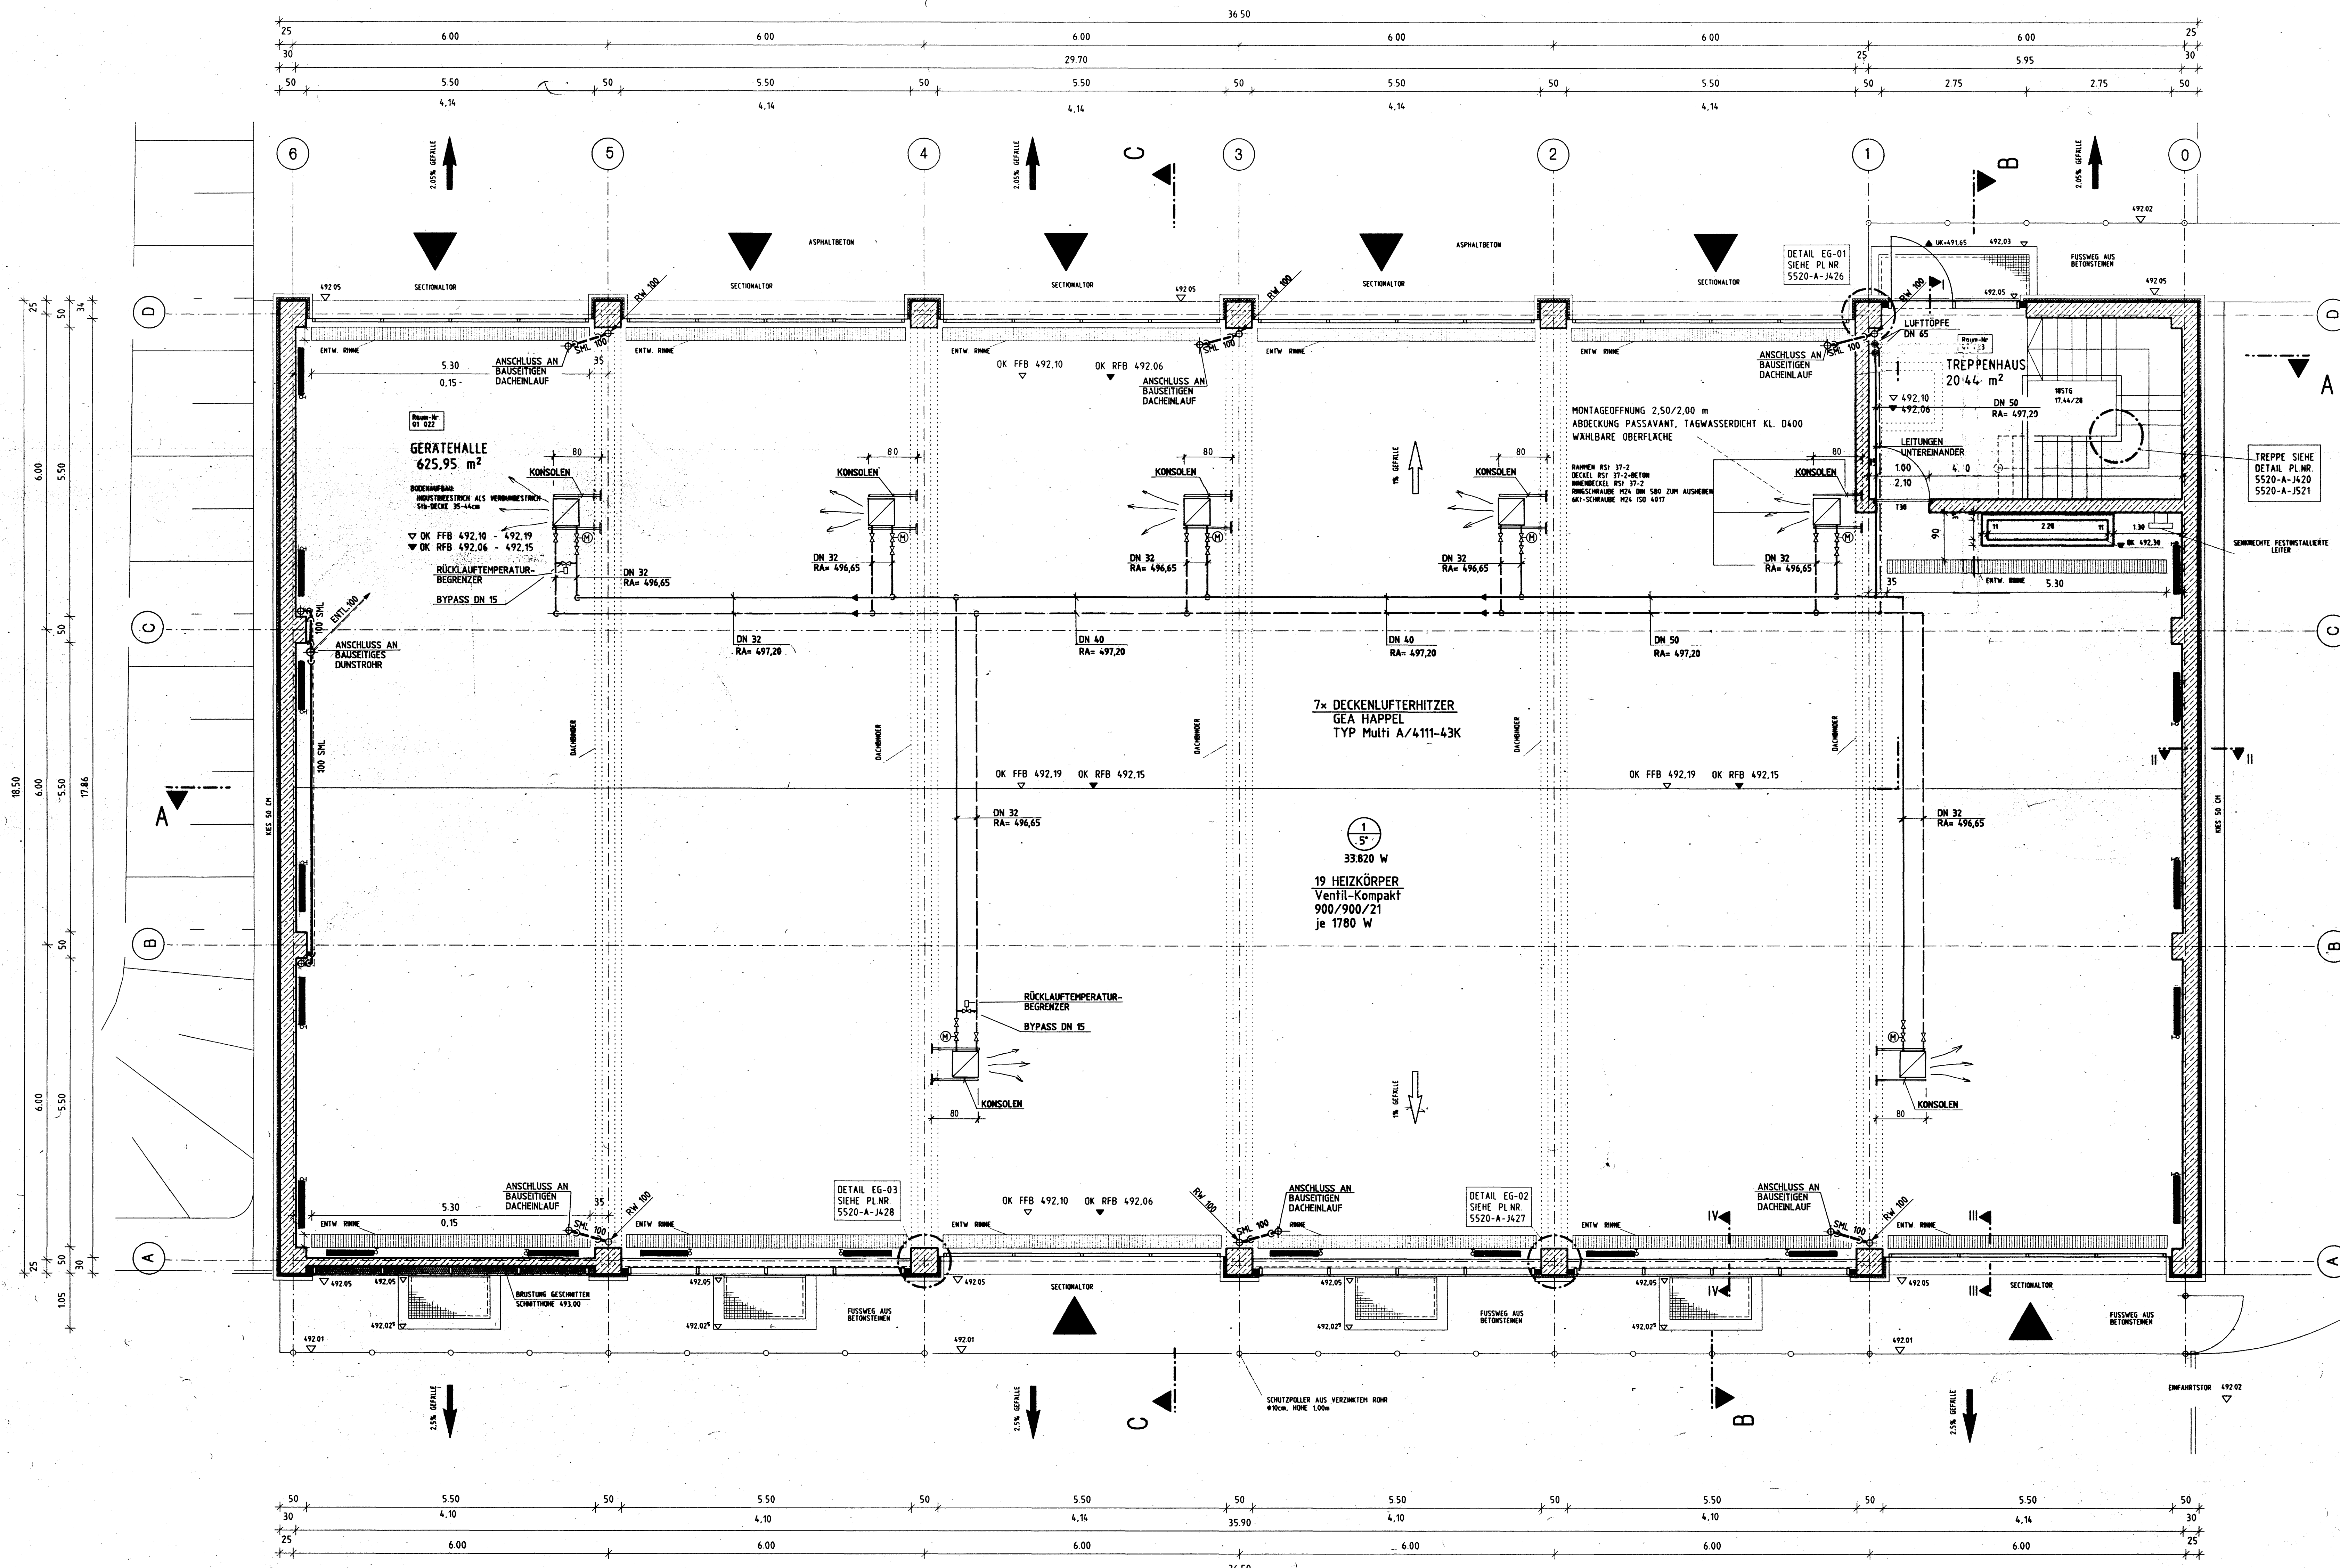

4			
3			
2			
1			
AND INDEX	BEWERKUNG	DATUM	NAMEN

ZUR AUSFÜHRUNG FREIGEgeben
Landeshauptstadt München
 Baureferat - Stadtentwässerungswerke, Abt. Klärwerksbau




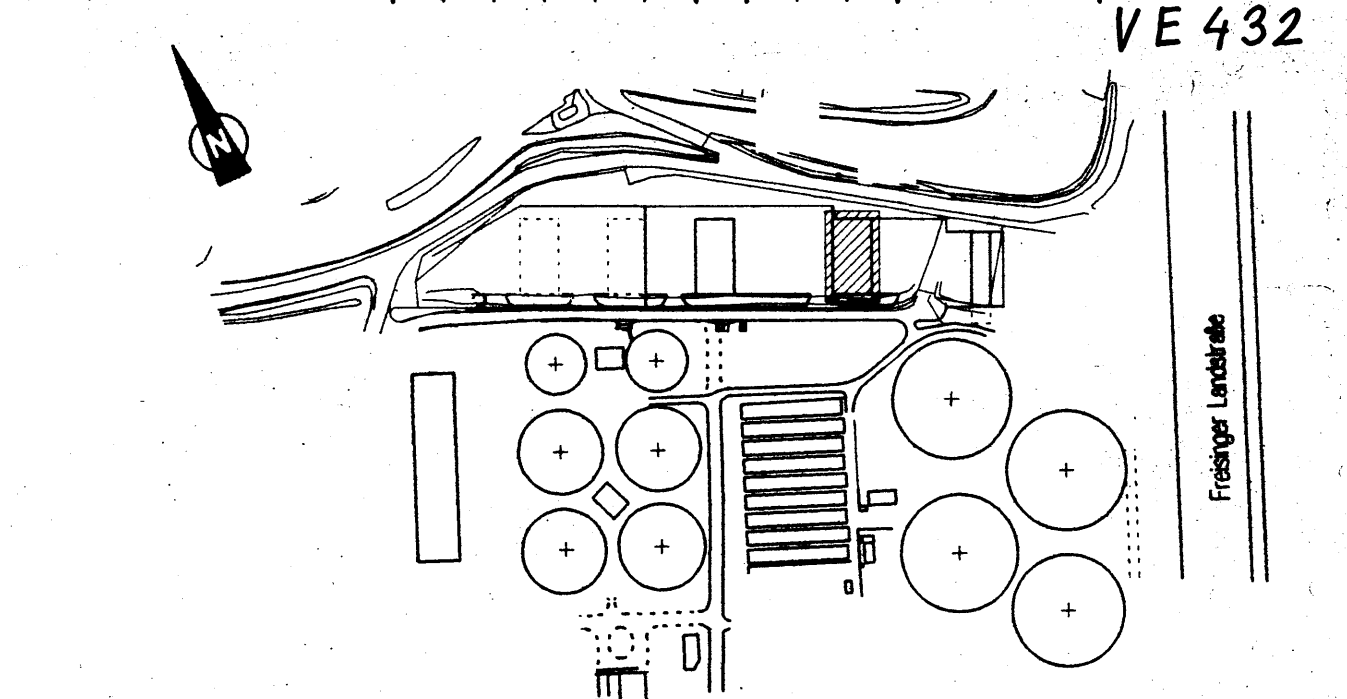

GERÄTEHALLE
GRUNDRISS ERDGESCHOSS

5520

- LEGENDE:**
- SW = SCHMUTZWASSER
 - RW = REGENWASSER
 - HEIZUNG-VORLAUF
 - HEIZUNG-RÜCKLAUF
 - RS = ROHRSOLE
 - RA = ROHRACHSE

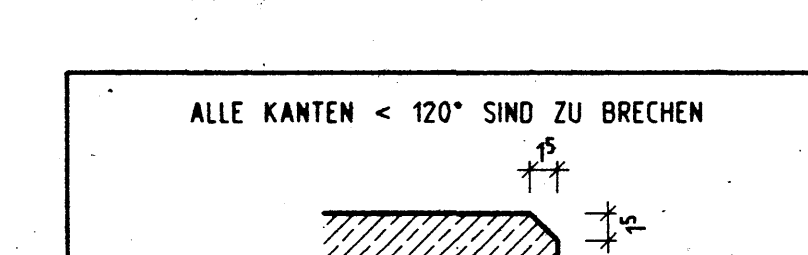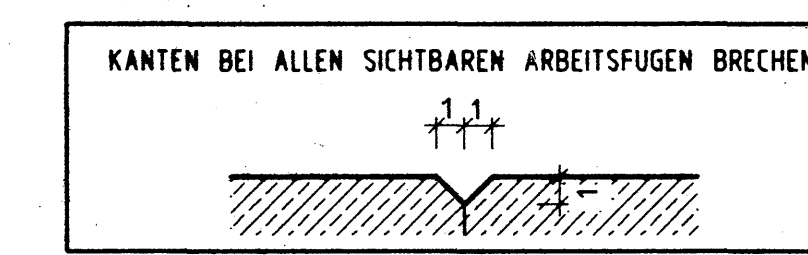

ACHTUNG !
 Höhenkoten in vorliegendem System
 Neues Höhenkoten-System - Plankote +0,00m
 Max. Abweichung ± 1,5 cm

SCHNITTE SIEHE
 PLAN FB33

Klärwerk Gut Großlappen	KLW I
Projekt	Betriebshof Nord mit Phosphatelimination GERÄTEHALLE
Planer	GRUNDRISS ERDGESCHOSS HEIZUNG BESTANDSPLAN
Verfasser	FA. LUDWIG SCHAIPP HÖHNRIEDER WEG 6 85250 ALTHOFEN TEL. 08254/705 FAX.-98932
Haupttechniker	ANTON KAISER, INGENIEURBÜRO ANGLERSTR. 11, 80339 MÜNCHEN TEL. 089/502 97 97, FAX. 089/502 97 76
Datum	10.11.1998 21.11.1997
Gez.	C. Ge. Kaiser
Gepr.	
Datum	