


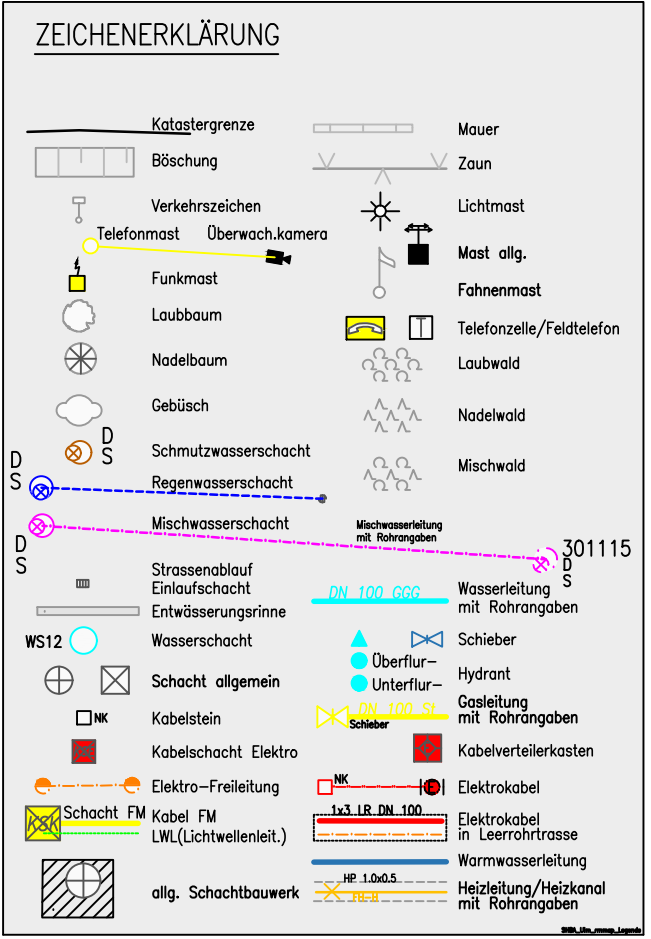

08365 33 181 000 ---	Bundesbau Baden-Württemberg Staatliches Hochbauamt Ulm Grüner Hof 2 89073 Ulm Tel.: 0731 / 27011 - 0 Fax.: 0731 / 27011 - 199 E-Mail: poststelle.hbaul@ybv.bwl.de		
Dateiname			
Dateiname XREF	Liegenschaft Straßenmeistereigerätehof Ulm Graf-Arco-Straße 14 89079 Ulm		
	Gebäude / Maßnahme		
Layoutname / Plancode	Planbezeichnung		
Plandatum 09.01.2020			
Maßstab 1:500	Bestandsplan mit Ver- u. Entsorgungsltg.		
Plangröße in mm 594x420 / DIN A2	Plan erstellt Bop	Plan geprüft	Projektleiter/in
Verfilmt	Abschleissleiter/in		Leiter/in des Amtes LBD H. Ruhdel