
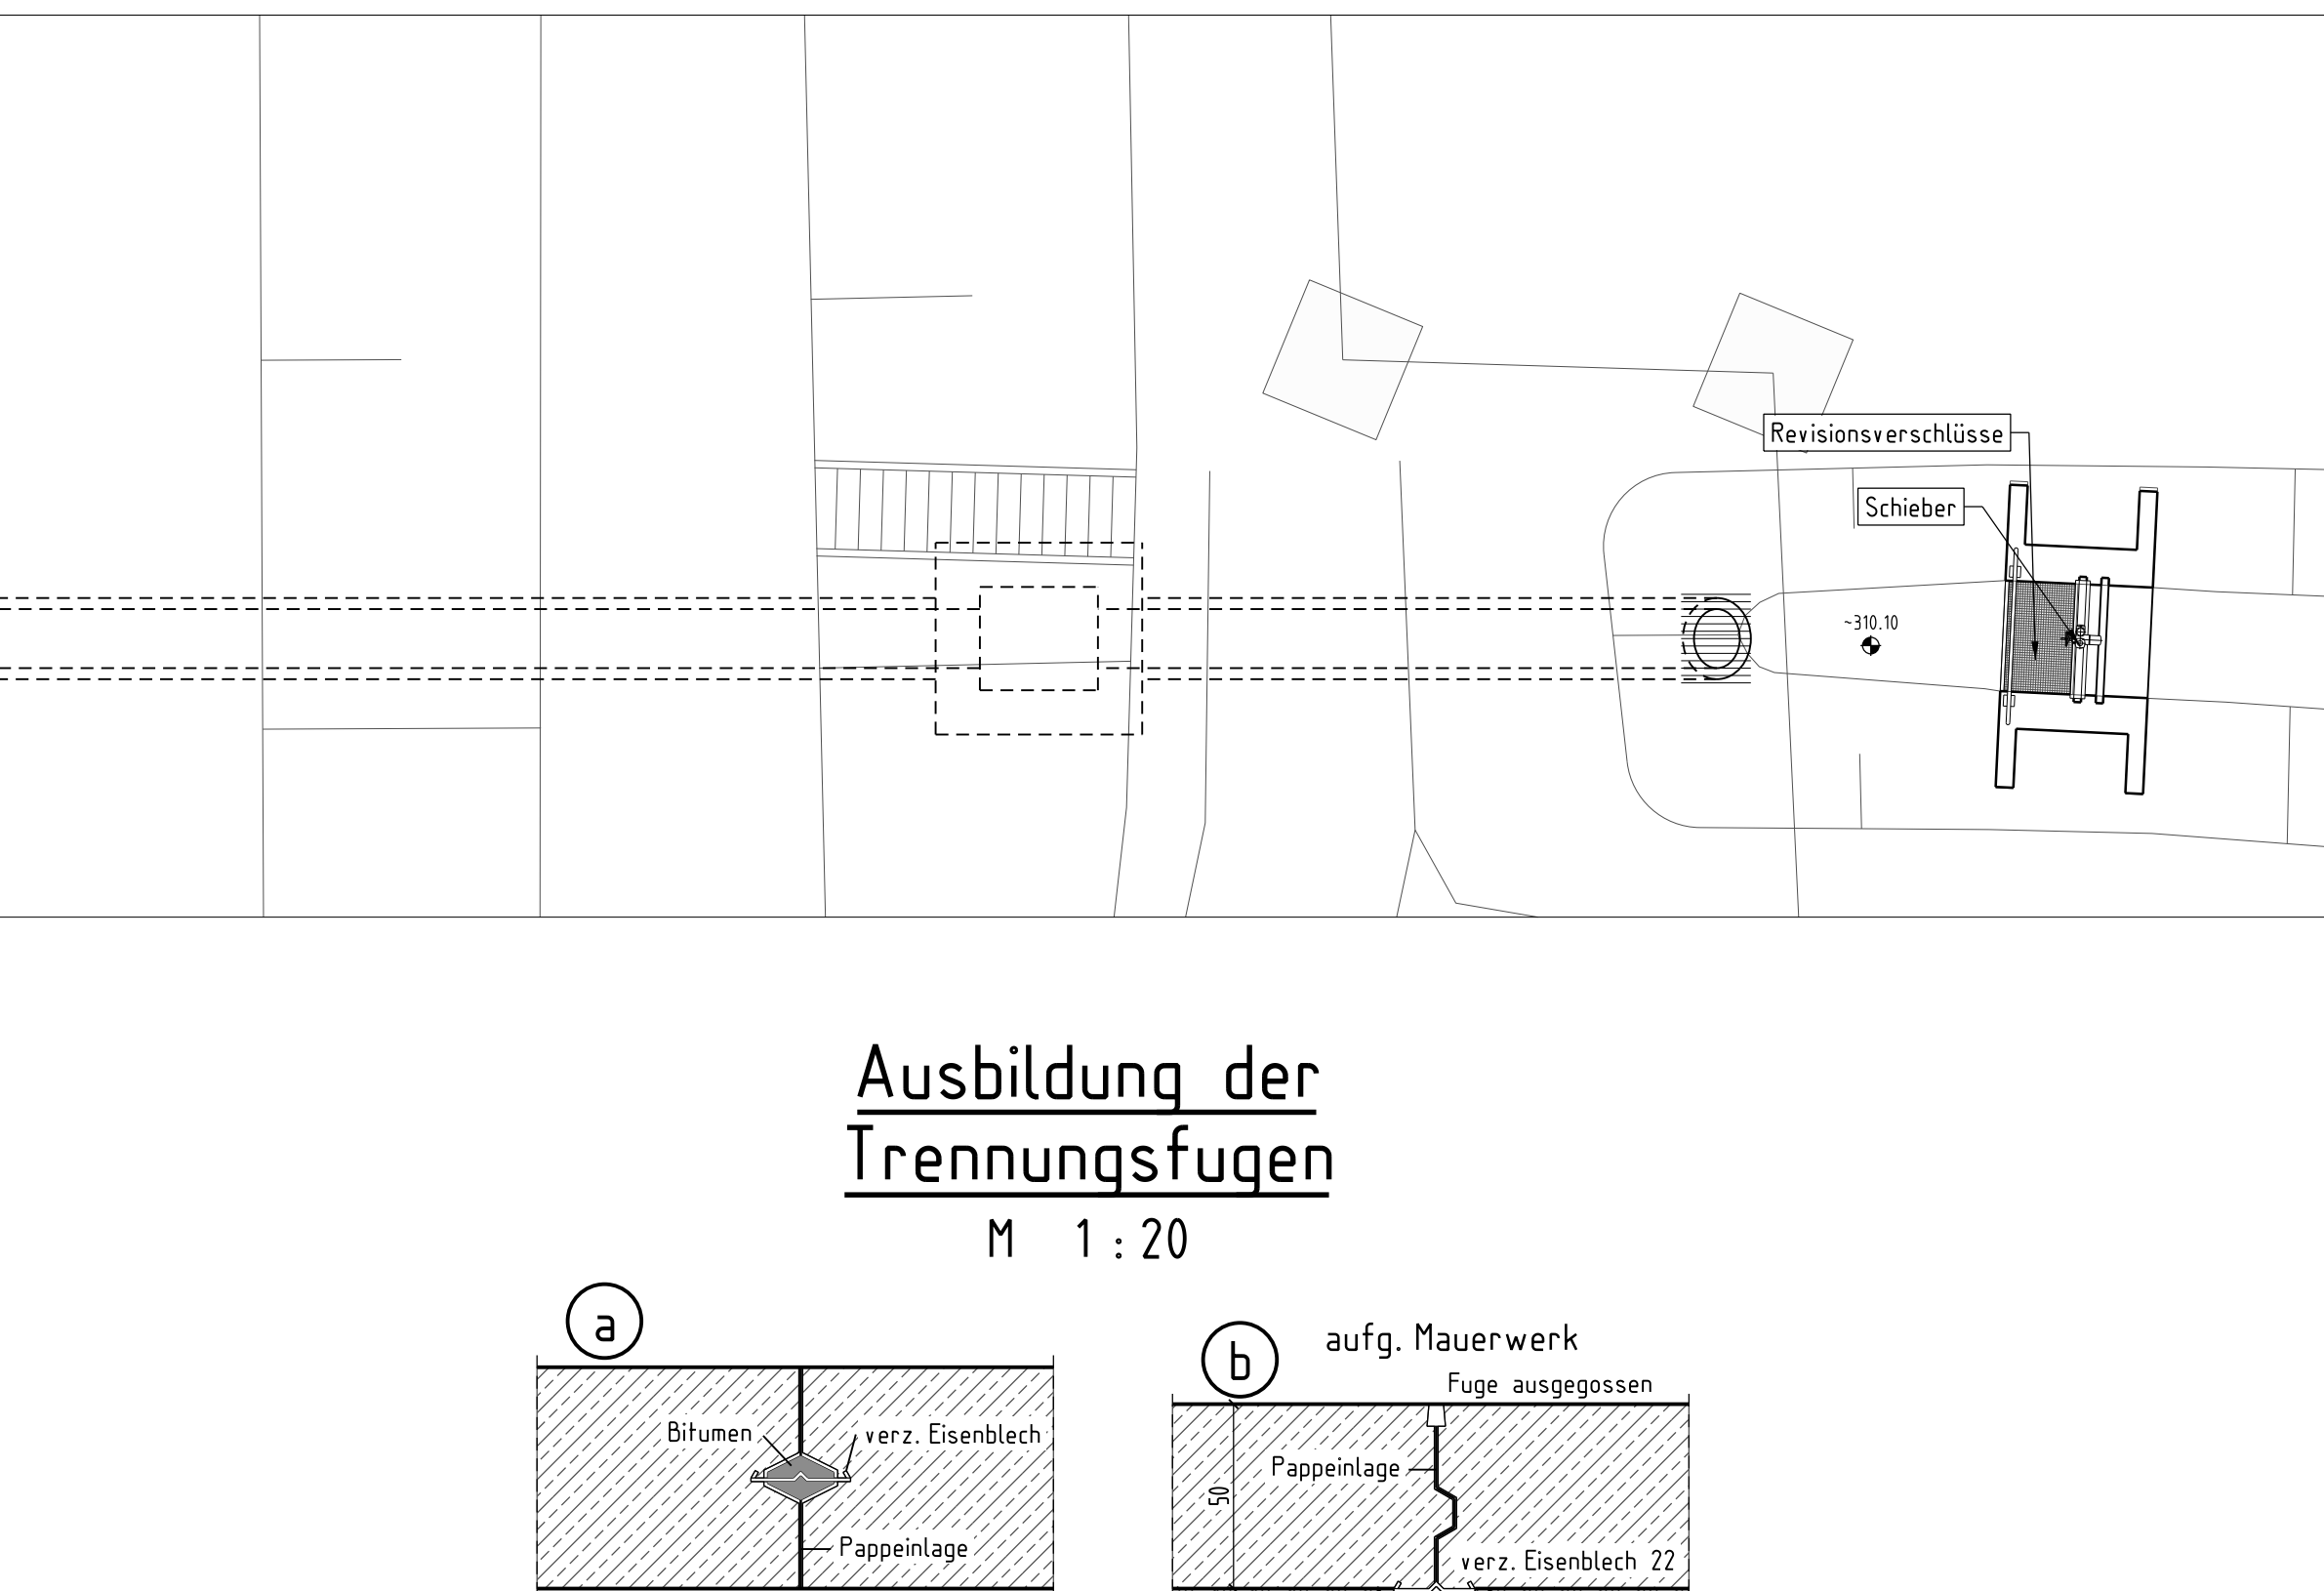
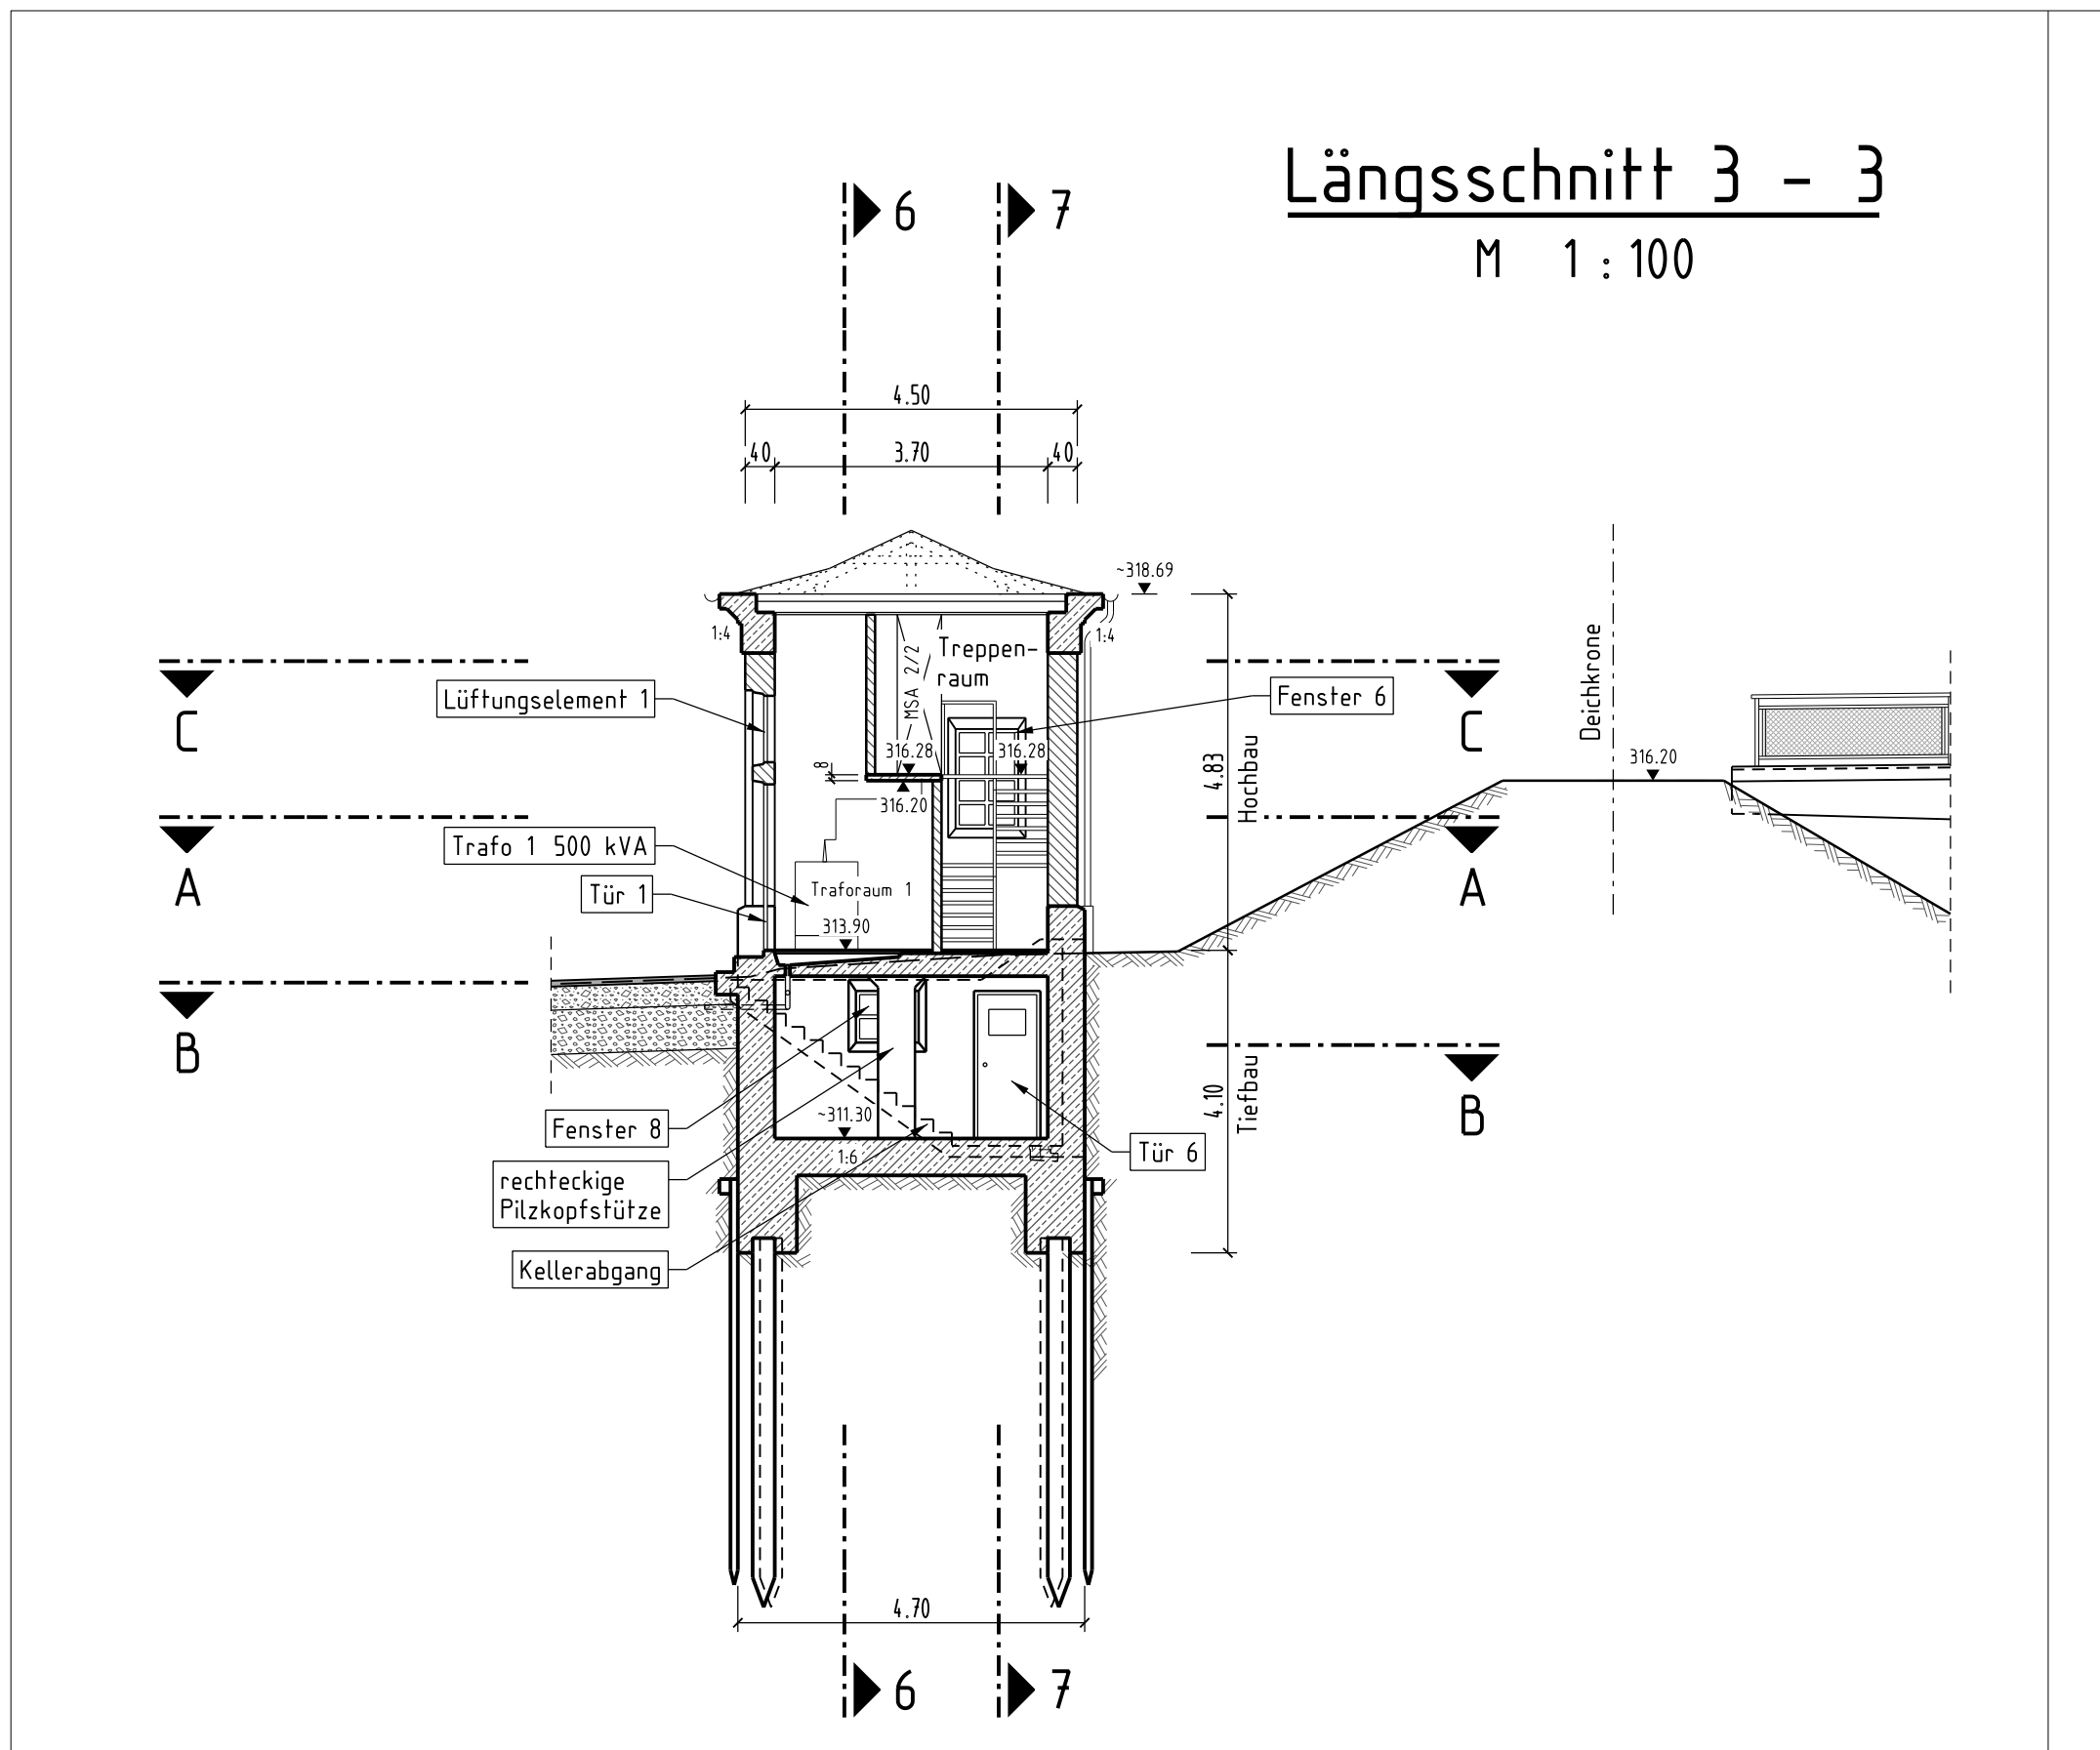
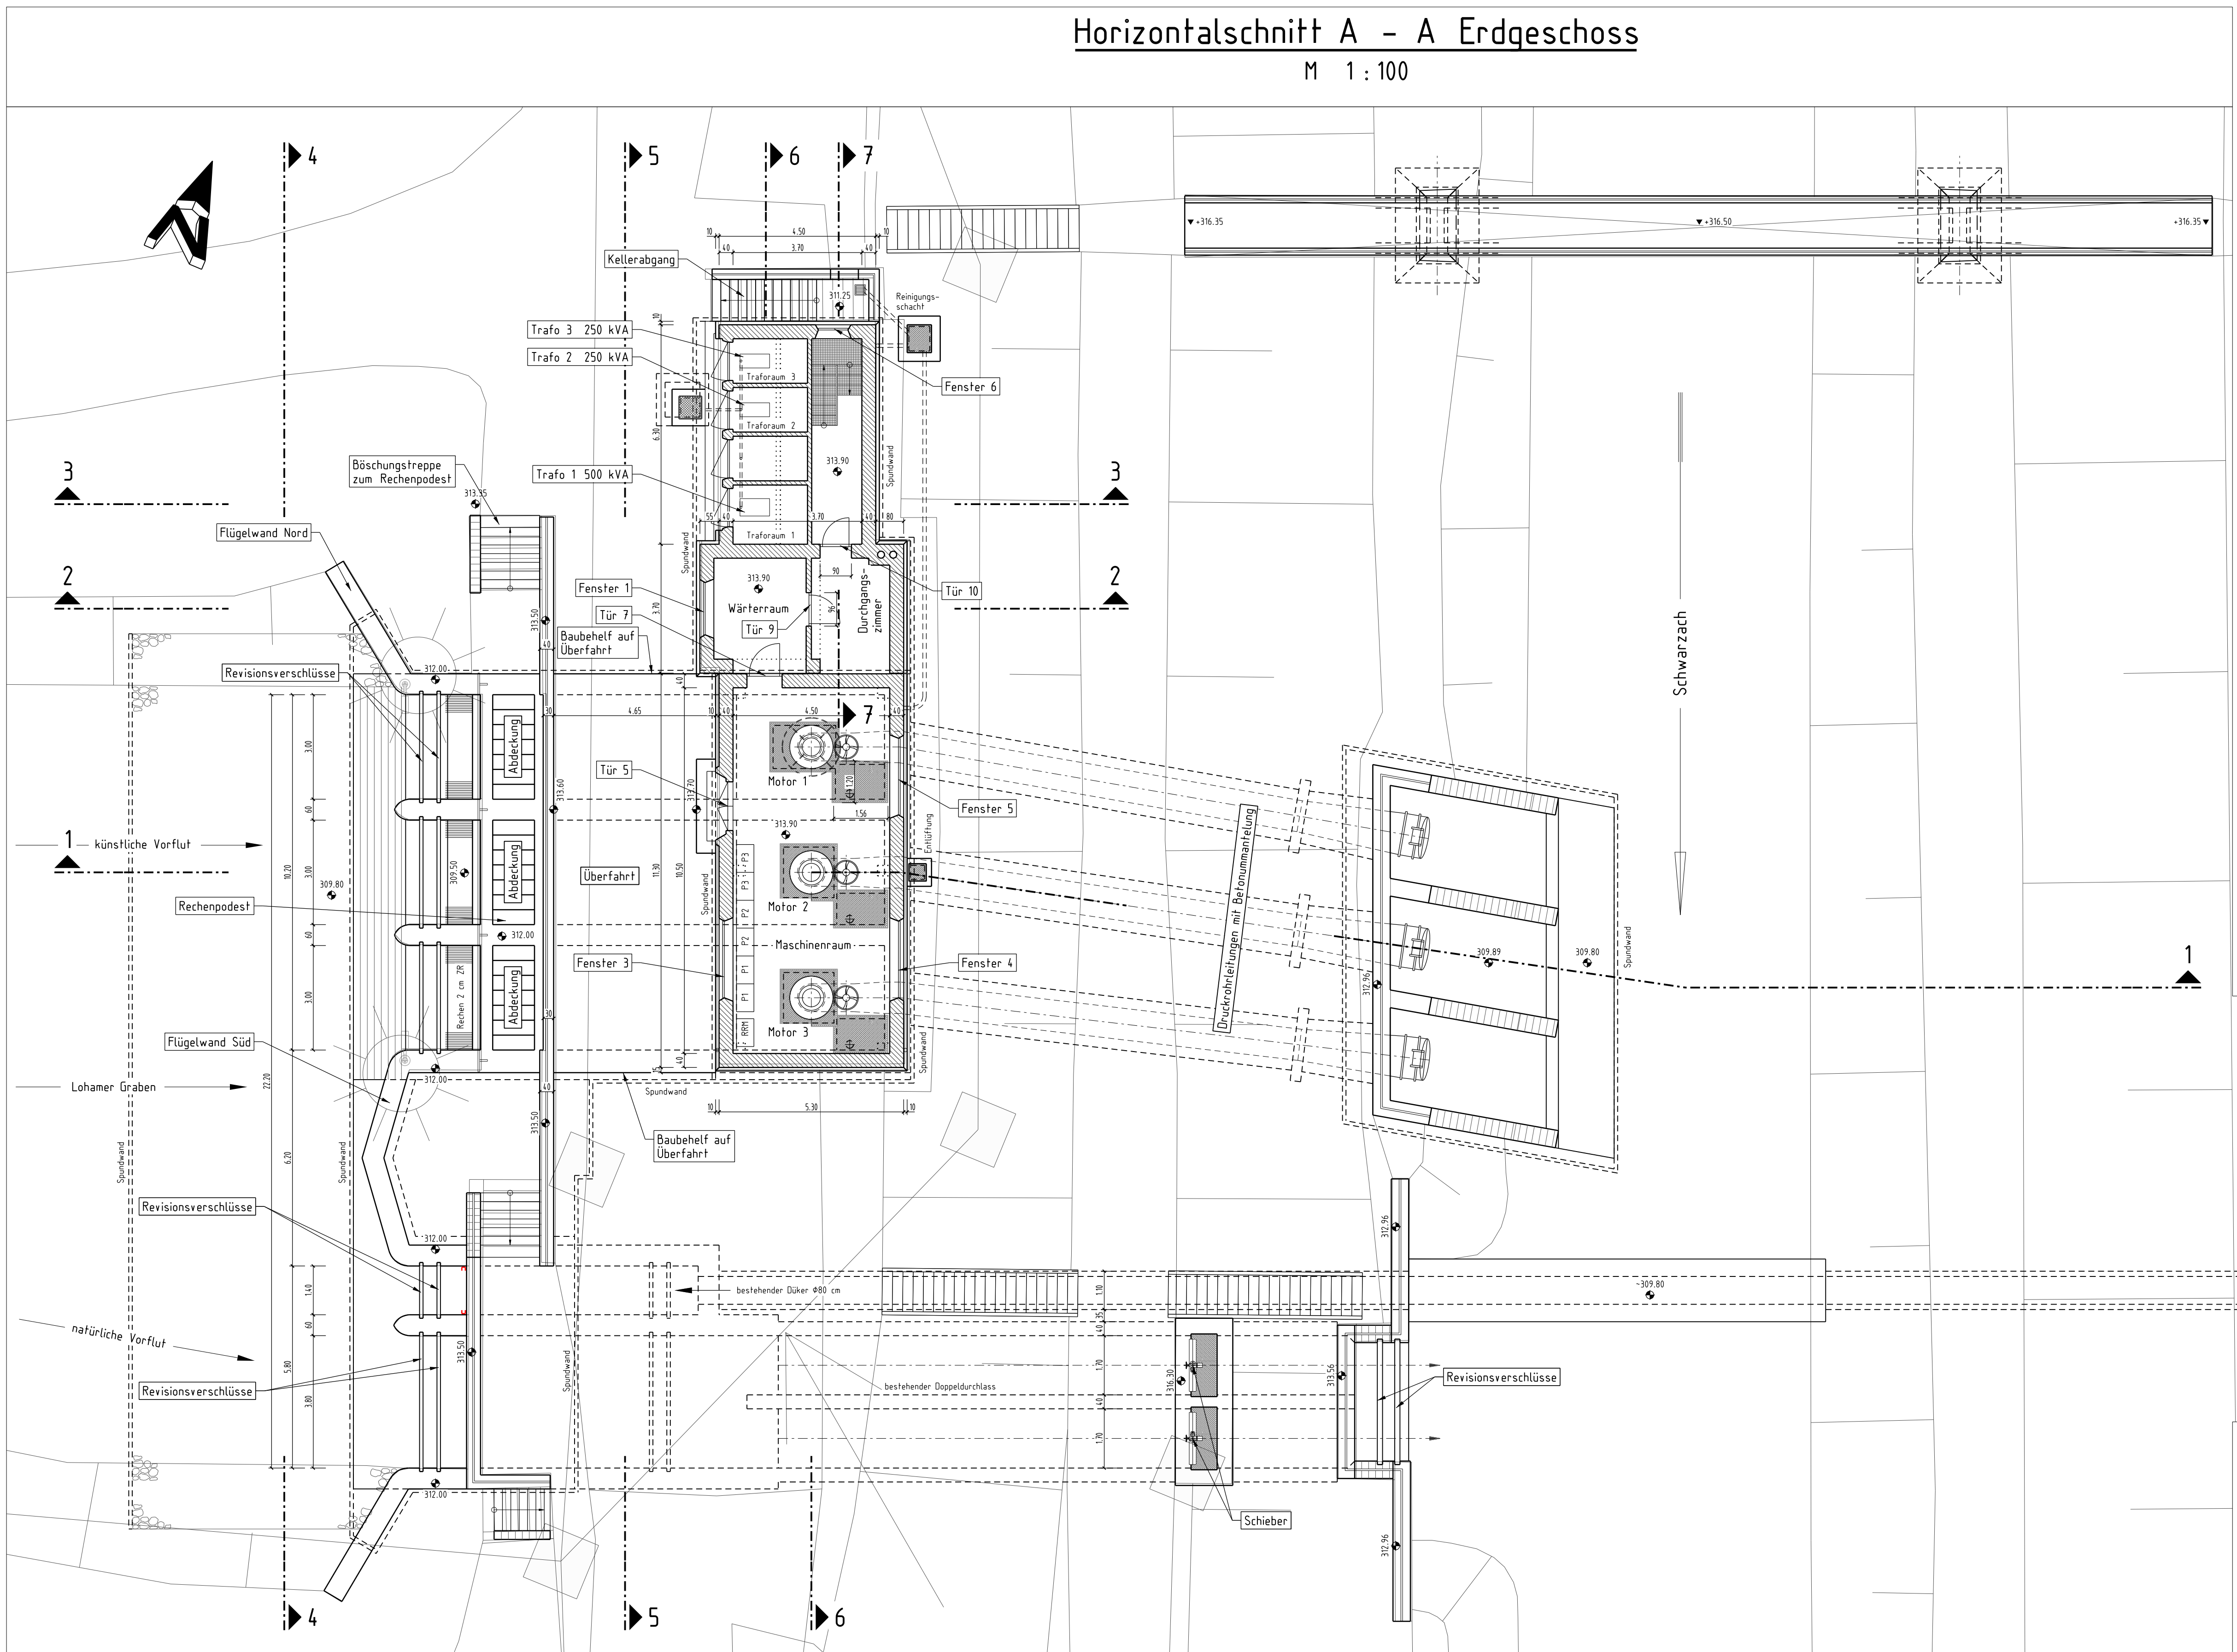
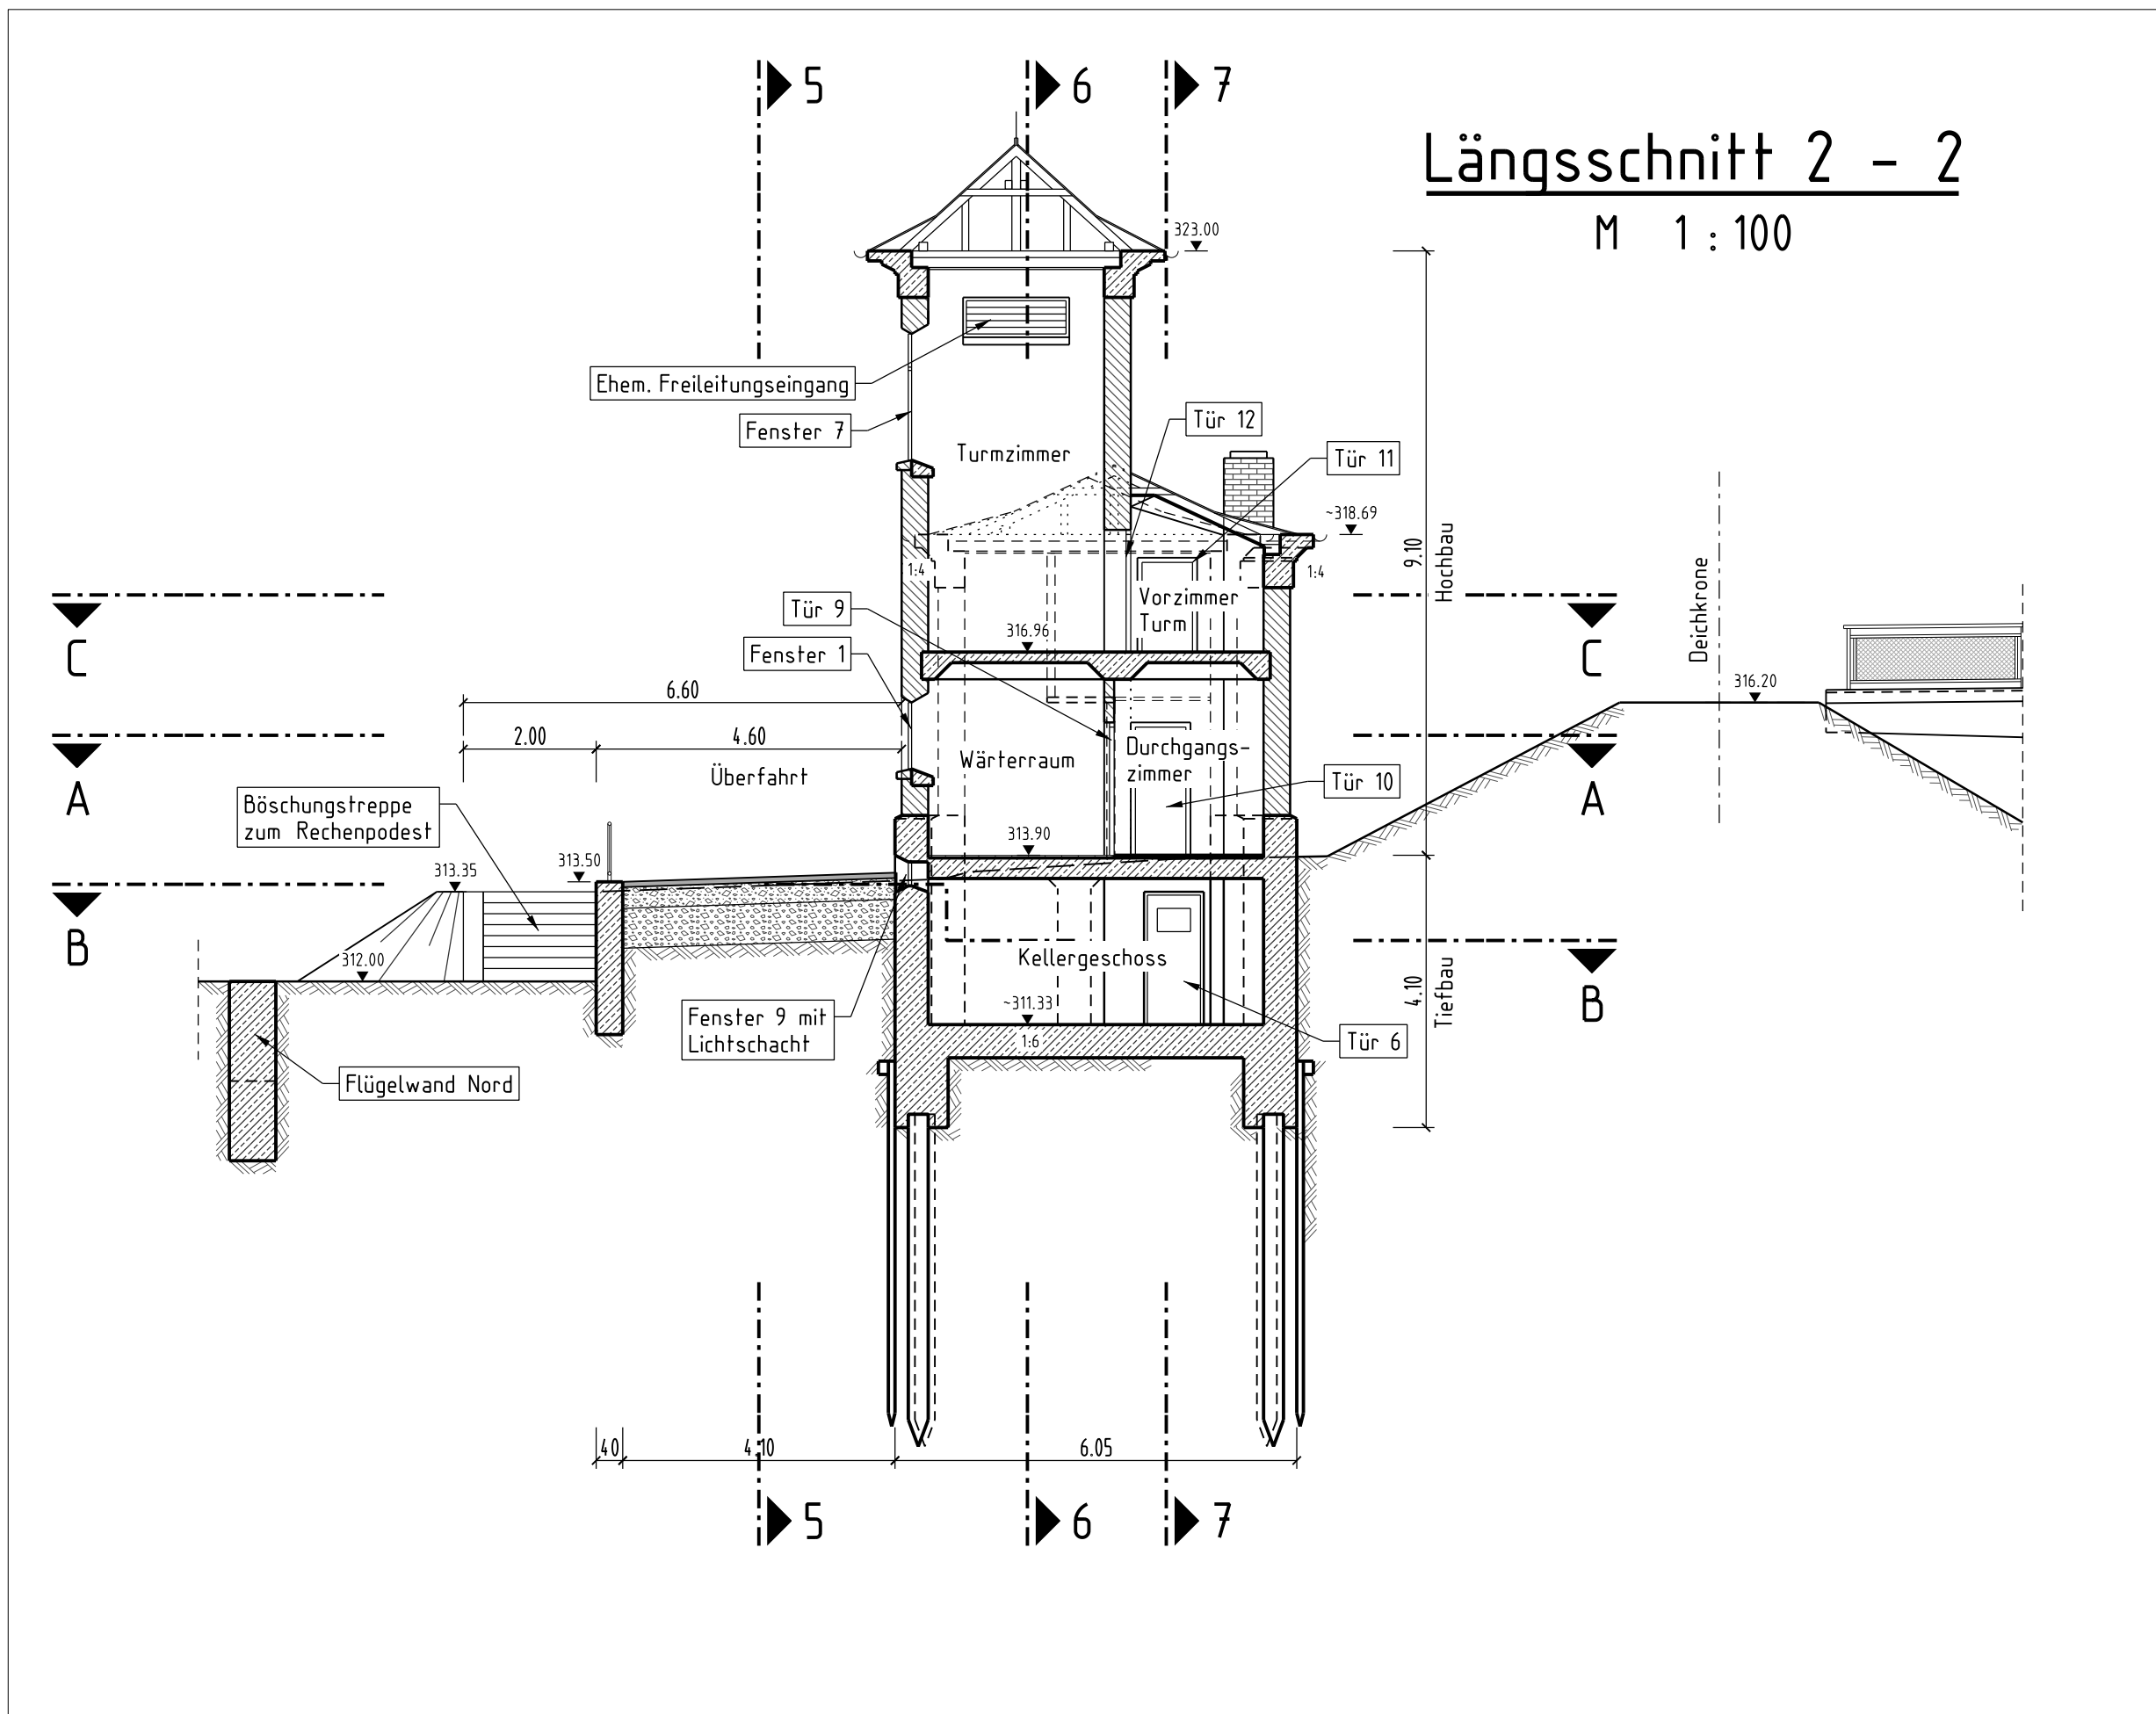


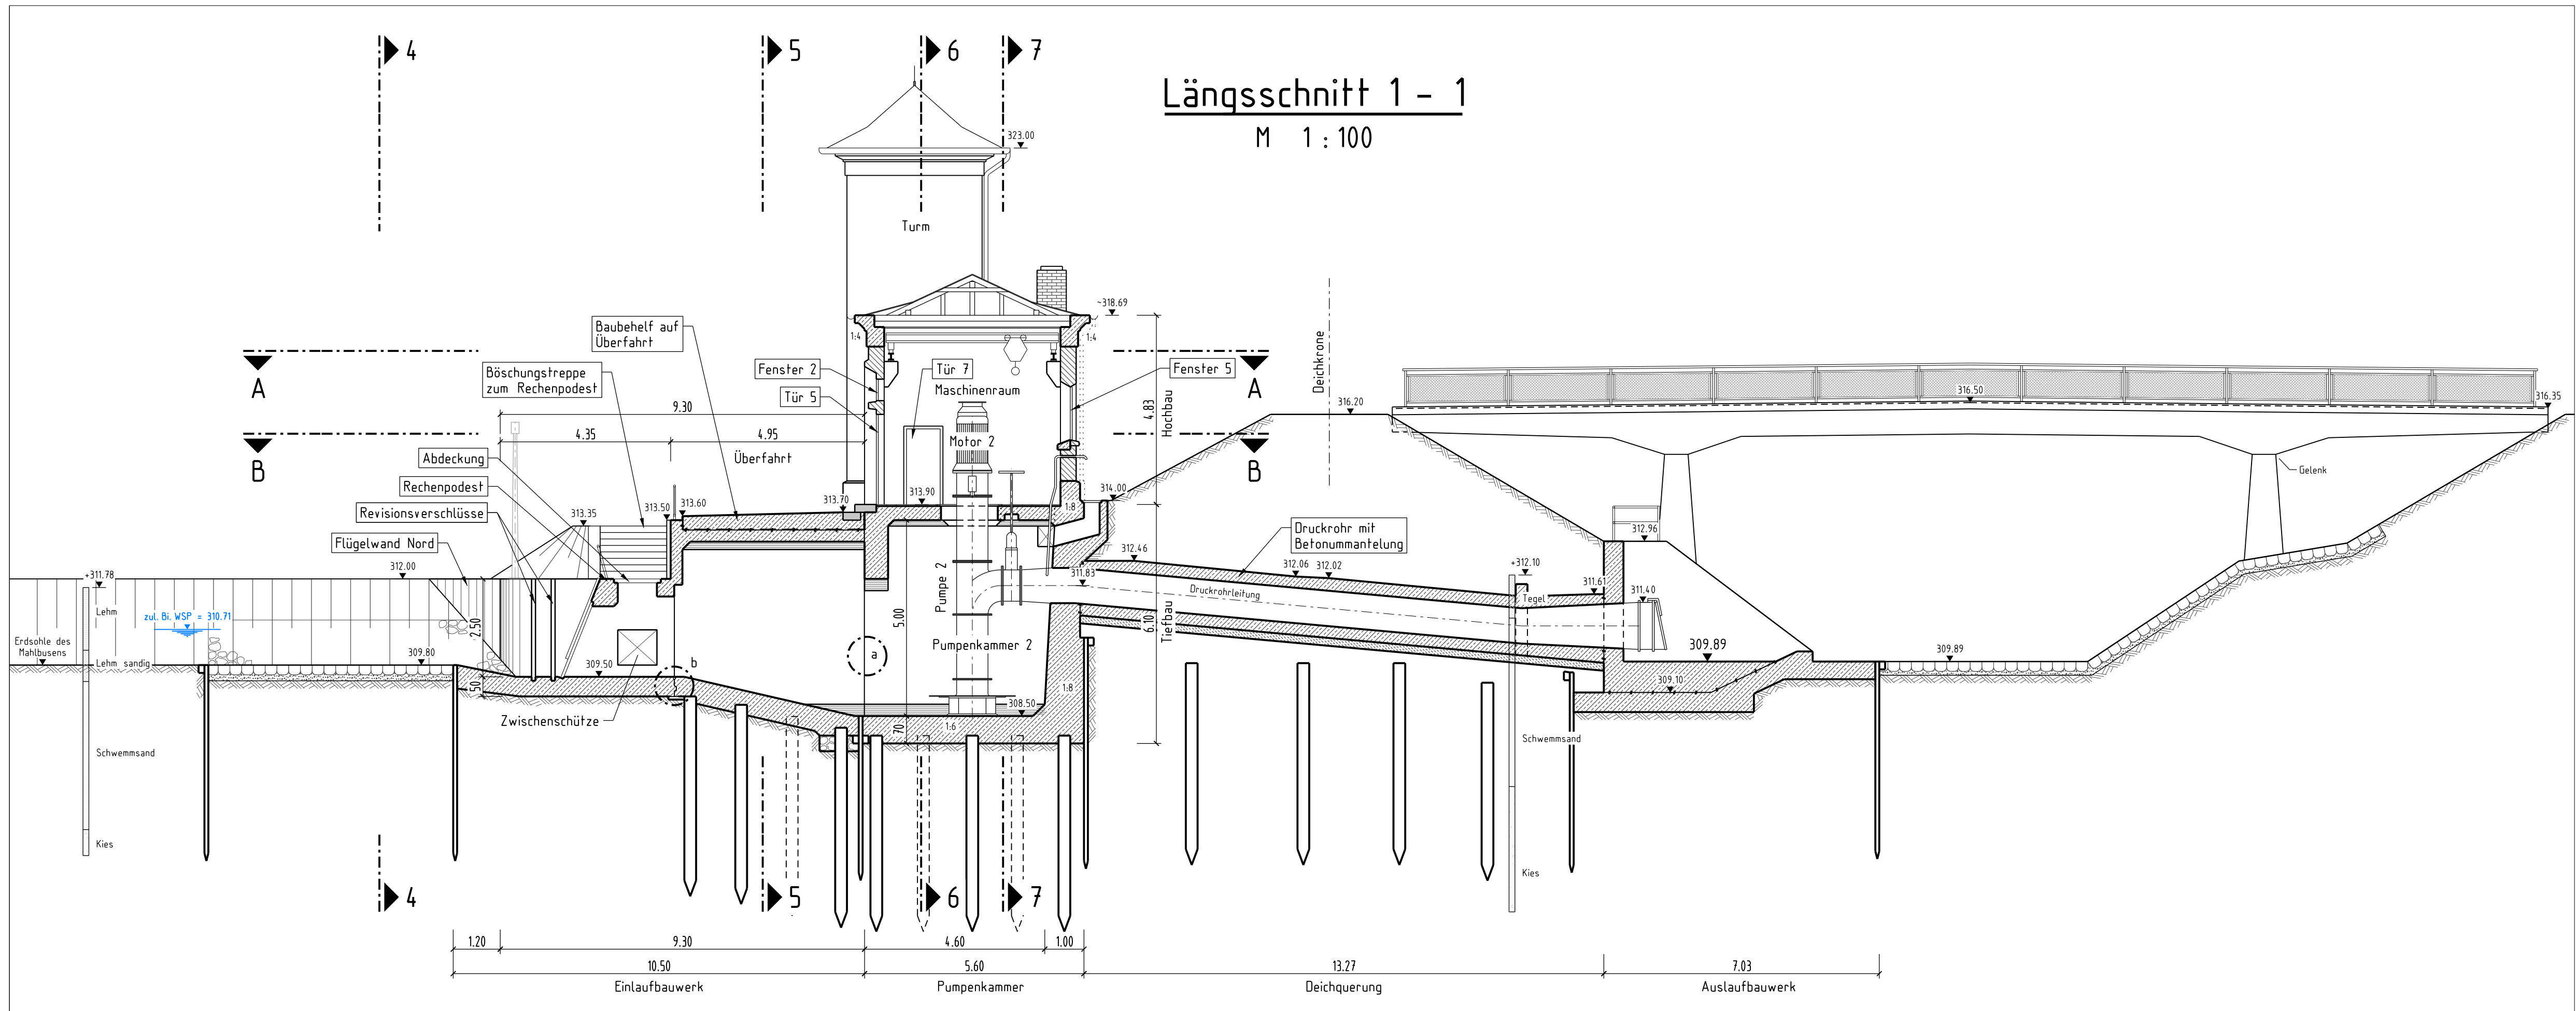

Geprüft in wasserwirtschaftlicher Hinsicht: Wasserwirtschaftsamt Deggendorf

(Datum) (Unterschrift)

WSVde WIGES Wasserstraßen- und Schifffahrtsverwaltung des Bundes und Wasserwirtschaftsverwaltung des Freistaates Bayern, vertreten durch die WIGES Wasserbauliche Infrastrukturgesellschaft mbH

Bundeswasserstraße Donau / Gew I
Donauausbau Straubing - Vilshofen
Ausschreibung

Hochwasserschutz Polder Sulzbach
Schöpfwerk Sulzbach I (Bw-Nr. 3.3.480), Deich Schwarzach rechts
Bestandsplan, Stand 2026, Teil 1

DATUM	NAME	SICHTVERMERK
Bearb. 23.07.2026	Faustmann	Fachstelle
Gez. 23.07.2026	Willmann	Datum
Gepr. 23.07.2026	Faustmann	Name

WIGES Wasserbauliche Infrastrukturgesellschaft mbH
Blumenburgstraße 20, 80636 München

München, den

ÄNDERUNGEN		Maßstab:
a		1 : 100, 1 : 20
b		
c		
d		
e		

Plannummer:
Sulz-VG-SG-9510

Druckdatum: 23.07.2026 WillmannC G:\T\P\Donauausbau\SDH\WIGES\Bau\VG\Sulz_VG_SG_9510.dgn