
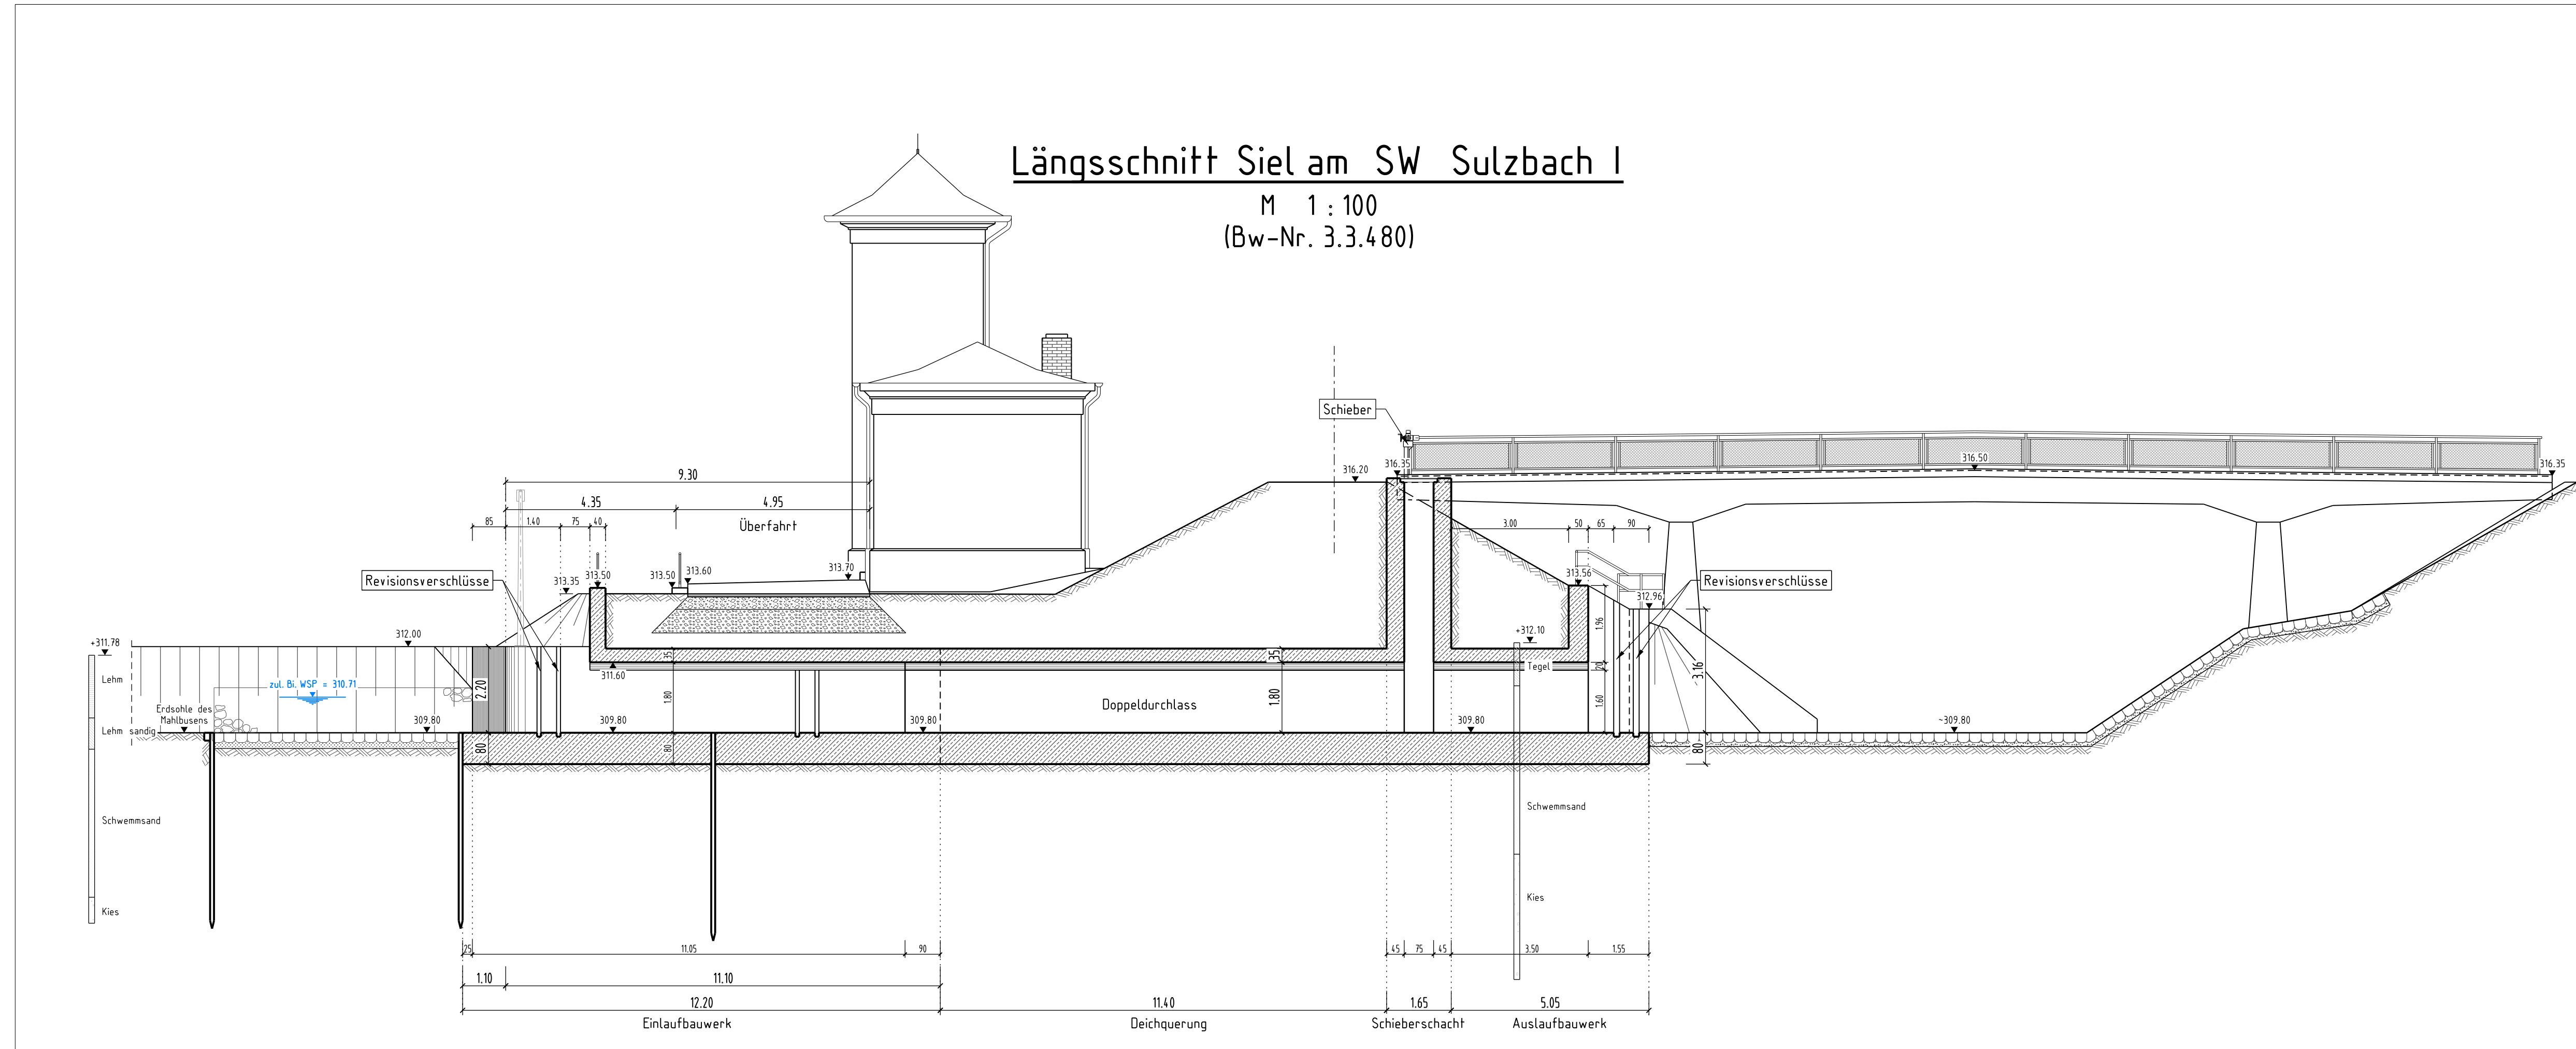


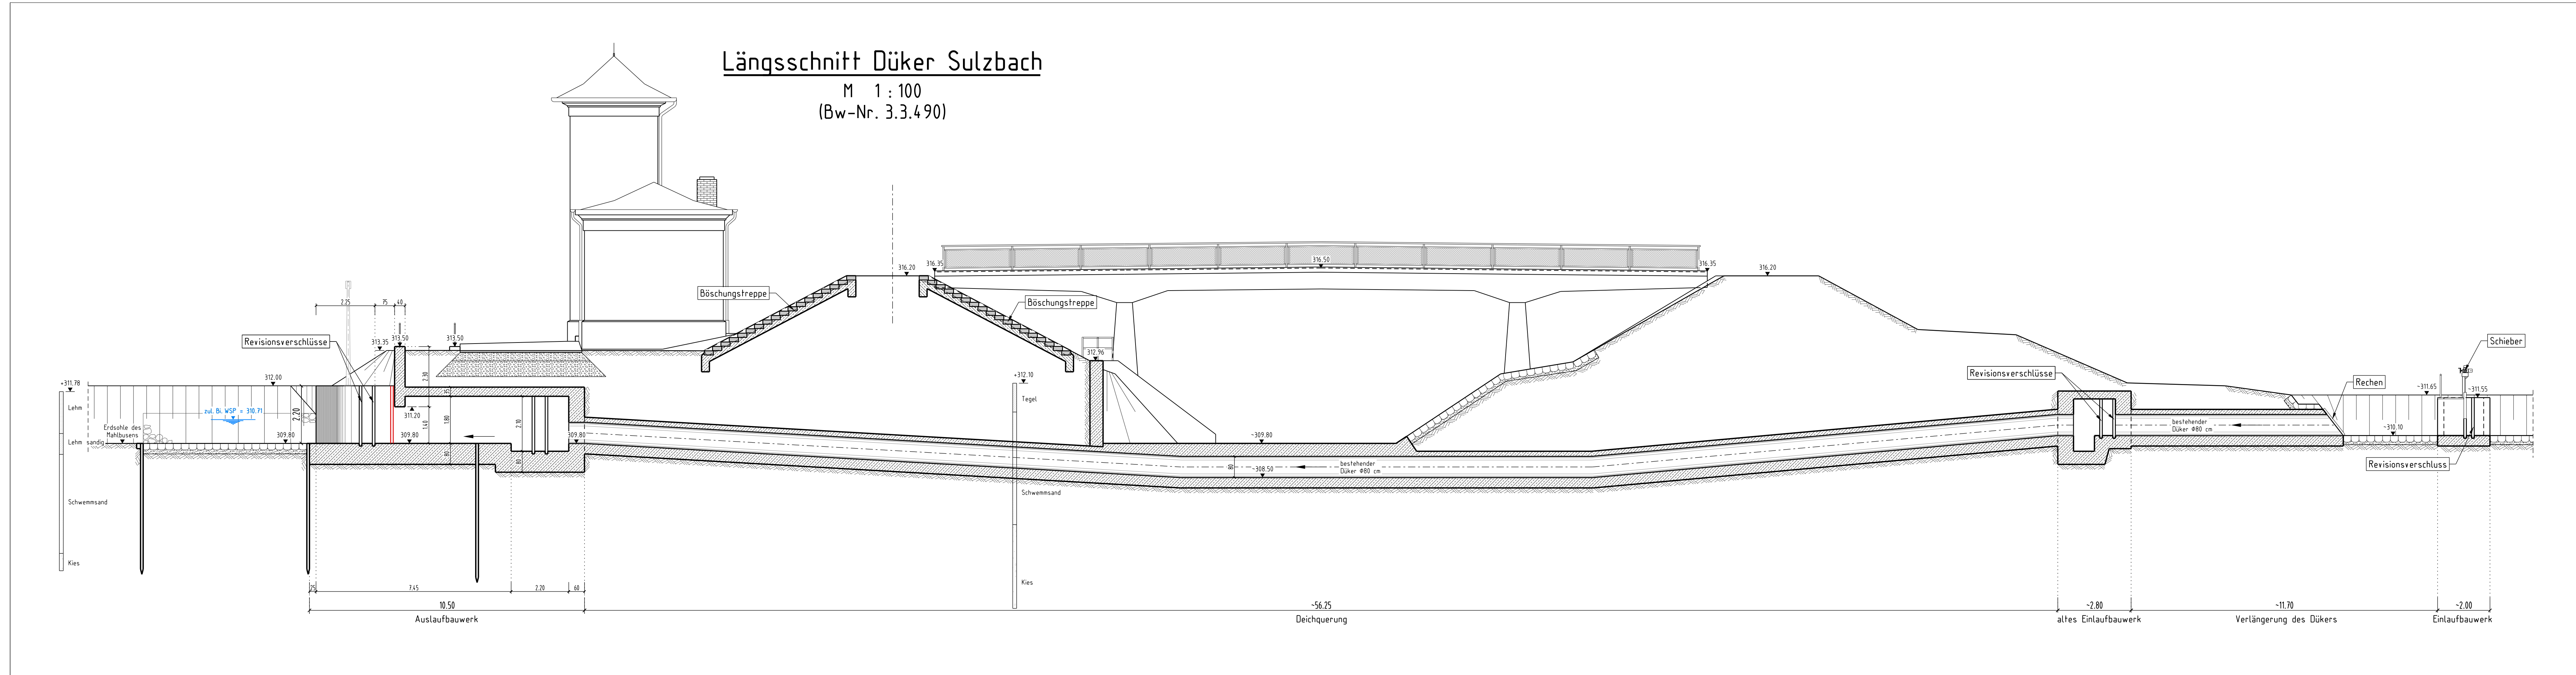

Geprüft in wasserwirtschaftlicher Hinsicht: Wasserwirtschaftsamt Deggendorf

..... (Datum) (Unterschrift)

WSV.de WIGES Wasserstraßen- und Schifffahrtsverwaltung des Bundes und Wasserwirtschaftsverwaltung des Freistaates Bayern, vertreten durch die WIGES Wasserbauliche Infrastrukturgesellschaft mbH

Bundeswasserstraße Donau / Gew I
Donauausbau Straubing - Vilshofen
Ausschreibung

Hochwasserschutz Polder Sulzbach
Siel am SW Sulzbach I (Bw-Nr. 3.3.480), Deich Schwarzach rechts
Düker Sulzbach (Bw-Nr. 3.3.490)
Bestandsplan, Stand 2026, Längsschnitte

	DATUM	NAME	SICHTVERMERK
Bearb.	23.07.2026	Faustmann	Fachstelle
Gez.	23.07.2026	Wilmann	Datum
Gepr.	23.07.2026	Faustmann	Name

WIGES Wasserbauliche Infrastrukturgesellschaft mbH
Blutenburgstraße 20, 80636 München

München, den

ÄNDERUNGEN			Maßstab:
a			1 : 100
b			
c			Plannummer:
d			Sulz-VG-SG-9512
e			