


Gesamtmaß	25,50																
Außenmaße	1,50 22,00 2,00																
Rohbaumaße	64	86	38	4,90 ⁵	24 ⁵	2,26	25	3,97	38	3,90	38	4,95	38	1,49	51		
Öffnungen	1,50	4,04 ⁵	1,11	2,11-2,16	1,02	1,11	2,11-2,16	1,02	1,11	2,11-2,16	1,02	1,11	2,11-2,16	2,54 ⁵	1,77	1,88	2,00

Gesamtmaß	15,28																
Außenmaße	4,98 4,60 1,54 ⁵																
Rohbaumaße	30	1,39 ⁵	2,44	2,11-2,16	2,44	2,11-2,16	2,44	2,11-2,16	2,44	2,11-2,16	2,44	2,11-2,16	2,44	2,11-2,16	2,44	2,11-2,16	2,44

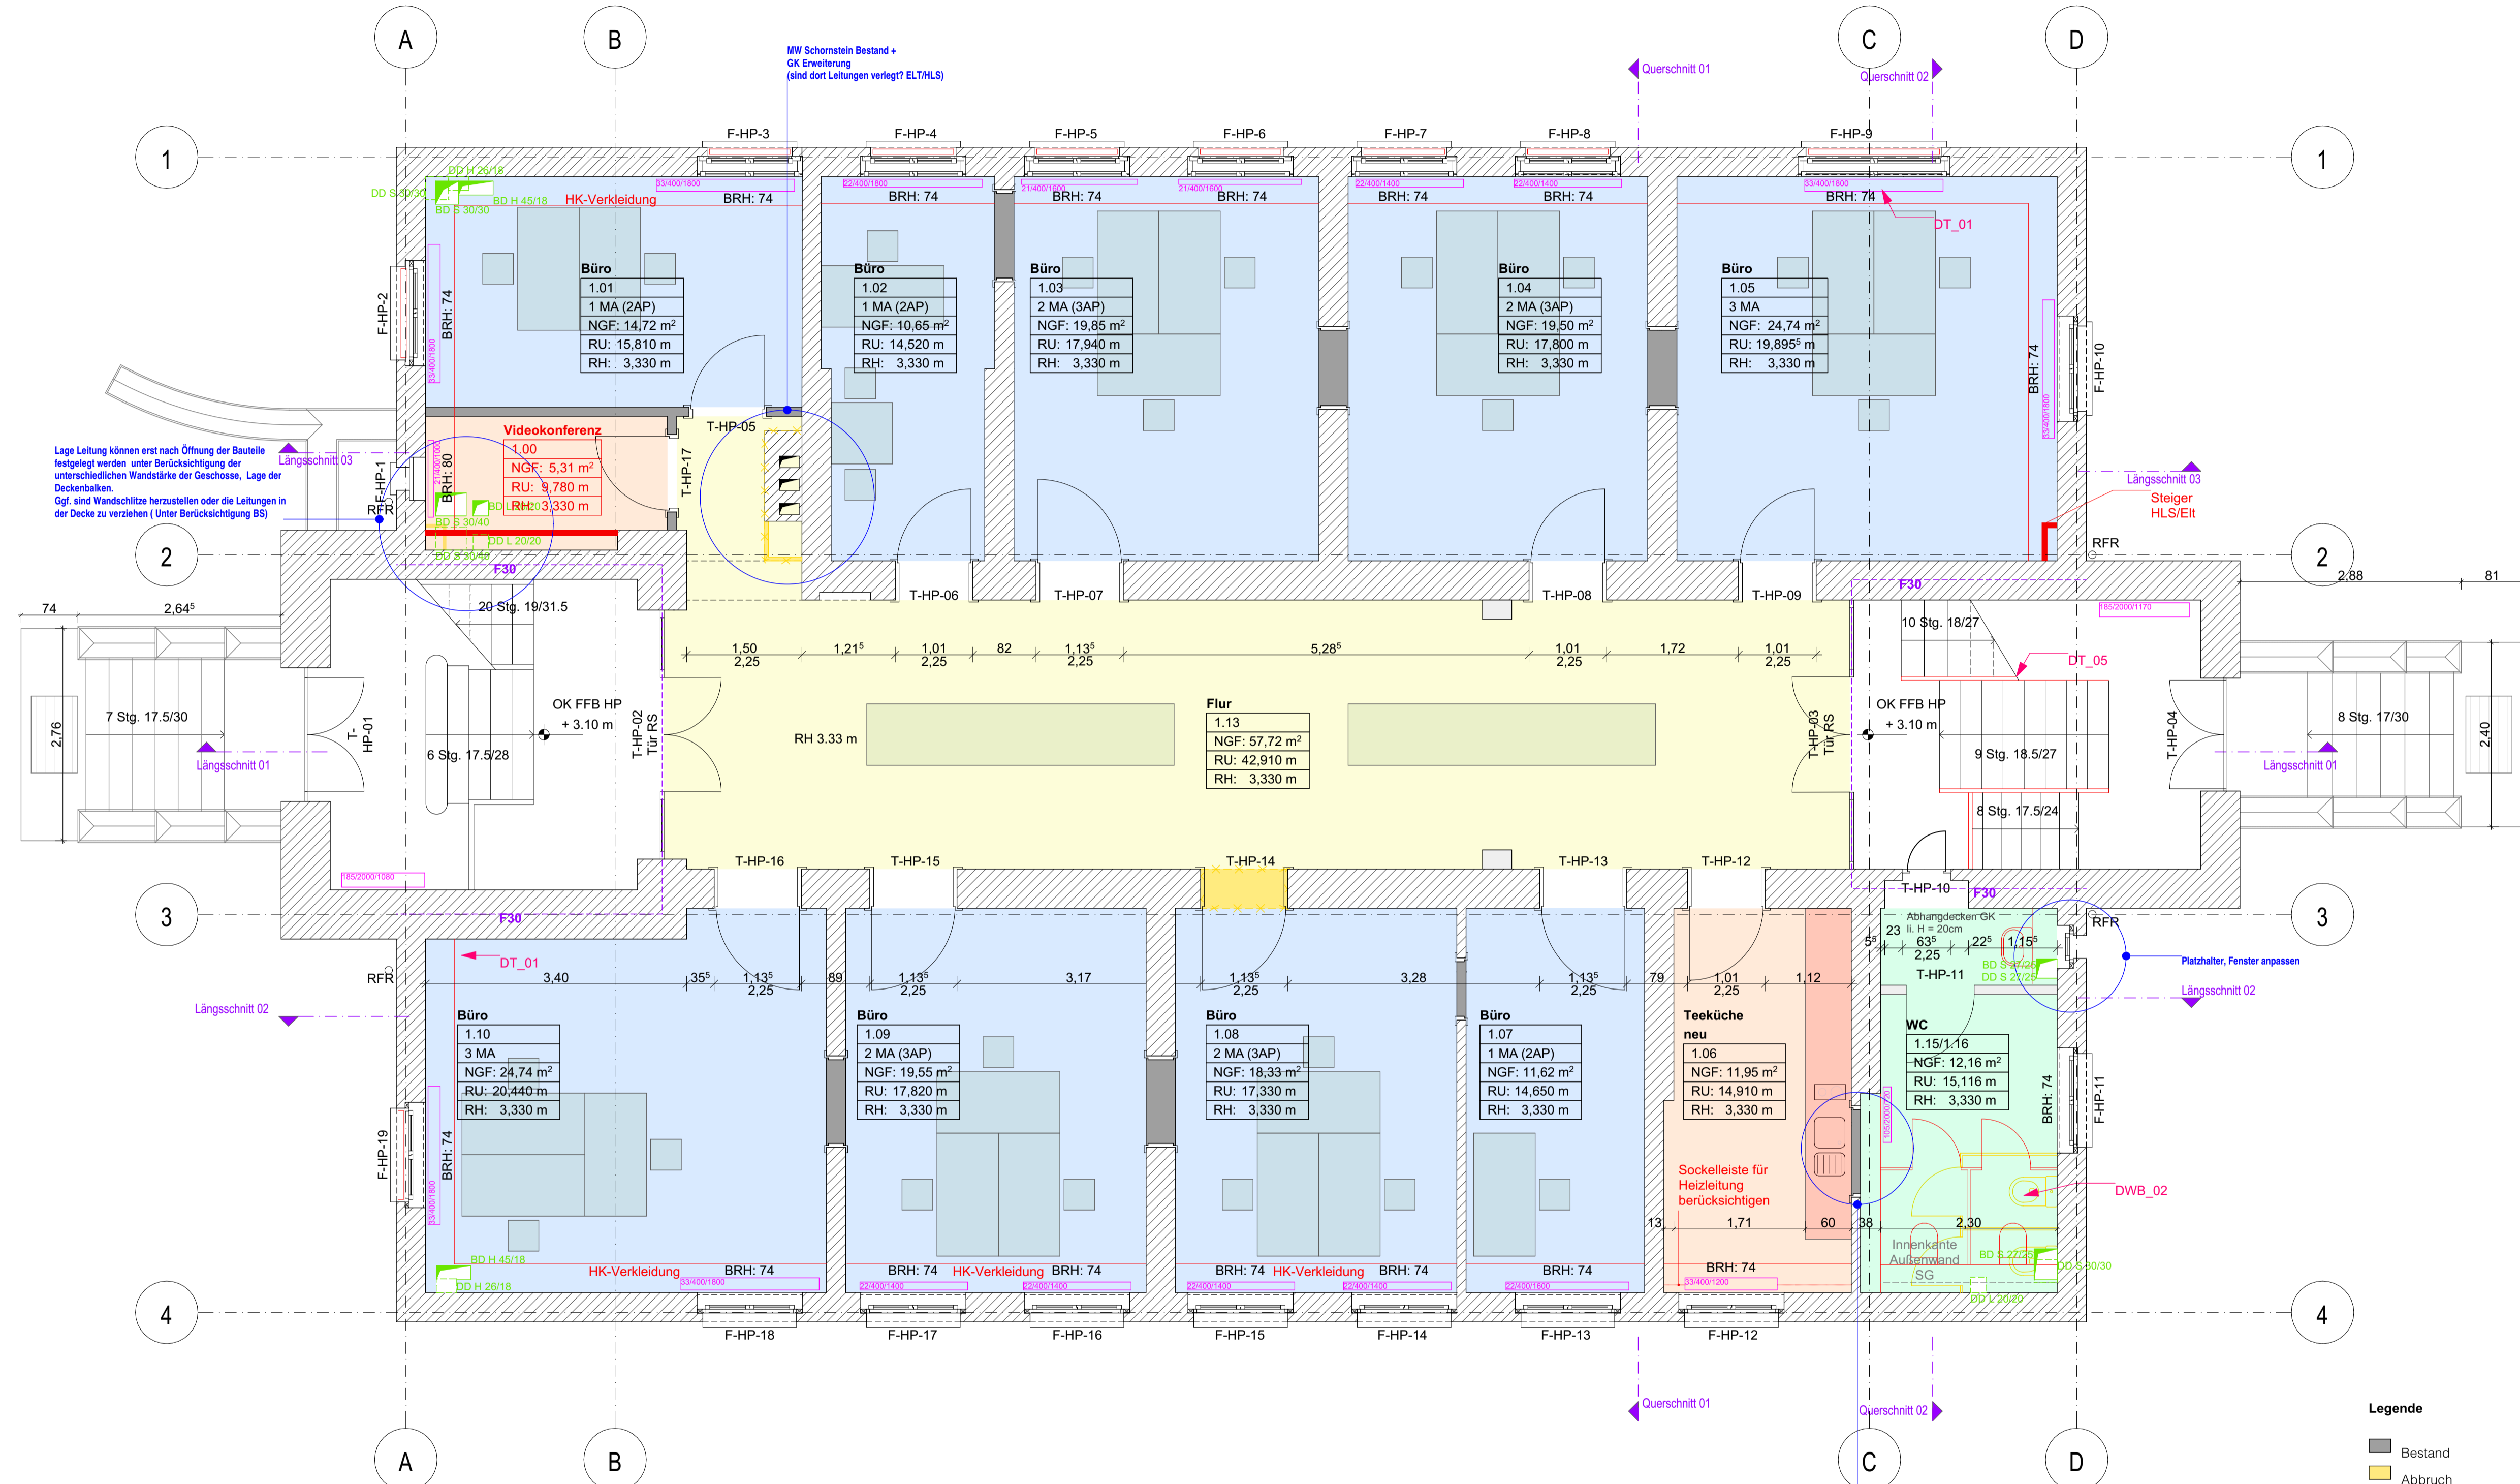

Öffnungen	1,50	3,99	1,22	91	1,22	91	1,22	91	1,22	91	1,22	91	1,22	91	1,22	91	1,22	91	1,22	91	4,01	2,00	
Außenmaß	22,00																						
Gesamtmaß	25,50																						

Legende

- Bestand (grey)
- Abbruch (yellow)
- Neubau (red)
- Mauwerk KS (hatched)
- Stahlbeton (dotted)

Bodenbeläge

- Teppich (light blue)
- Fliesen (green)
- Linoleum (orange)
- Staubbindender Anstrich (grey)
- Holzboden aufgearbeitet (yellow)

Heizkörper (HK) (pink line)
Außenliegender Sonnenschutz (red line)

1,22 / 2,11-2,16 Fenster Segmentbogen
211 (Kämpferpunkt)
216 (Scheitelpunkt)

Bauherr
PIK
Herr Neumann
Telegrafenberg | 14473 Potsdam
Telefon +49 331 288 20883


Plangröße
DIN A1

Maßstab
1:50

Bauvorhaben
Gebäude A 26

Zeichnung
KGR 300 - Hochbau

A_50_GR_002 Grundriss Hochparterre

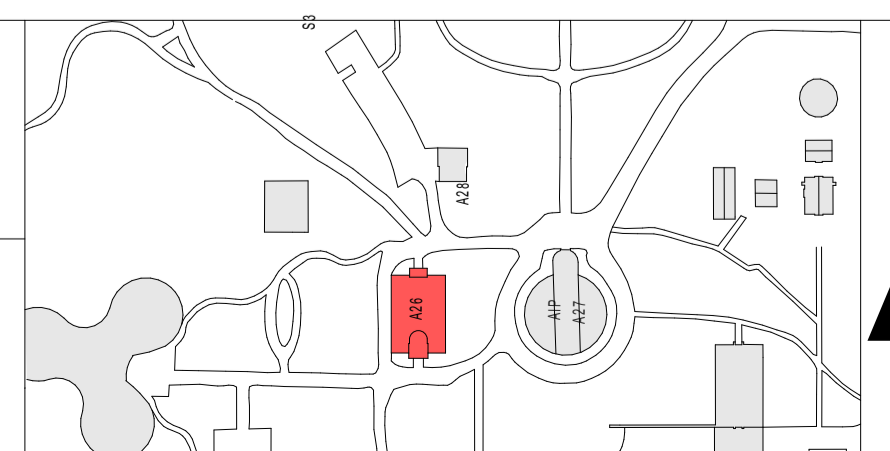


Index	Datum	gez.	Art der Änderung
			Änderung Hochbau

Datum
10.02.2026

Gewerk
Hochbau

Leistungsphase
Ausführungsplanung

gezeichnet

DATEINAME
D-14473A26-300-2023-LAYOUT

Planverfasser Hochbau
ELZ Architekten BDA
Behlerstraße 6b
14469 Potsdam

VORABZUG

geprüft