




Ansicht

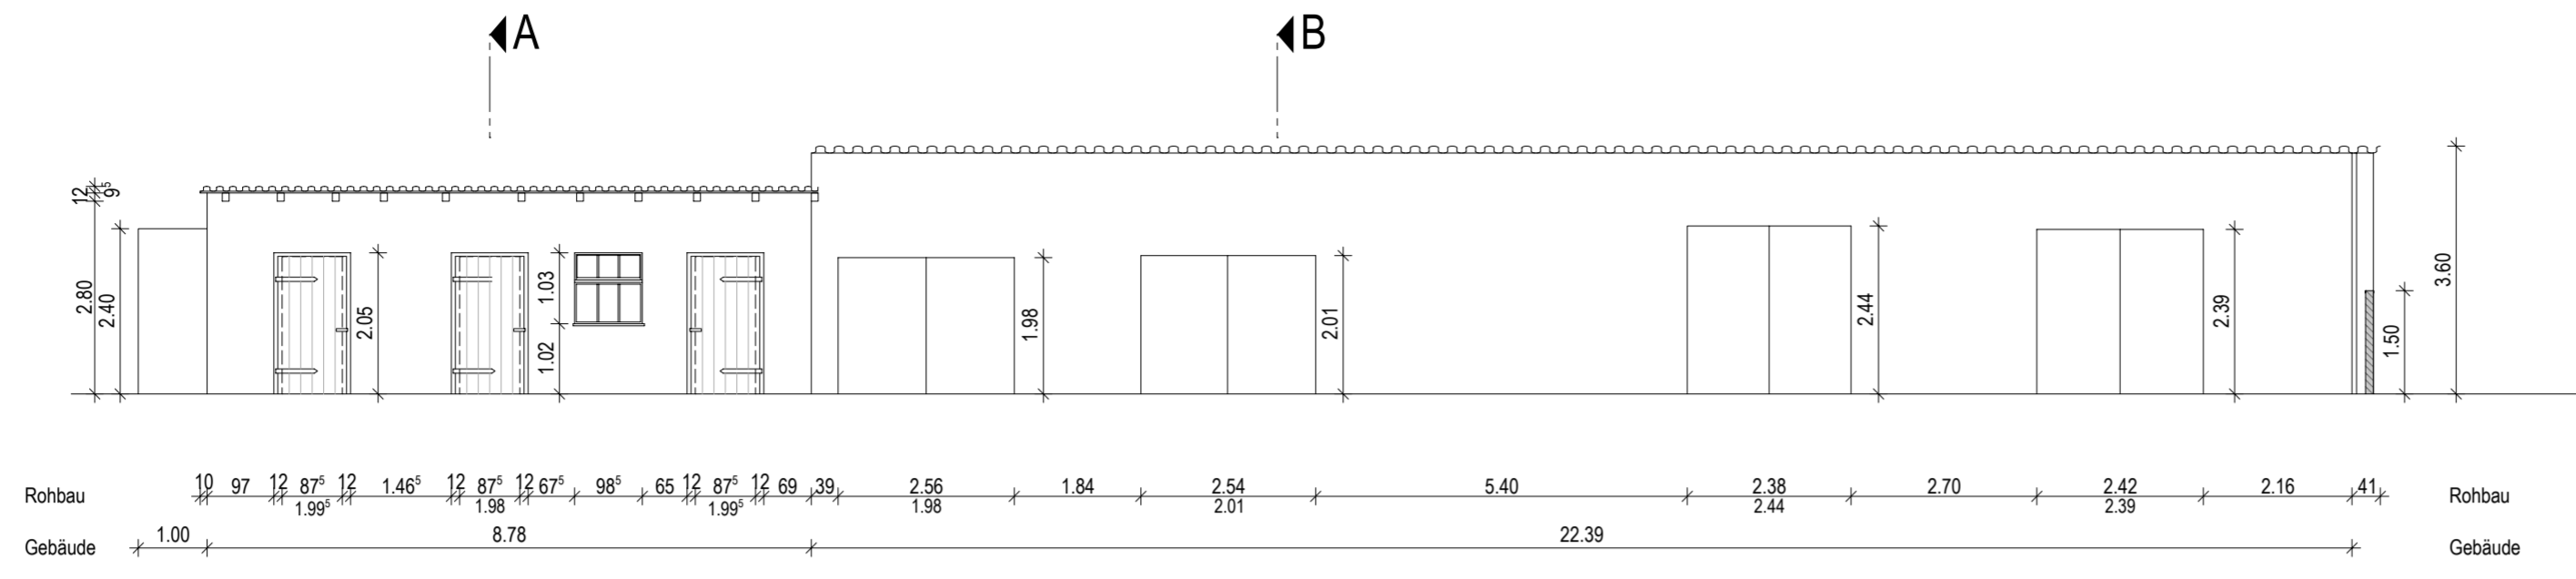



Grundriss

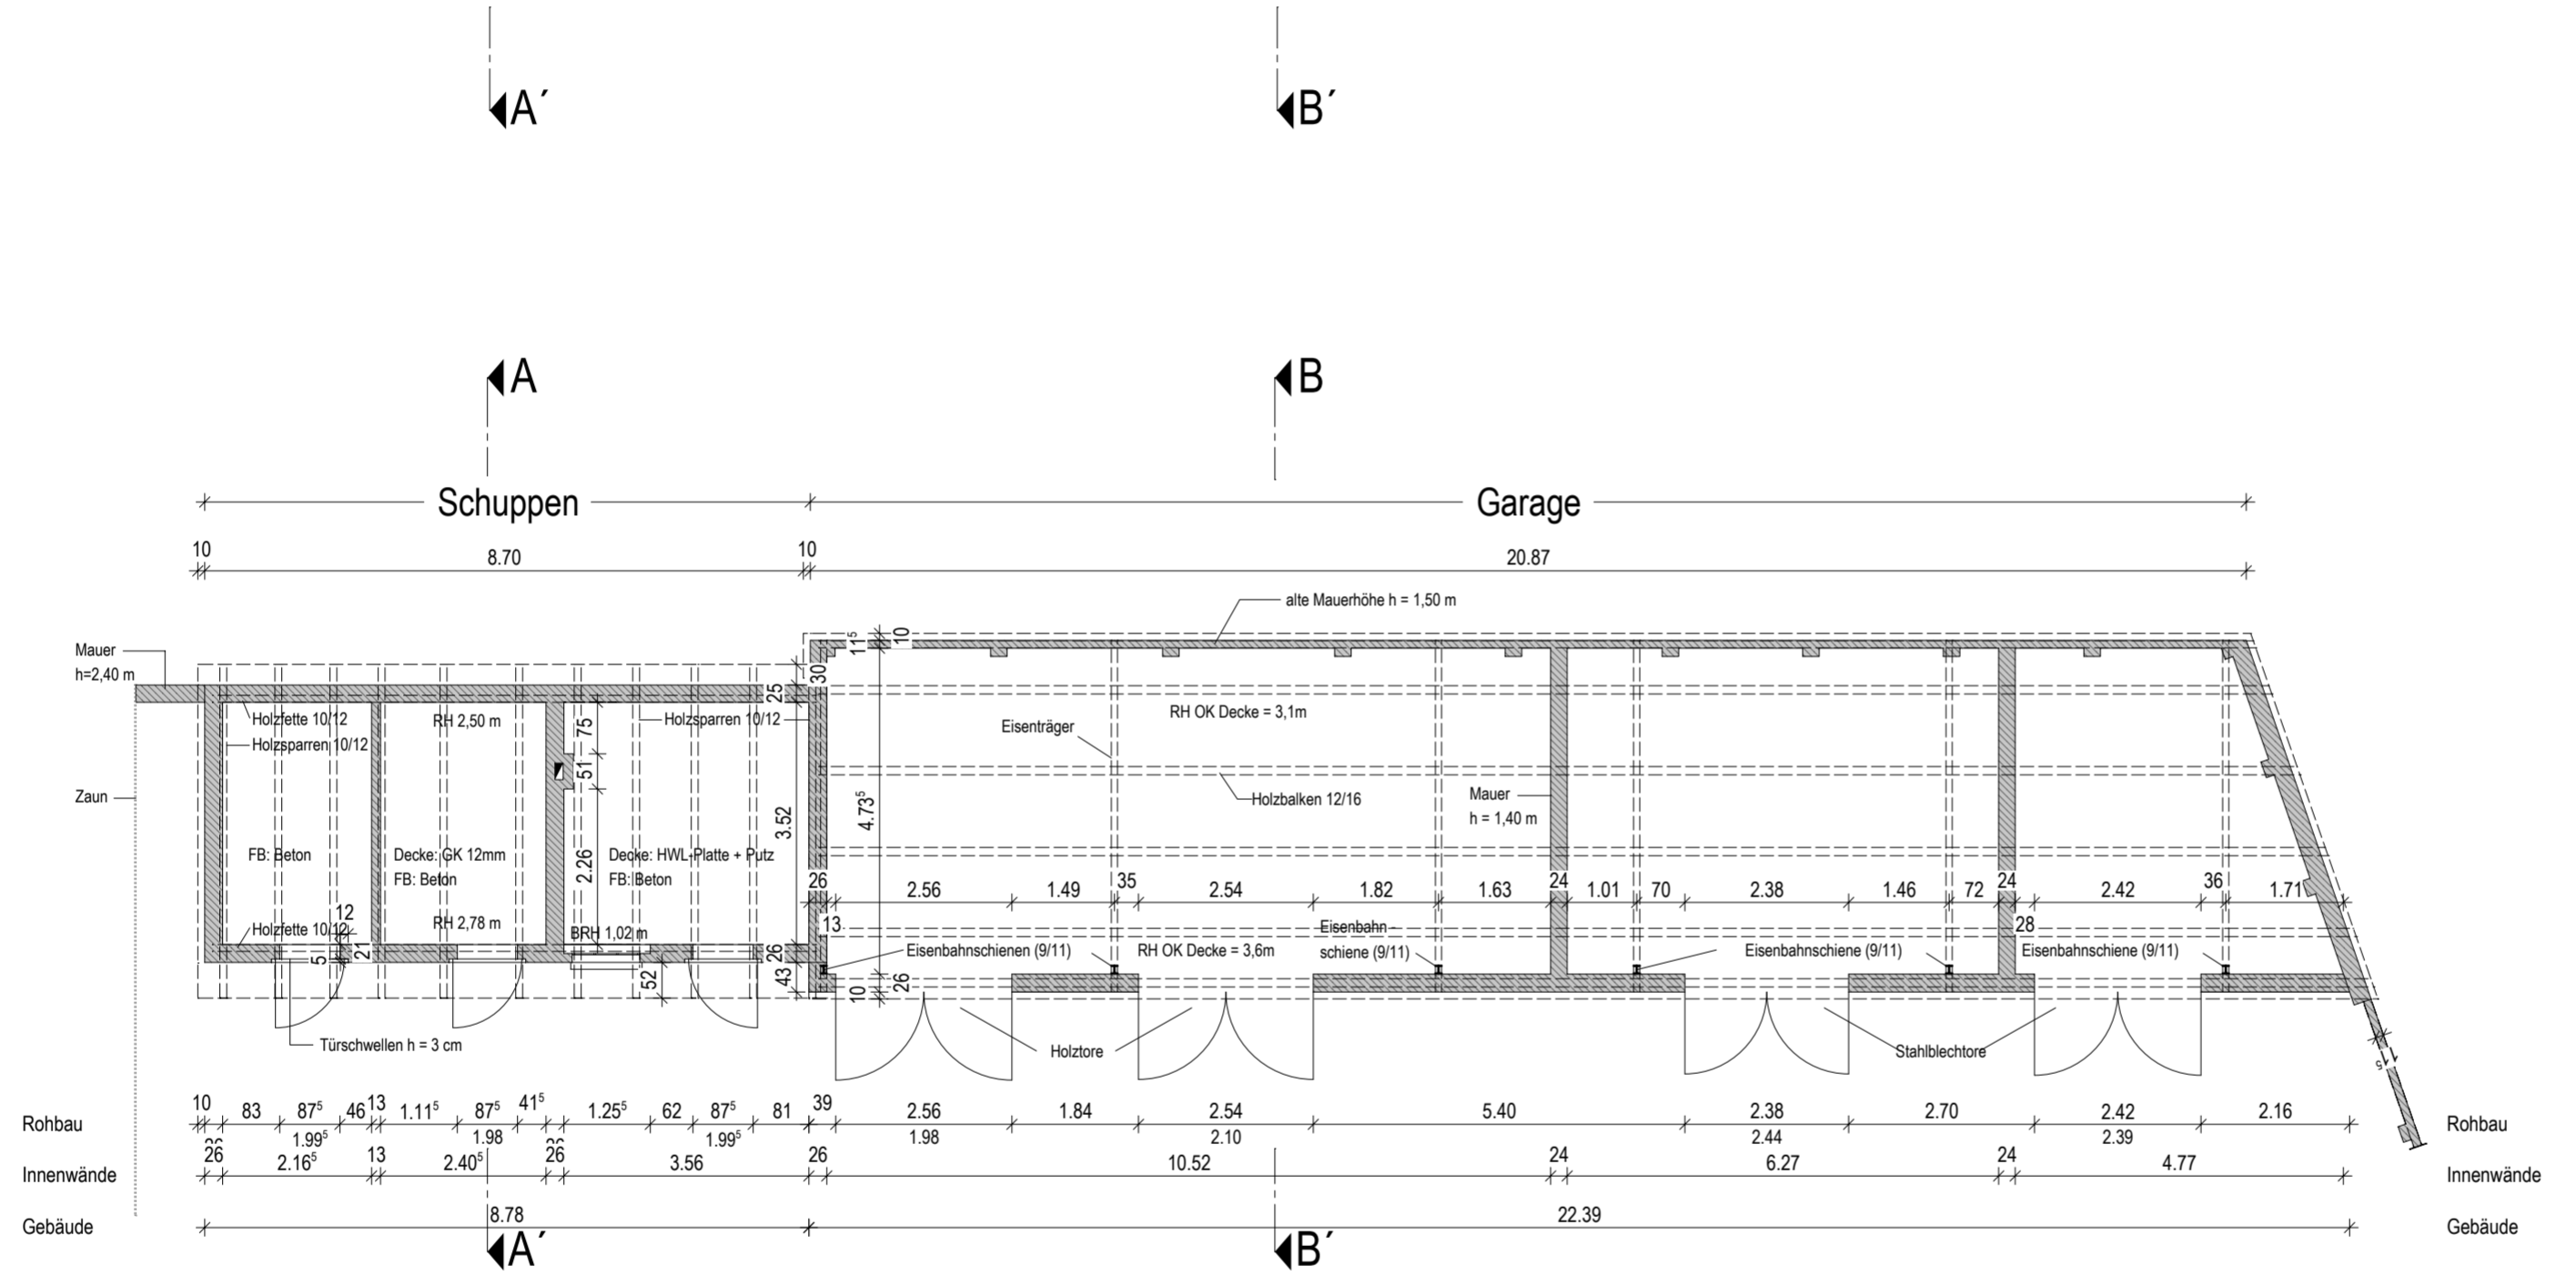

Schnitt A-A'
(Schuppen)

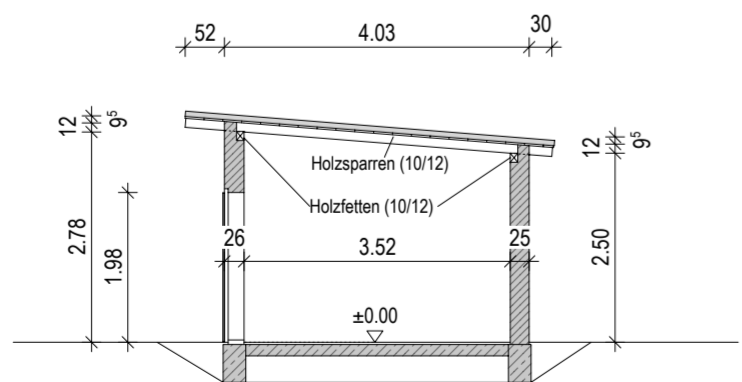

Schnitt B-B'
(Garage)

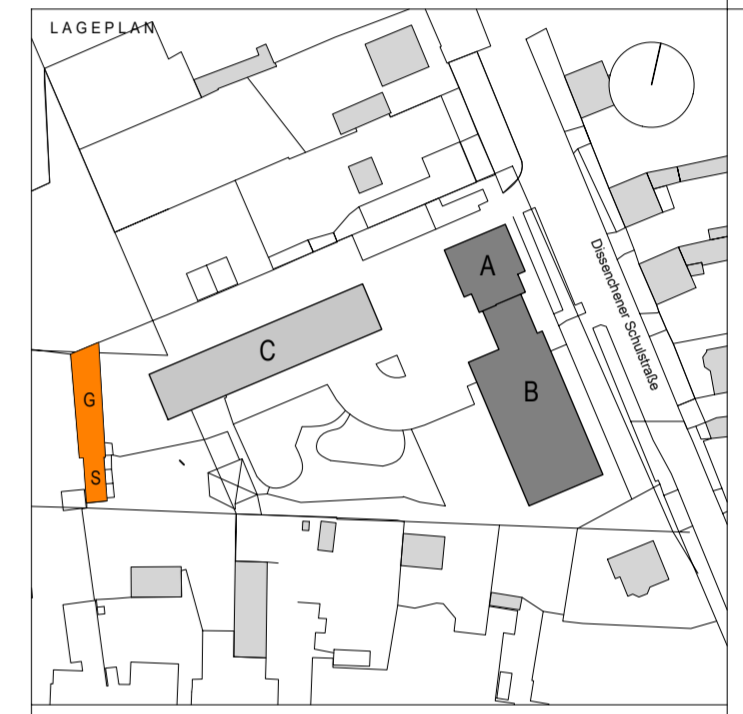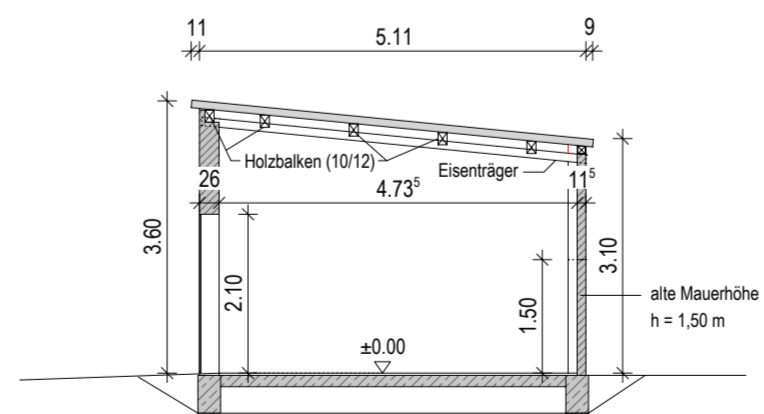

OKFB = +/- 0.00 entspricht 71.64 DHHN

DATUM	INDEX	ÄNDERUNG
PROJEKTNUMMER 2024-01		

PLANUNG

BAUHERR
Stadt Cottbus
 Karl-Marx-Straße 67
 03044 Cottbus
 Tel.: 0355 / 6124528

BAUVORHABEN
Sanierung und Erweiterung
Grundschule und Hort Dissenchen
 Dissenchener Schulstraße 1, 03052 Cottbus

PLANWERK
 Bestandszeichnungen
9.00 Nebengeb. Schuppen + Garage

PLANER	BEARBEITER	BLATTGRÖÙE
		DIN A2
DATUM	MAßSTAB	PLAN INDEX
24.01.2025	1:100	9.00