




Ansicht

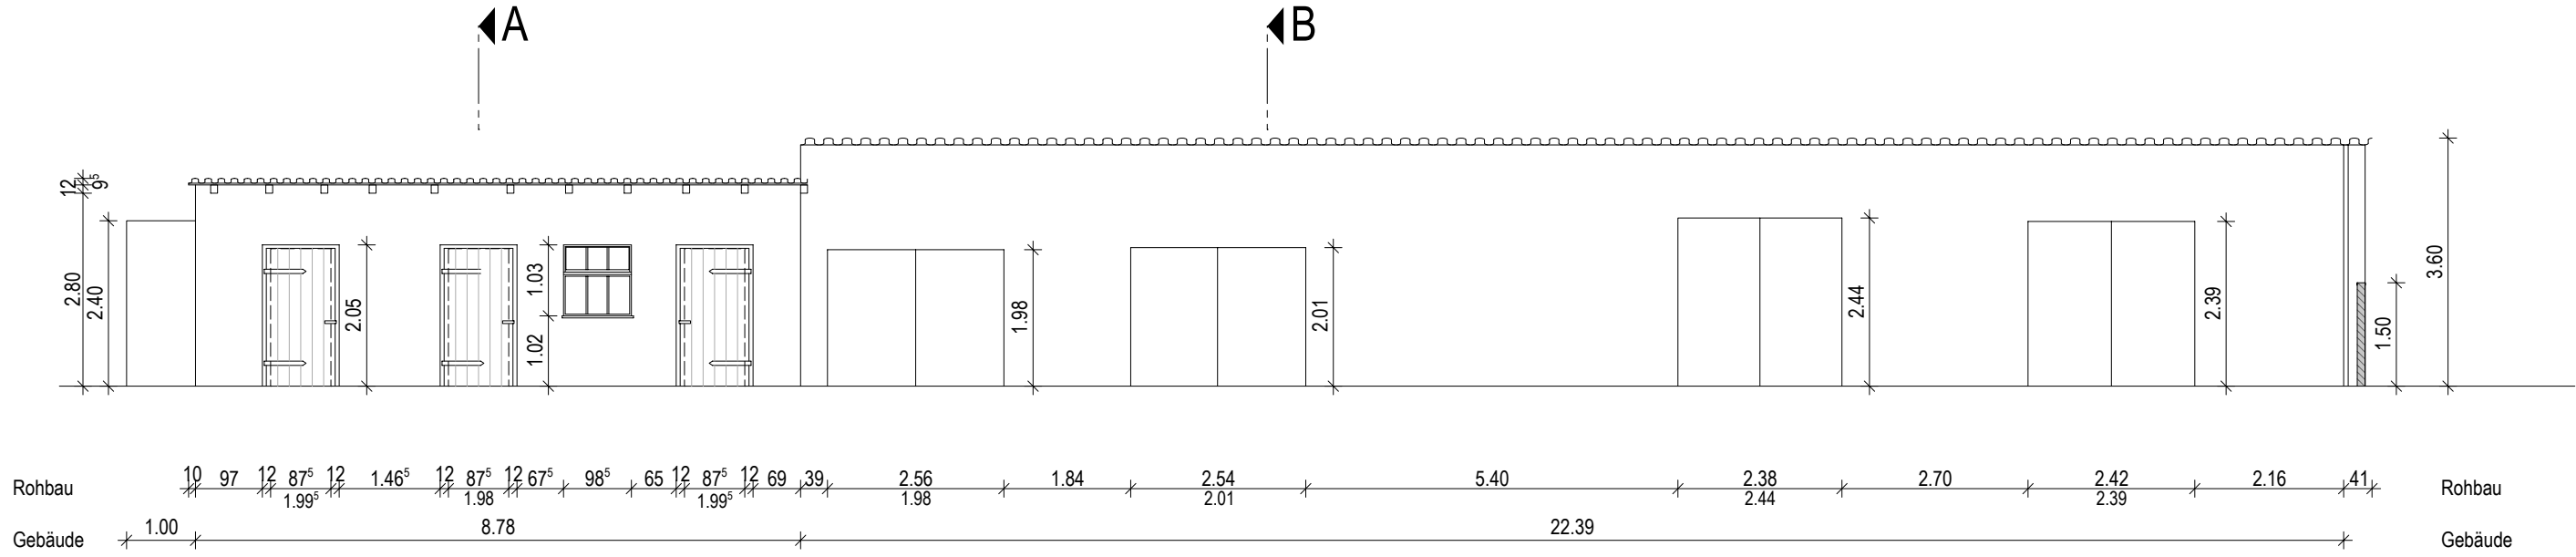



Grundriss

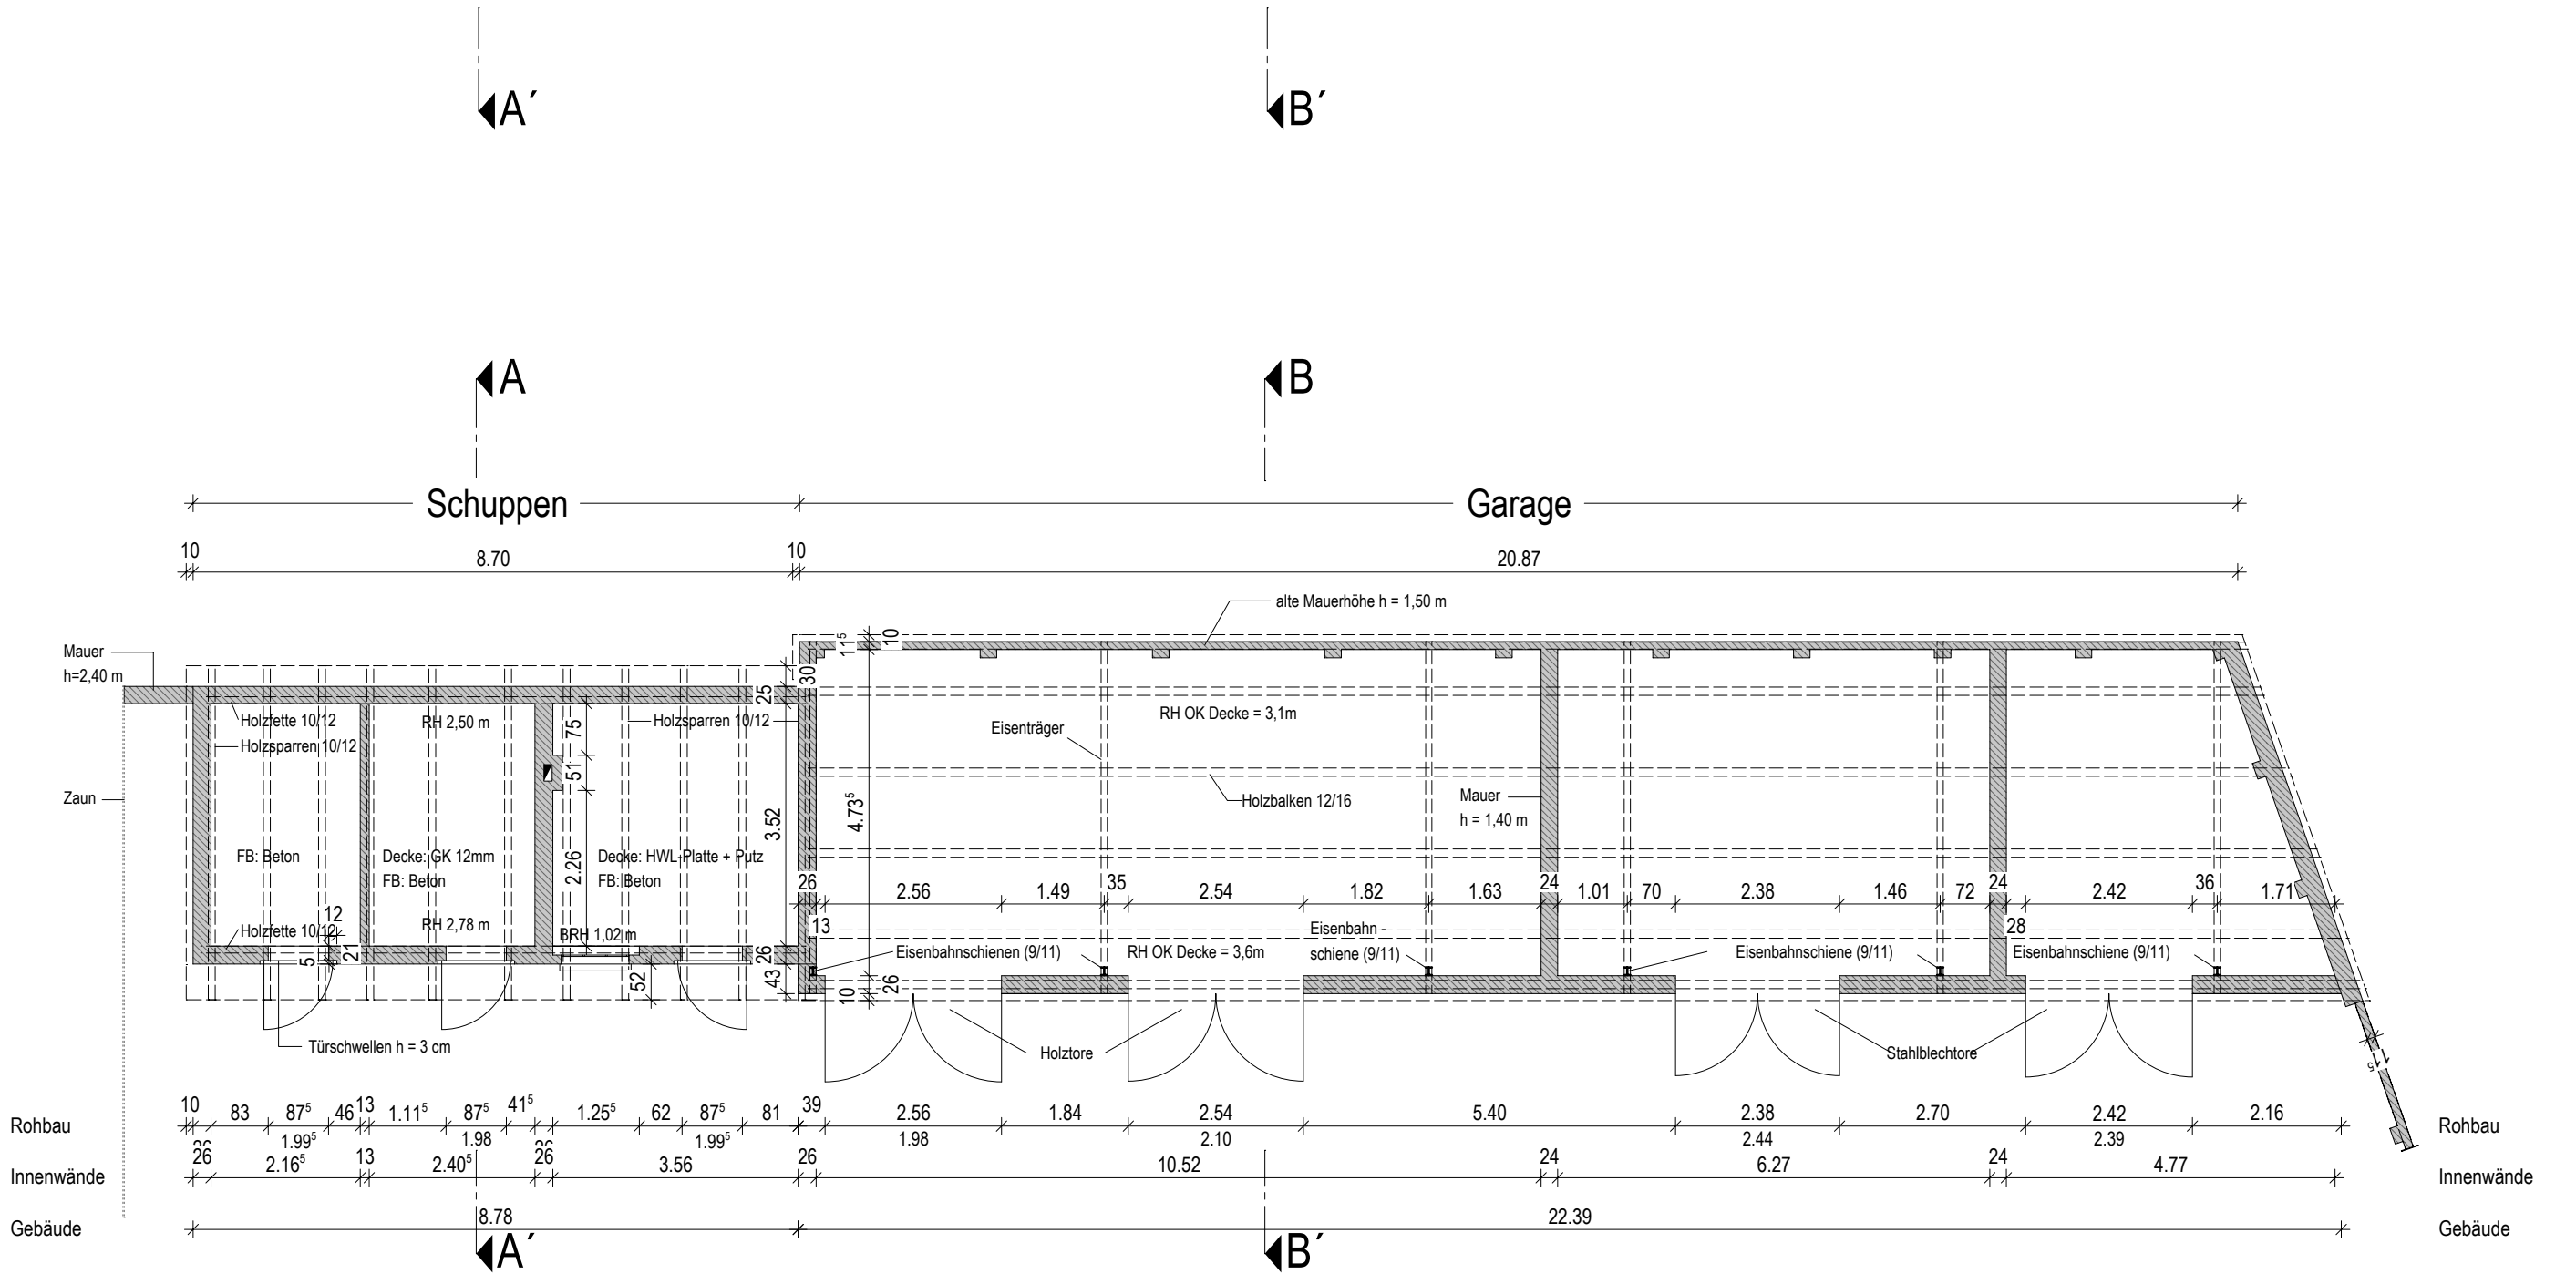

Schnitt A-A'
(Schuppen)

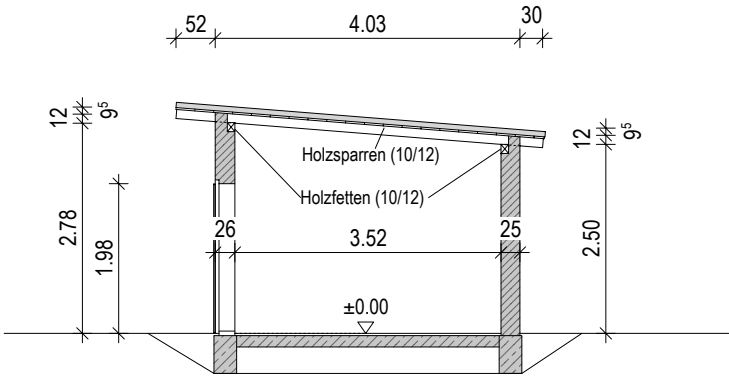

Schnitt B-B'
(Garage)

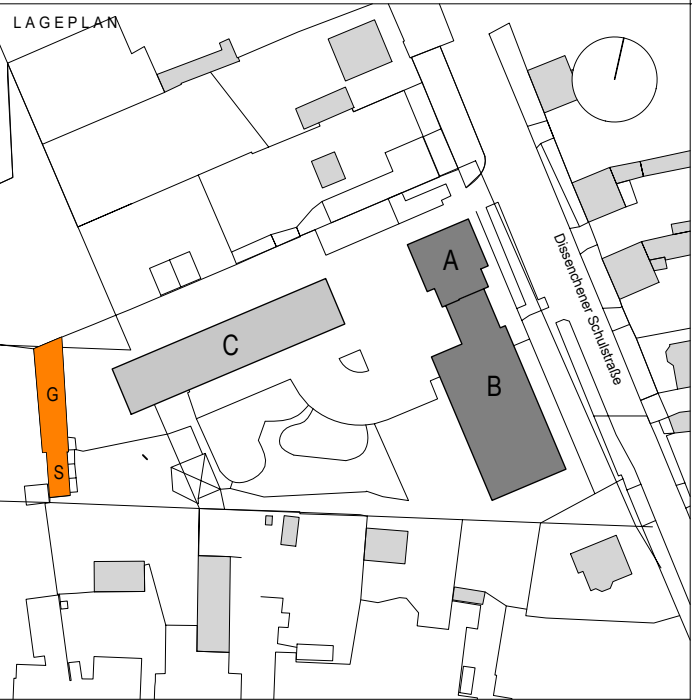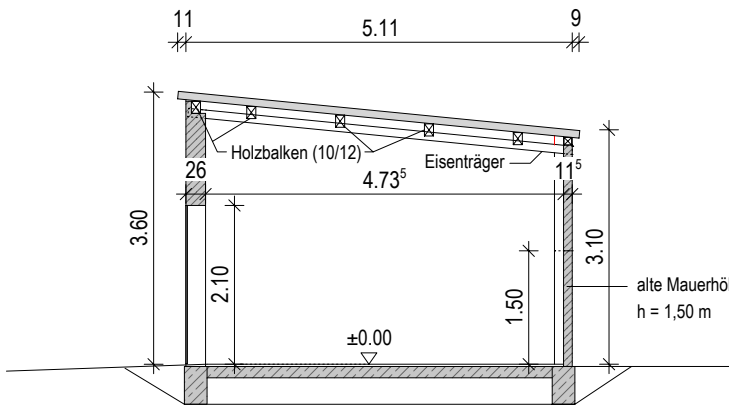

OKFB = +/- 0.00 entspricht 71.64 DHHN

DATUM	INDEX	ÄNDERUNG
2024-01		

BAUHERR
Stadt Cottbus
Karl-Marx-Straße 67
03044 Cottbus
Tel.: 0355 / 6124528

BAUVORHABEN
Sanierung und Erweiterung
Grundschule und Hort Dissenchen
Dissencher Schulstraße 1, 03052 Cottbus

PLANWERK

Bestandszeichnungen
9.00 Nebengeb. Schuppen + Garage

PLANER	BEARBEITER	BLATTGRÖßE
		DIN A2
DATUM	MAßSTAB	PLAN INDEX
24.01.2025	1:100	9.00