


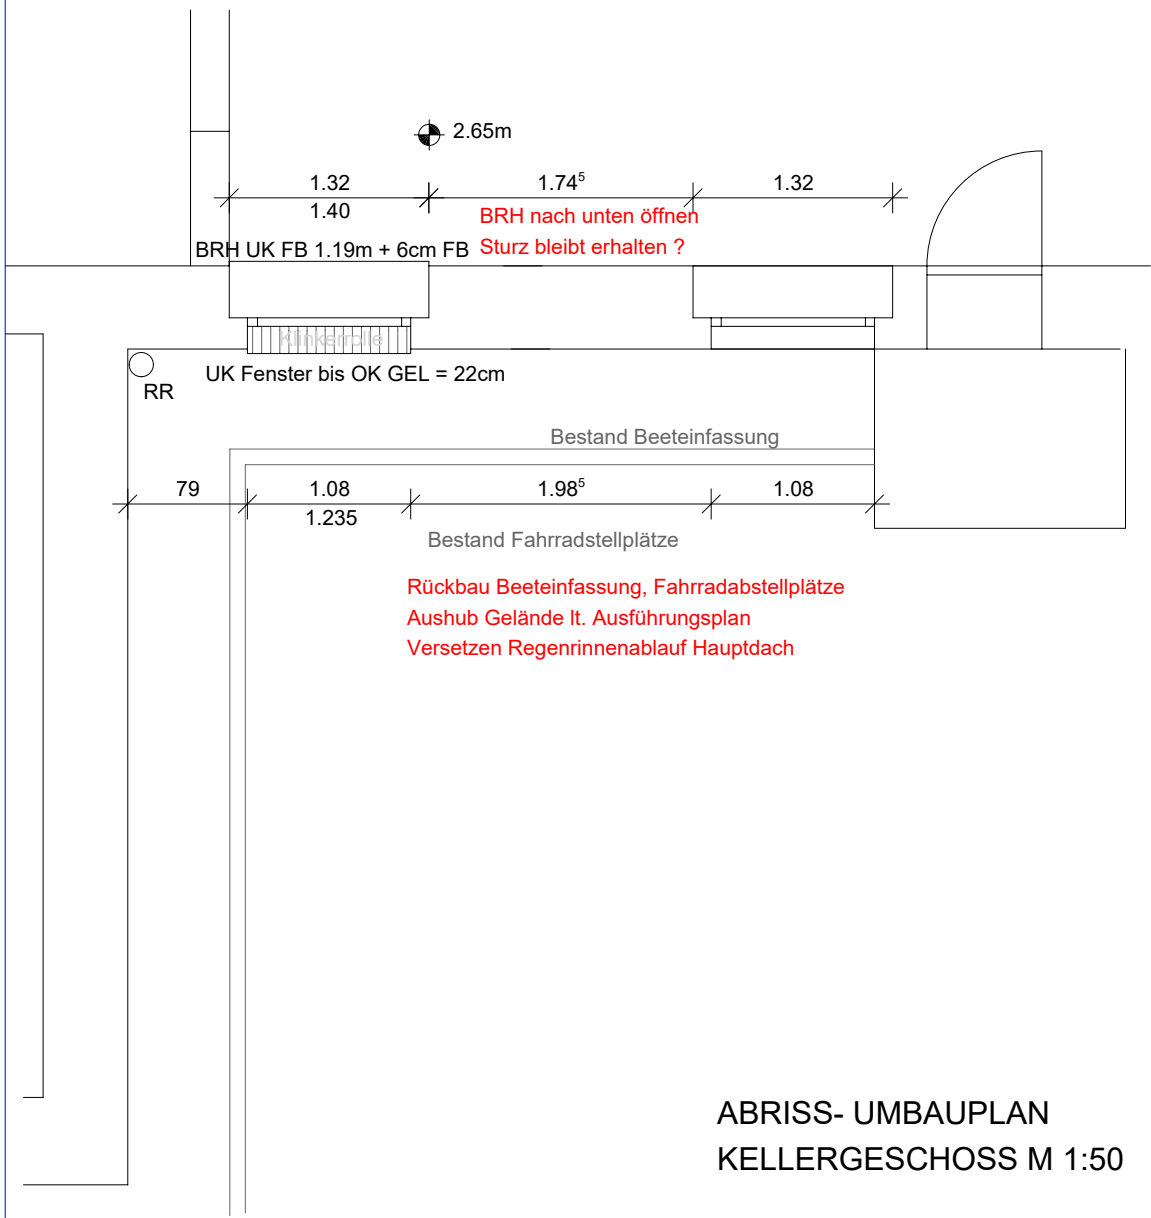


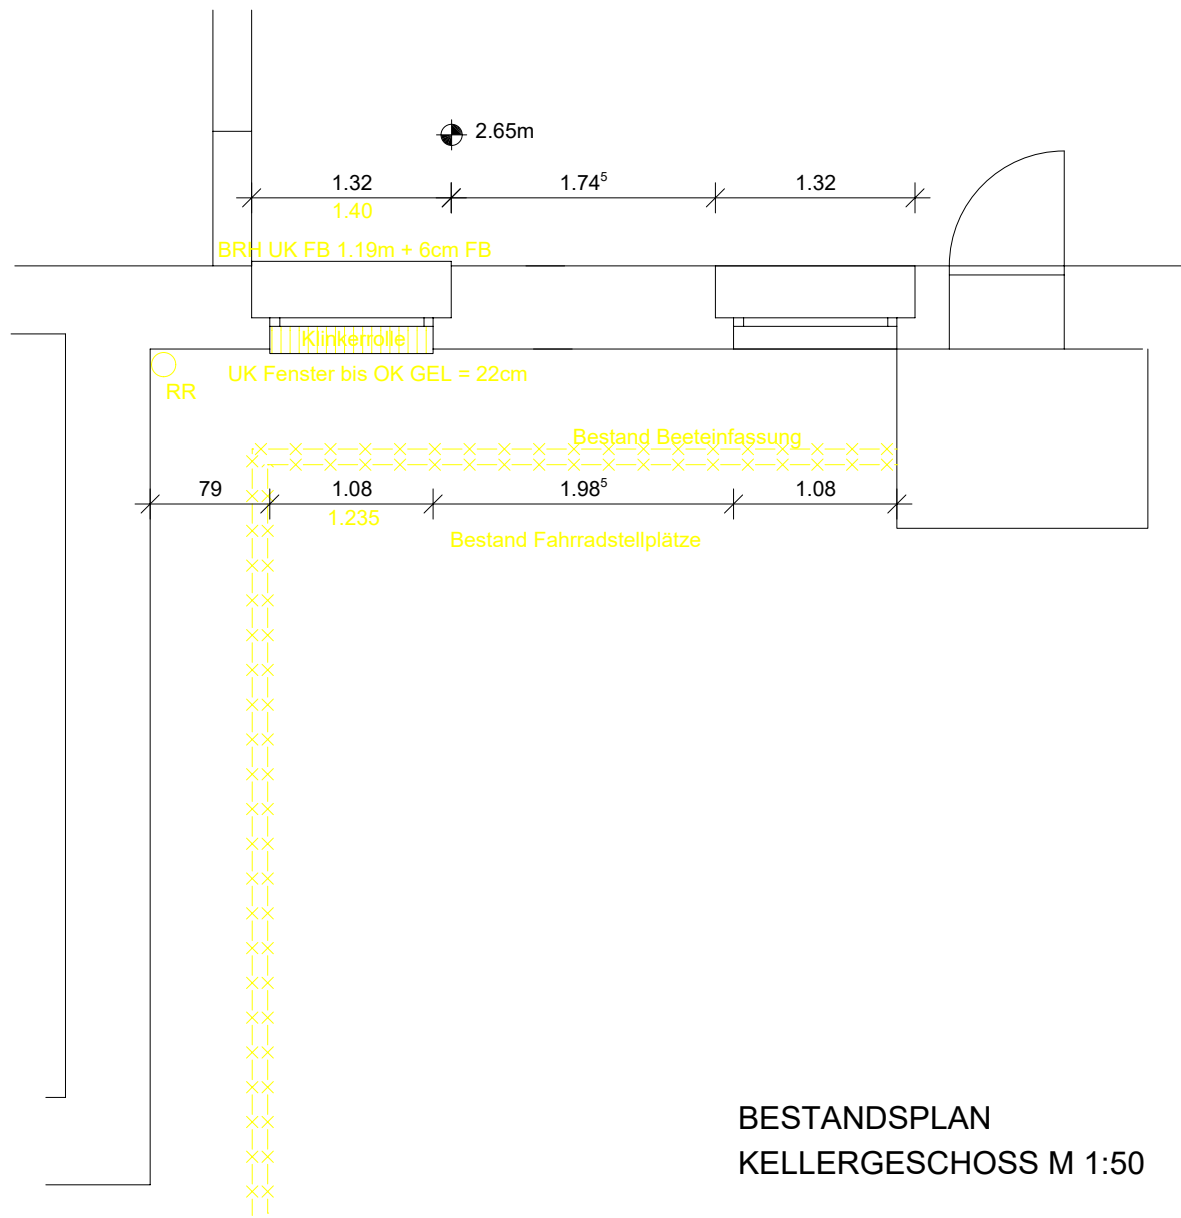

ABRISS- UMBAUPLAN
KELLERGESSCHOSS M 1:50

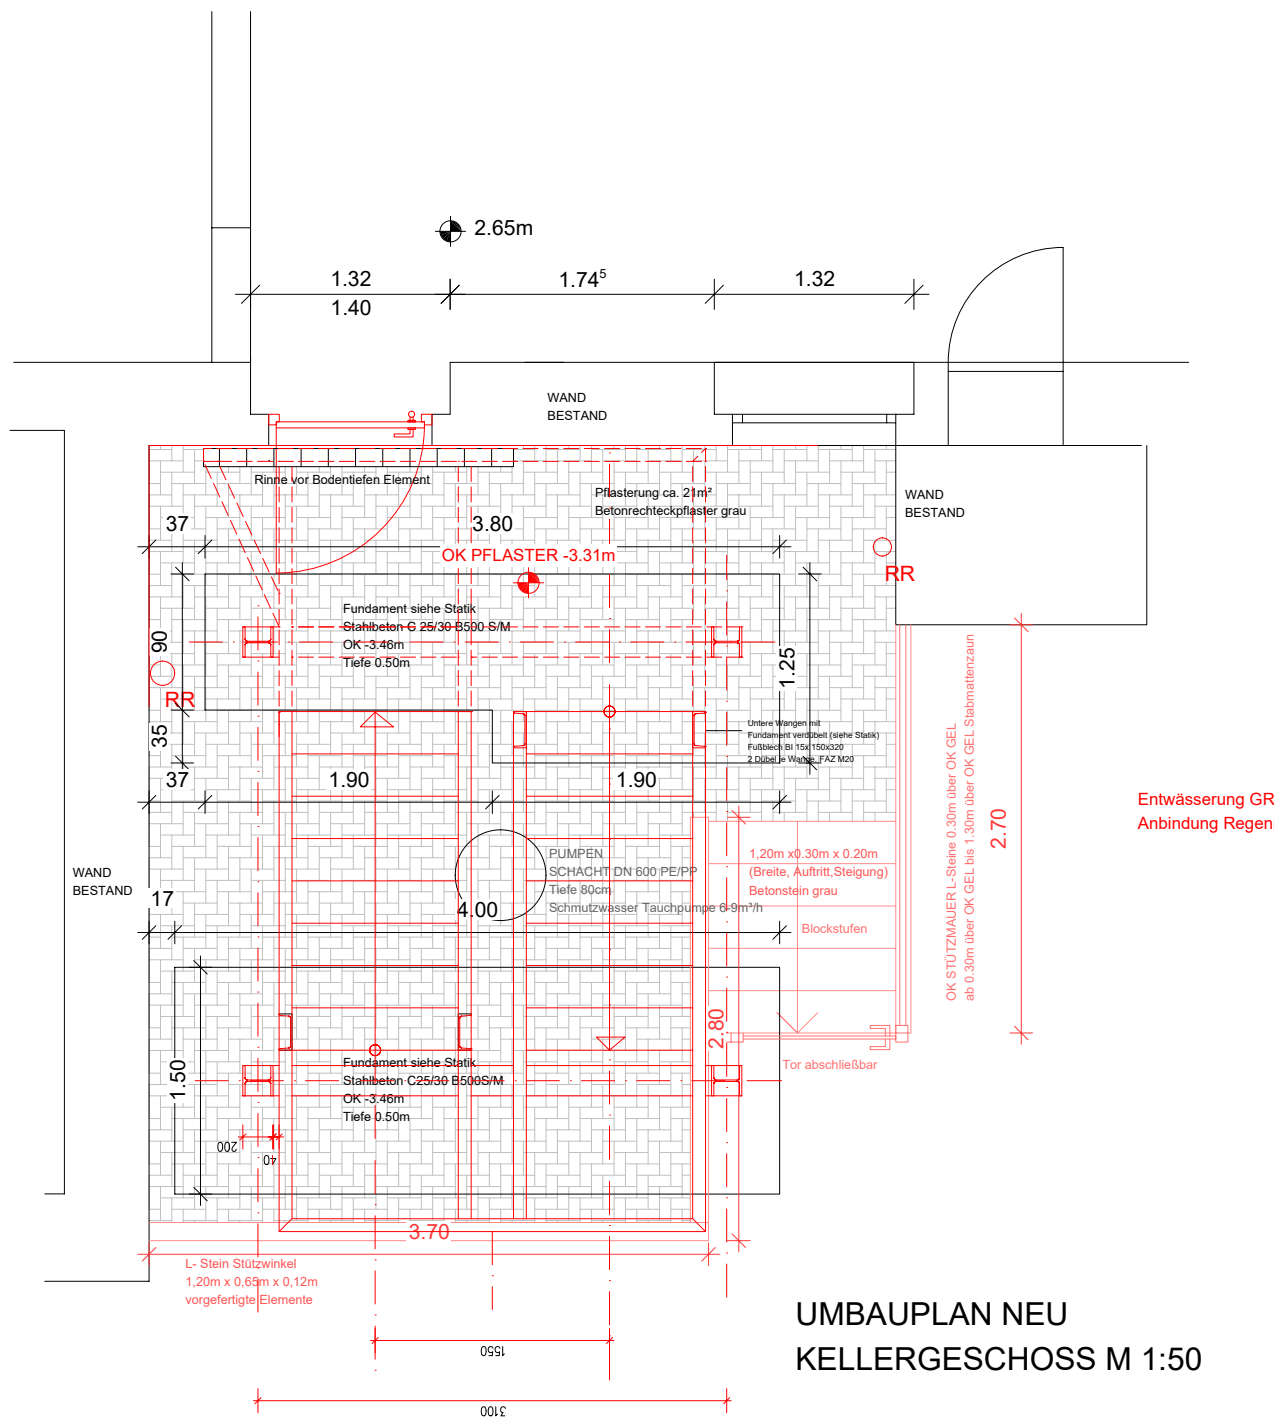

BESTANDSPLAN
KELLERGESSCHOSS M 1:50

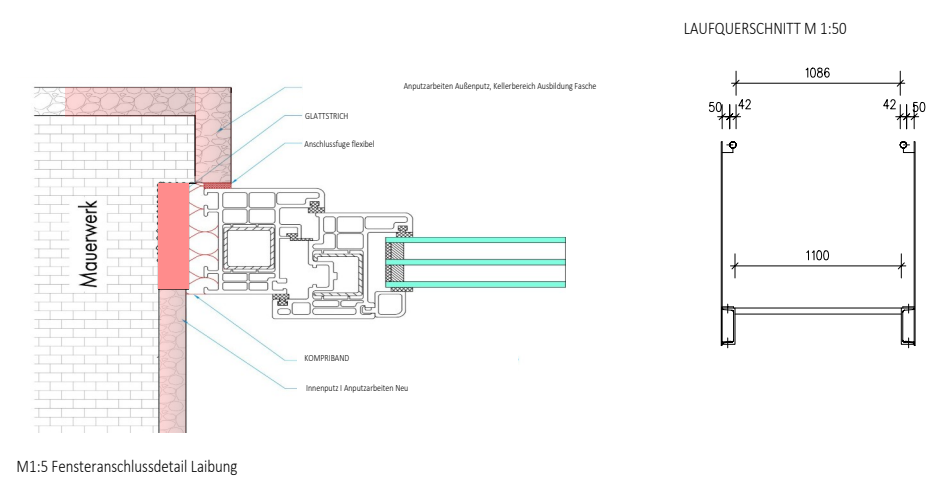

UMBAUPLAN NEU
KELLERGESSCHOSS M 1:50

BAUHERR			
BAUVORHABEN	Neubau zweiter baulicher Rettungsweg hier: Außentreppe Thiermstraße 371 03050 Cottbus	OK GEL bis 0.000 + OK GEL 0.00 Genehmigung: Spremberger Vorstad. Flur 143, Fundst. 101	
PLANINHALT	GRUNDRISS KELLERGESSCHOSS	Maßstab:	gezeichnet
PLANSTAND	AUSFÜHRUNGSPLANUNG	1:50	gezeichnet
DARSTELLUNG	Aufzeichnung	Index:	Projektionsnummer:
		2025-04	12
			28.03.2026
BAUHERR		VERFASSER	