


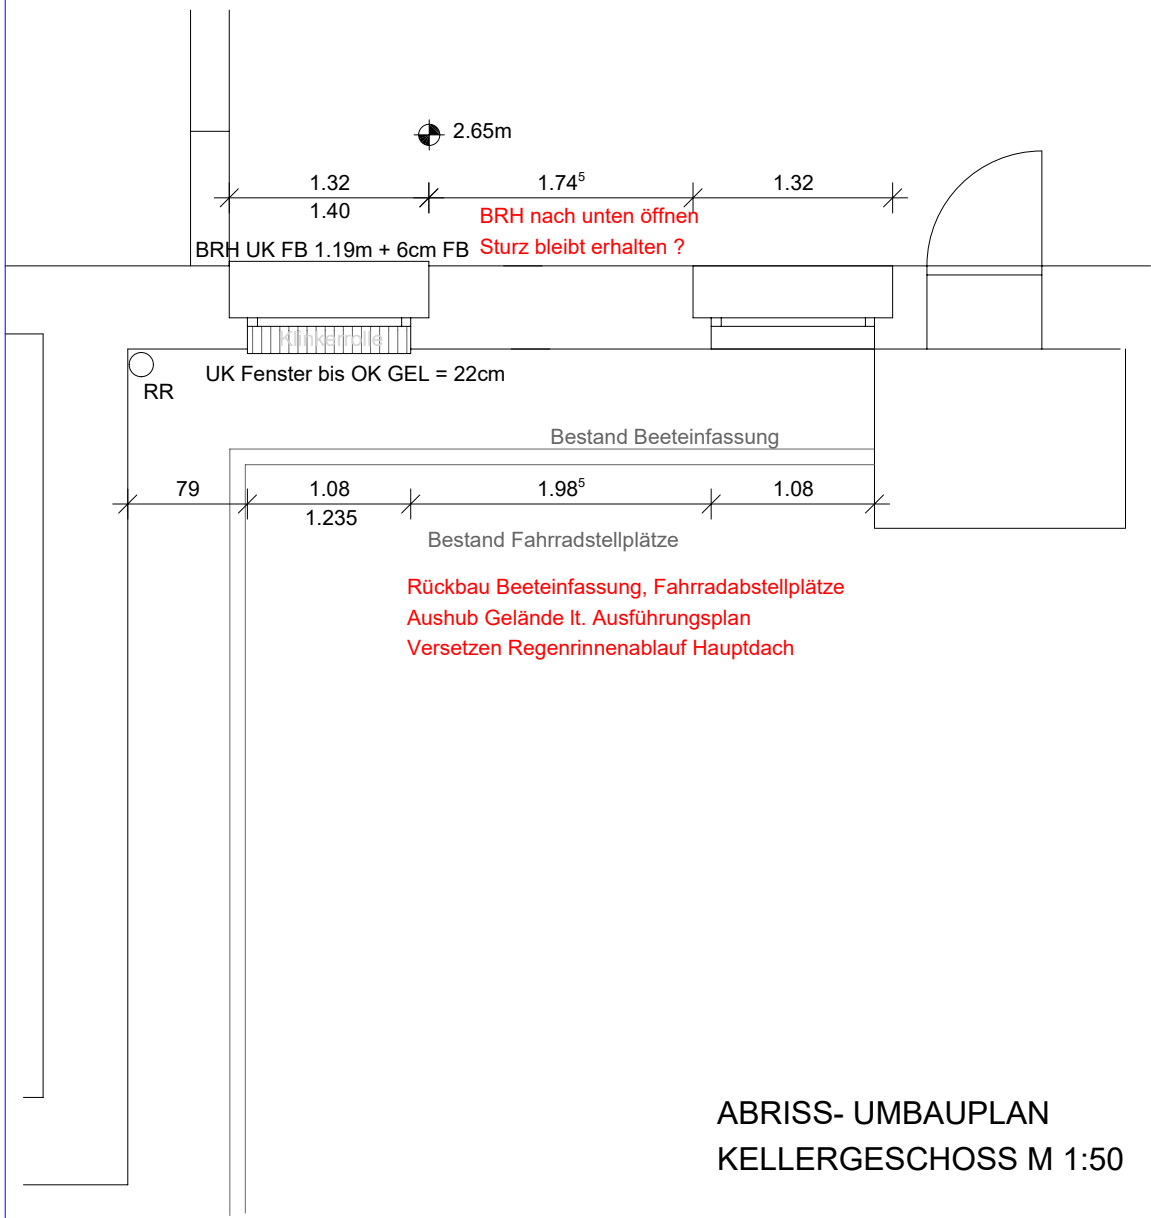
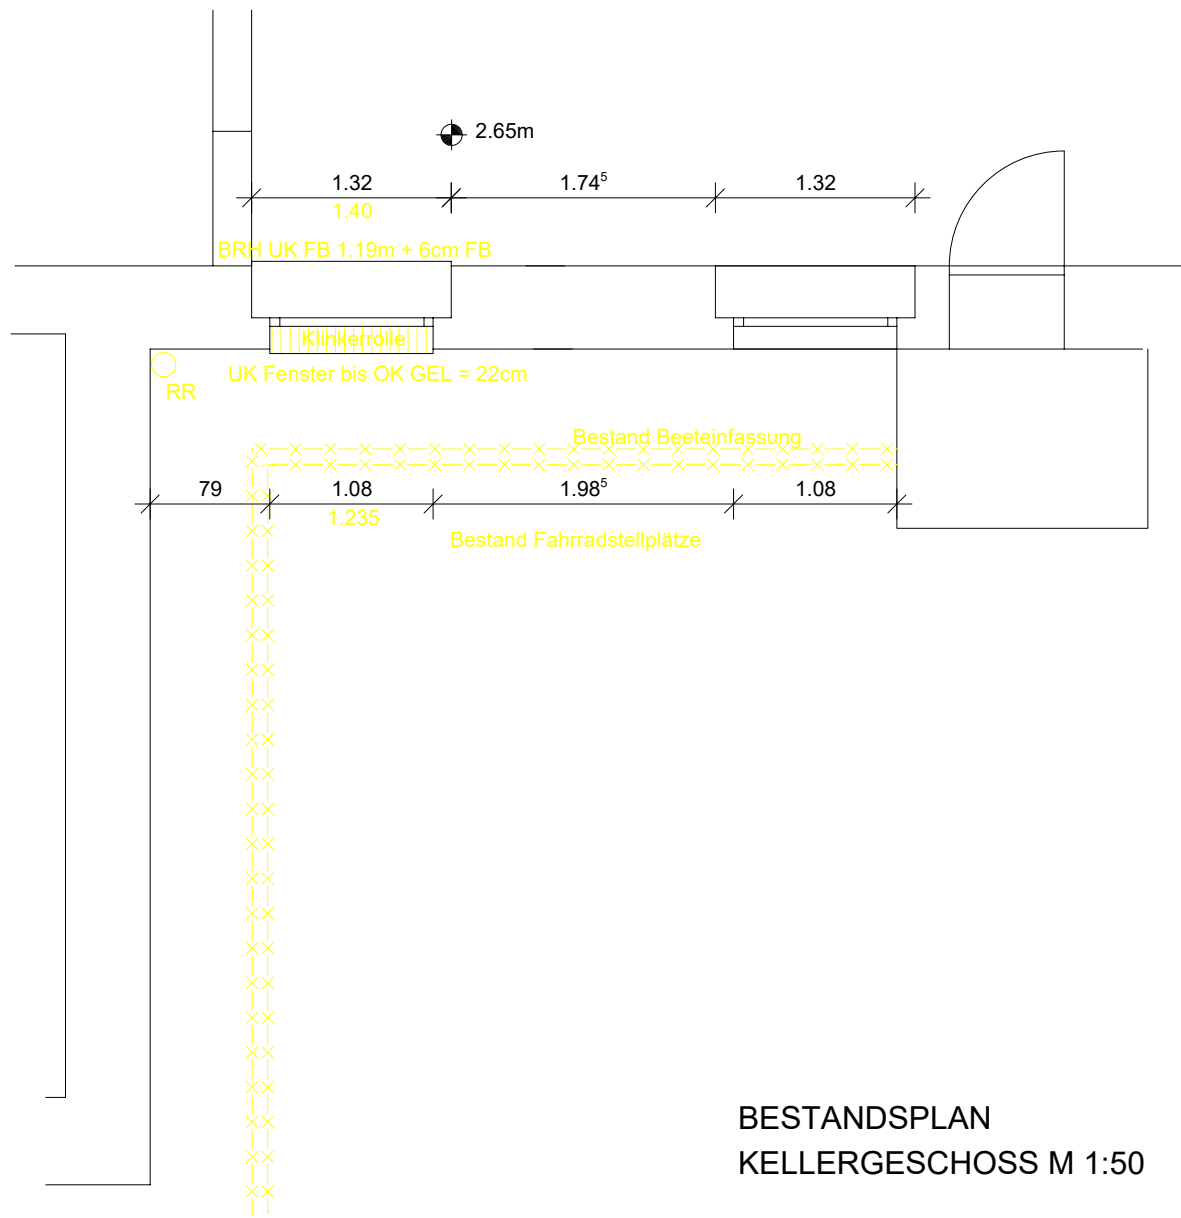


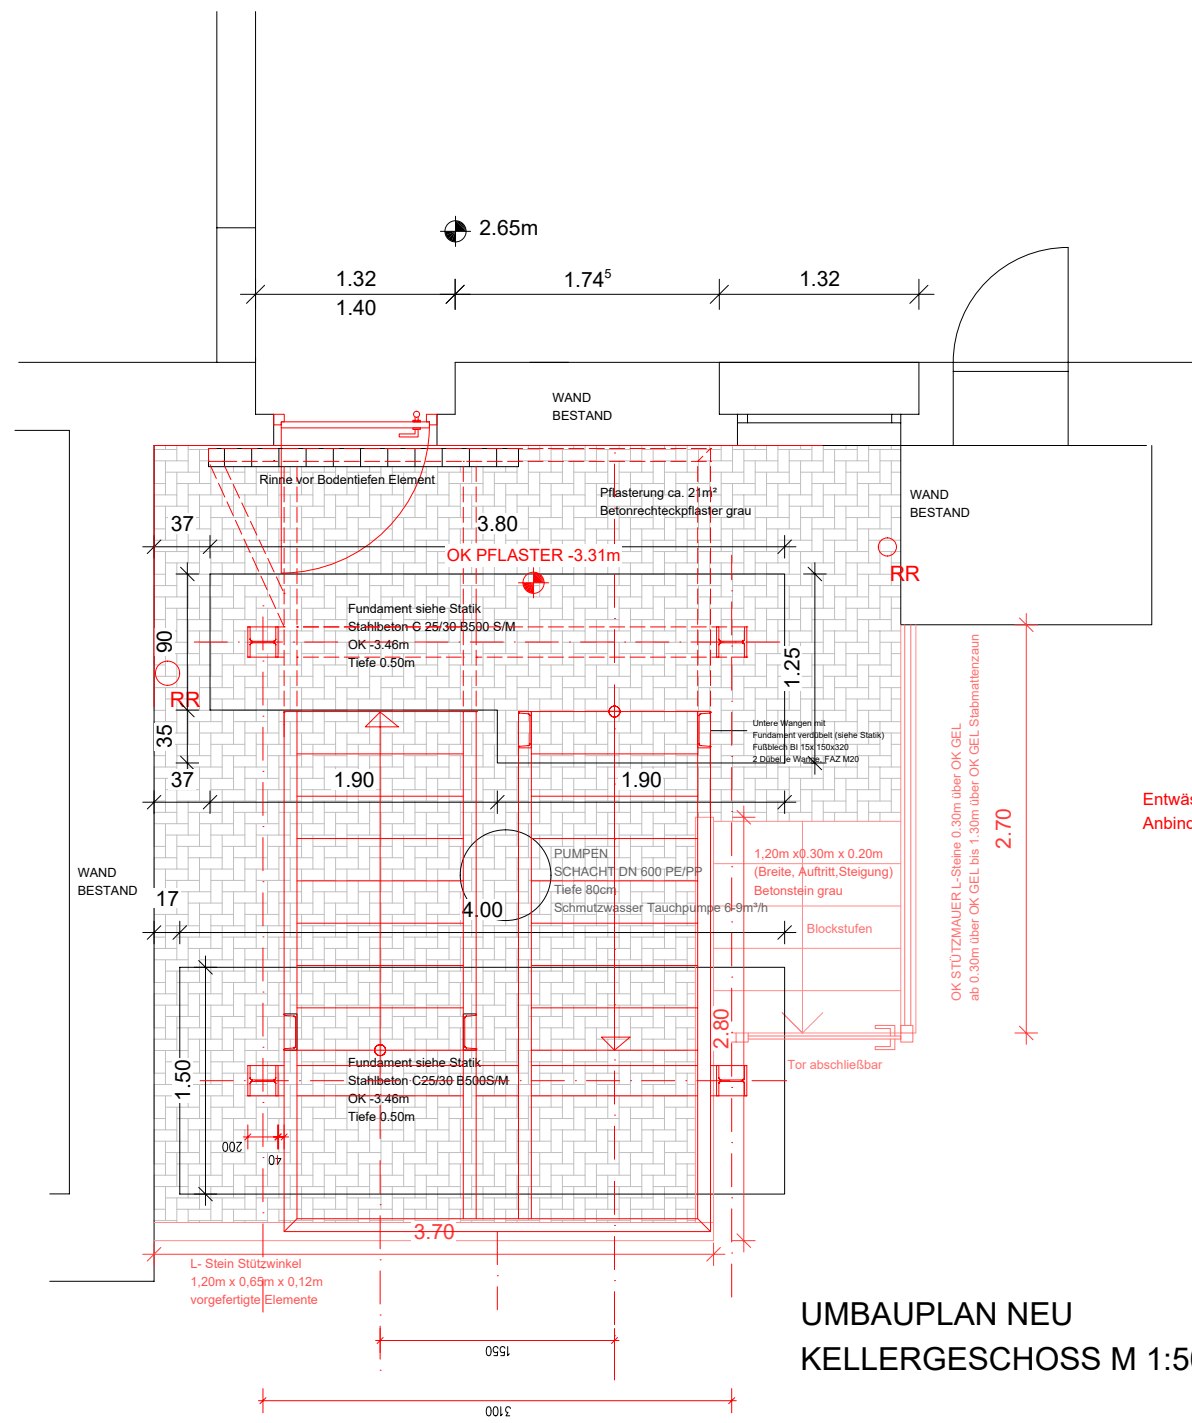


ABRISS- UMBAUPLAN
KELLERGESSCHOSS M 1:50

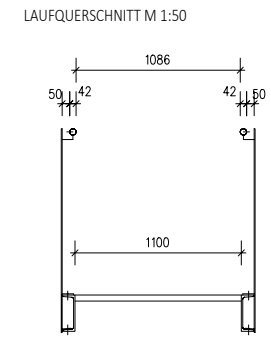

BESTANDSPLAN
KELLERGESSCHOSS M 1:50

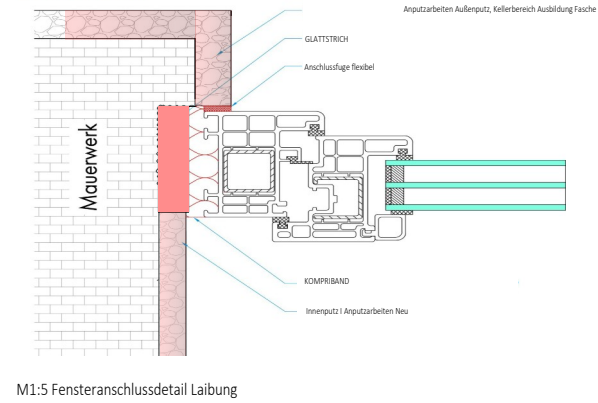

UMBAUPLAN NEU
KELLERGESSCHOSS M 1:50

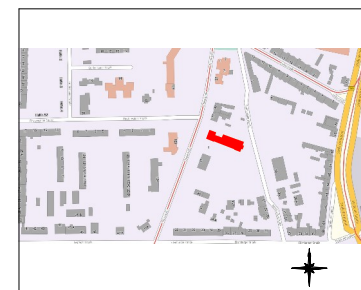

BAUHERR			
BAUVORHABEN		Neubau zweiter baulicher Rettungsweg hier: Außentreppe Thiermstraße 371 03050 Cottbus	
		OK EG 141.000 + OK GEL 6.00 Genehmigung: Spremberger Vorstad. Flur 143, Flurstück: 151	
PLANINHALT	GRUNDRISS KELLERGESSCHOSS	Maßstab:	gezeichnet
		1:50	gezeichnet
PLANSTAND	AUSFÜHRUNGSPLANUNG	Index:	Projektnummer:
DARSTELLUNG	Aufzeichnung	2025-04	12
			02.02.2026
BAUHERR		VERFASSER	