




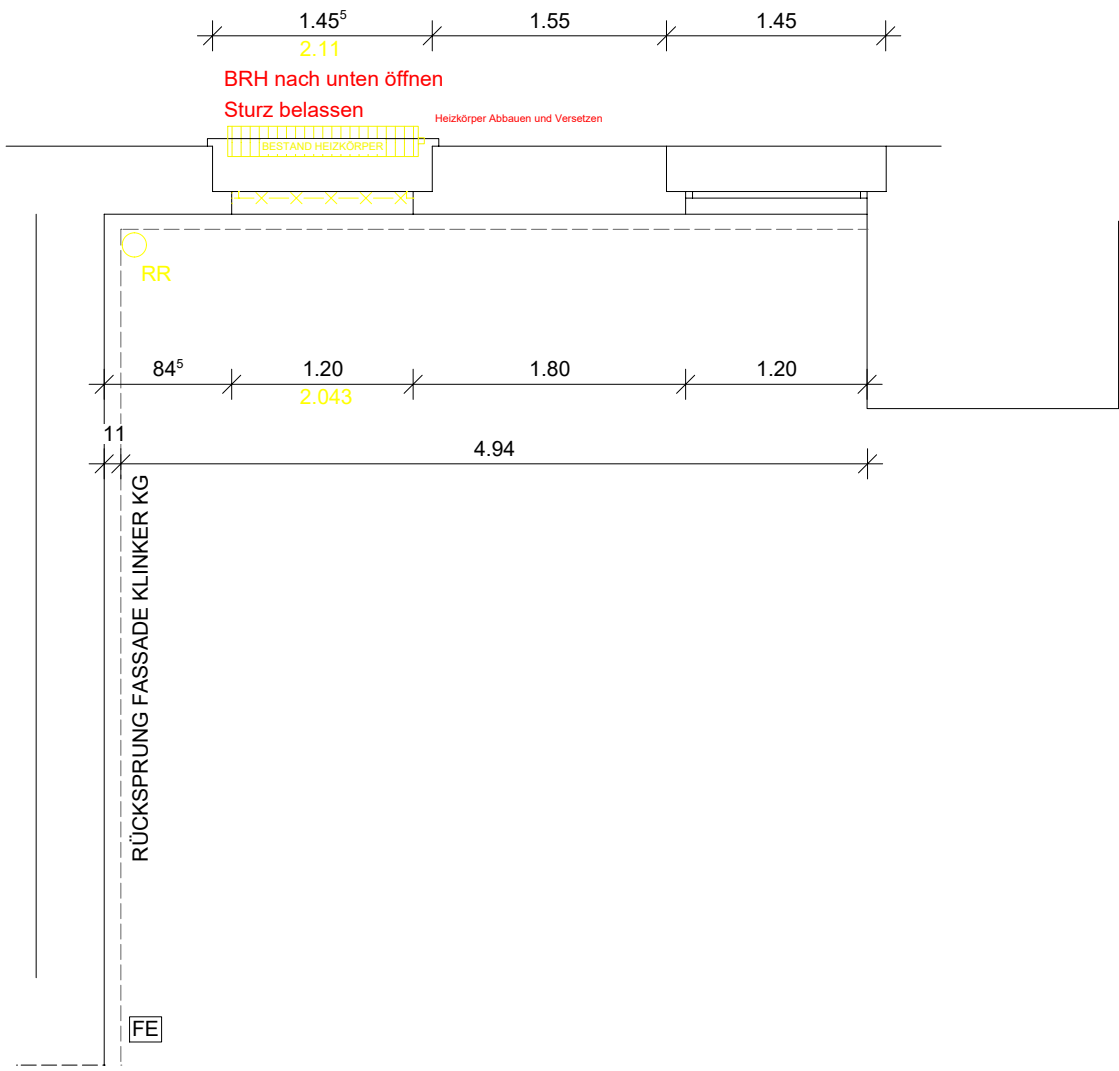


ABRISS- UMBAUPLAN
ERDGESCHOSS M 1:50

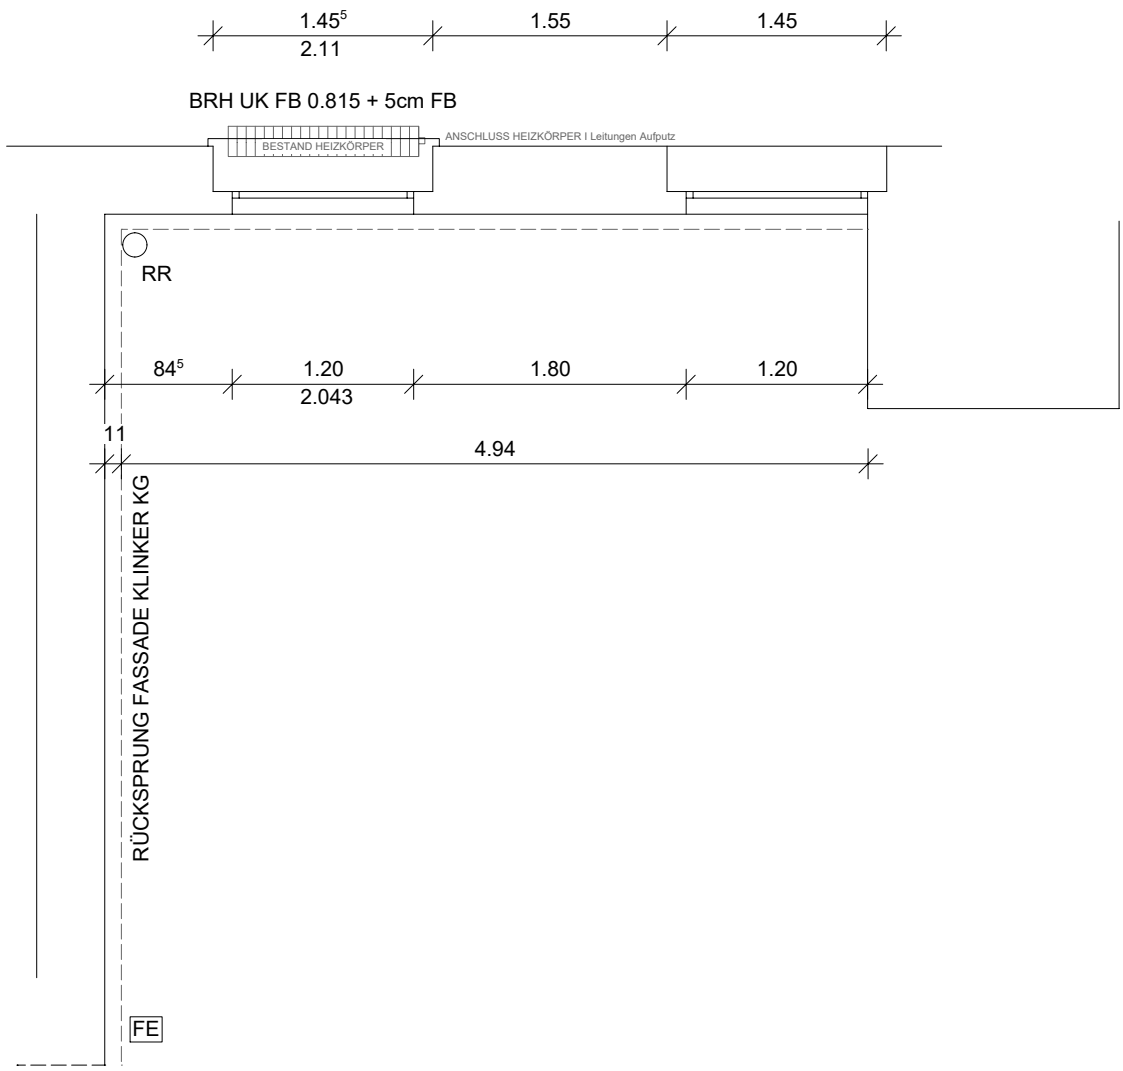


BESTANDSPLAN
ERDGESCHOSS M 1:50

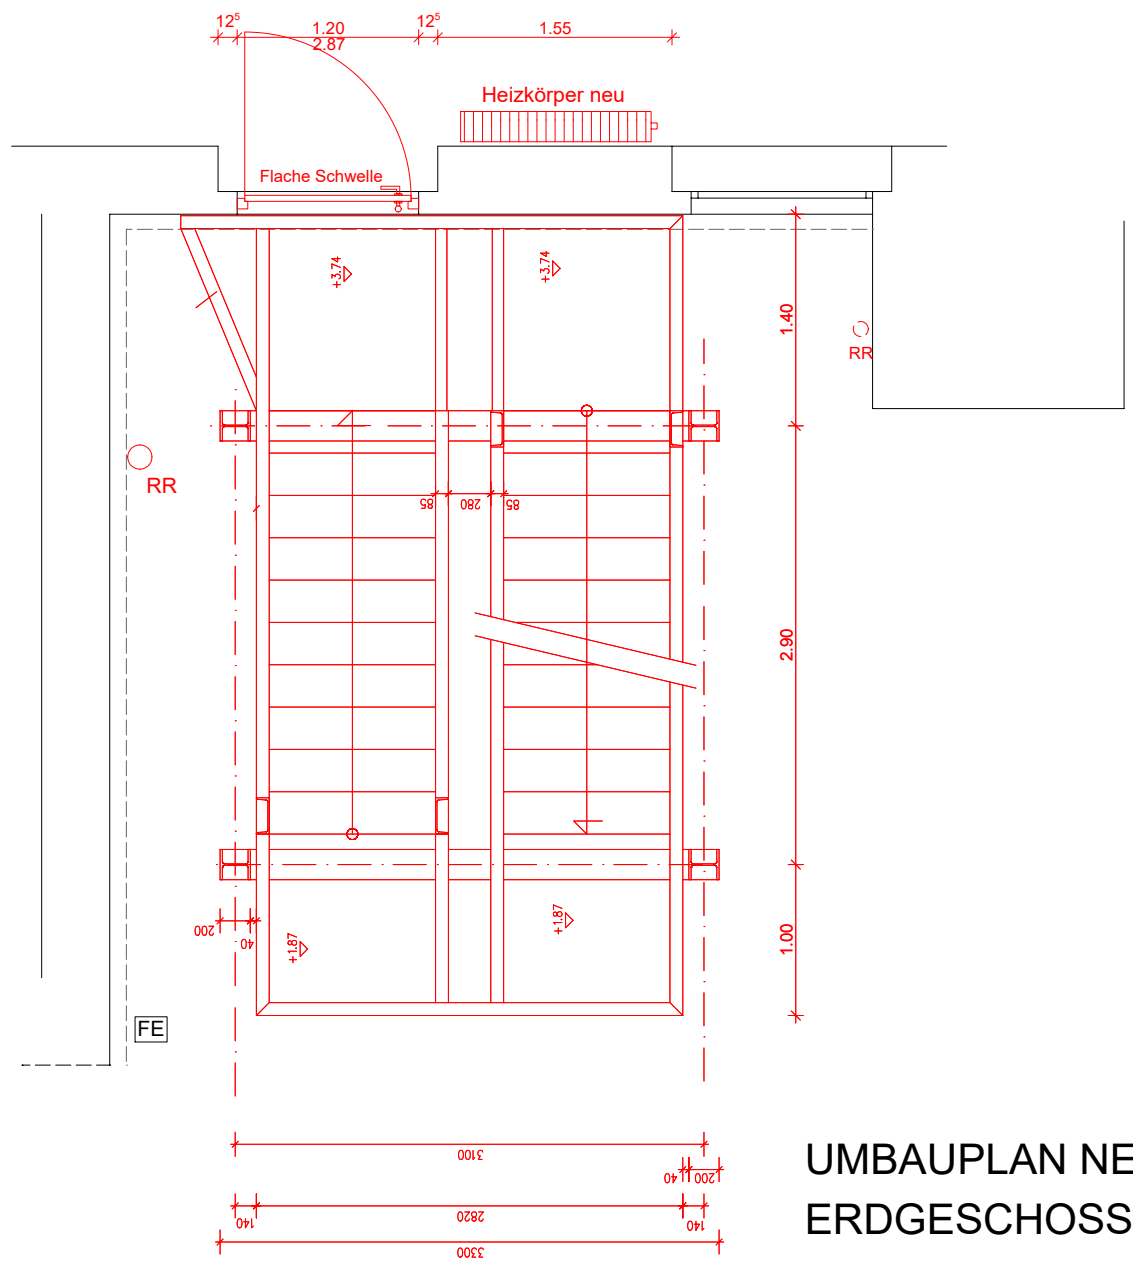


UMBAUPLAN NEU
ERDGESCHOSS M 1:50

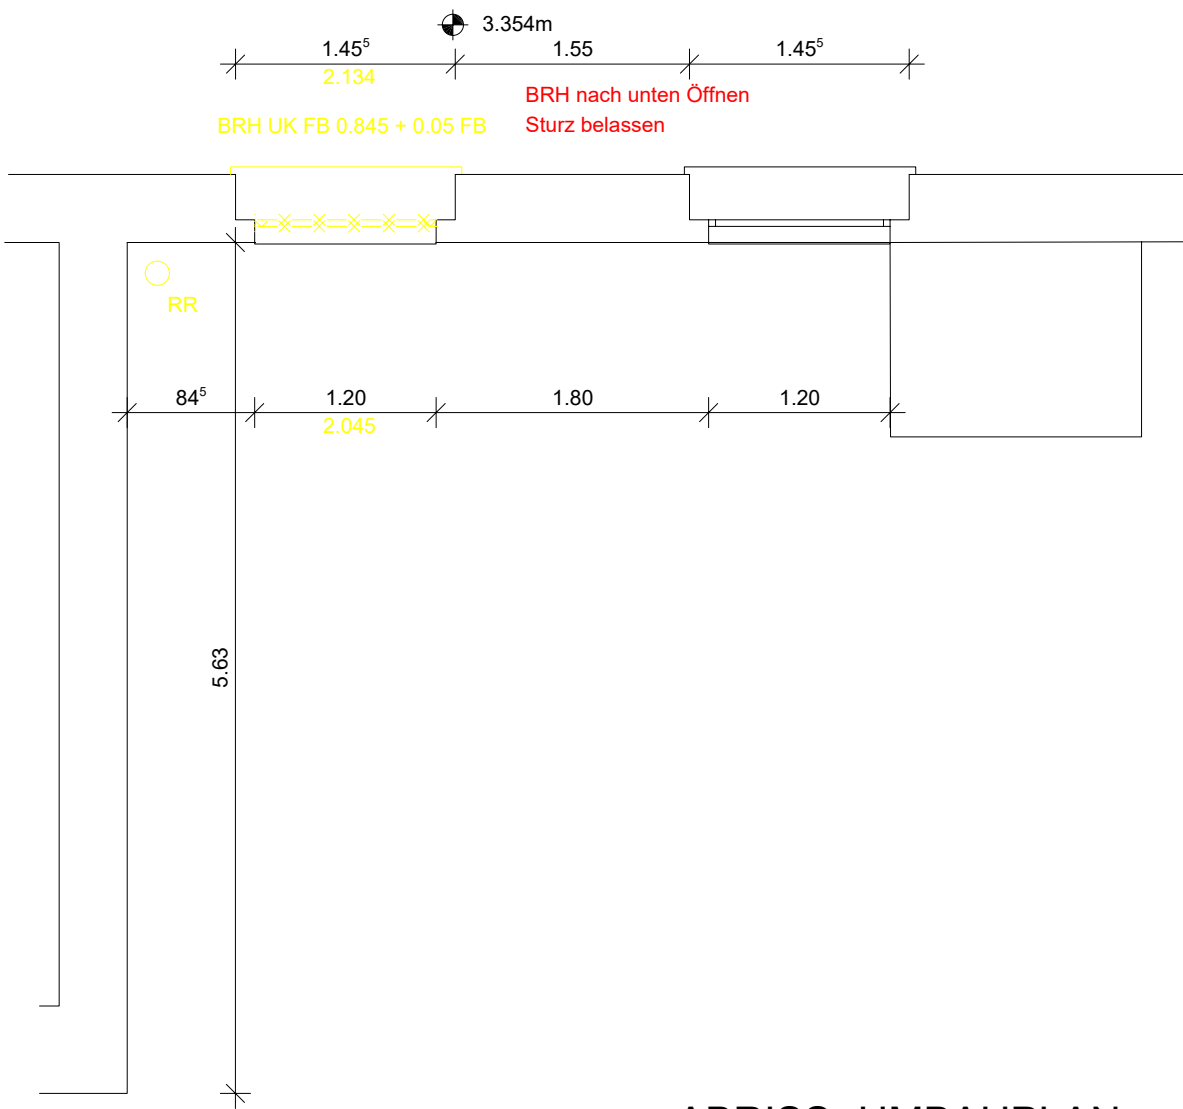



ABRISS- UMBAUPLAN
OBERGESCHOSS M 1:50

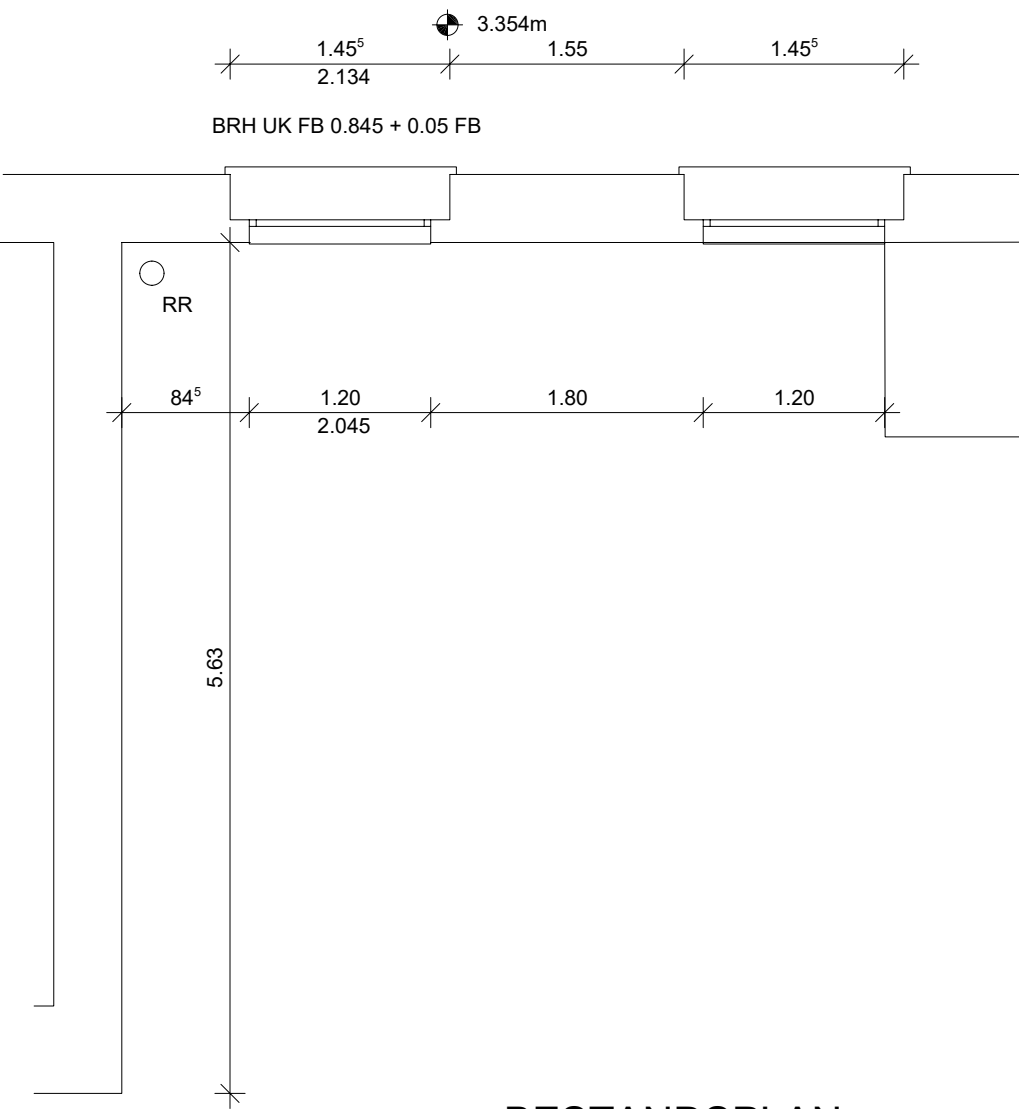

BESTANDSPLAN
OBERGESCHOSS M 1:50

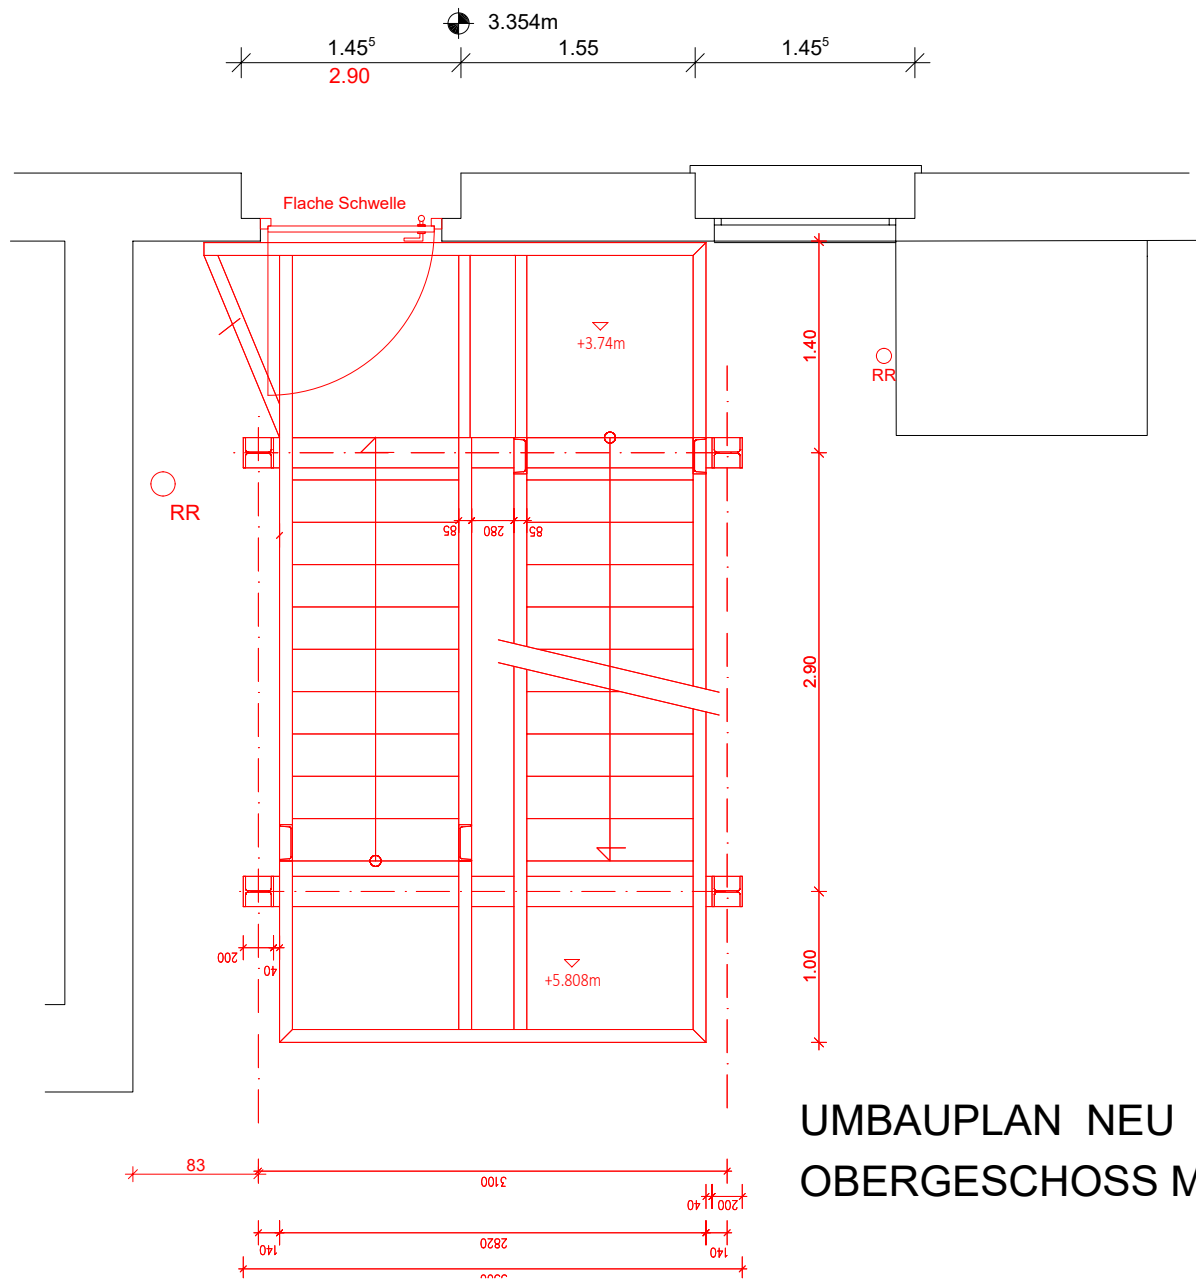

UMBAUPLAN NEU
OBERGESCHOSS M 1:50

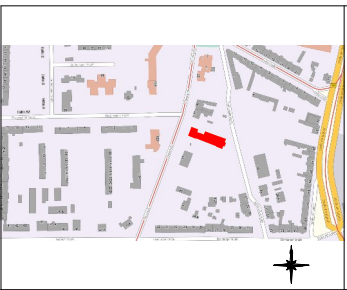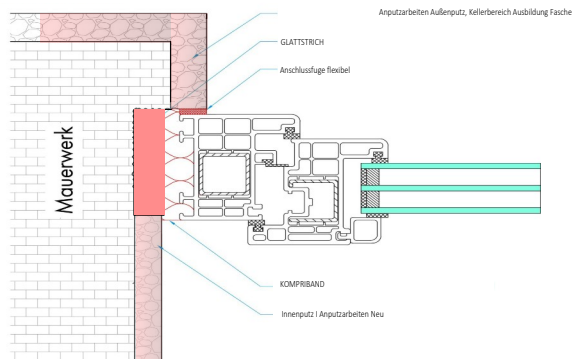

BAUHERR

BAUVORHABEN
Neubau zweiter baulicher Rettungsweg
hier: Außentreppe
Thiermstraße 371 03050 Cottbus

OK GEL 6.08
Genehmigung Vorstud. Flur 143, Fundst. 101

PLANINHALT
GRUNDRISS ERD- und OBERGESCHOSS

Skala: 1:50
Datum: 02.02.2026

PLANSTAND
Genehmigungsplanung


BAUHERR

VERFASSER

H/B = 420 / 594 (0.25m²)

Allplan 2026