
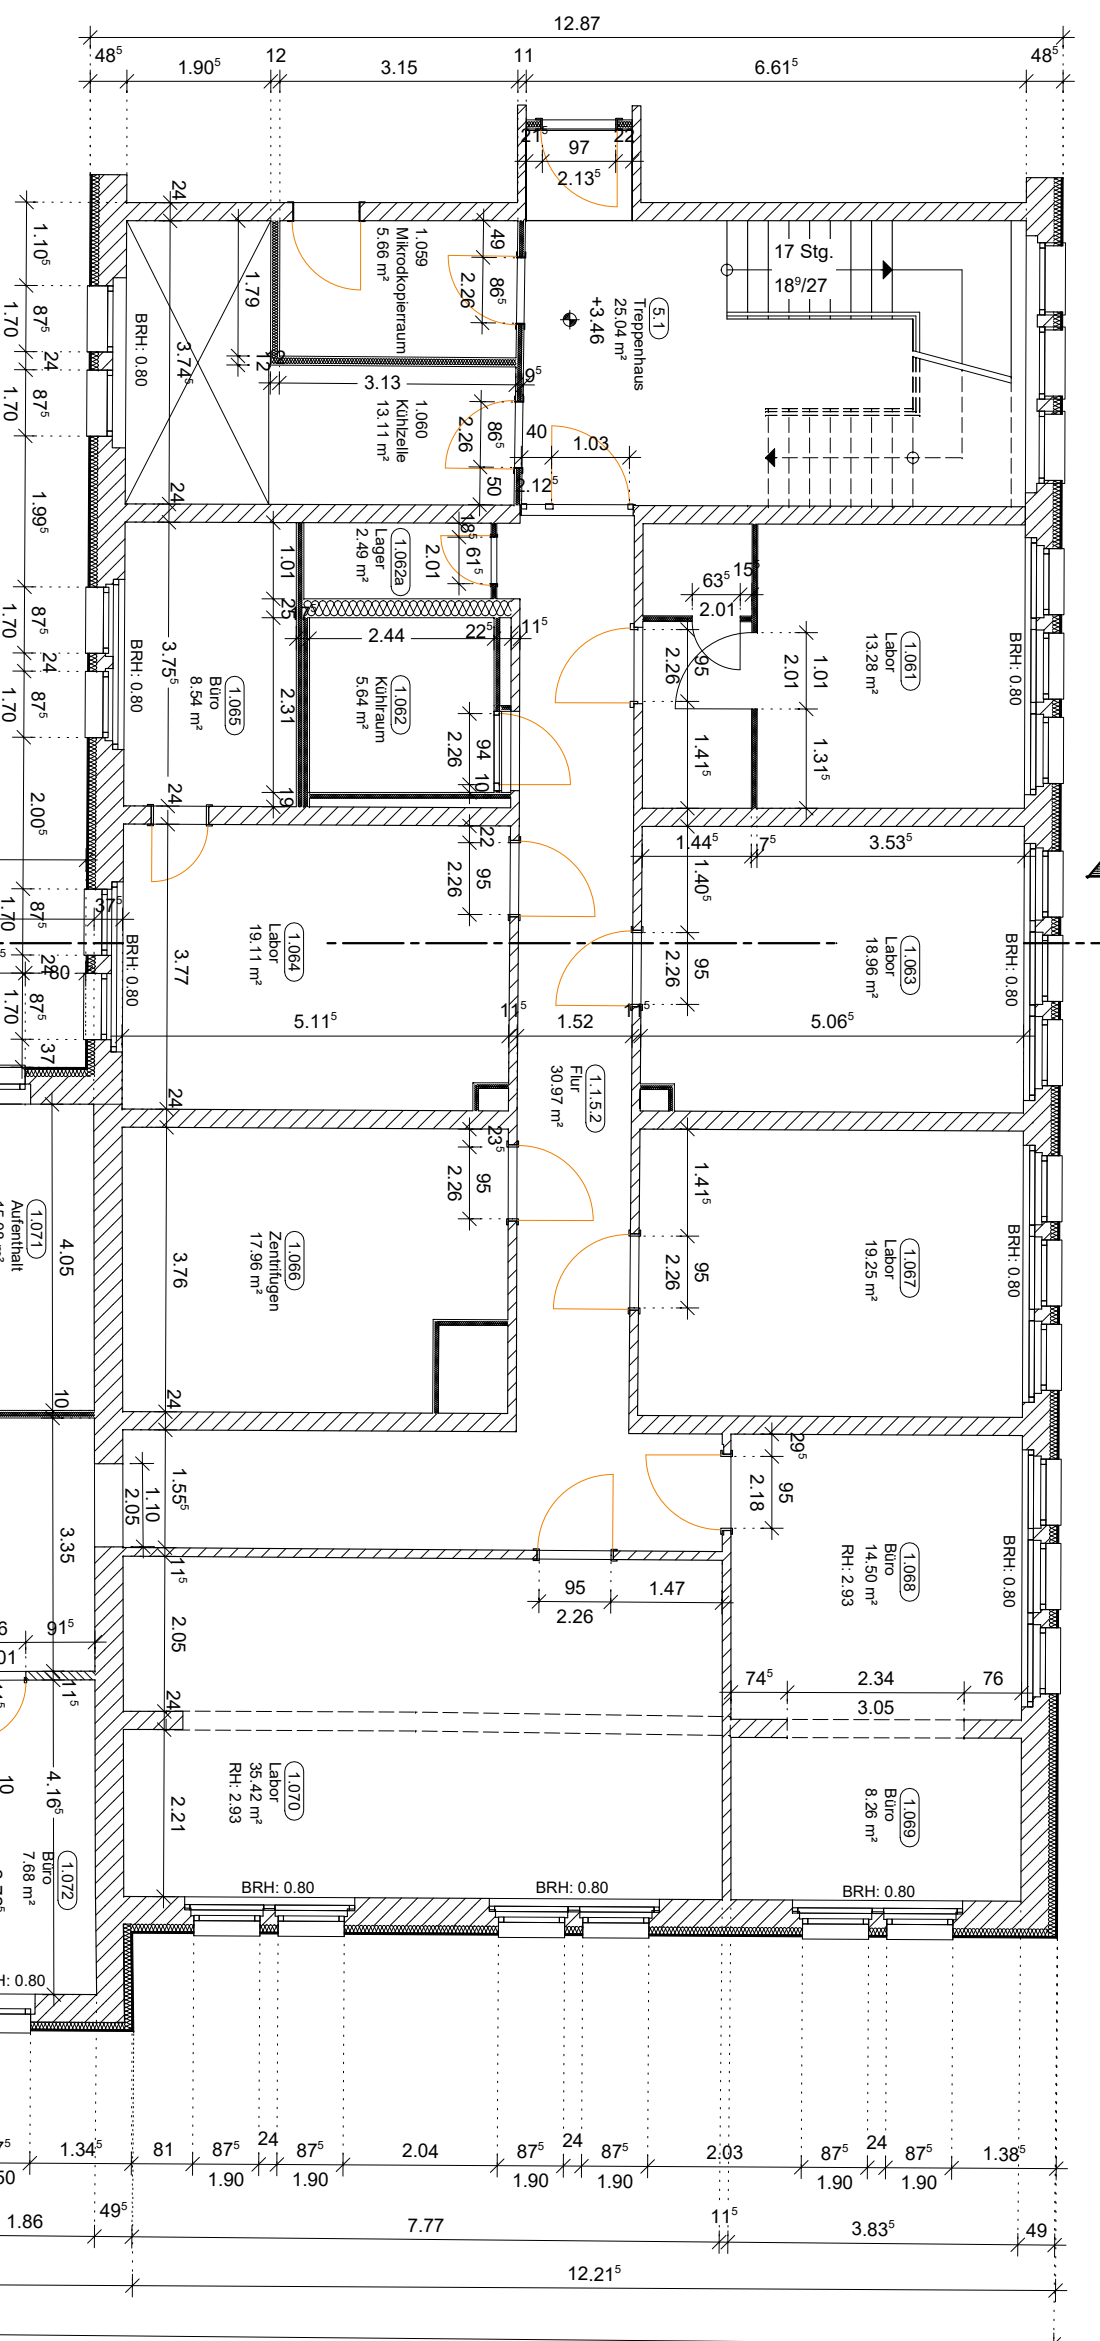
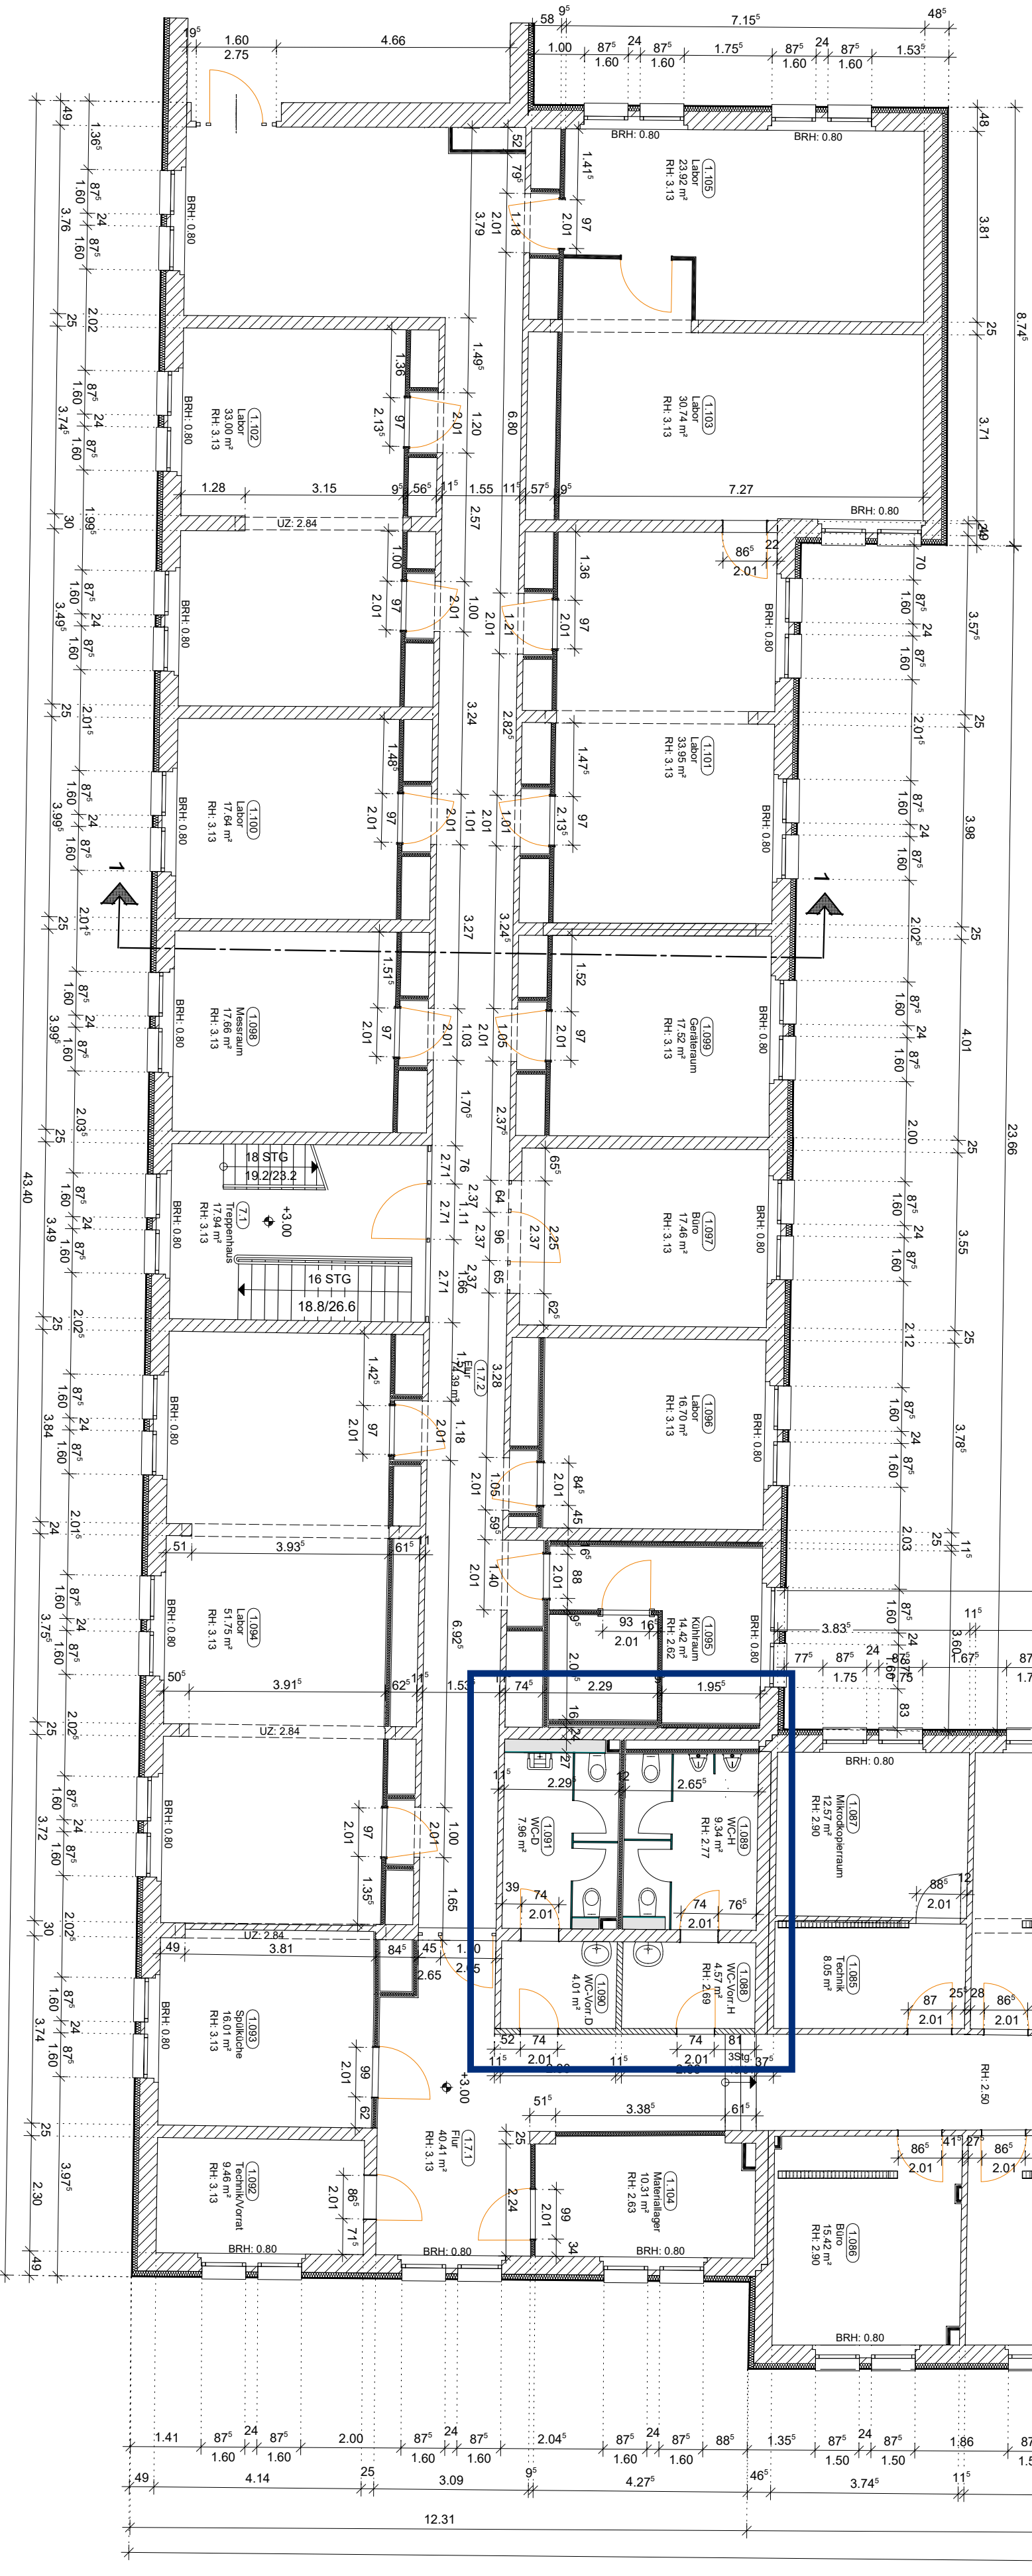
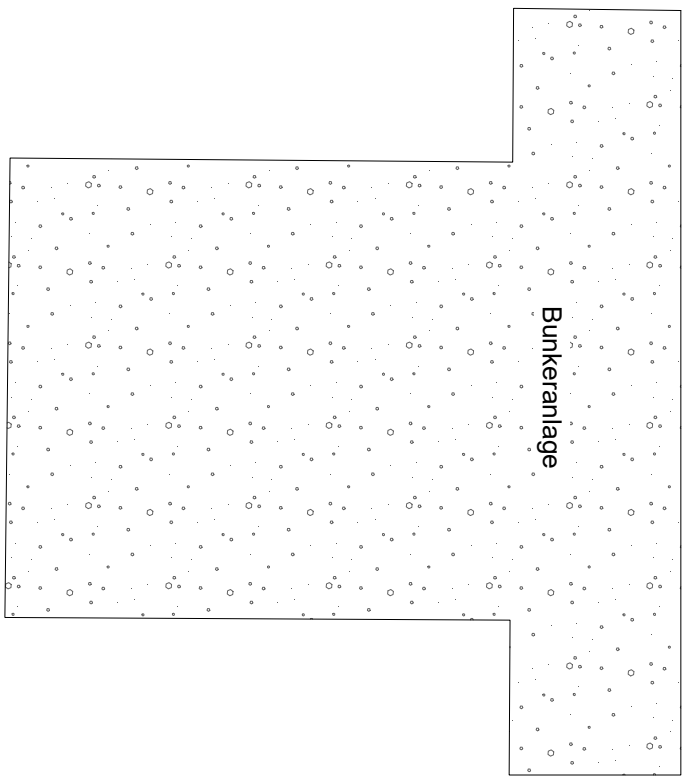
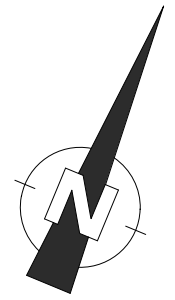


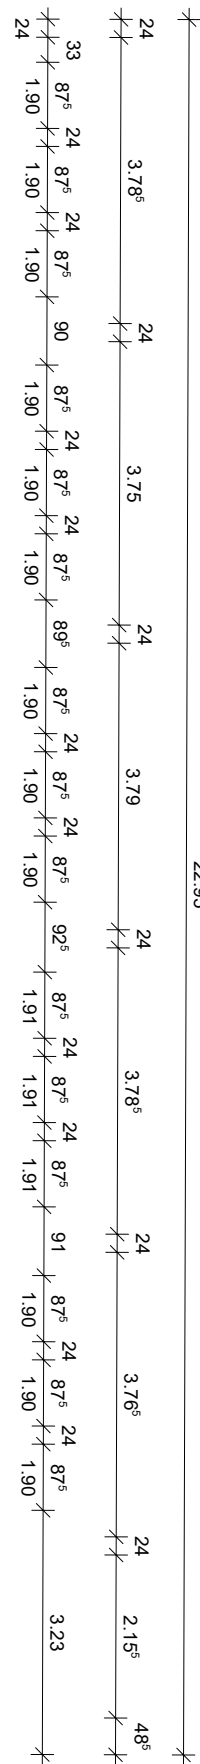

Grundfläche Räume		
1.060	Kühnzelle	13,11 m²
1.061	Labor	13,28 m²
1.062	Kühnraum	5,64 m²
1.063	Labor	18,96 m²
1.065	Büro	8,54 m²
1.066	Zentrifugen	17,96 m²
1.067	Labor	19,25 m²
1.068	Büro	14,50 m²
1.069	Büro	8,26 m²
1.070	Labor	35,42 m²
1.072	Büro	7,69 m²
1.072a	Büro	7,47 m²
1.073	Labor	19,99 m²
1.074	WC-VorD	2,45 m²
1.074a	WC-D	4,79 m²
1.075	Labor	20,29 m²
1.076	WC-VorH	2,41 m²
1.076a	WC-H	4,92 m²
1.077	Labor	20,54 m²
1.078	Labor	15,36 m²
1.079	Labor	20,15 m²
1.080	Labor	15,16 m²
1.081	Labor	20,50 m²
1.082	Büro	14,86 m²
1.083	Mikrodepotraum	18,80 m²
1.084	Büro	15,11 m²
1.085	Technik	8,05 m²
1.086	Büro	15,42 m²
1.088	WC-VorH	4,57 m²
1.089	WC-H	9,34 m²
1.090	WC-VorD	4,01 m²
1.091	WC-D	7,96 m²
1.092	Technik/Vorral	9,46 m²
1.093	Spülküche	16,01 m²
1.094	Labor	51,75 m²
1.095	Kühnraum	14,42 m²
1.096	Labor	16,70 m²
1.097	Büro	17,46 m²
1.098	Messraum	17,66 m²
1.099	Geräteraum	17,52 m²
1.102	Labor	33,00 m²
1.103	Labor	30,74 m²
1.104	Materiallager	10,31 m²
1.105	Labor	23,92 m²
1.6.1	Für	20,39 m²
1.6.2	Für	21,92 m²
1.7.1	Für	40,41 m²
1.7.2	Für	74,39 m²
5.1	Treppenhaus	25,04 m²
6.1	Treppenhaus	23,69 m²
7.1	Treppenhaus	17,94 m²
		1034,89 m²

- Mauerwerk BESTAND
- Dämmung BESTAND
- Trockenbauwand BESTAND
- Höhenkote Oberkante Fertigfußboden

±0.00 = 33.15m üNNH

GRUNDLAGENERMITTLUNG		
Index	Bezeichnung	graz
d		
c		
b		
a		

Grundriss Ebene 1 (Süd) - BESTAND

BAUVER		GEZEICHNET	
Deutsches Institut für Ernährungsforschung Arthur-Scheunert-Allee 114-116 14556 Nuthetal OT Beignahz-Rehbrücke	BLATT-GRÖÖE	MASSSTAB	PROJ.-NR.
Umhaus Deutsches Institut für Ernährungsforschung Arthur-Scheunert-Allee 114-116 14556 Nuthetal OT Beignahz-Rehbrücke	1:100	22.45	
	DAUM	PLAN-NR.	
	10.05.2023	BE S.002	