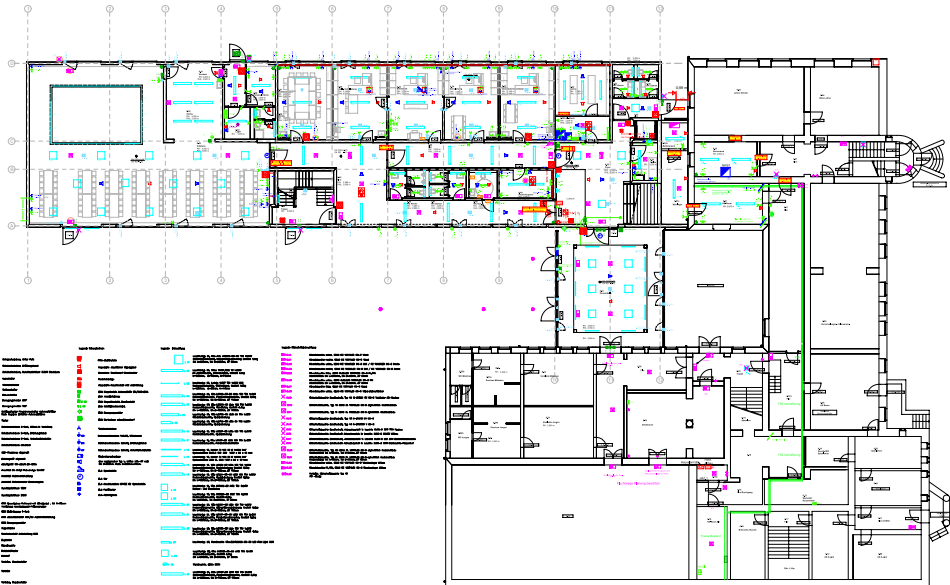


[illegible][illegible][illegible][illegible]

ARING
BAUPLANUNG

Erwin-Strittmatter-Gymnasium
Erweiterung Schulgebäude
Fertiger Bestand
EG


[illegible]

