



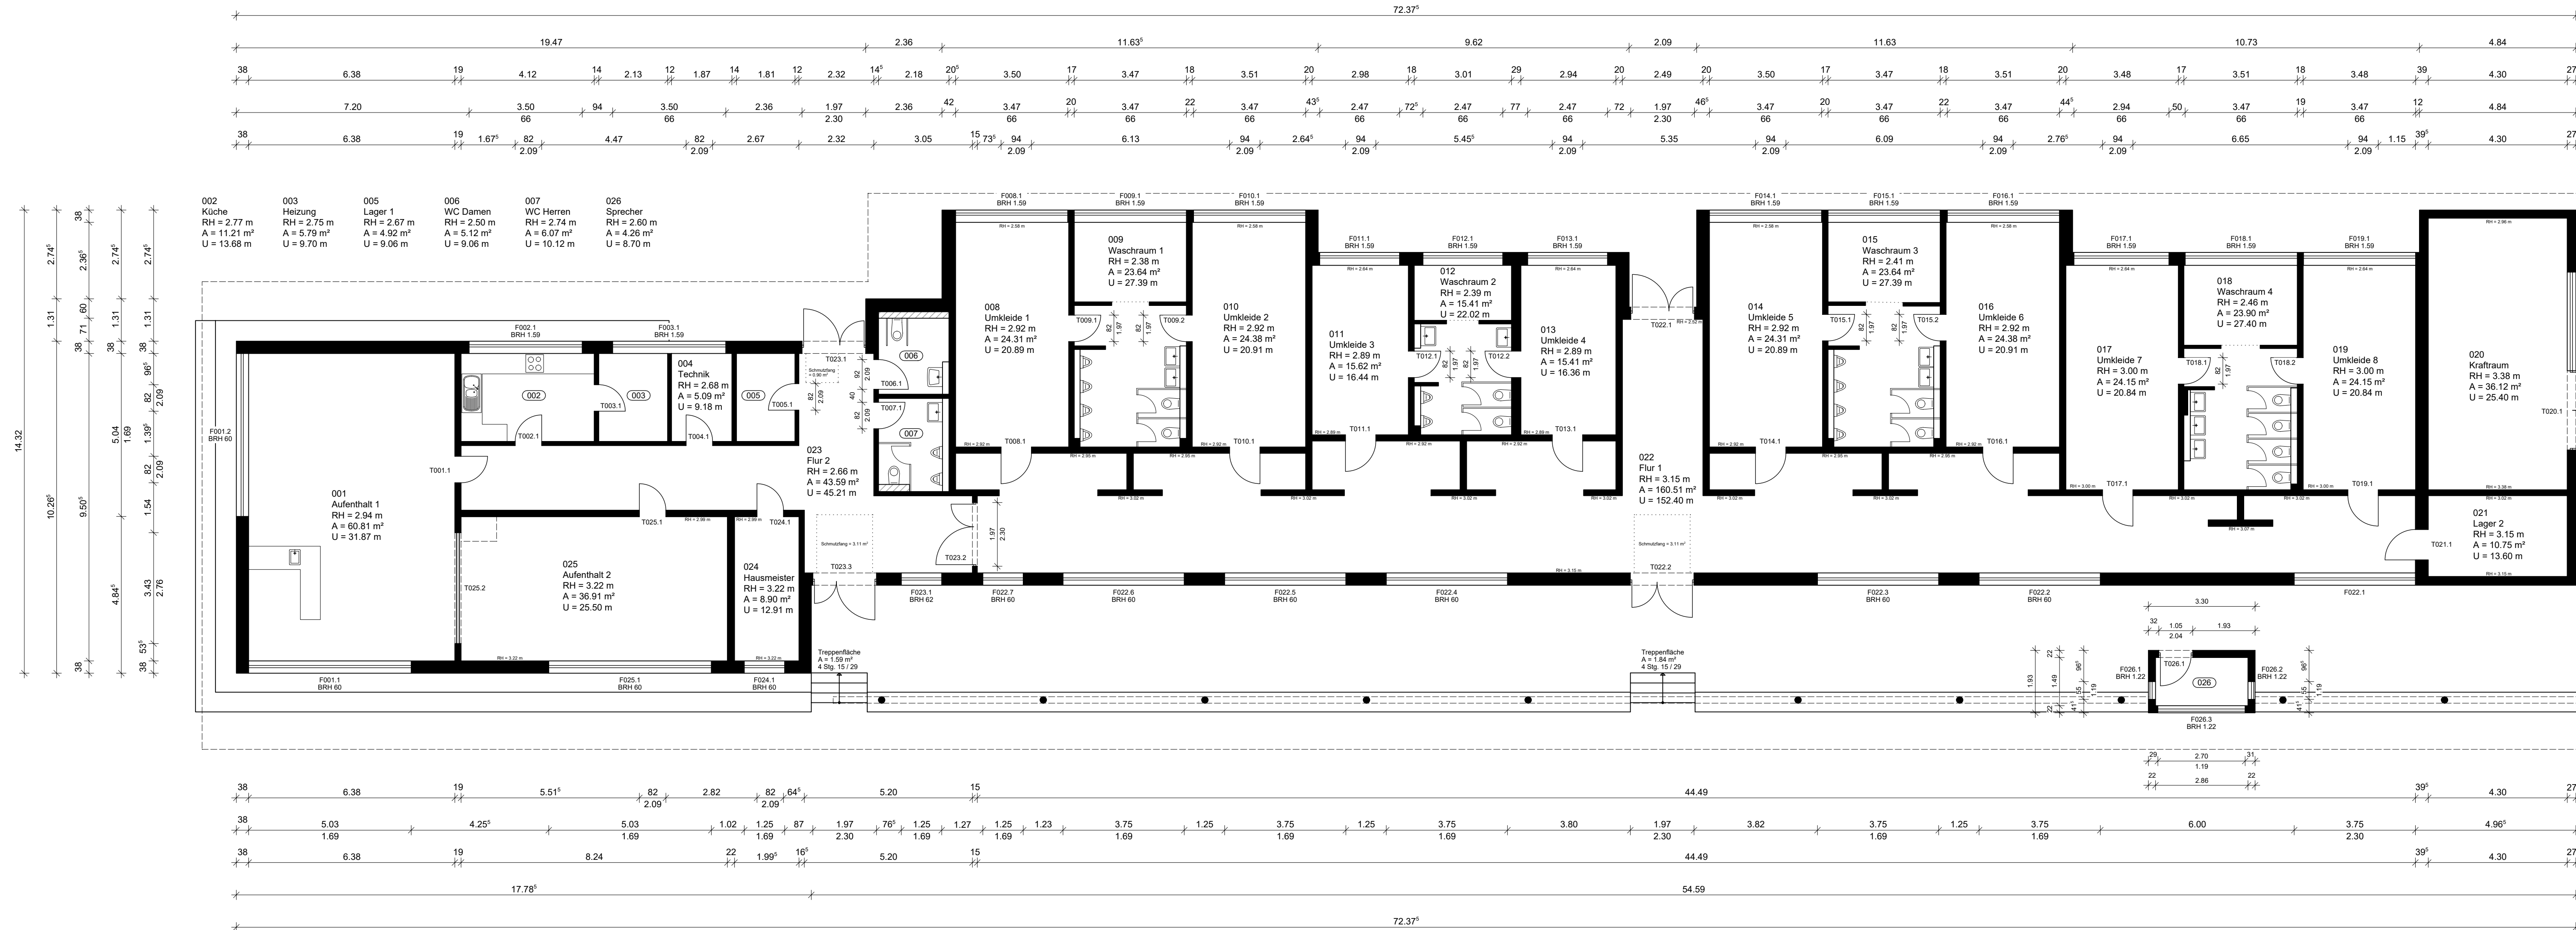

Legende	
	Wand
	Annahme
	Glasbausteile
	Trennwand
	Holz
Tür- / Fensterbezeichnung:	
	Präfix: F
	Fenster: F
	Türen: T
Anzahl Steigung / Auftritt Brüstungshöhe max. Raumhöhe Fläche (DIN 277) Umfang	x Stg. y/z BRH RH A U

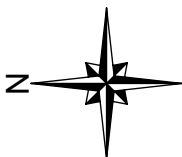

Hinweis: Alle Angaben sind am Objekt zu prüfen.

Index	Datum	Name	Änderung

COMMUNAL FM
Communal - FM GmbH (HNL Karlsruhe)
Bocksdomweg 62 | D-76149 Karlsruhe
+49 (0) 721/9426580 | info@communal-fm.de | www.communal-fm.de

Auftraggeber:
Stadt Lössen (Spreewald) / Lubin (Blota)
Poststraße 5, D-15907 Lössen

Planinhalt:		
Grundriss Erdgeschoss		
Bestandszeichnung		
cFM-Nr.	013.6	
Objekt:		Maßstab: 1:100
Sportplatz Völkerfreundschaft-Clubhaus		Bearb. PS
Spielbergstraße 26		Datum 03/2024
D-15907 L übben.		Planner: G.01
Index		Index