


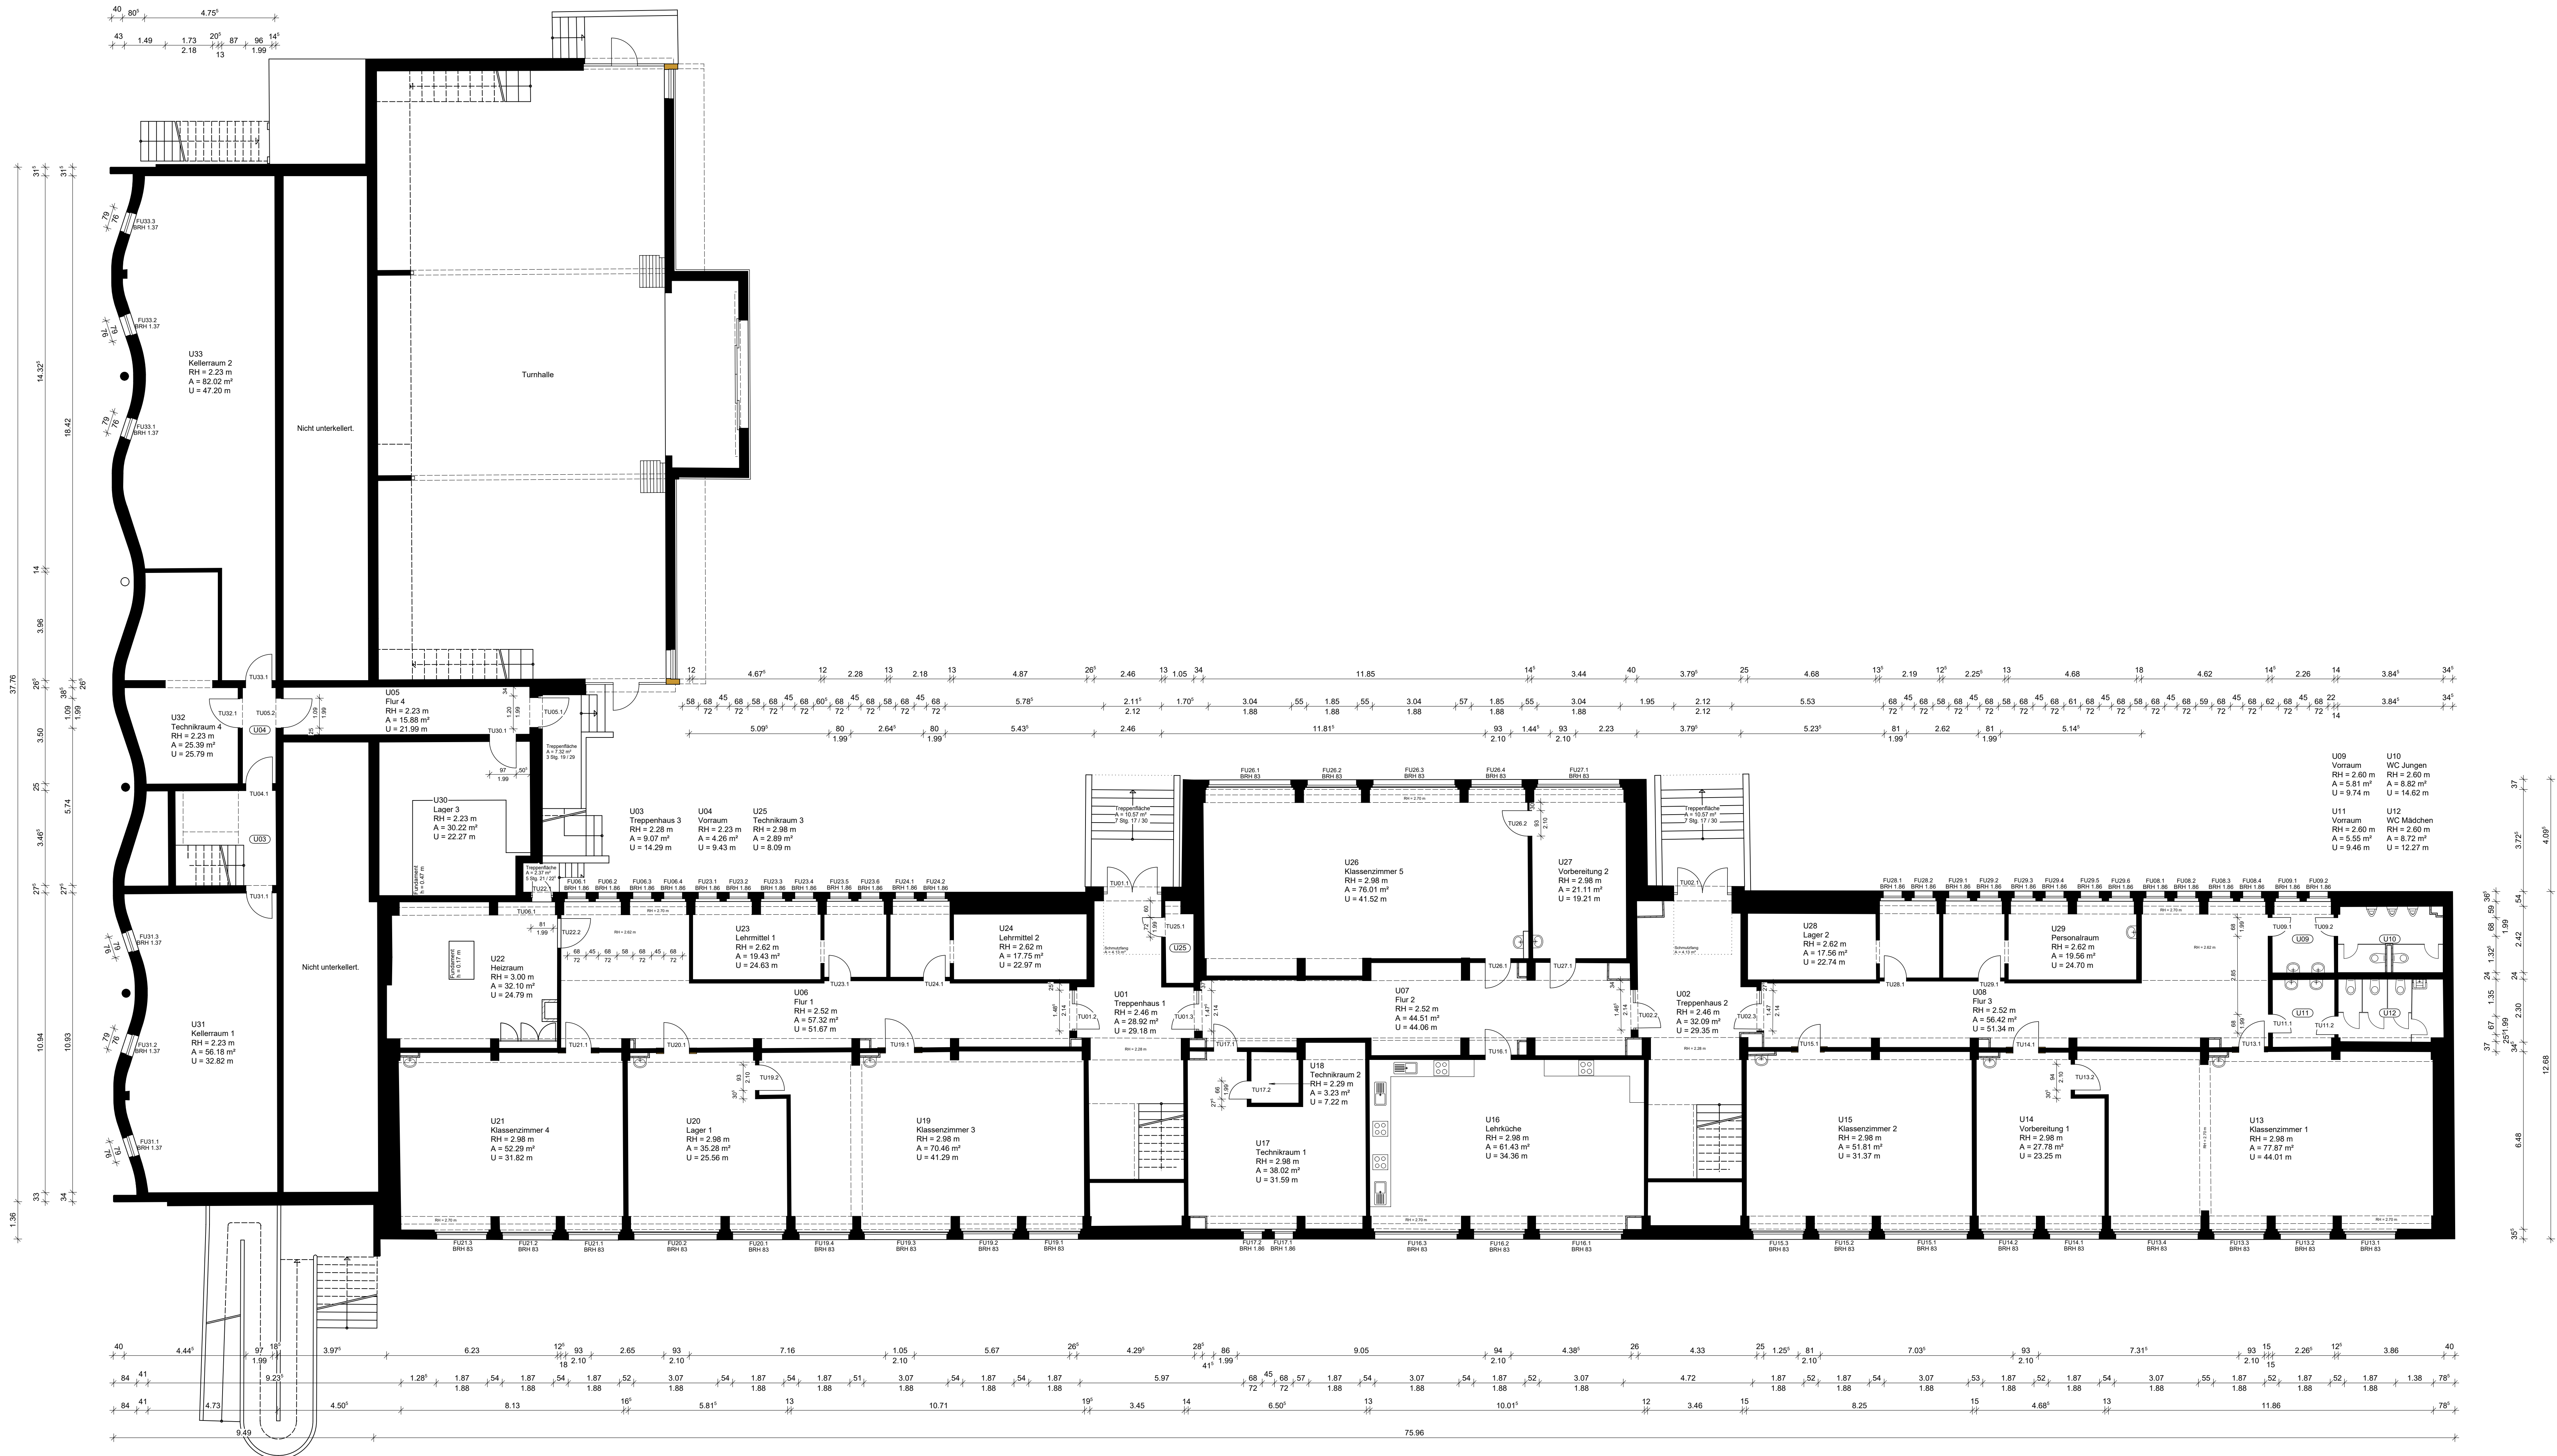

Legende

Wand

Annahme

Glasbausteine

Trennwand

Holz

Tür-/ Fensterbezeichnung:

1001.1

1001.1

Anzahl Steigung / Aufritt

max. Raumhöhe

Fläche (DIN 277)

Umfang

x Stg. y/z

BRH

RH

A

U

N

↑

Hinweis: Alle Angaben sind am Objekt zu prüfen.

Index	Datum	Name	Änderung

COMMUNAL FM

Communal - FM GmbH (H&M Karlsruhe)
Böckelmanns G. 12 | 70146 Karlsruhe
+49 (0) 721 942650 | info@communal-fm.de | www.communal-fm.de

Auftraggeber:

Stadt Lüben (Spreewald) / Lüben (Böta)
Poststraße 5, D-15907 Lüben

Planinhalt:

Grundriss Untergeschoss

Bestandsbeschreibung

09.09.21

Objekt:

Spreewaldschule
Am Kleinen Hain 30
D-15907 Lüben

Modifiziert

1.100

Beauf.

FD

Datum


04.2024

Planer

G. 01

Index

H/B = 594 / 1189 (0.71m²)

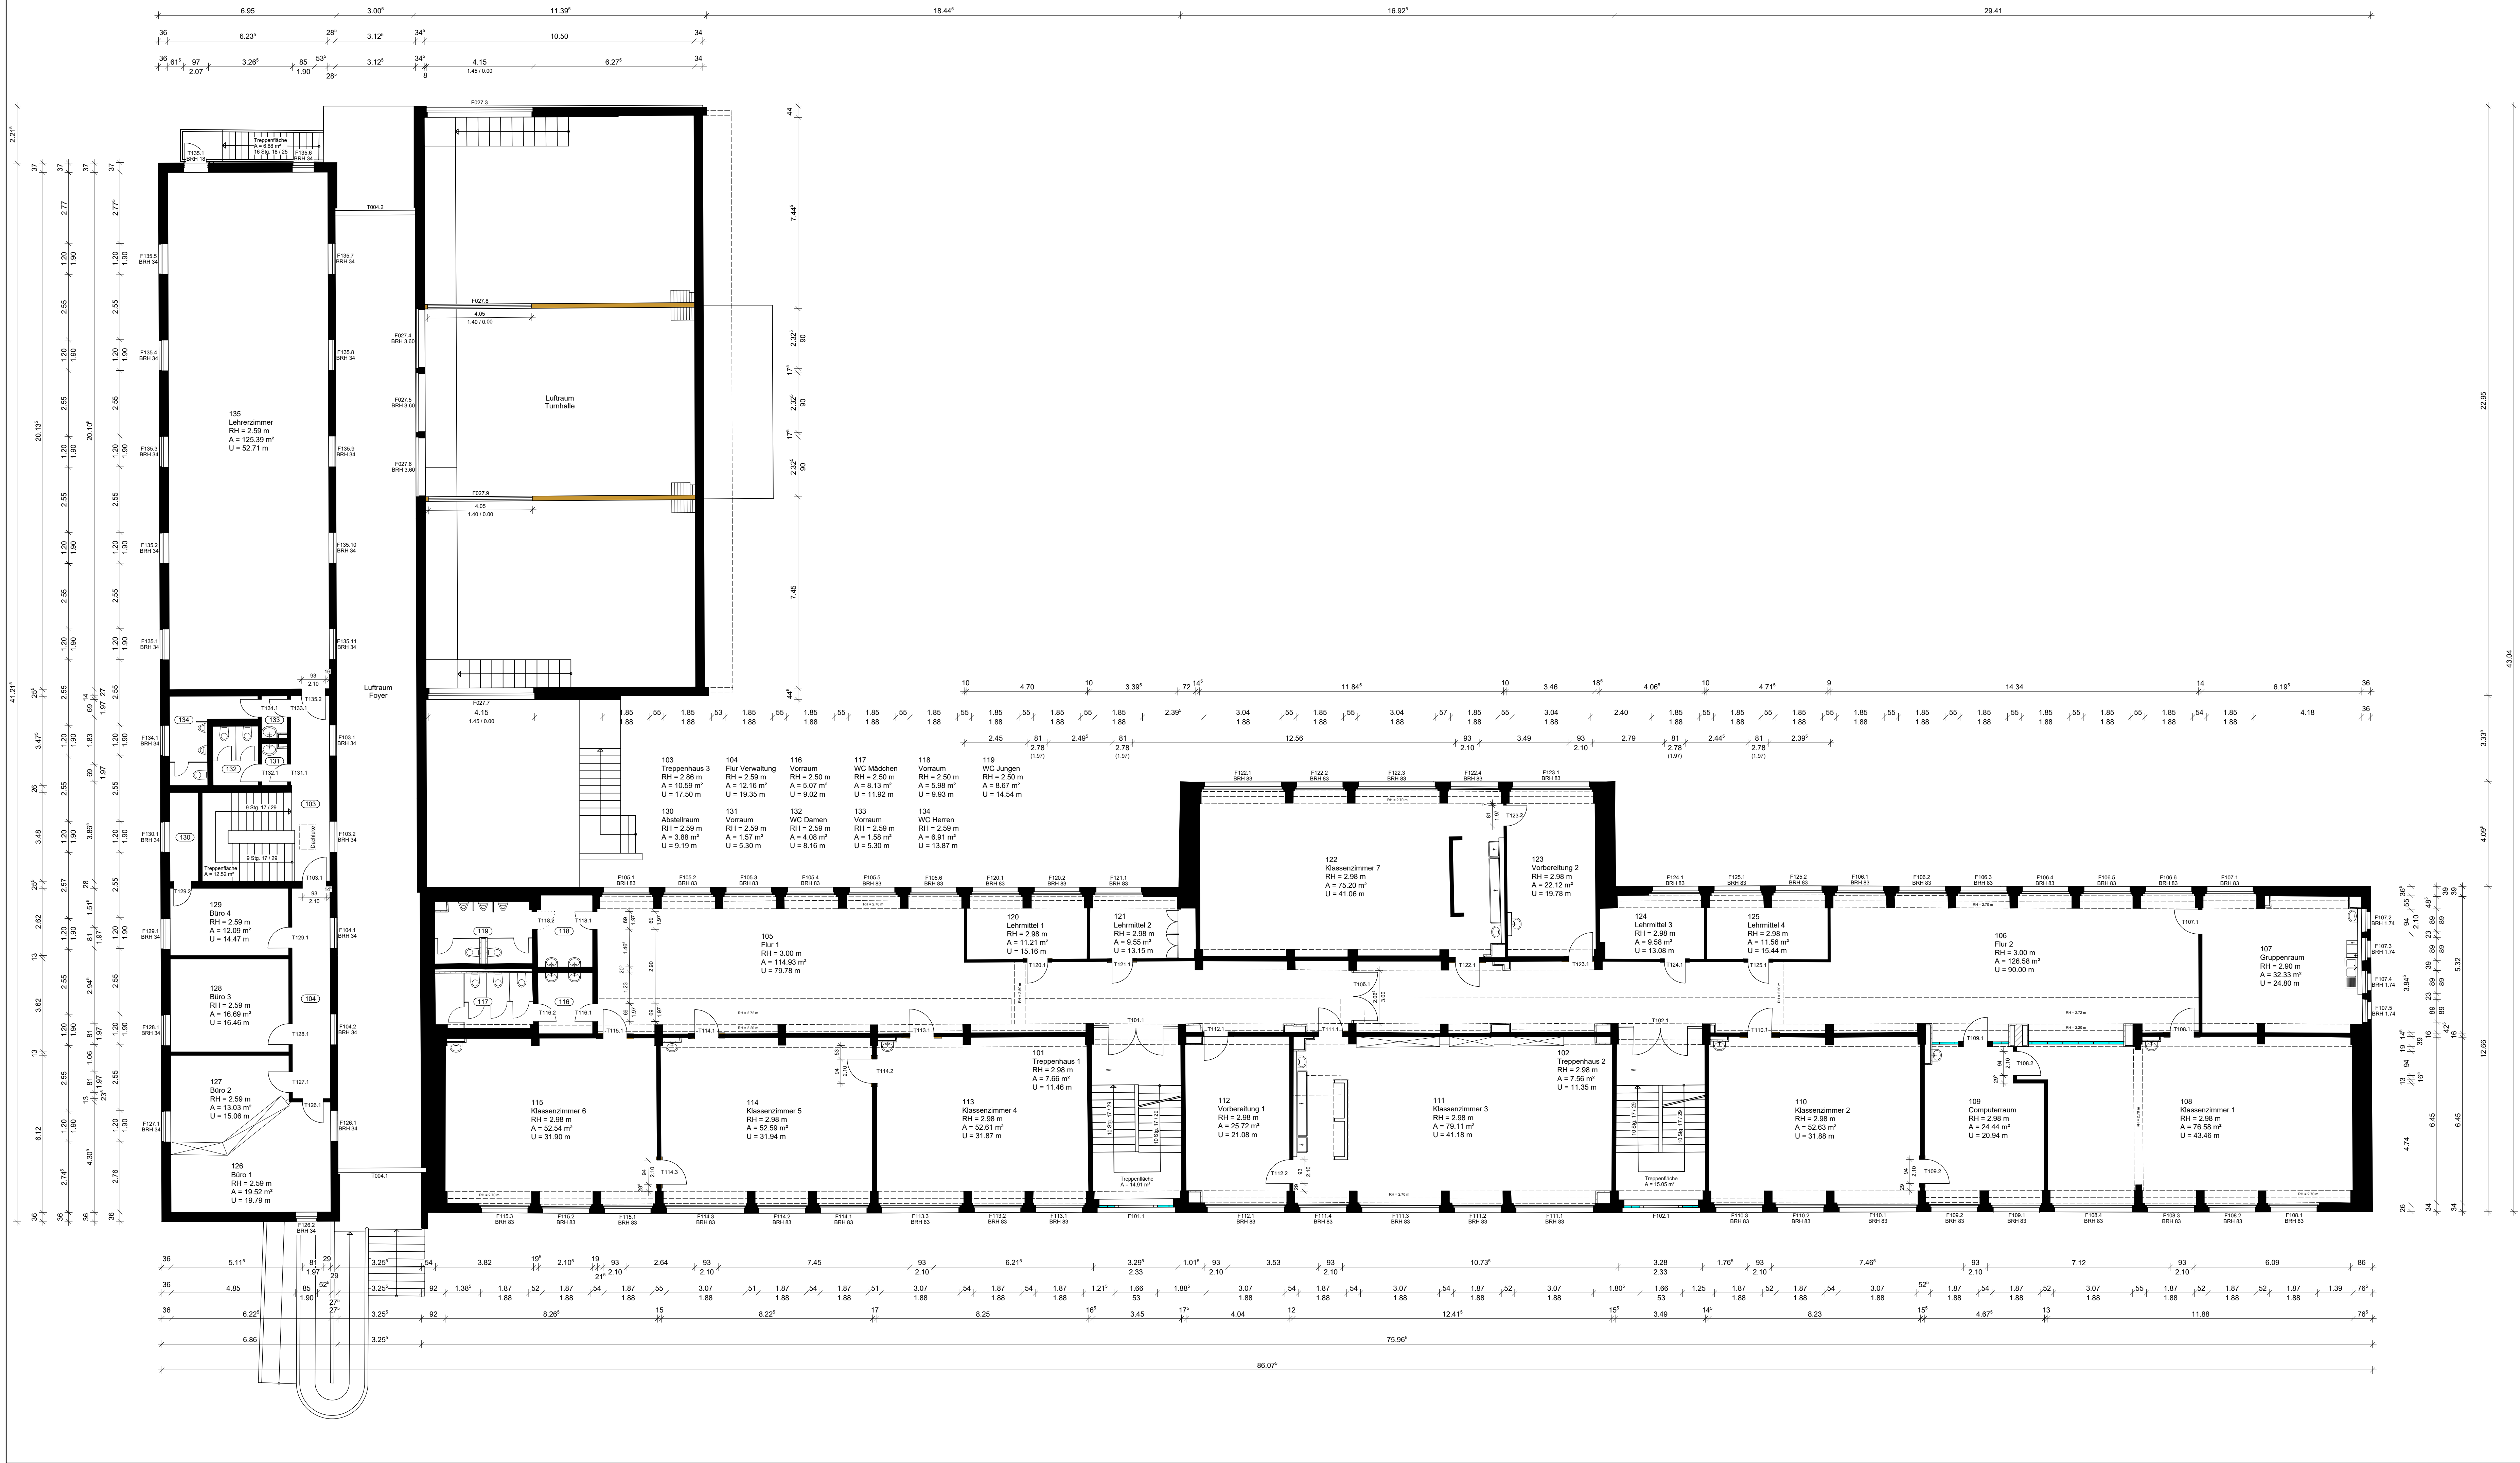

Legende

Wand

Annahme

Glasbausteine

Trennwand

Holz

Tür-/ Fensterbezeichnung:

Rechts

Links

1001

1

Paße:

Feuster:

Tür:

F

T

Anzahl Steigung / Aufritt

Brüstungshöhe

max. Raumböhe

Fläche (DIN 277)

Umfang

x Stg. y/z

BRH

RH

A

U

N

Hinweis: Alle Angaben sind am Objekt zu prüfen.

Index	Datum	Name	Änderung

COMMUNAL FM

Communal - FM GmbH (H&M, Karlsruhe)
Böckelweg 62 | D-70146 Karlsruhe
+49 (0) 721 942650 | info@communal-fm.de | www.communal-fm.de

Auftraggeber:

Stadt Lüben (Spreewald) / Lübn (Böta)
Poststraße 5, D-15907 Lüben

Planinhalt:

Grundriss 1. Obergeschoss

Bestandsbeschreibung

GRW: 1

309.21.21

Objekt:

Spreewaldschule
Am Kleinen Hain 30
D-15907 Lüben

Modell:

1:100

Boarb.

FD

Datum


04/2024

Plan:

G.09

Index

H/B = 594 / 1189 (0.71m²)

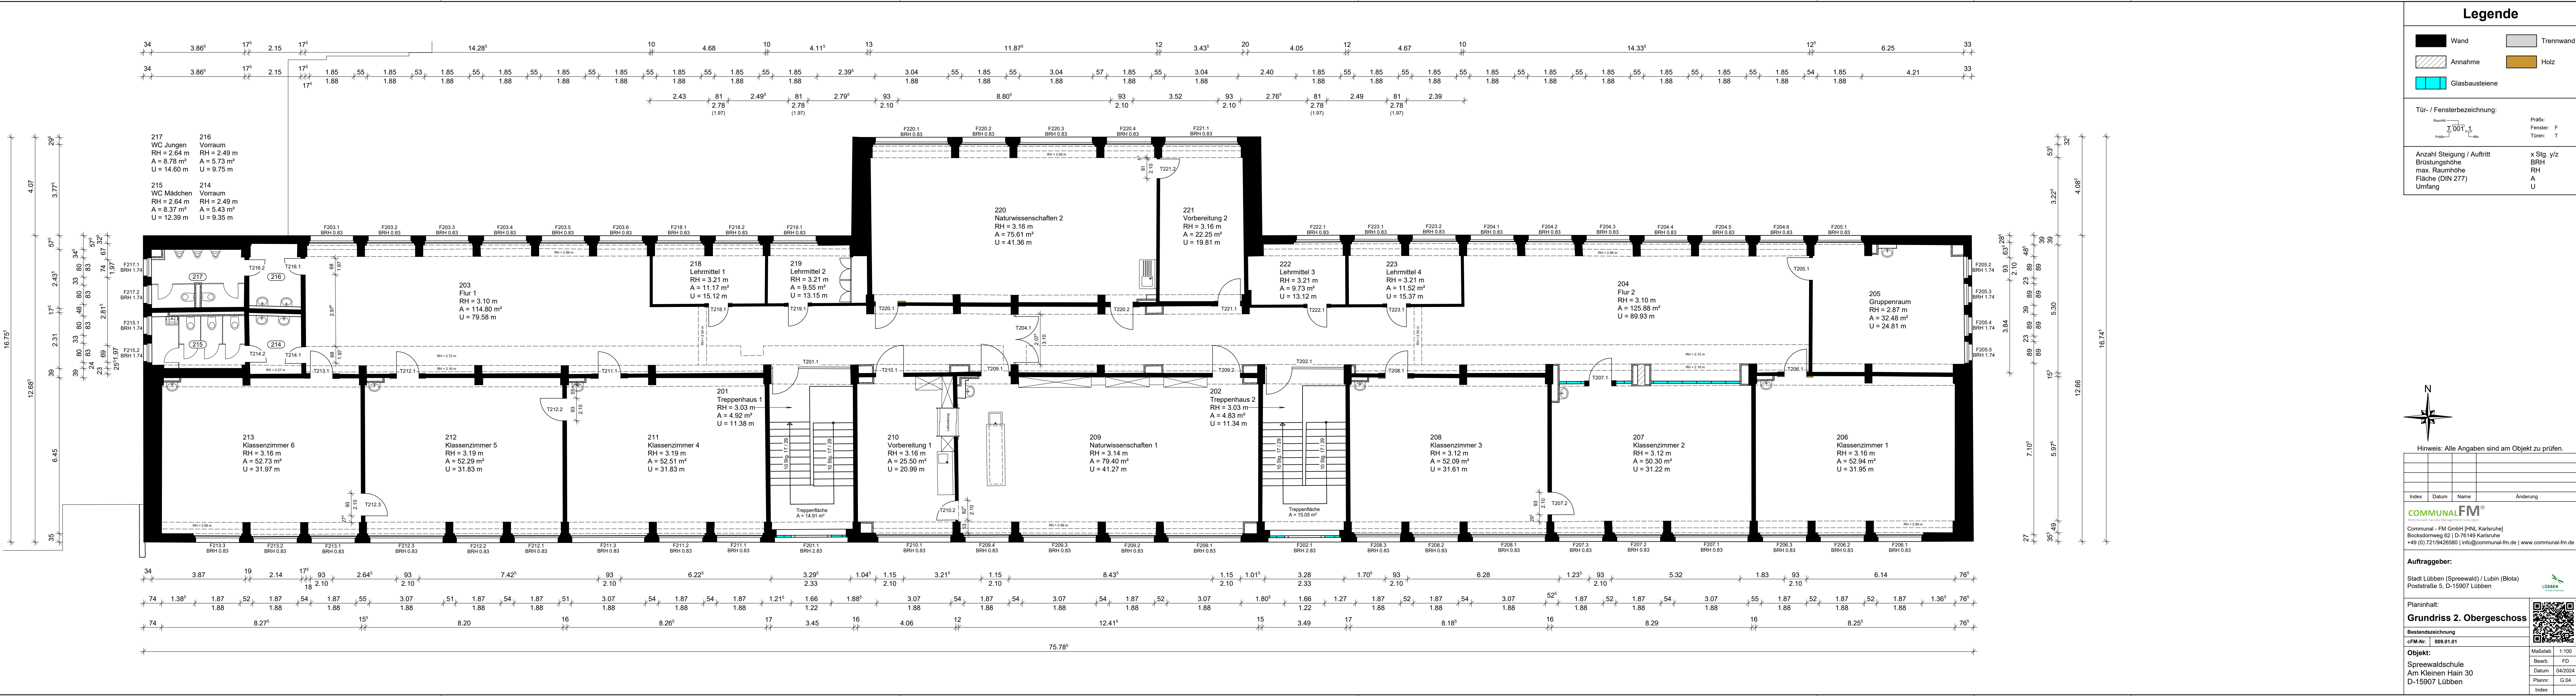

Wand

Trennwand

Annahme

Holz

Glasbauteile

Tür- / Fensterbezeichnung:

Raumhö.
T.001

Präfix:
Fenster: F
Türen: T

Anzahl Steigung / Auftritt
Brüstungshöhe
max. Raumhöhe
Fläche (DIN 277)
Umfang

x Stg. y/z
BRH
RH
A
U

N

Hinweis: Alle Angaben sind am Objekt zu prüfen.

Index	Datum	Name	Änderung

COMMUNAL FM

Communal - FM GmbH [HNL Karlsruhe]
Böckelsdöring 52 | D-76149 Karlsruhe
+49 (0) 721/9426580 | info@communal-fm.de | www.communal-fm.de

Auftraggeber:

Stadt Lübben (Spreewald) / Lubin (Blota)
Poststraße 5, D-15907 Lübben

Planinhalt:

Grundriss 2. Obergeschoss

Bestandszeichnung

cFM-Nr. 009.01.01

Objekt:

Spreewaldschule
Am Kleinen Hain 30
D-15907 Lübben

Maßstab 1:100


Bearb. FD

Datum 04/2024

Planm. G.04

Index

H/B = 297 / 1100 (0.33m²)

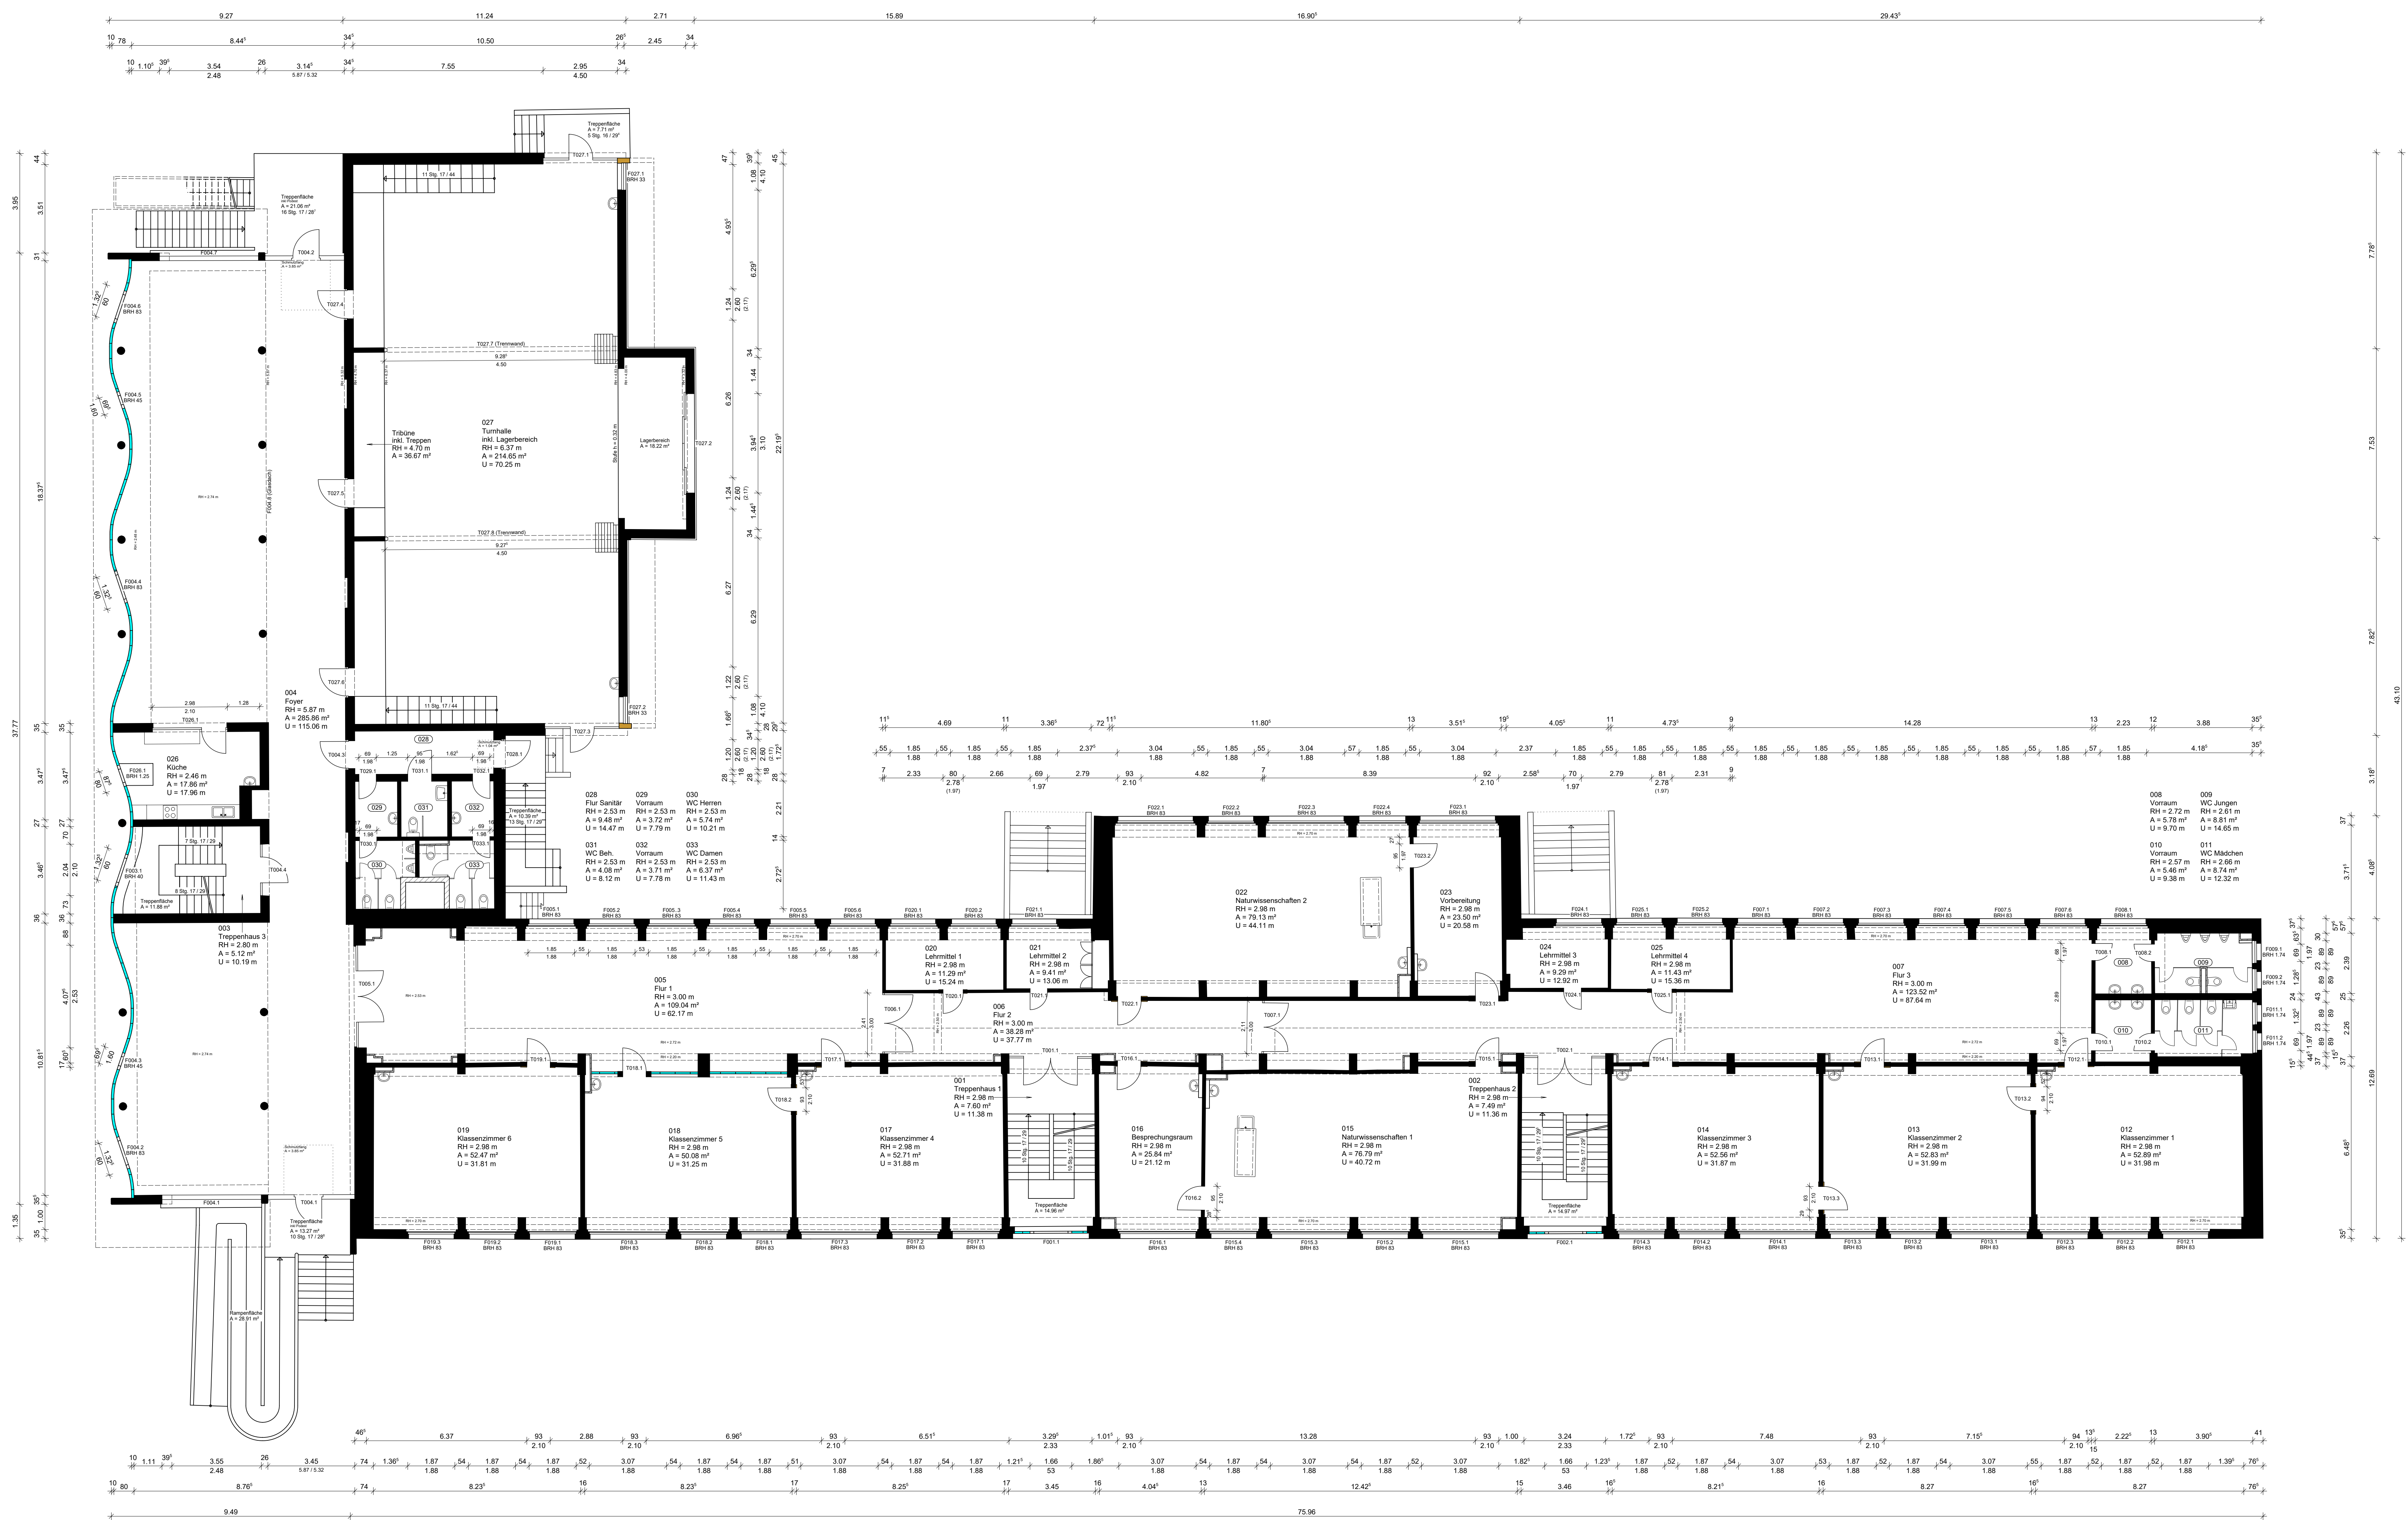

Legende


Wand Trennwand
Annahme Holz
Glasbausteine

Tür- / Fensterbezeichnung

Anzahl Steigung / Aufritt
max. Raumhöhe
Fläche (DIN 277)
Umfang

Profil:
Fenster: F
Tür: T

x Stg. y/z
RH
RH
A
U

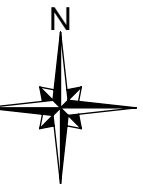

Hinweis: Alle Angaben sind am Objekt zu prüfen.

Index Datum Name Änderung

COMMUNAL FM

Communal - FM GmbH (HNL Karlsruhe)
Boschstr. 10, D-76189 Karlsruhe
+49 (0) 71 65 05 050 | info@communal-fm.de | www.communal-fm.de

Auftragsgeber:

Stadt Lützen (Spreewald) / Lützen (Bida)
Poststraße 5, D-15907 Lützen

Planinhalt:

Grundriss Edgeschoss

Bestandszeichnung
cfr. 009.01.01

Objekt: Spreewaldschule
Am Kleinen Hain 30
D-15907 Lützen

Maßstab: 1:100
Bearb.: FD
Datum: 04/2024
Prüf.: GJ
Index: