
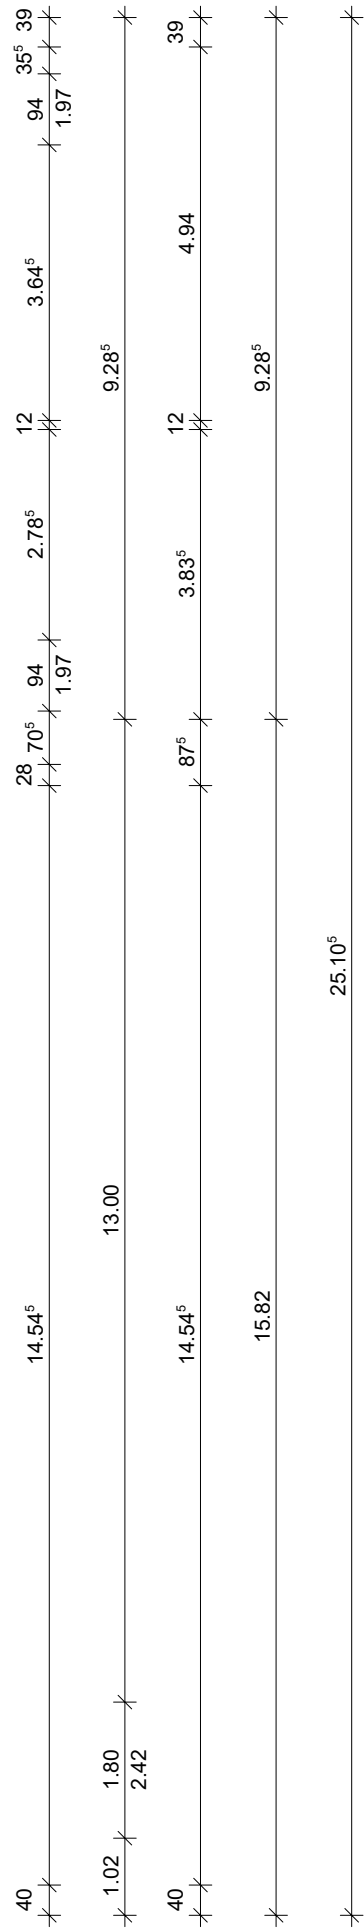
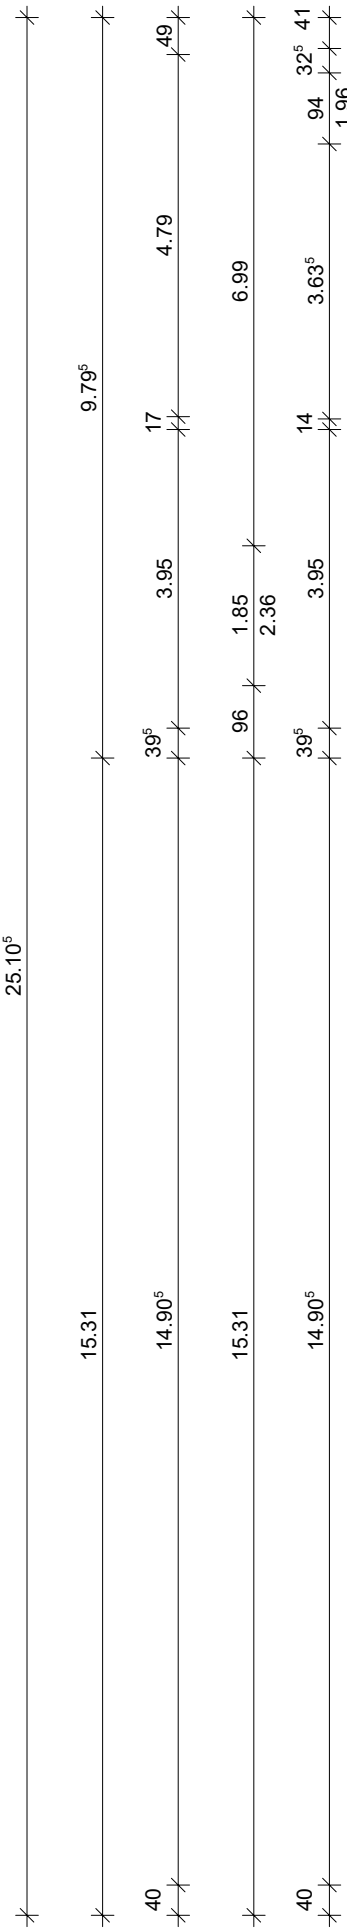



001 Eingang RH = 2.80 m A = 17.39 m² U = 22.90 m	004 WC Behinderte RH = 2.74 m A = 7.15 m² U = 10.74 m	005 WC Damen RH = 2.75 m A = 5.31 m² U = 9.60 m	006 WC Herren RH = 2.74 m A = 8.07 m² U = 11.42 m	011 Flur RH = 2.65 m A = 30.23 m² U = 43.44 m	013 Putzkammer RH = 2.71 m A = 1.69 m² U = 5.52 m	014 Lager 2 RH = 2.61 m A = 5.21 m² U = 11.42 m	015 Lager 3 RH = 3.62 m A = 12.24 m² U = 14.76 m	017 Technik RH = 2.94 m A = 0.71 m² U = 4.03 m
--	---	---	---	---	---	---	--	--

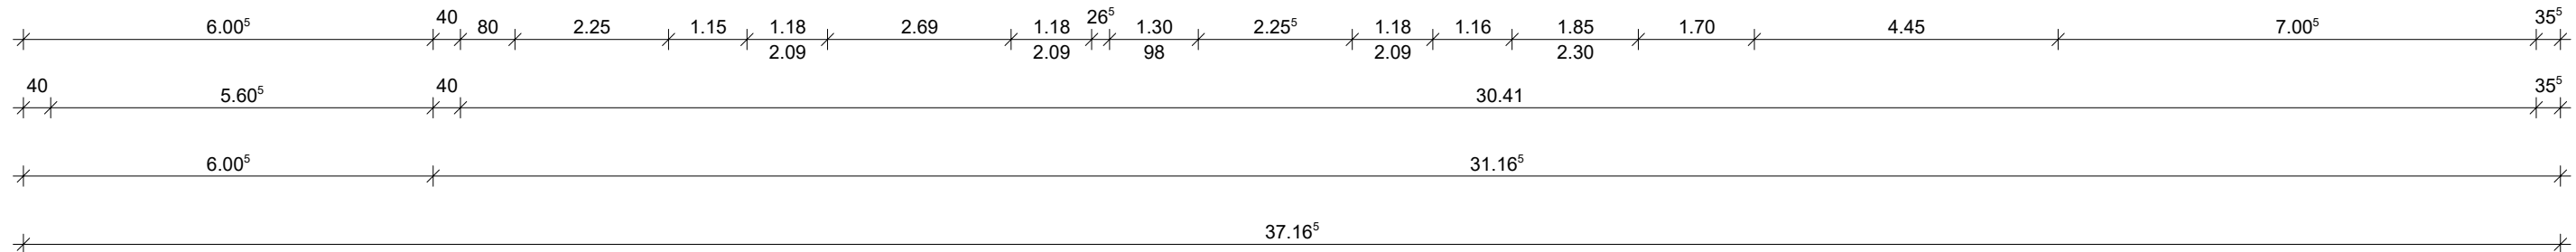

Legende

Wand	Trennwand
Annahme	Holz
Glasbausteine	


Tür- / Fensterbezeichnung:

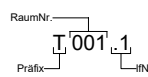

Präfix:
Fenster: F
Türen: T

Anzahl Steigung / Auftritt
Brüstungshöhe
max. Raumhöhe
Fläche (DIN 277)
Umfang

x Stg. y/z
BRH
RH
A
U

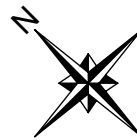

Hinweis: Alle Angaben sind am Objekt zu prüfen.

Index	Datum	Name	Änderung
-------	-------	------	----------

COMMUNALFM®
Kommunales Facility Management-Lösungen
Communal - FM GmbH (HNL Karlsruhe)
Bocksdorfweg 62 | D-76149 Karlsruhe
+49 (0) 721/9426590 | info@communal-fm.de | www.communal-fm.de

Auftraggeber:

Stadt Lübben (Spreewald) / Lubin (Blota)
Poststraße 5, D-15907 Lübben



Planinhalt:
Grundriss Erdgeschoss

Bestandszeichnung

cFM-Nr. | 007.2

Objekt:

Grundschule - Turnhalle
Dreilindenweg 20
D-15907 Lübben



Maßstab	1:100
Bearb.	PS
Datum	04/2024
Planer	G.01
Index	