


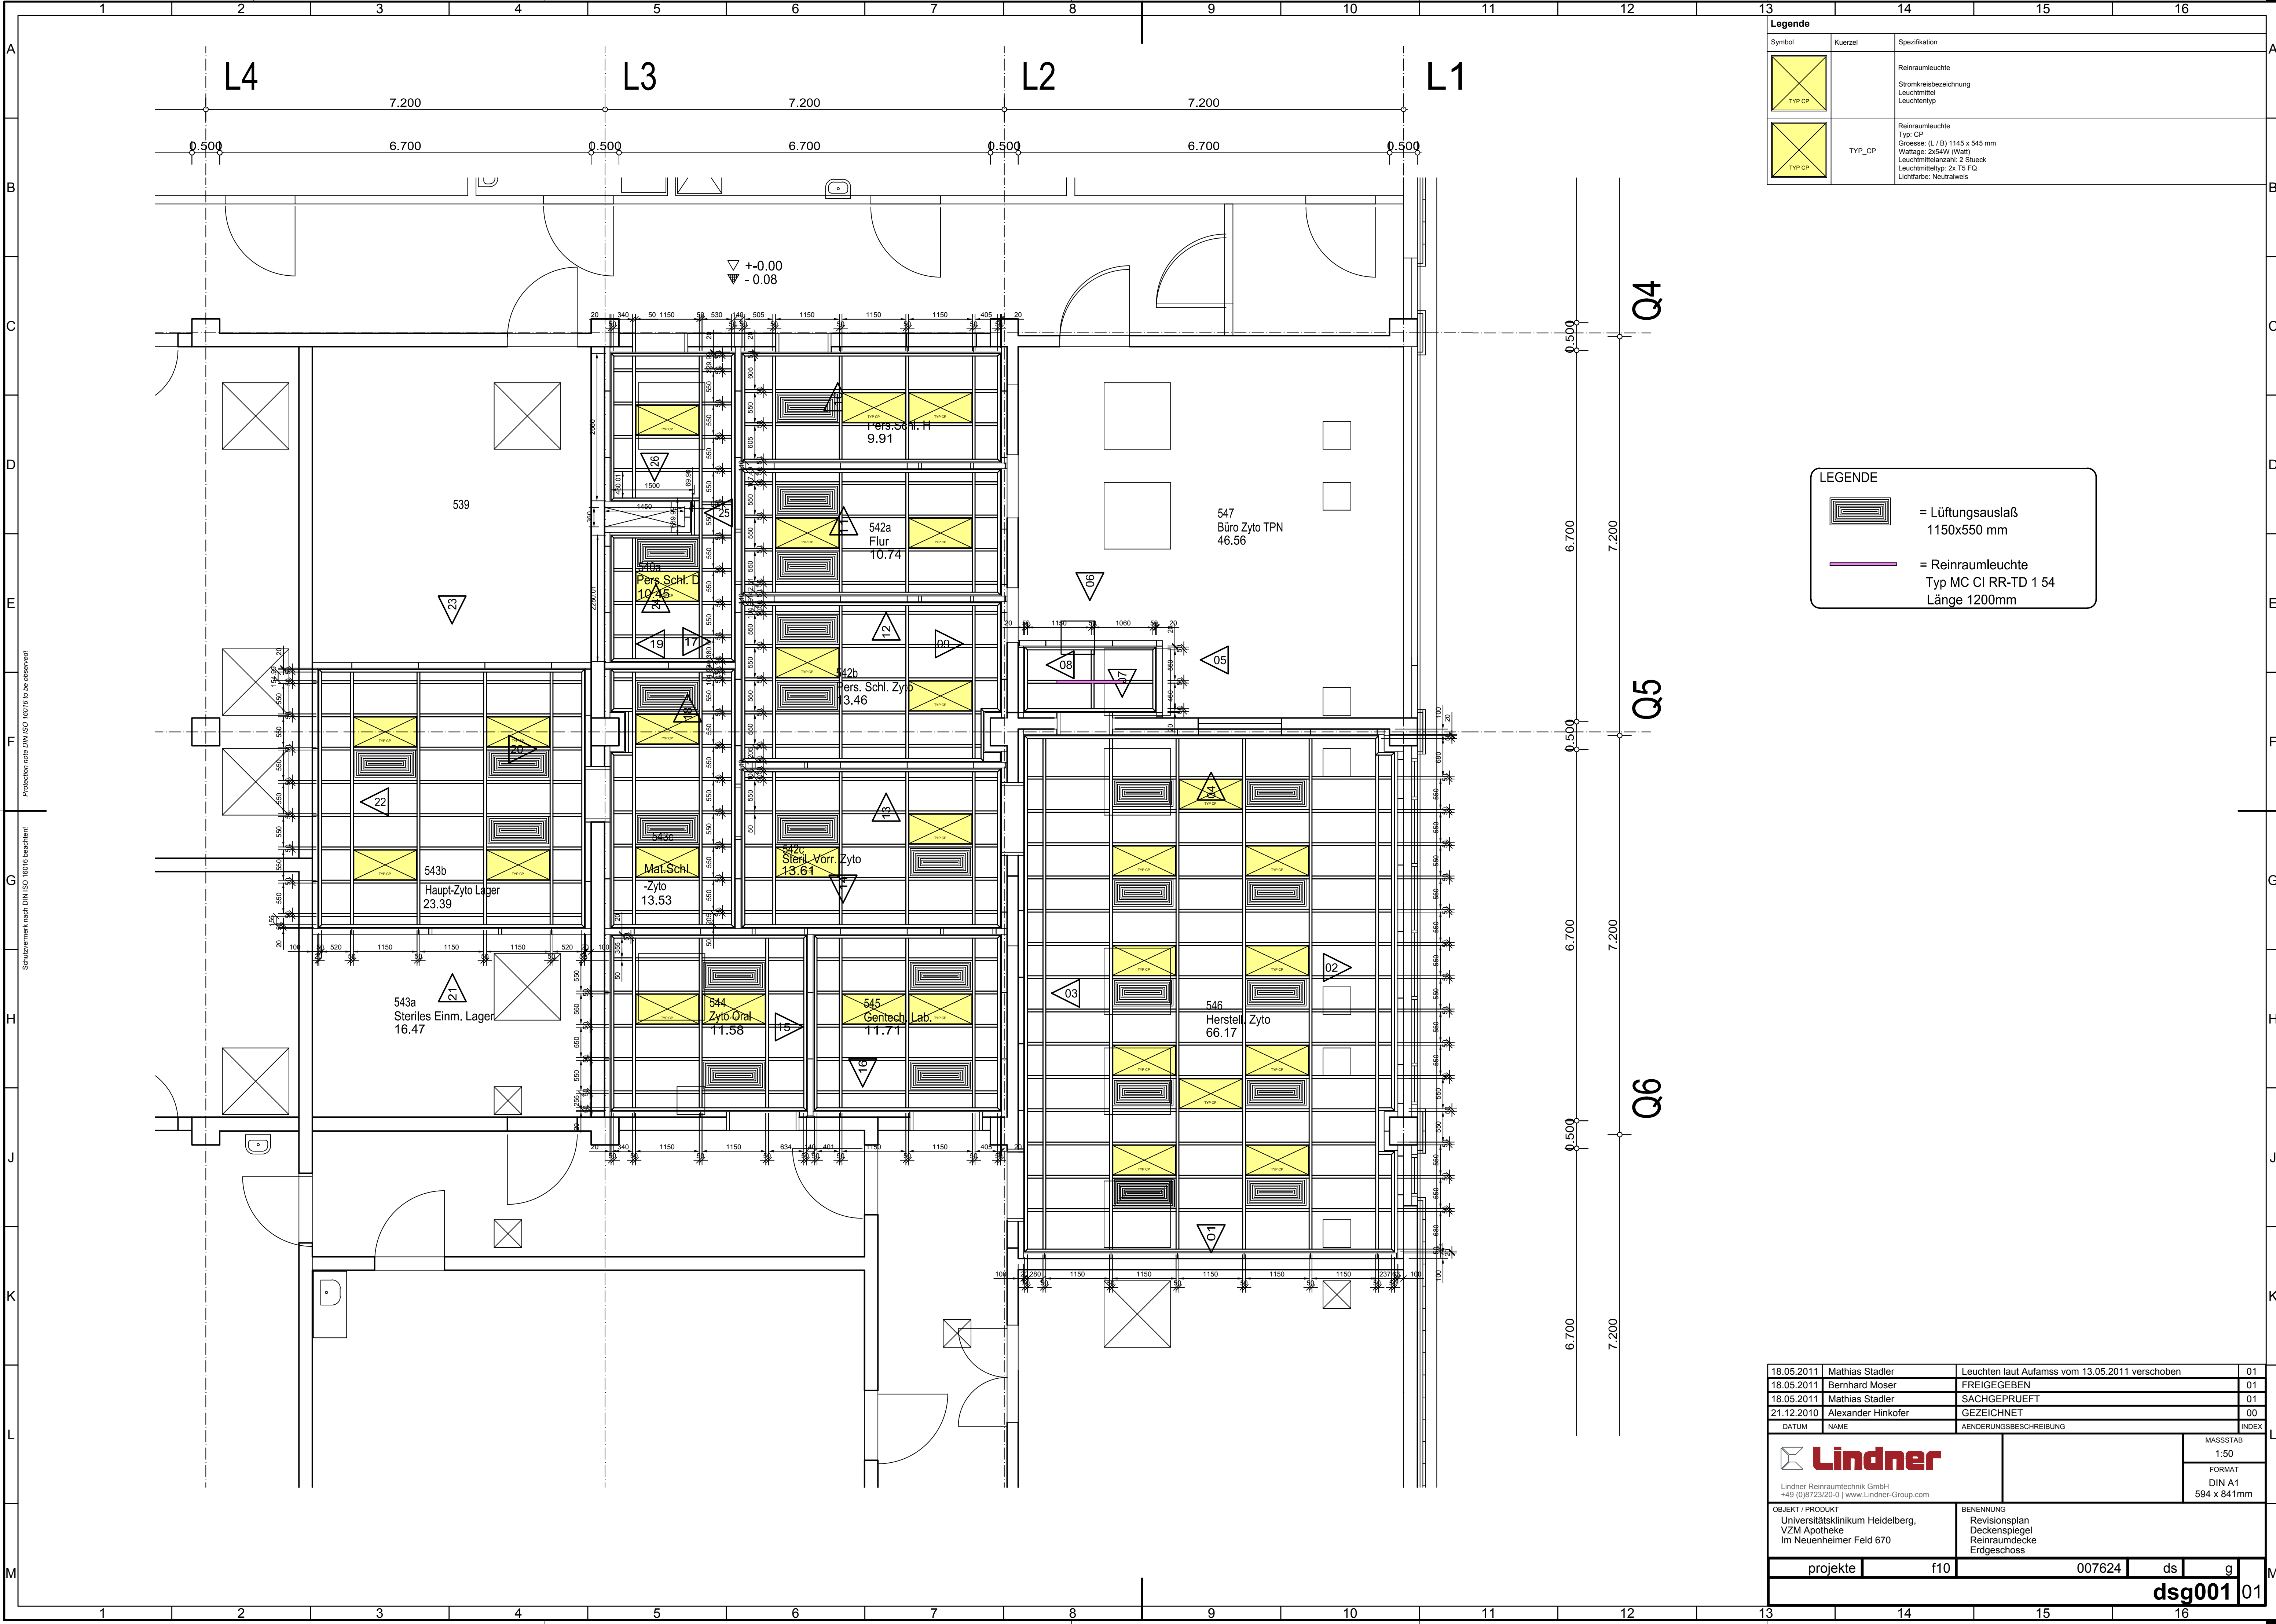

Legende		
Symbol	Kuerzel	Spezifikation
		Reinraumleuchte Stromkreisbezeichnung Leuchtmittel Leuchtentyp
	TYP_CP	Reinraumleuchte Typ: CP Grösse: (L / B) 1145 x 545 mm Wattlage: 2x54W (Watt) Leuchtmittelanzahl: 2 Stueck Leuchtmitteltyp: 2x T5 FQ Lichtfarbe: Neutralweiss

LEGENDE	
	= Lüftungsauslaß 1150x550 mm
	= Reinraumleuchte Typ MC CI RR-TD 1 54 Länge 1200mm

18.05.2011	Mathias Stadler	Leuchten laut Aufamss vom 13.05.2011 verschoben	01
18.05.2011	Bernhard Moser	FREIGEgeben	01
18.05.2011	Mathias Stadler	SACHGEPRUEFT	01
21.12.2010	Alexander Hinkofer	GEZEICHNET	00
DATUM	NAME	AENDERUNGSBESCHREIBUNG	INDEX
			MASSSTAB 1:50
Lindner Reinraumtechnik GmbH +49 (0)8723/20-0 www.Lindner-Group.com			FORMAT DIN A1 594 x 841mm
OBJEKT / PRODUKT Universitätsklinikum Heidelberg, VZM Apotheke Im Neuenheimer Feld 670		BENENNUNG Revisionsplan Deckenspiegel Reinraumdecke Erdgeschoss	
projekte	f10	007624	ds g
dsg001			
01			