




Fritz-Triddelfitz-Weg 1-3

Gaststätte mit 136 Sitzplätzen
Tagungsraum mit 20 Sitzplätzen

BMA Brandmeldeanlage
RS Rauchdichte Tür

- Bereich Büro Verwaltung
- Bereich Büro / Umkleide Personal
- Bereich Lager / Technik
- Bestand : Stahlbetonwand mit Klinkerplatten
- Anbau Treppenturm 2. Rettungsweg

Bauherr	Warnow Besitz GmbH Werftallee 13, 18119 Rostock	
Projekt	Gebäude - Elbhotel Fritz - Triddelfitz - Weg 2 , 18069 Rostock	
Phase	Anbau Fluchttreppe , 2. Rettungsweg	
	Grundriss EG Neu	A 0
Maßstab 1:100 26.10.2019	Dipl.-Ing. D. Gehde Zum Gorenstieg 1., 23972 Schimm	

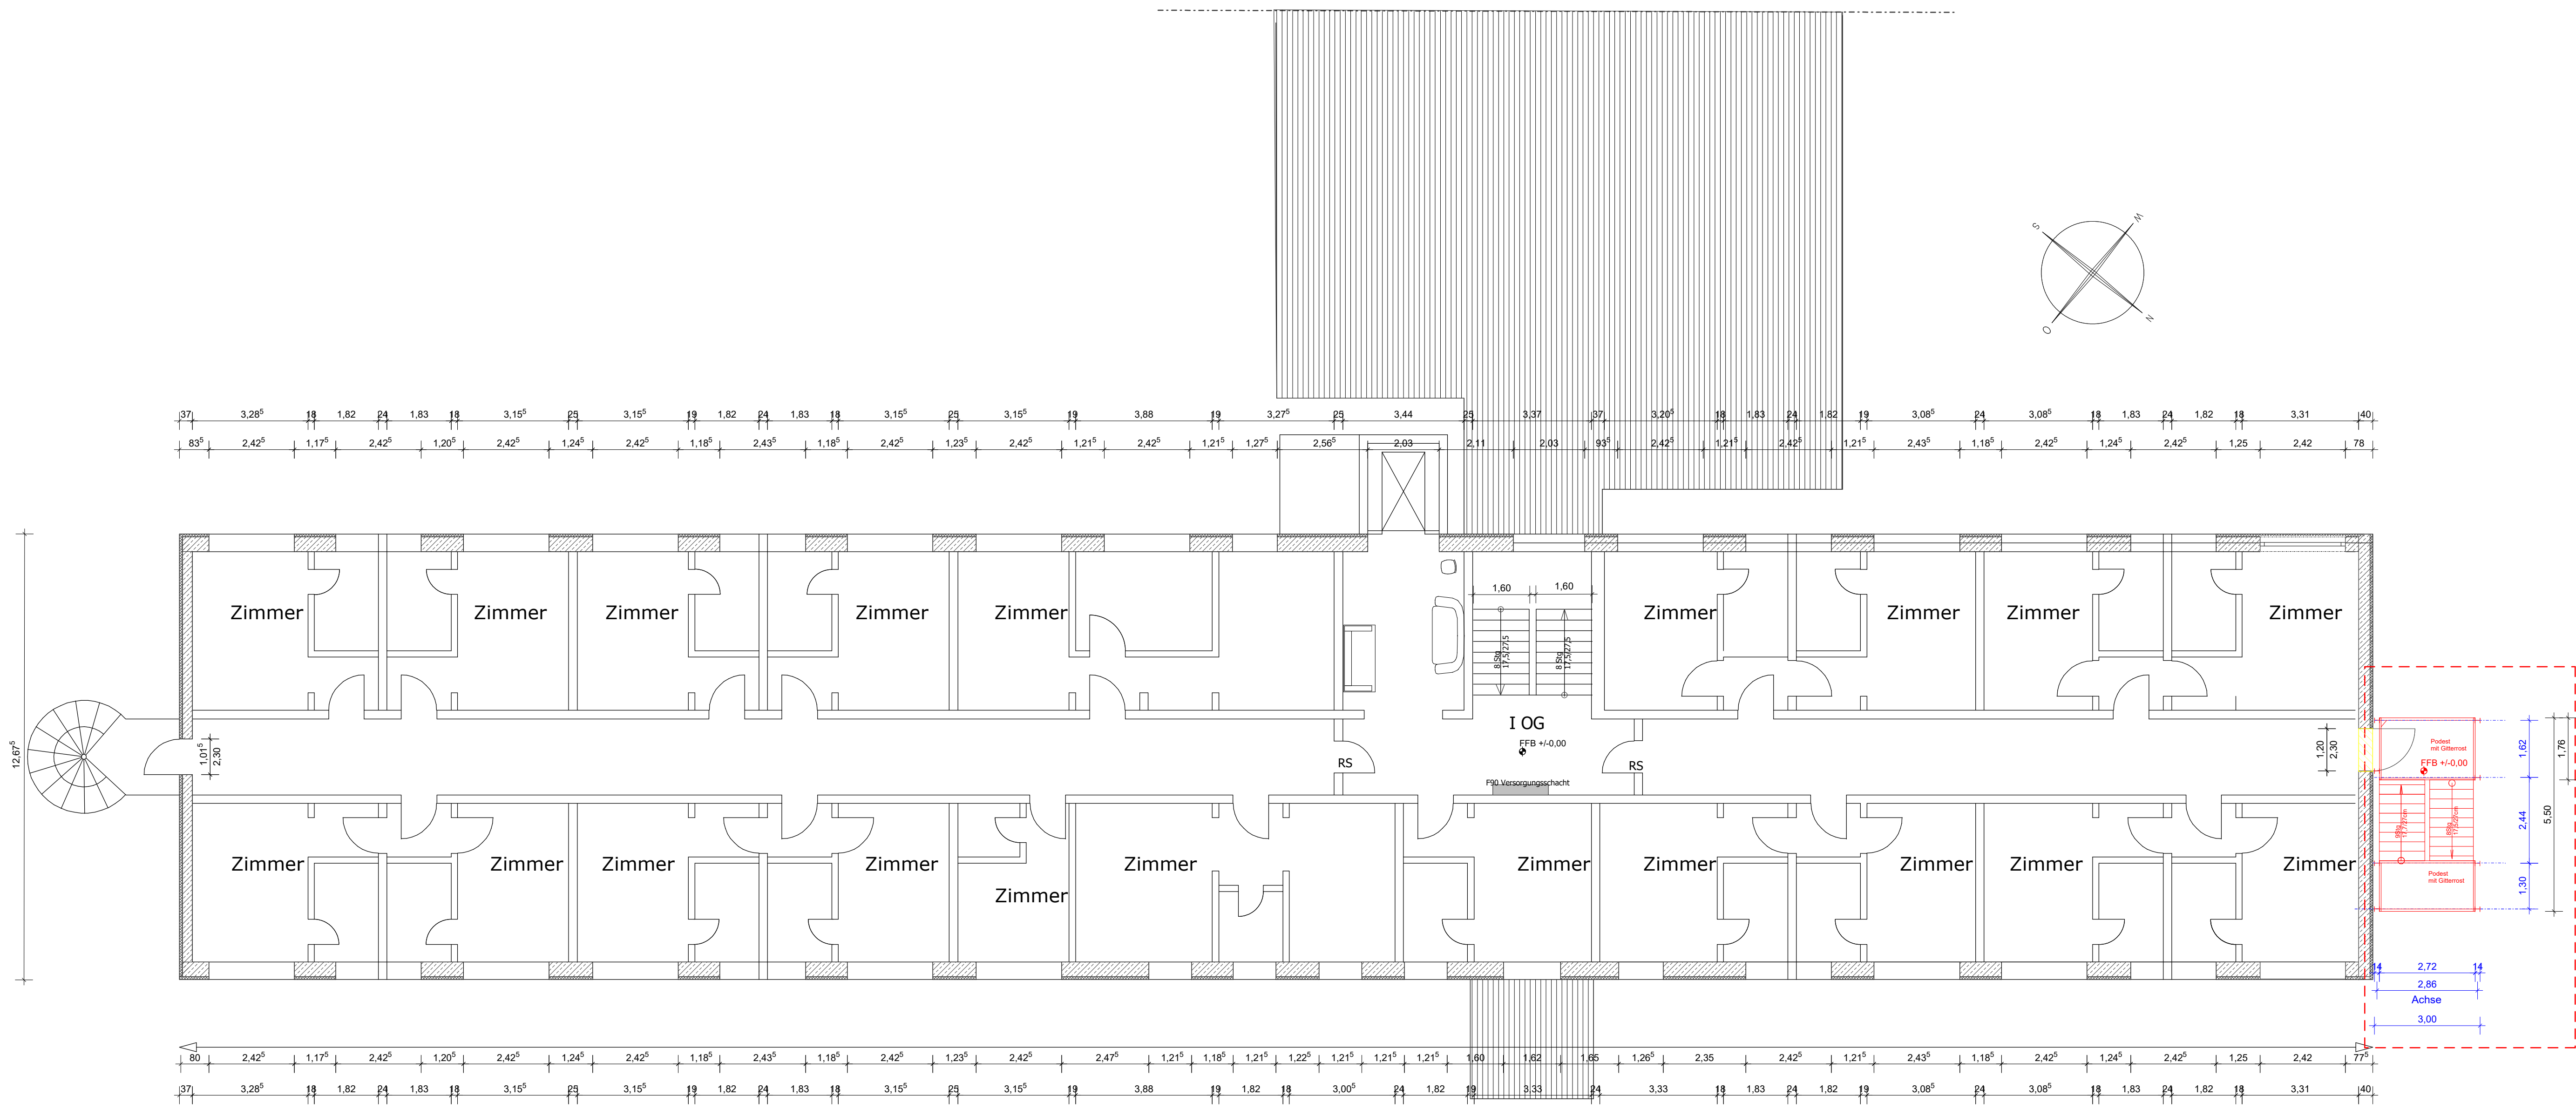



Abriss Brüstung

Bestand :
Stahlbetonwand mit
Fassadendämmung


Anbau Treppenturm
2. Rettungsweg


Bauherr	Warnow Besitz GmbH Wertallee 13, 18119 Rostock	
Projekt	Gebäude - Elbhotel Fritz-Triddelfitz-Weg 2, 18069 Rostock	
Phase	Bestandszeichnungen	
	Grundriss I OG Neu	A 1
Maßstab 1:100 26.10.2019	Dipl.-Ing. D. Gehde Zum Gorenstieg 1., 23972 Schimm	

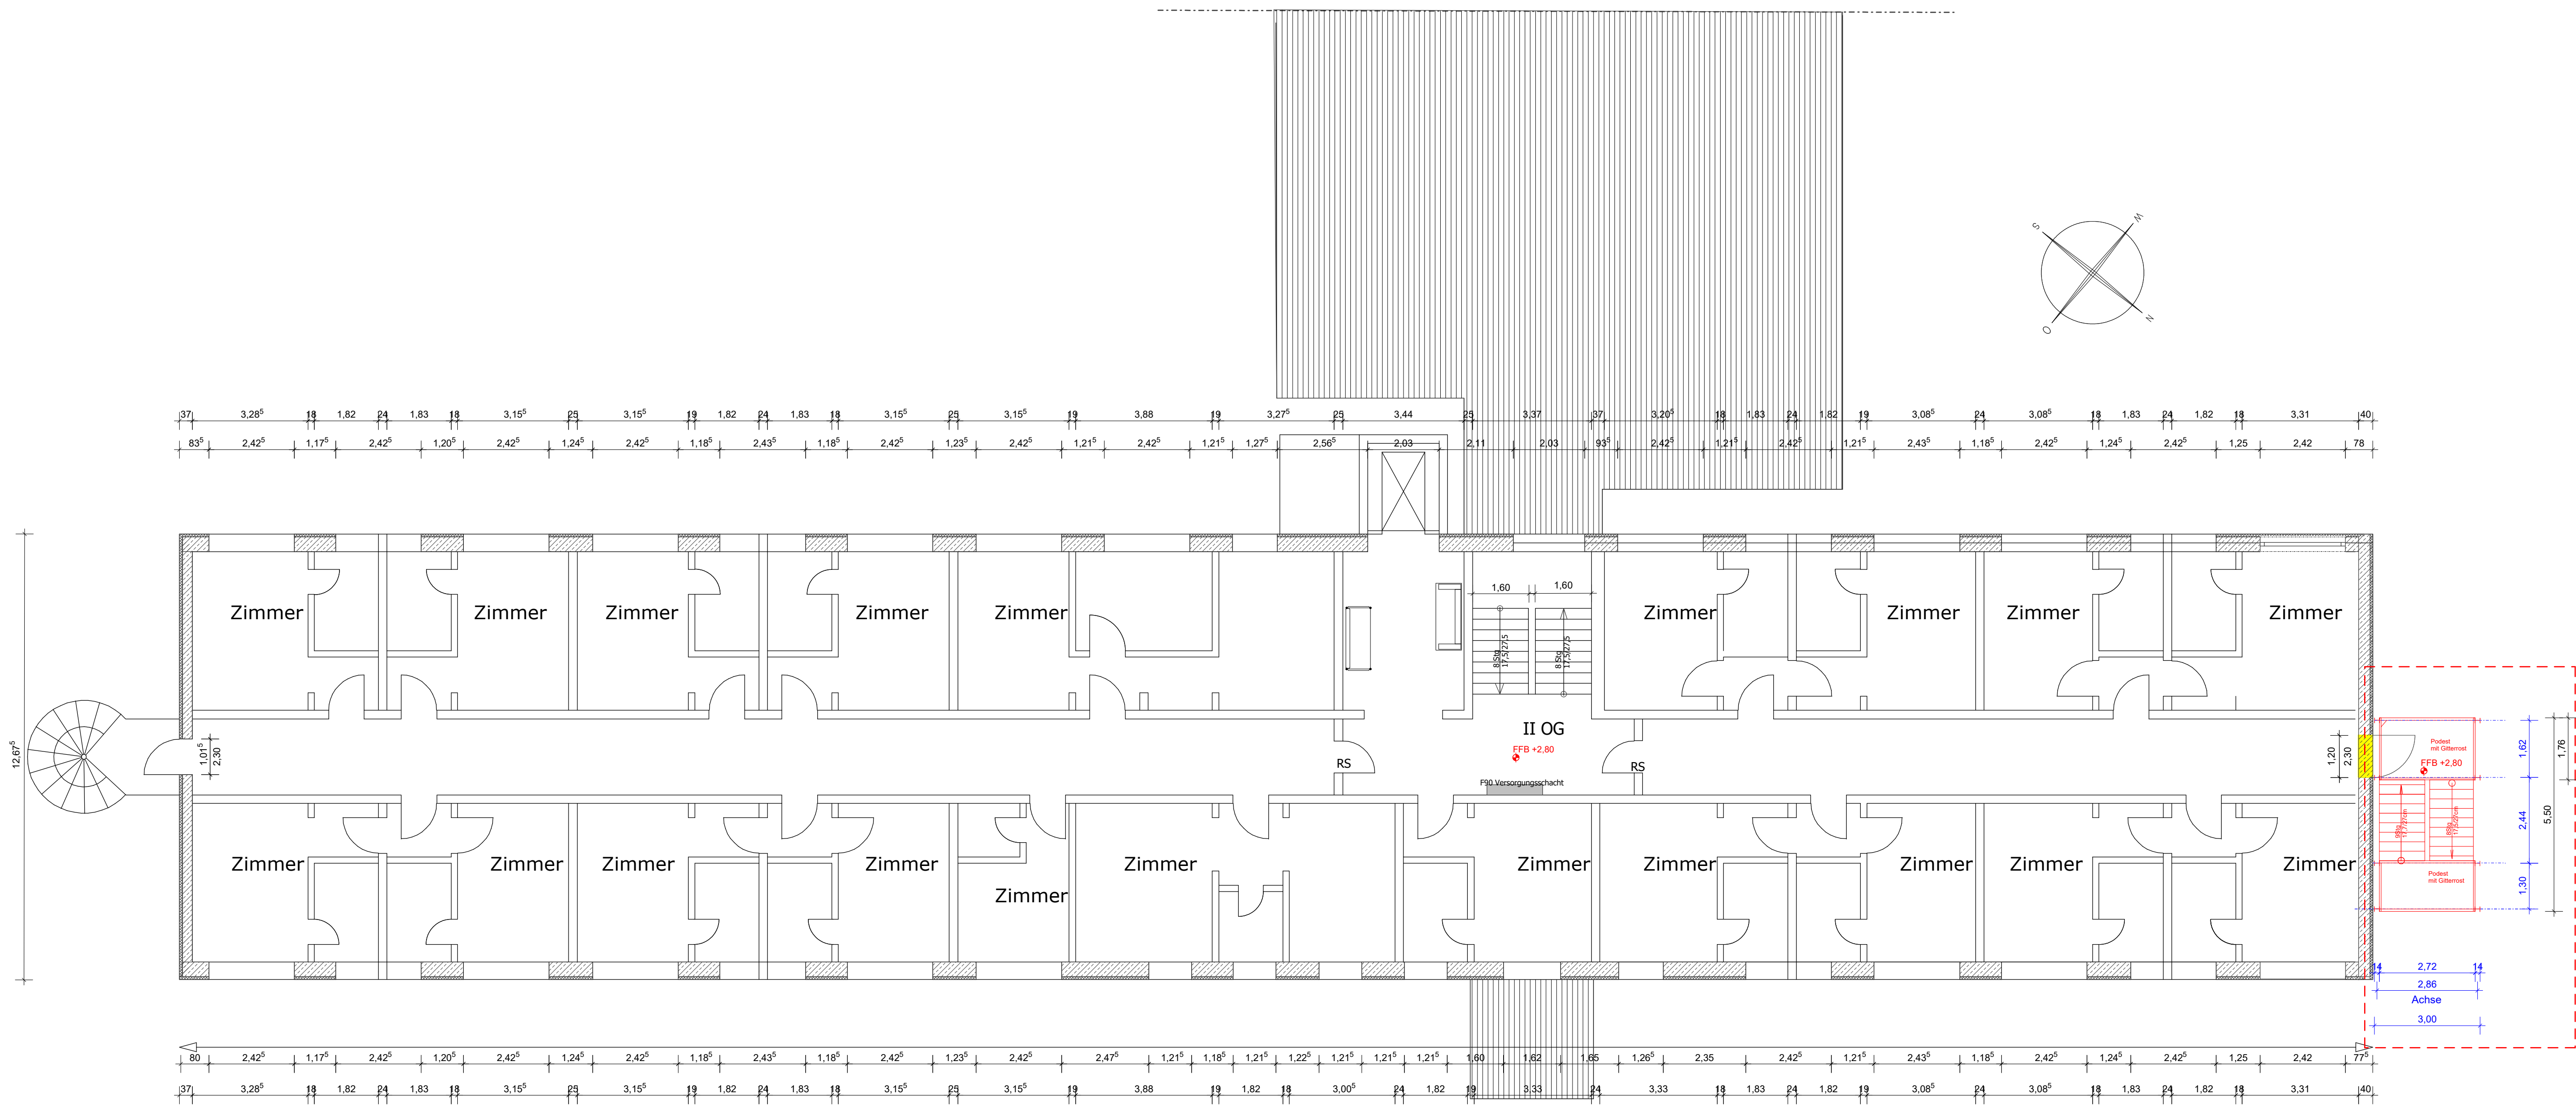

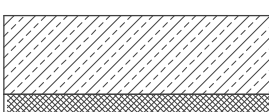
-  Abriss Brüstung
-  Bestand : Stahlbetonwand mit Fassadendämmung
-  Anbau Treppenturm 2. Rettungsweg


Bauherr	Warnow Besitz GmbH Wertallee 13,18119 Rostock	
Projekt	Gebäude - Elbhotel Fritz-Triddelfitz-Weg 2, 18069 Rostock	
Phase	Bestandszeichnungen	
	Grundriss II OG Neu	A 1
Maßstab 1:100 26.10.2019	Dipl.-Ing. D. Gehde Zum Gorenstieg 1., 23972 Schimm	

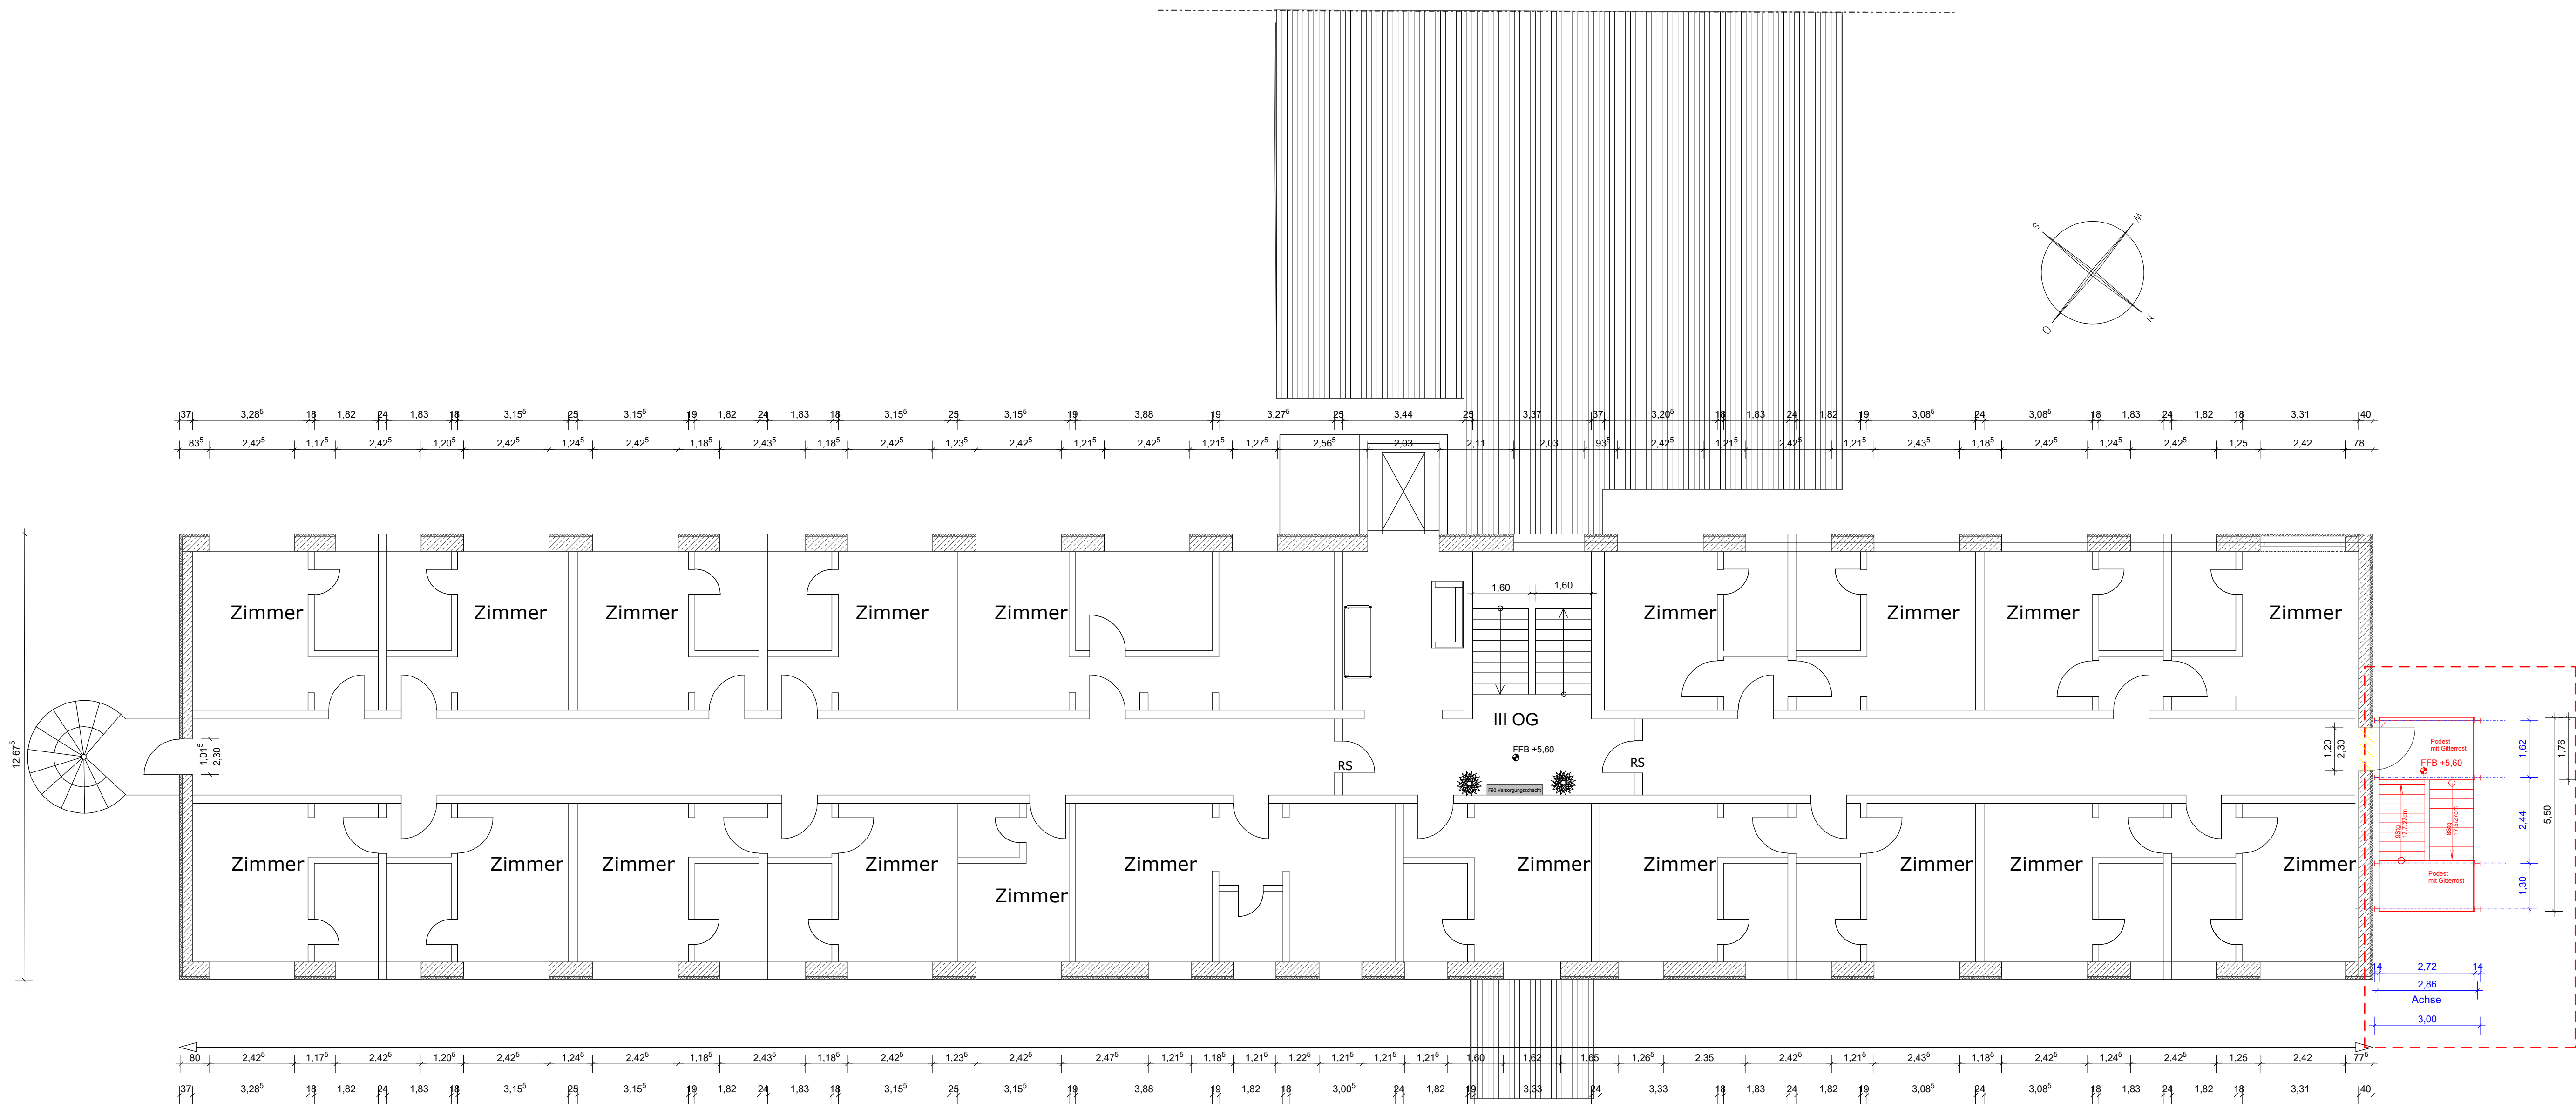

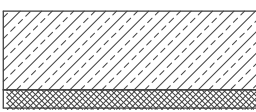
-  Abriss Brüstung
-  Bestand : Stahlbetonwand mit Fassadendämmung
-  Anbau Treppenturm 2. Rettungsweg


Bauherr	Warnow Besitz GmbH Wertallee 13, 18119 Rostock	
Projekt	Gebäude - Elbhotel Fritz-Triddelfitz-Weg 2, 18069 Rostock	
Phase	Anbau Fluchttreppe, 2. Rettungsweg	
	Grundriss III OG Neu	A 1
Maßstab 1:100 26.10.2019	Dipl.-Ing. D. Gehde Zum Gorenstieg 1., 23972 Schimm	

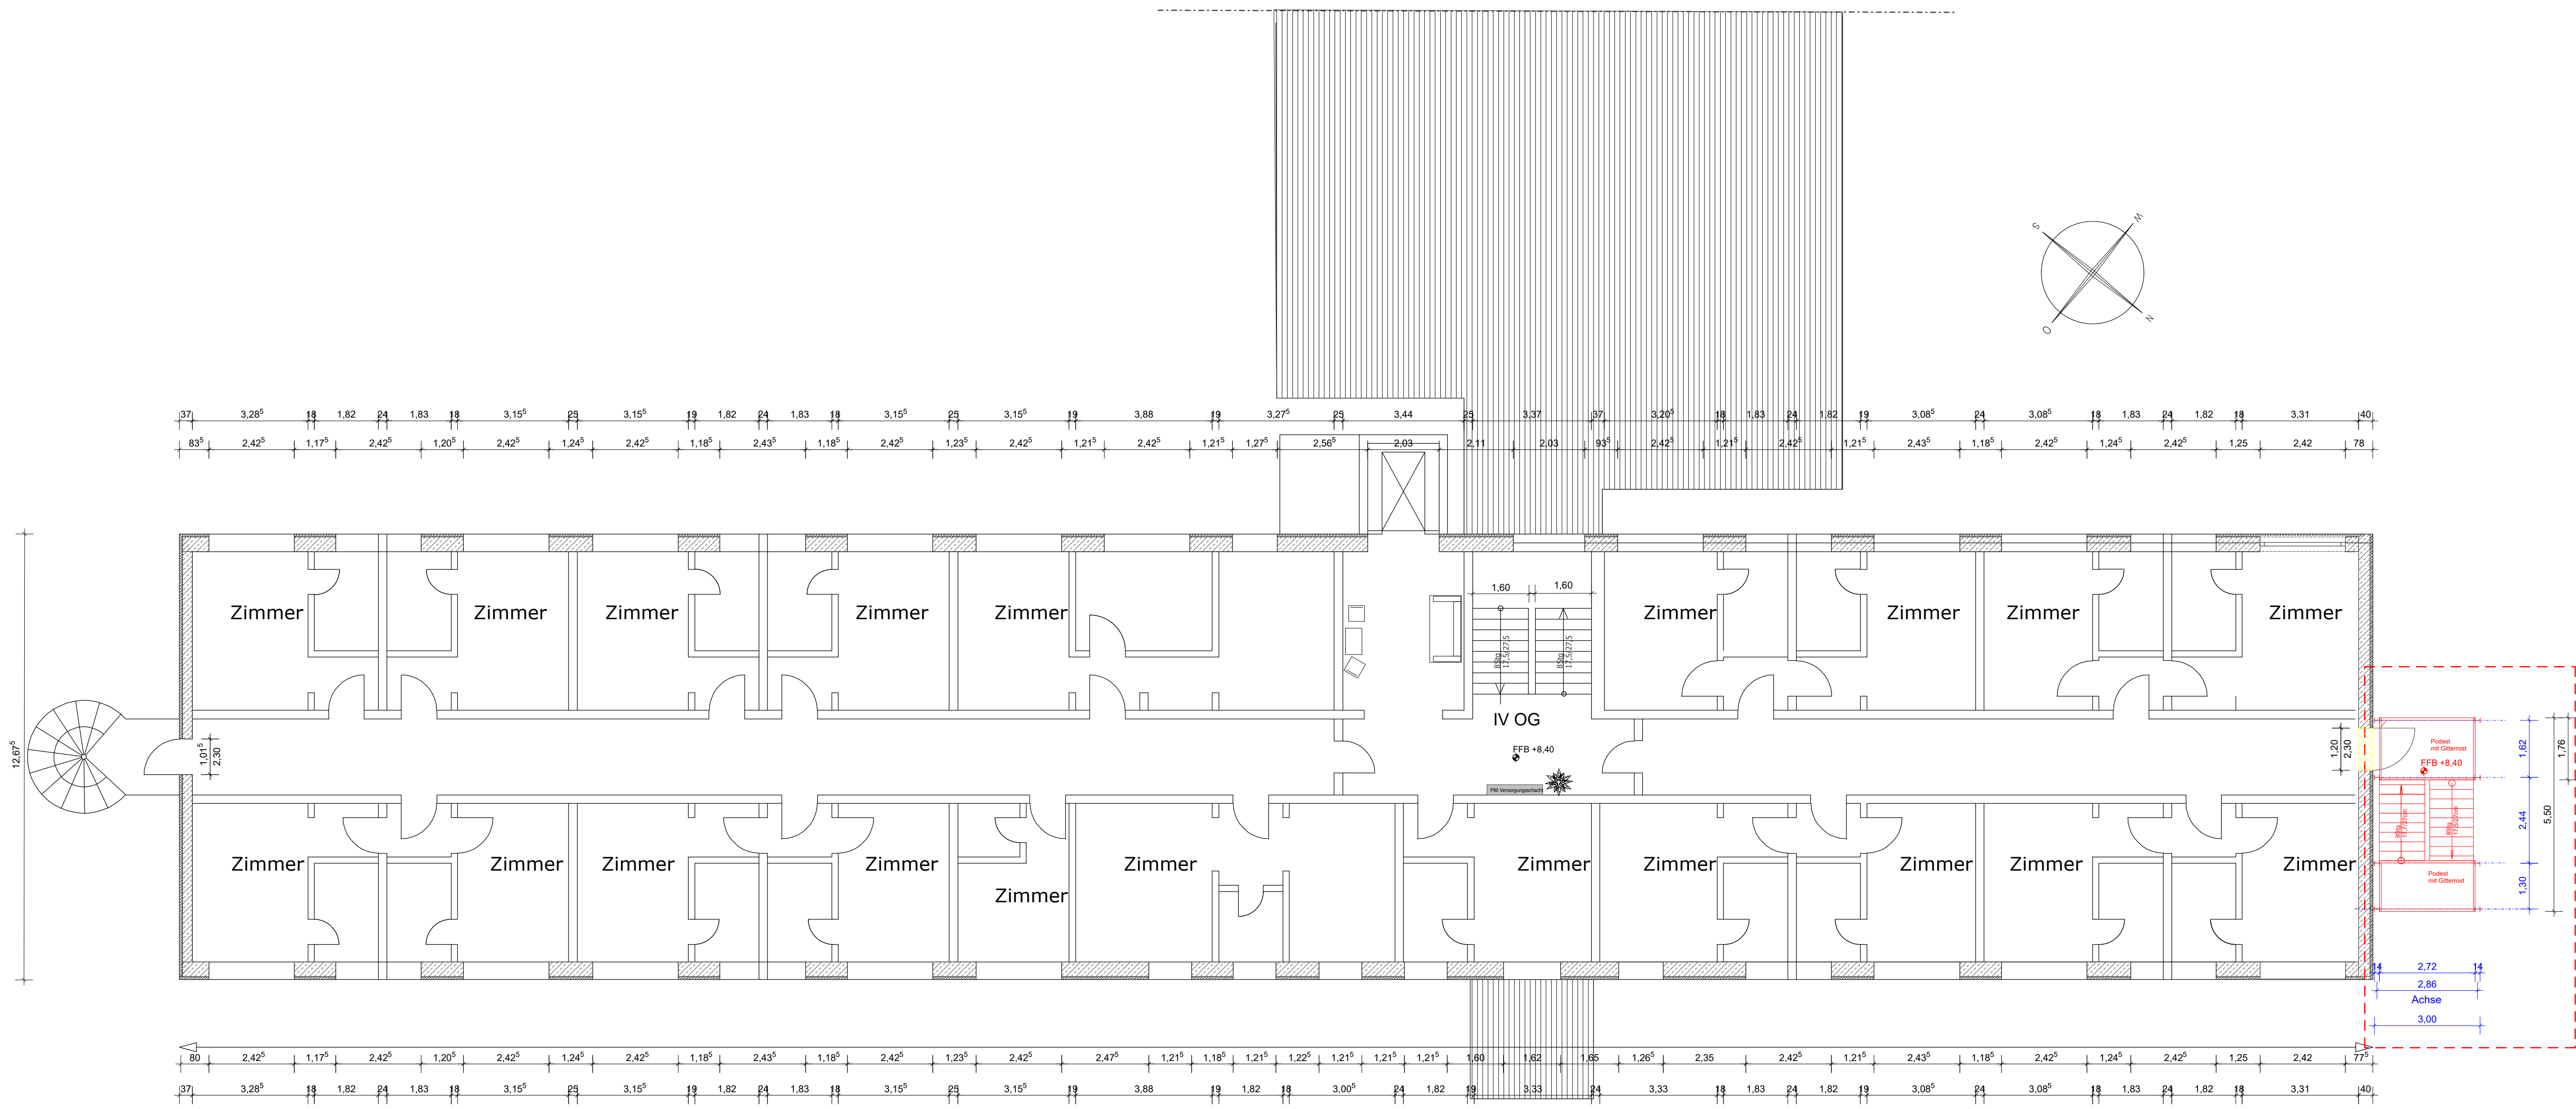

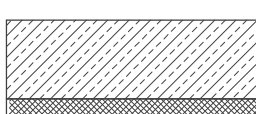-  Abriss Brüstung
-  Bestand : Stahlbetonwand mit Fassadendämmung
-  Anbau Treppenturm 2. Rettungsweg

Bauherr	Warnow Besitz GmbH Wertallee 13,18119 Rostock	
	Gebäude - Elbhotel Fritz- Triddelfitz- Weg 2 , 18069 Rostock	
	Anbau Fluchttreppe , 2. Rettungsweg	
Projekt	Grundriss IV OG Neu	
Phase	A 1	
Maßstab 1:100 26.10.2019	Dipl.-Ing. D. Gehde Zum Gorendiek 1., 23972 Schimm	

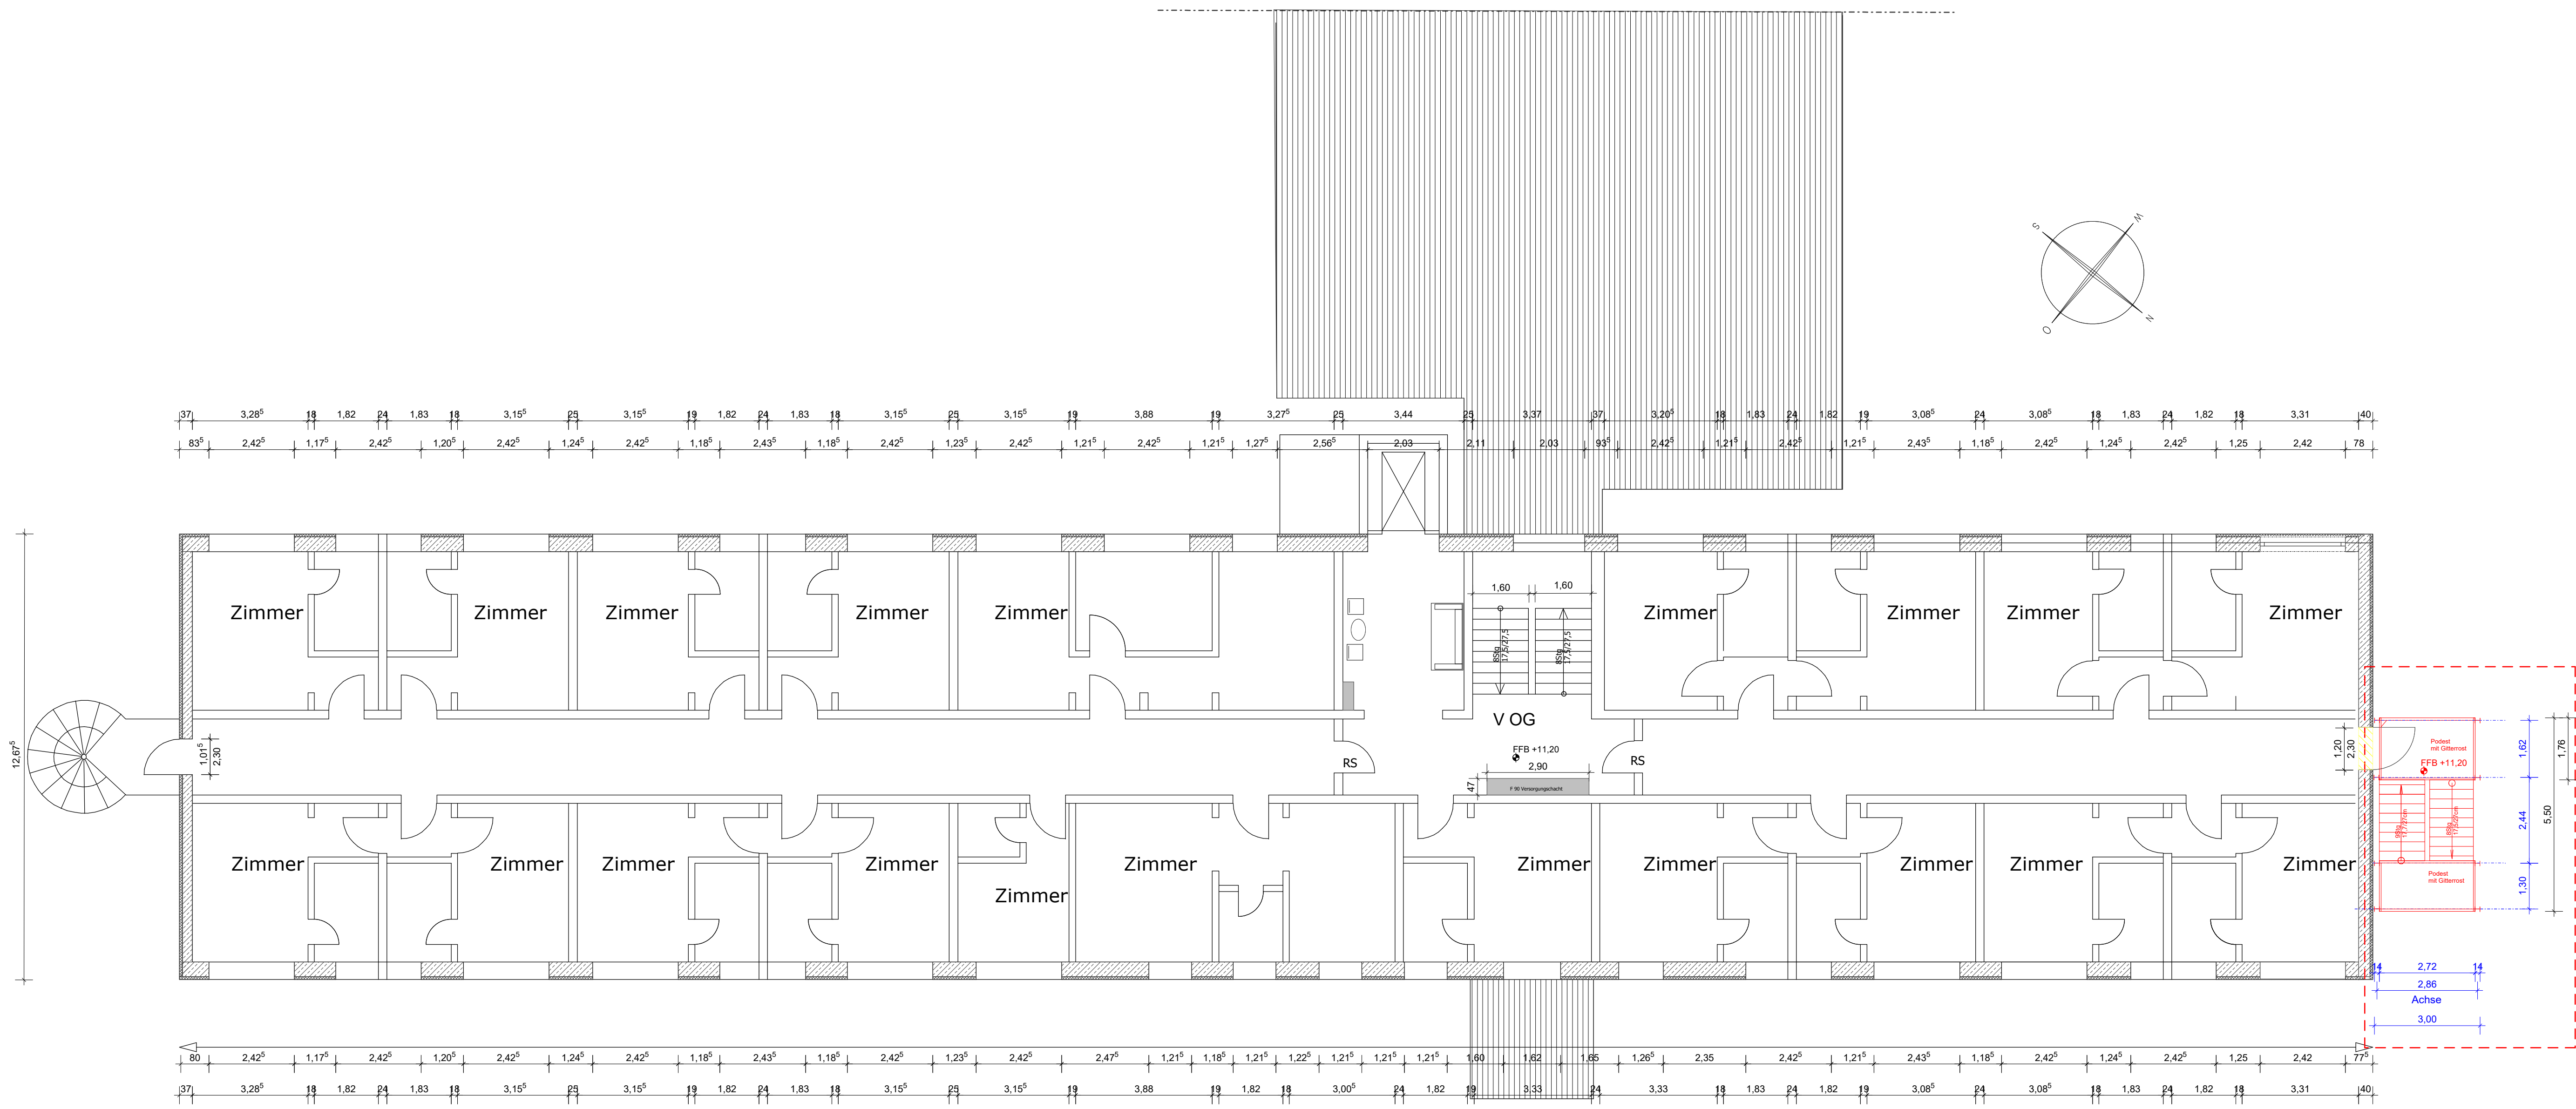

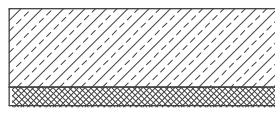-  Abriss Brüstung
-  Bestand : Stahlbetonwand mit Fassadendämmung
-  Anbau Treppenturm 2. Rettungsweg

Bauherr	Warnow Besitz GmbH Wertallee 13,18119 Rostock	
Projekt	Gebäude - Elbhotel Fritz- Triddelfitz- Weg 2 , 18069 Rostock	
Phase	Anbau Fluchttreppe , 2. Rettungsweg	
	Grundriss V OG Neu	A 1
Maßstab 1:100 26.10.2019	Dipl.-Ing. D. Gehde Zum Gorendiek 1., 23972 Schimm	