

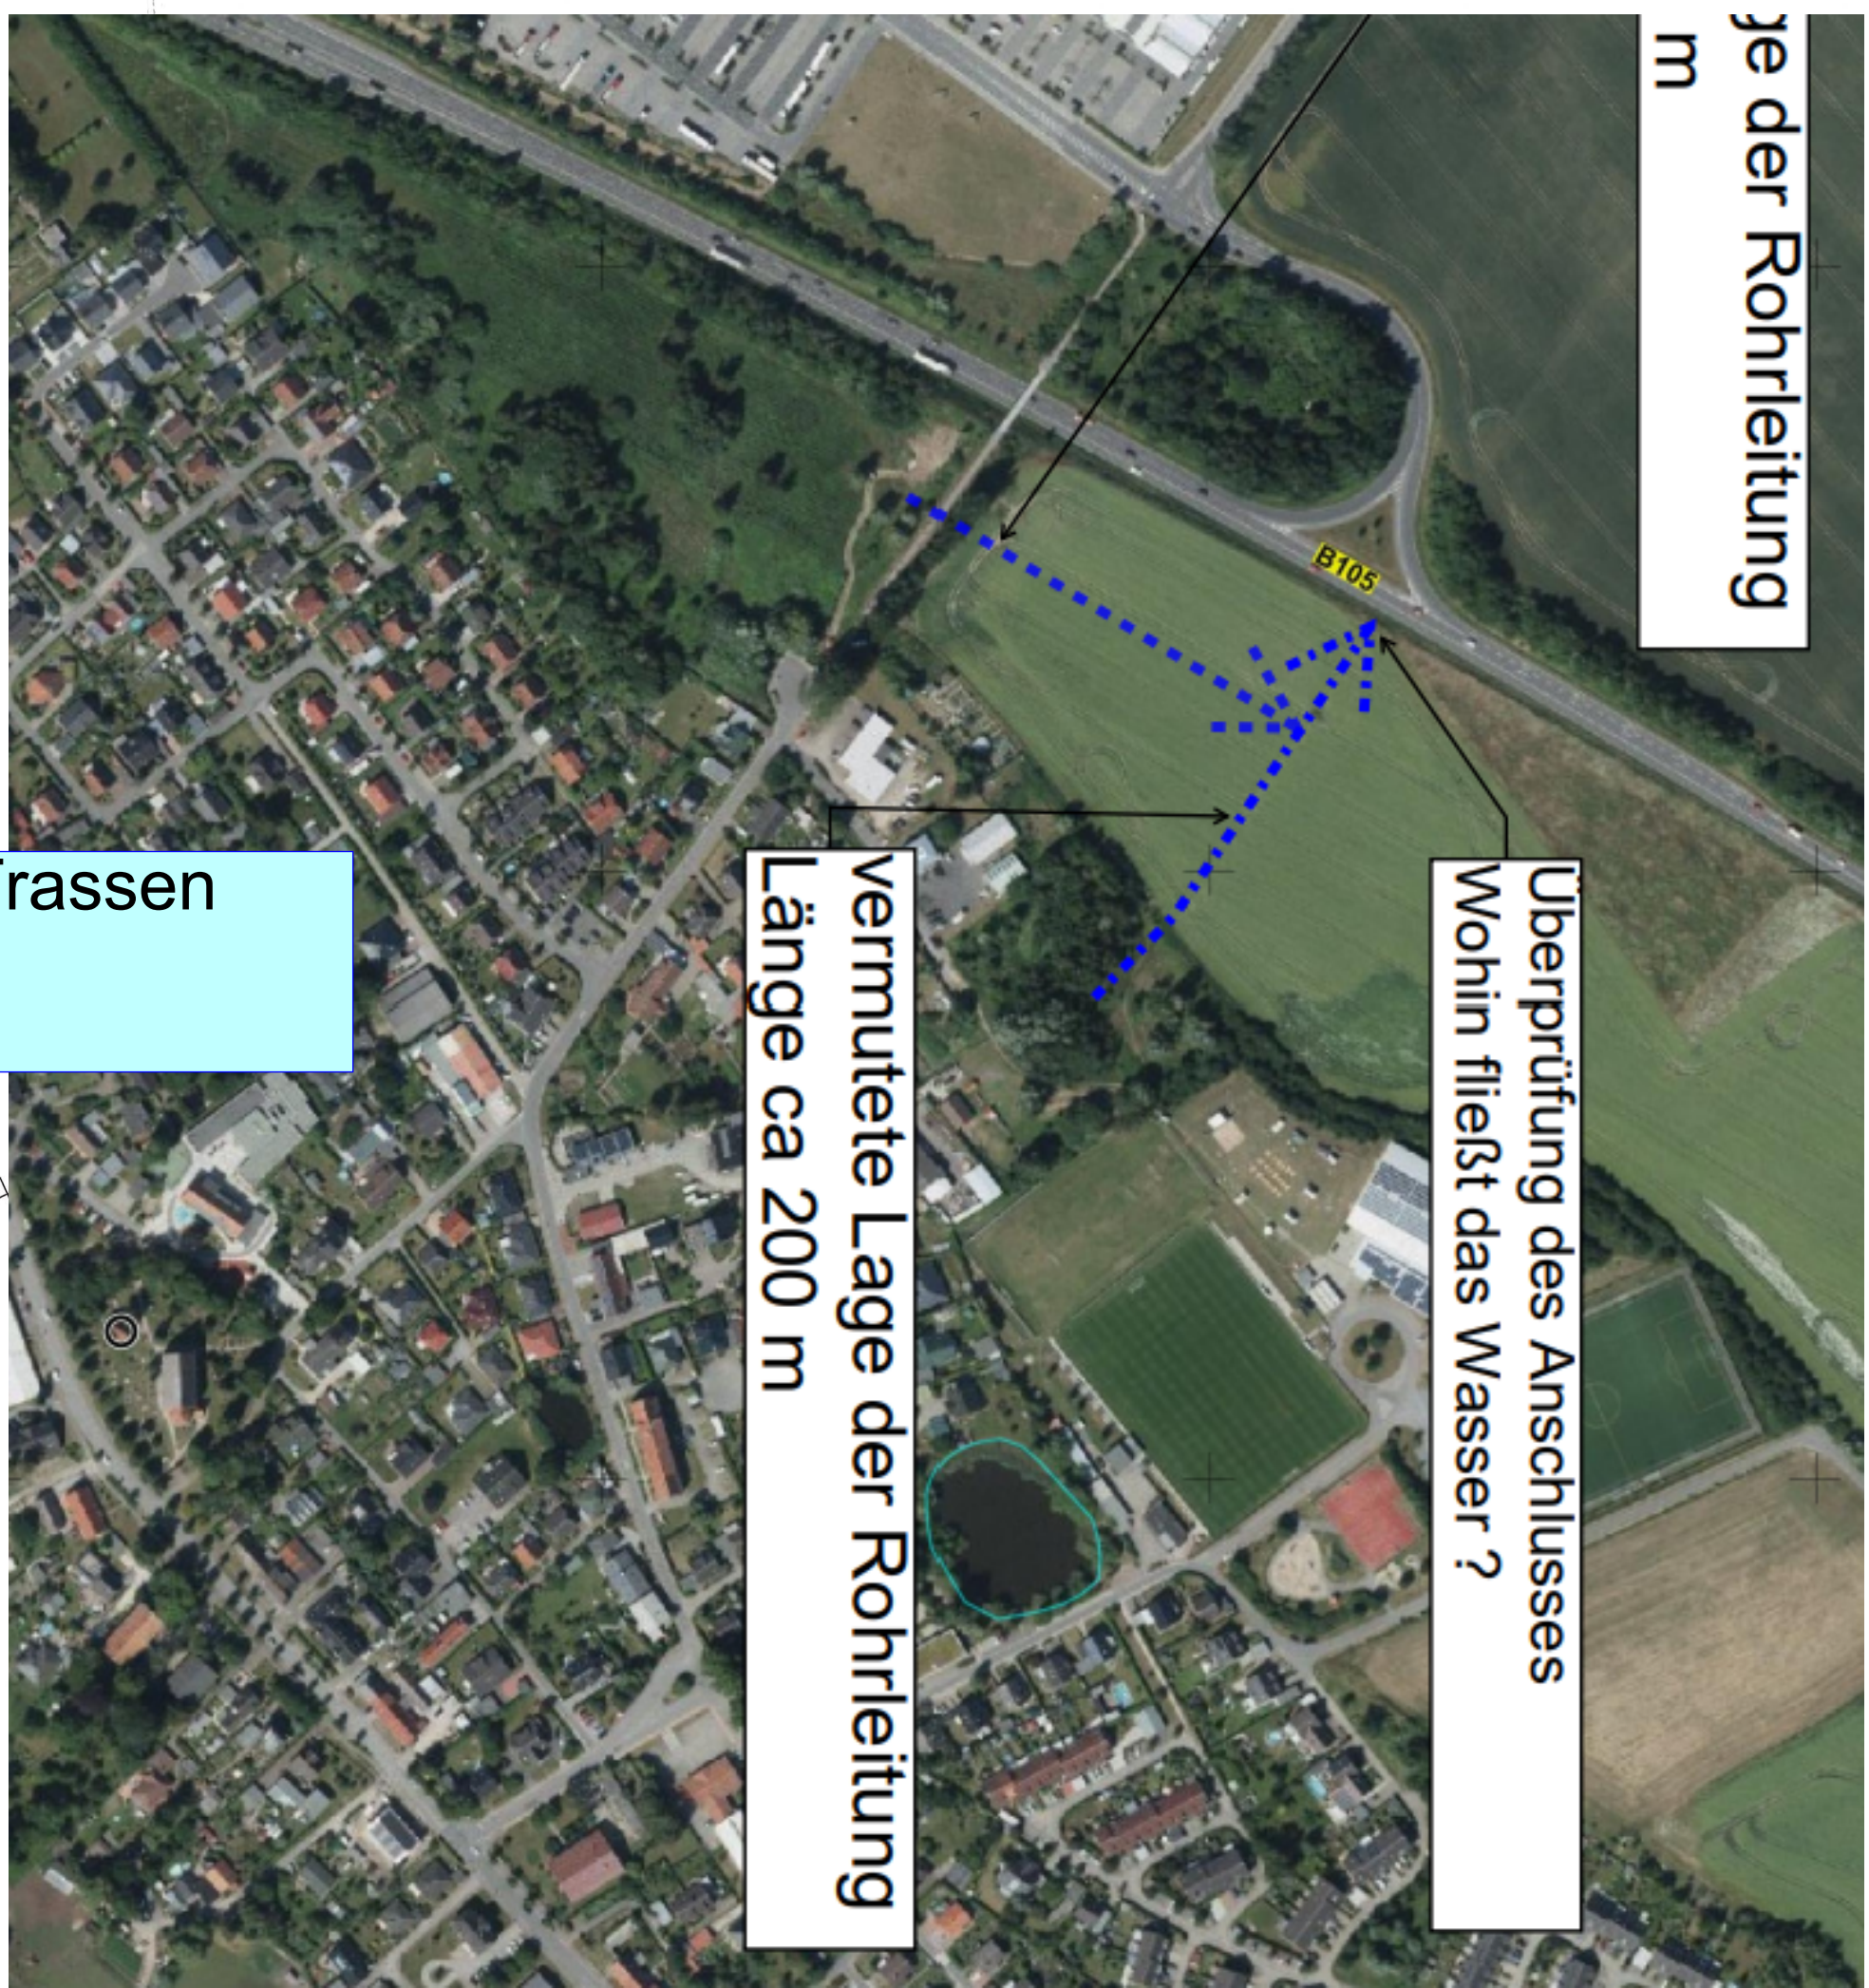


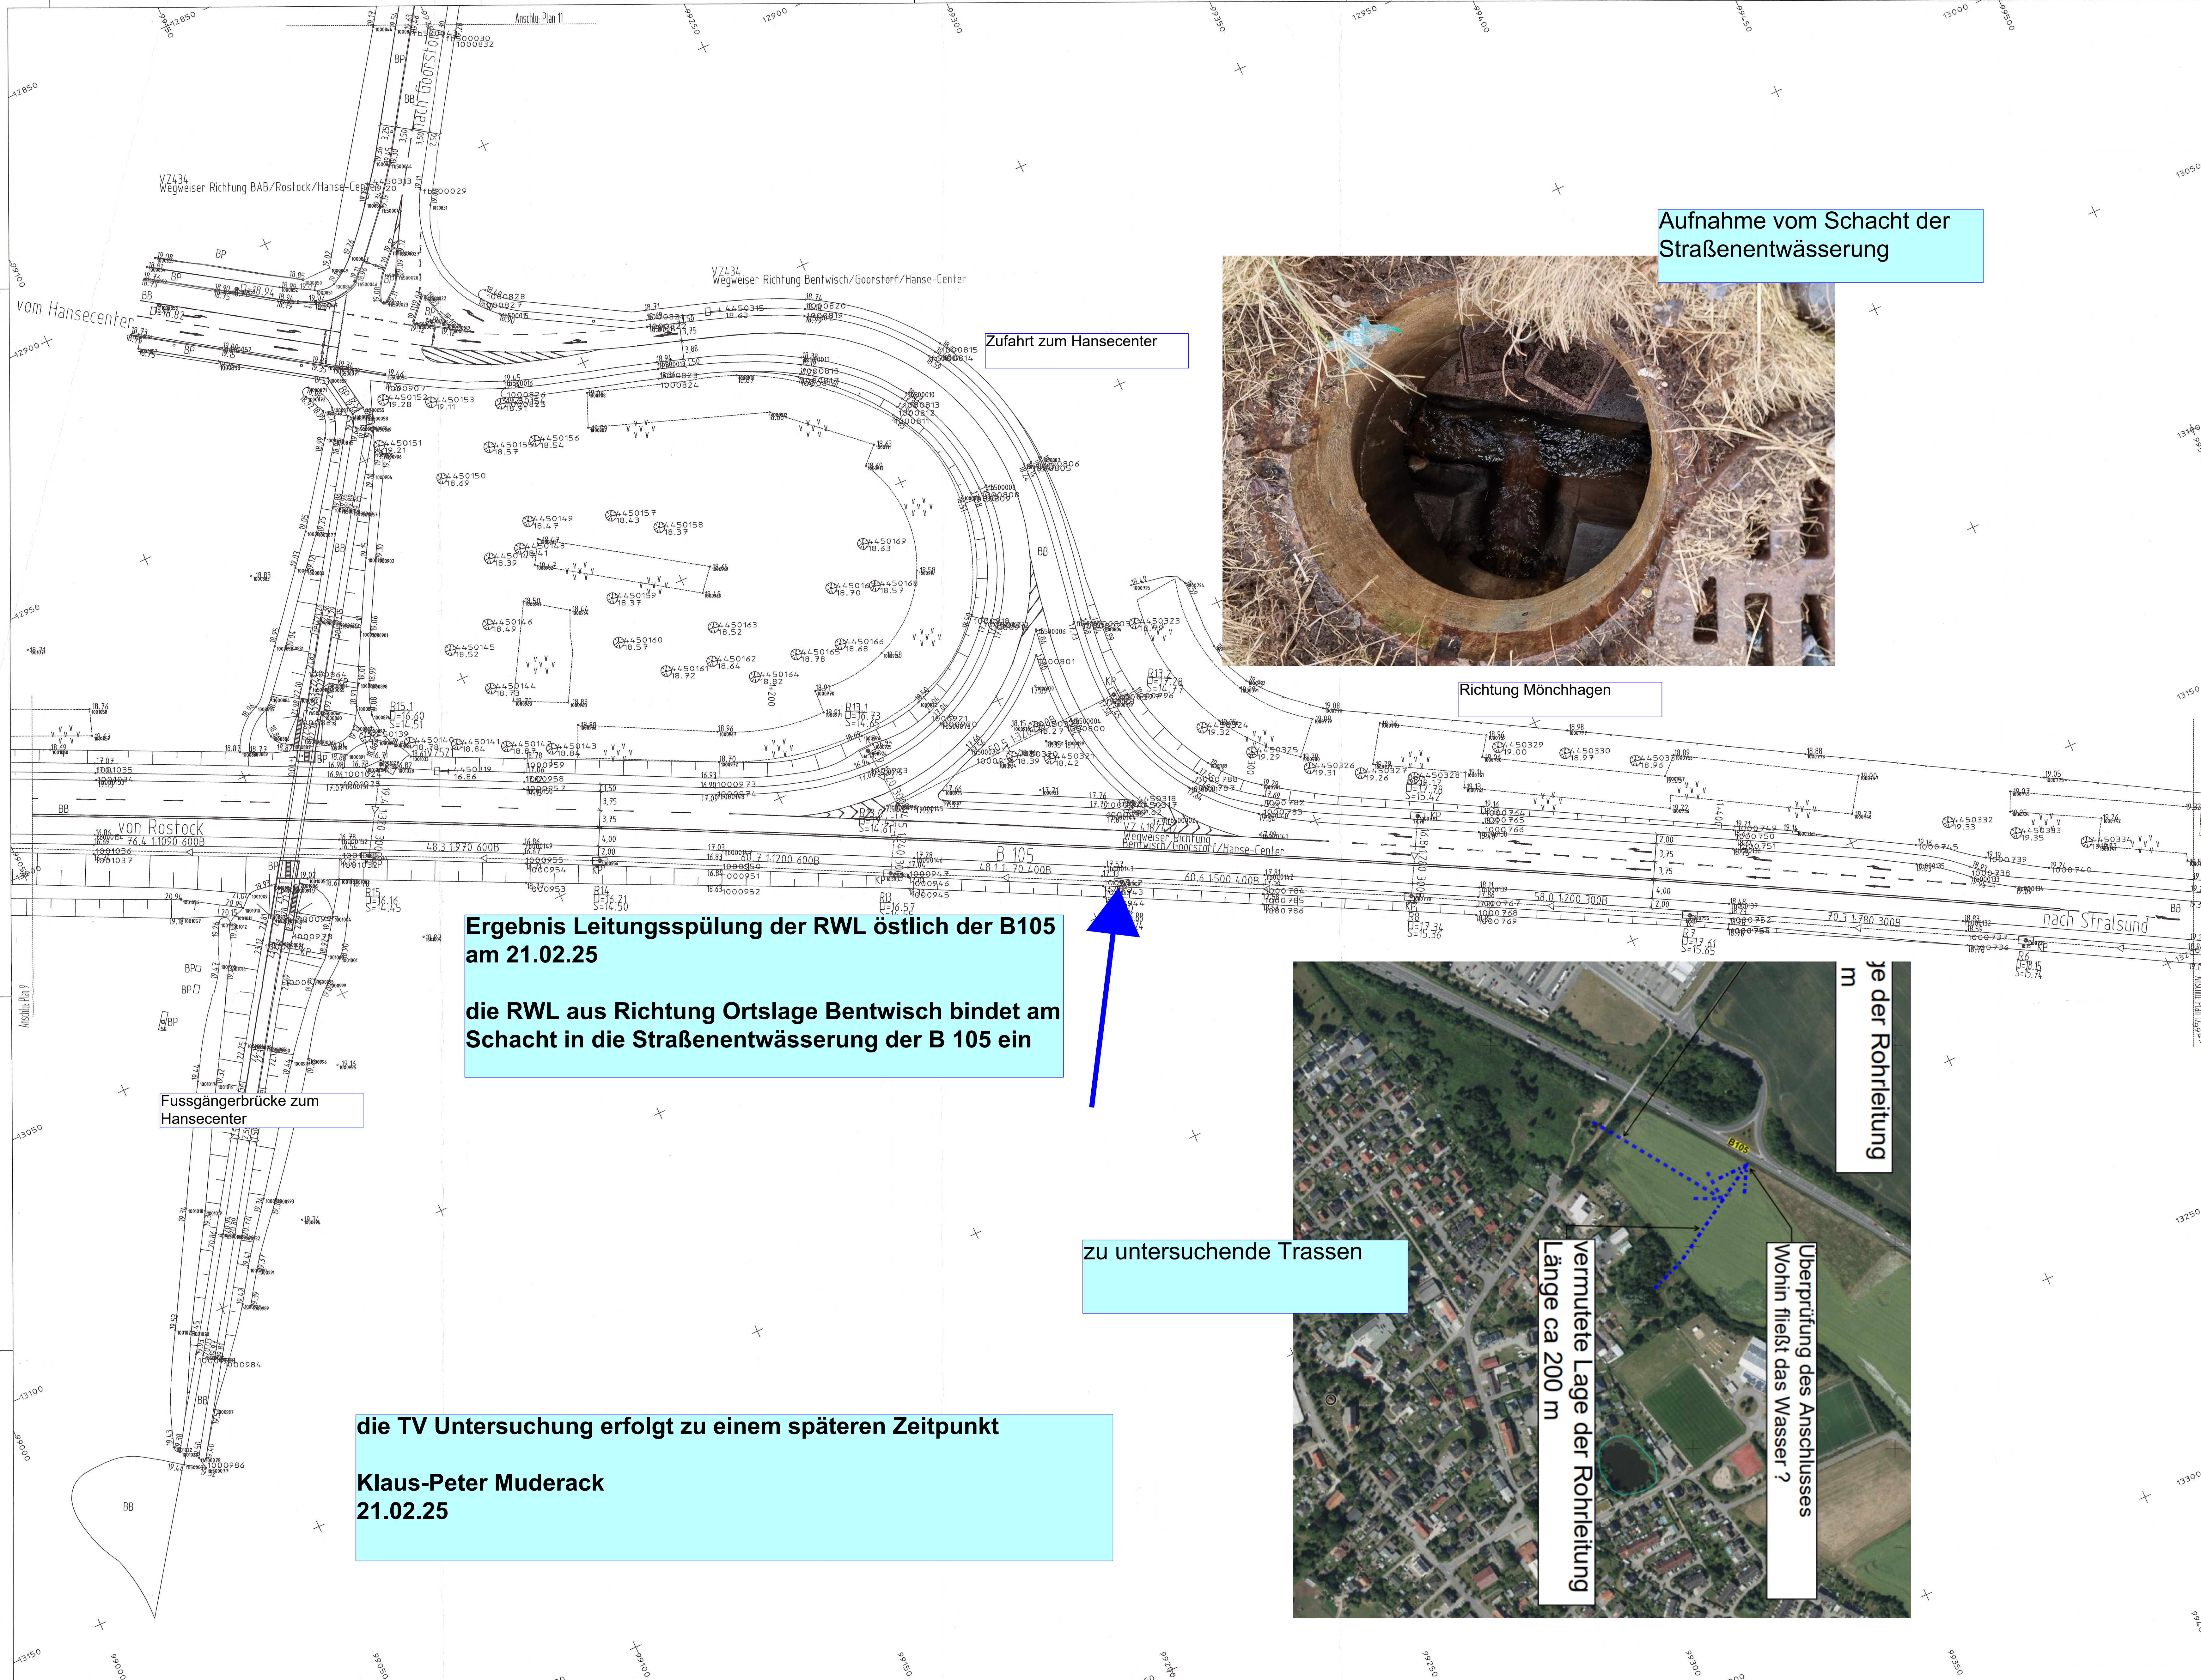

Legende:


- BB Bt. Befestigung
- GP Gropflaster
- VP Klempflaster
- RP Betonpflaster
- Rhm Randbetondecke
- Gel Gelände
- VZ Verkehrsschild
- KSR Kabelschutzhülse
- Entwässerungsschacht
- Entwässerungsleitung
- Kabel
- Leitplanke
- EDSP Einfache Distanzschuttplanke
- DDSP Doppelte Distanzschuttplanke
- ESP Einfache Schutzplanke

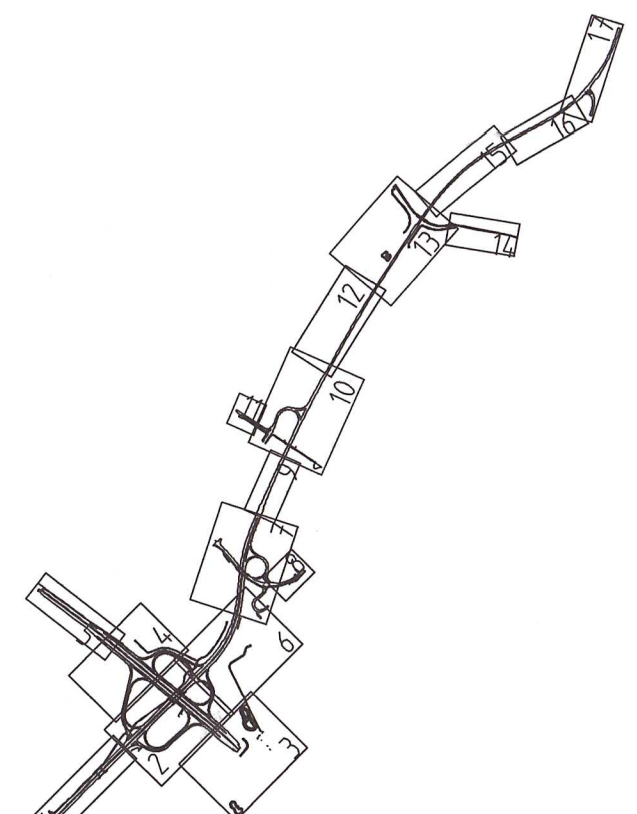

Höhenbezug: m HN

Bauausführender Betrieb: ARBEITSGEMEINSCHAFT
Ortsumgehung Bentwisch

Baujahr: 2000
Datum:
Unterschrift:
Bautechnische Darstellung best. Trigt:

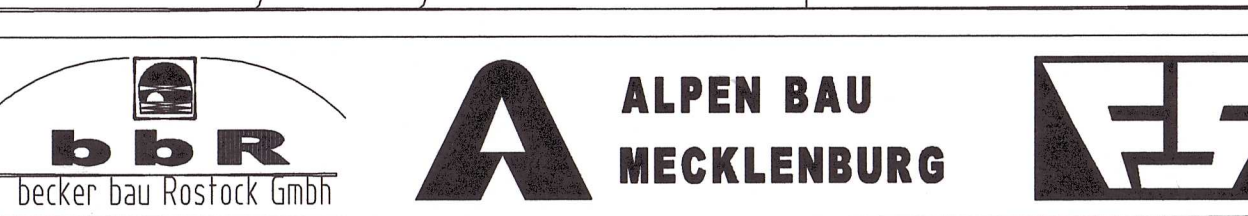

d				h			
c				q			
b				f			
a				e			
Zienderung		Dat. Name Ind.		Zienderung		Dat. Name	

Bestandsplan
Ortsumgehung Bentwisch
B 105 TO 17 AS Goorstorfer Strae
0+850 - 1+500

Mastab: 1:500
gezeichnet: Klaus-Peter Muderack
geprüft: Klaus-Peter Muderack

Rostock, den 24.01.01
Verm. u. -Ingenieurverb. po
Schreiber U. Fabisch
Bottersweg 3
23611 Bad Schwartau
Telefon 0454/22343

Projekt-Nr.:
Zeichn.-Nr.: 10