



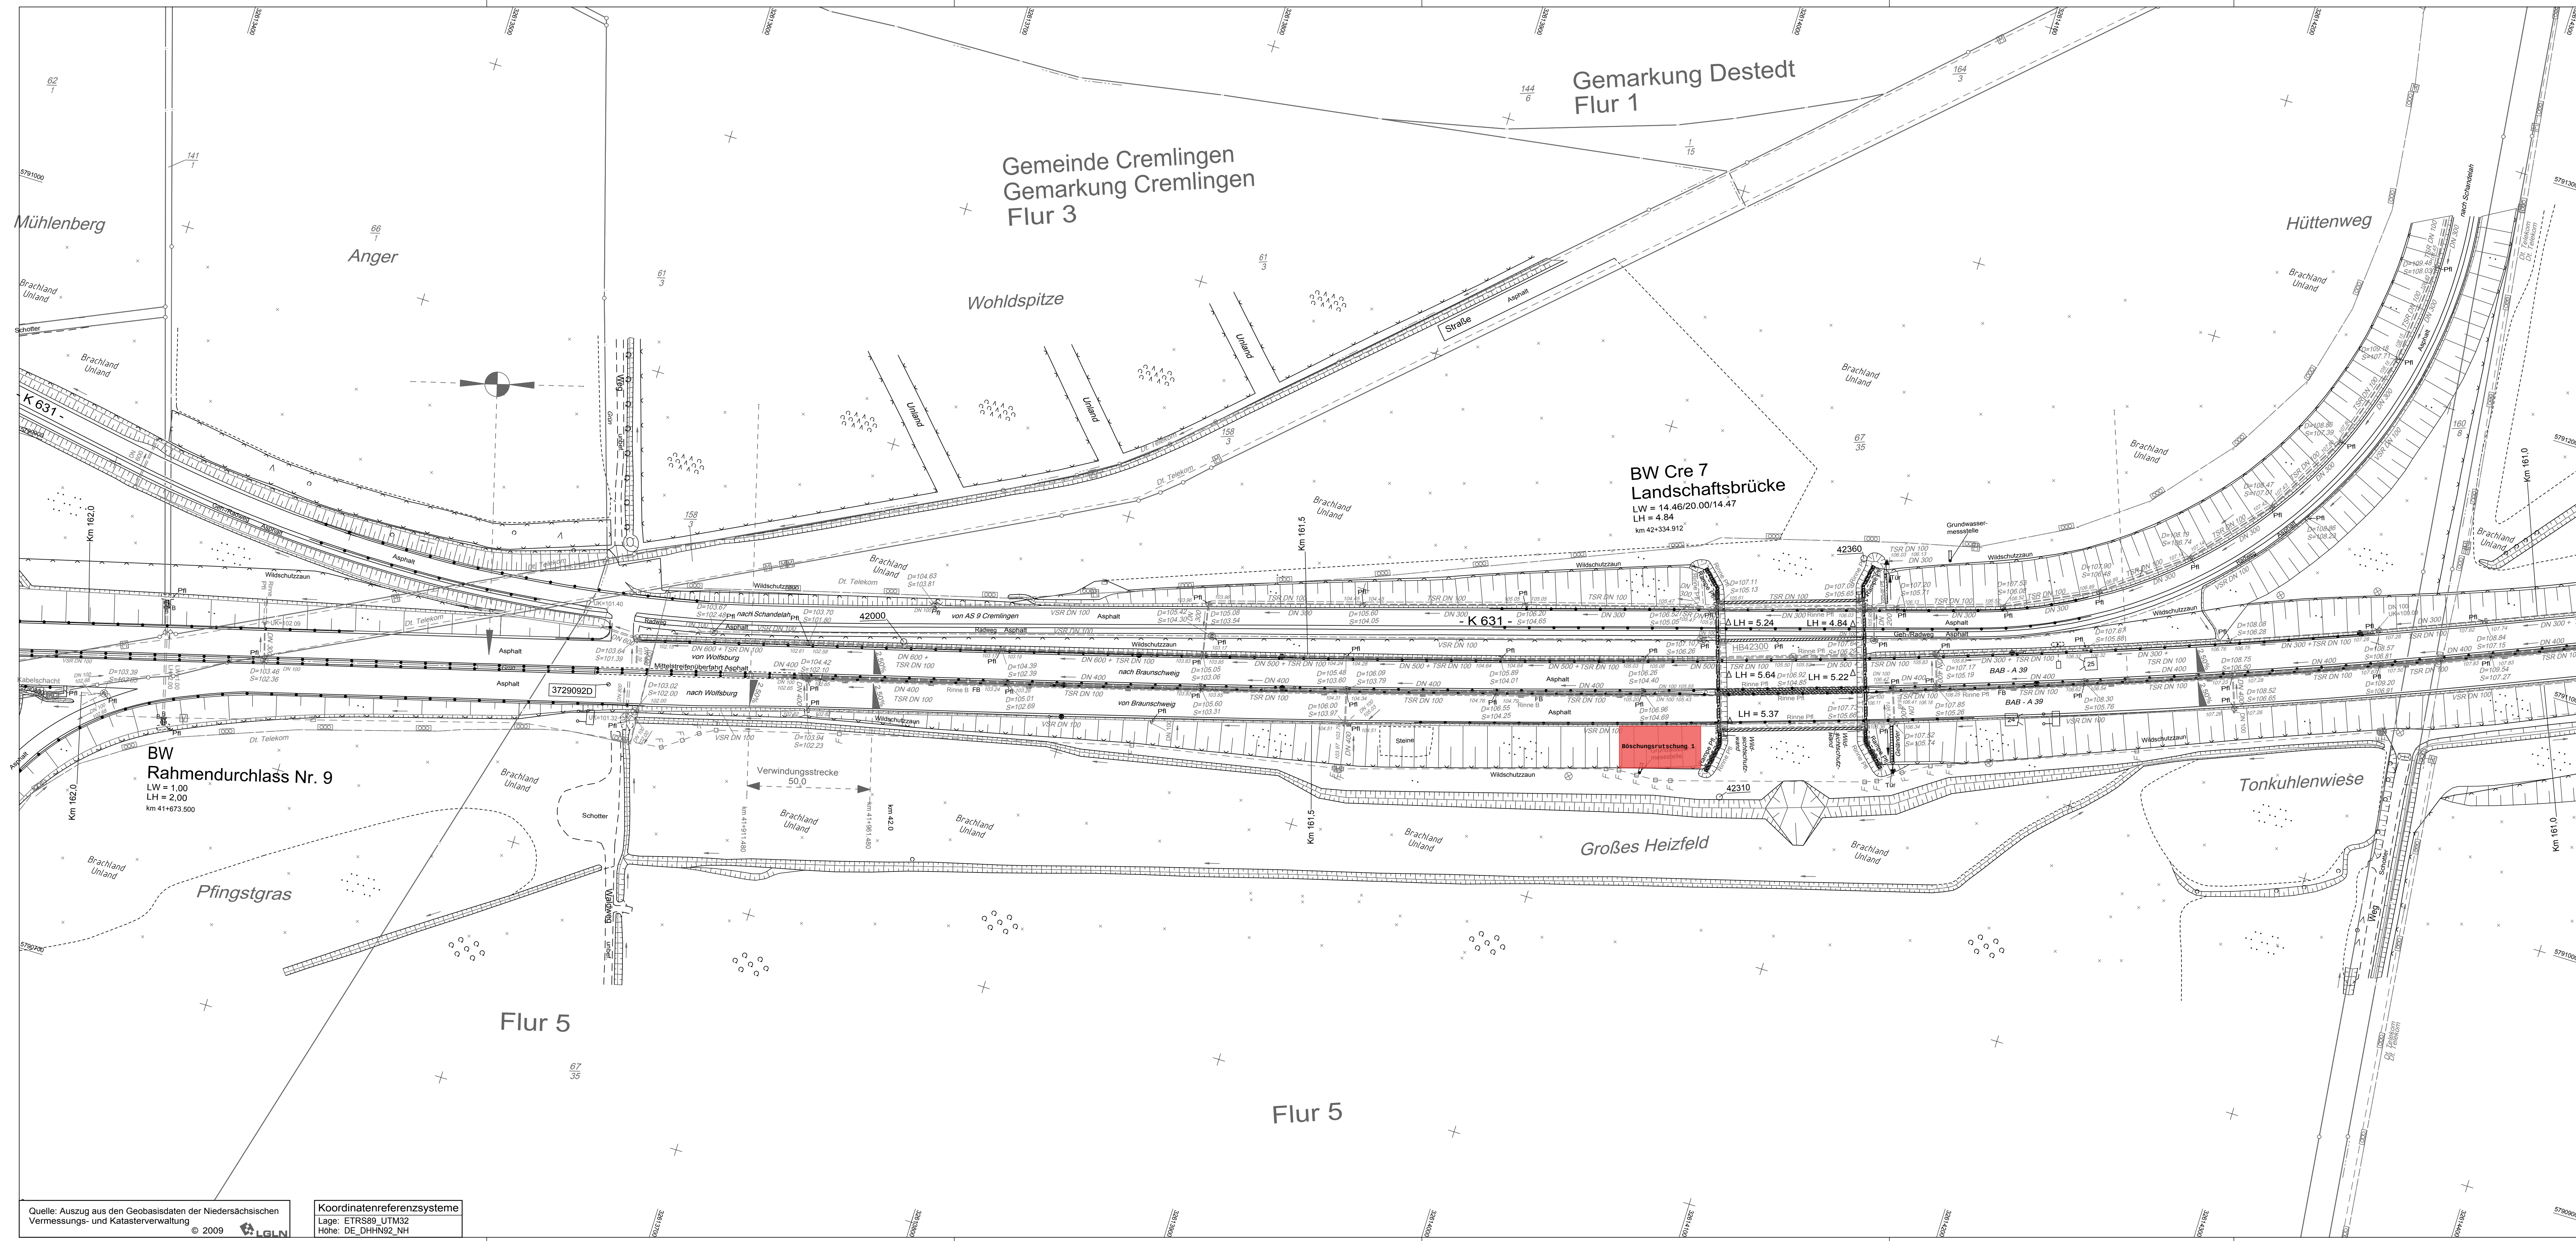

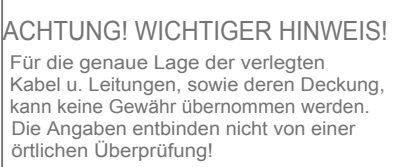

**Legende Entwässerungstolle (Auszug)**

|                                                                                     |                                          |
|-------------------------------------------------------------------------------------|------------------------------------------|
|  | Gully (Ablauf, Straßensinkkasten)        |
|  | Runder Gully; Deckel-Zulauf              |
|  | Schacht rund (Regen oder Schmutzwasser)  |
|  | Schacht eckig (Regen oder Schmutzwasser) |
|  | Düker                                    |
|  | Abscheider (Öl, Benzin)                  |
|  | Fließbrichtung                           |
|  | Durchlaß < 1m                            |
|  | Regen- und Schmutzwasserleitung          |
|  | Grabenunterkante                         |

Legende Achsfolie (Auszug)

|                                                                                     |                                     |
|-------------------------------------------------------------------------------------|-------------------------------------|
|  | Gradientenschnittpunkt              |
|  | Querneigung in Fahrtrichtung links  |
|  | Querneigung in Fahrtrichtung rechts |
|  | Verwindung, Querneigung=0           |
|  | Achse                               |
|  | Ausbauguerschnitt ("A")             |

### Legende Leitungsfolie (Auszug)

|  |                                |
|--|--------------------------------|
|  | Merkeinst (Kabel, Wasser, ...) |
|  | Mast (Stahlträger, Stahlblech) |
|  | Schacht (hier: Gas)            |
|  | Straßenleuchte                 |
|  | Muffe                          |
|  | Kondensatorennmuffe            |
|  | Verbindungsmuffe               |
|  | Abzweigmuffe                   |
|  | Pupinspulenkastennmuffe        |
|  | Hochspannungsleitung           |
|  | Grundwasserbeobachtungsschacht |
|  | Notrufsäule                    |
|  | Erdölpumpe                     |
|  | Hydrant (ober-, unterirdisch)  |
|  | Schieber (Gas, Wasser)         |

|             |                                      |
|-------------|--------------------------------------|
| -----       | Reg.-bez., Kreis- und Gemeindegrenze |
| .....       | Gemarkungsgrenze                     |
| ....        | Flurgrenze                           |
| -----       | Flurstücksgrenze                     |
| -----○----- | vermarkter Grenz                     |
| -----○----- | unvermarkter Grenz                   |

**Legende Basisfolge (Auszug)**

|  |                         |  |                              |
|--|-------------------------|--|------------------------------|
|  | Verkehrszeichen         |  | Aufnahmepunkt                |
|  |                         |  | Lagefestpunkt der SBV        |
|  |                         |  | Höhenfestpunkt / Mauerbolzen |
|  | Schilderbrücke          |  | Laubbaum / Nadelbaum         |
|  |                         |  | Laubbaumreihe                |
|  |                         |  | Nadelbaumreihe               |
|  | 6.0                     |  | Zaun mit Pfeil               |
|  | 6.0                     |  | Nutzungsartengrenze          |
|  | Stations- / Km- Zeichen |  | Zugang / Zufahrt             |
|  | Schutzplanke            |  |                              |
|  | Schutzplanke -doppelt-  |  |                              |
|  | Blendschutzeinrichtung  |  |                              |
|  | Mittelstreifenüberfahrt |  |                              |
|  | Lärmschutzwand mit Tür  |  |                              |

|     |                                                           |         |             |
|-----|-----------------------------------------------------------|---------|-------------|
| 5.  |                                                           |         |             |
| 4.  |                                                           |         |             |
| 3.  |                                                           |         |             |
| 2.  | Ergänzung PWC Anlage Herzogsberge                         | 10/2016 | WE          |
| 1.  | Koord-Transformation nach UTM32, neue PLT und PDF-Dateien | 08/2016 | WE          |
| Nr. | Art der Änderung                                          | Datum   | Aufgestellt |

|   |                                                                                       |   |  |
|---|---------------------------------------------------------------------------------------|---|--|
| Straßenbauverwaltung des Landes Niedersachsen                                                          |                                                                                       | Blatt Nr.: A039_160                                                                                           |  |
| <b>Straßenbestandsplan A 39</b><br><b>AK A2/A39 - Braunschweig</b><br><b>km 153 - km 168</b>           |                                                                                       | <b>Aufgestellt:</b><br>Wolfenbüttel,<br>i.A.<br>Niedersächsisches Landesbehörde<br>für Straßenbau und Verkehr |  |
|   |                                                                                       | <b>1 : 1000</b>                                                                                               |  |
|   |                                                                                       | <b>1 : 1000</b>                                                                                               |  |
| Bearbeitung: N.SBIV - Zentrale Geschäftsbereiche / Dez. 13 - Fachinformationssysteme                   |                                                                                       | <b>Fortgeführt:</b><br>(Datum/Name)                                                                           |  |
| <b>RMK</b><br>Management Consulting<br>Geodaten Service<br>Vermessung<br>Breite Str. 32<br>29221 Celle | <b>Bildflug:</b> 03/2009<br><b>Kataster:</b> 06/2009<br><b>Feldvergleich:</b> 12/2009 | <b>Basisfolge:</b><br>Katasterfolie:<br>Leitungsfolie:<br>Entwässerungsfolie:<br>Achsfolie:                   |  |

Quelle: Auszug aus den Geobasisdaten der Niedersächsischen Vermessungs- und Katasterverwaltung  
© 2009  IGN

Age: ETRS89\_UTM32  
 Zone: DE DHHN92 NH