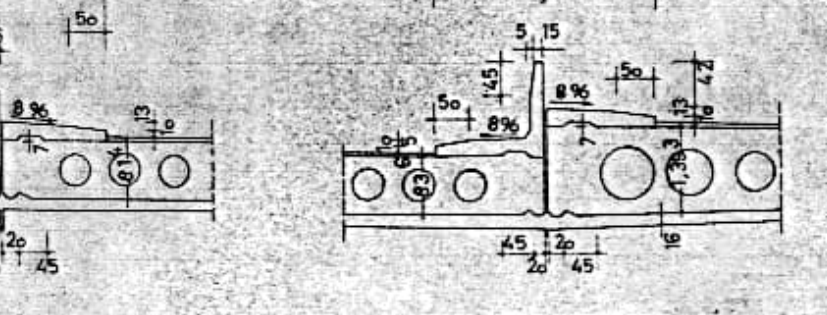
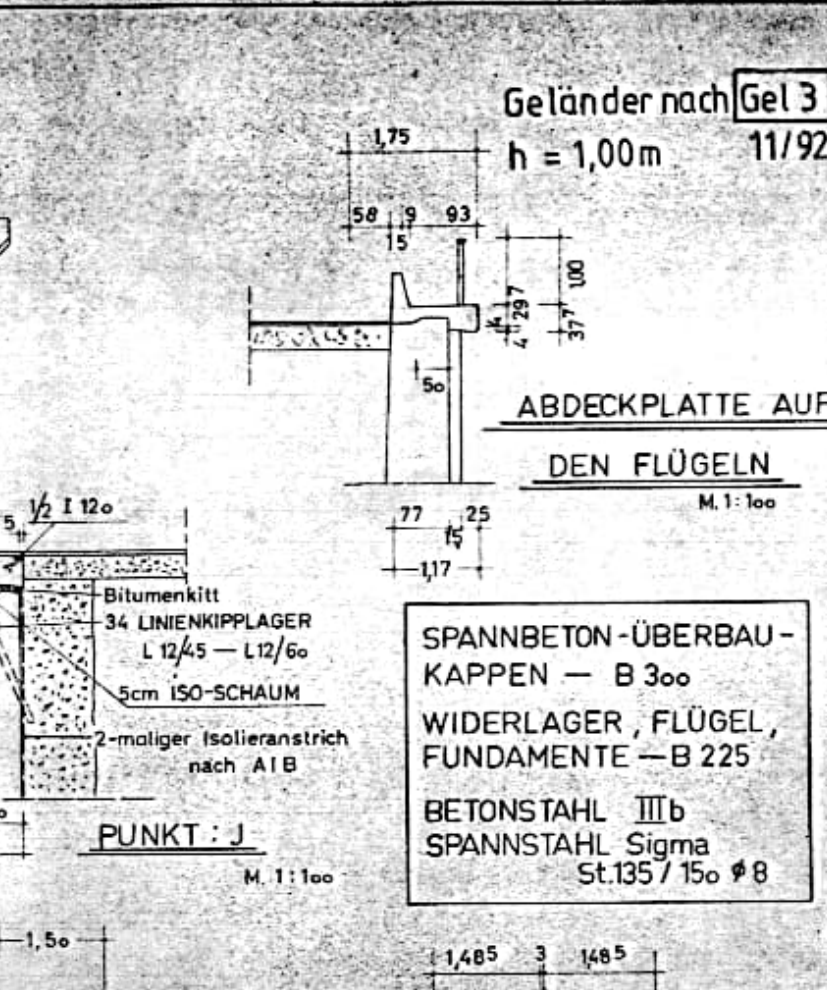
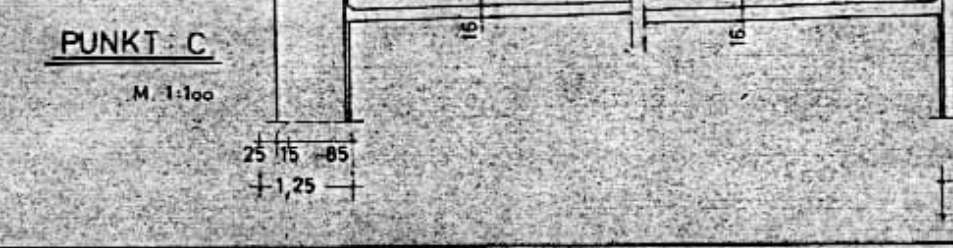
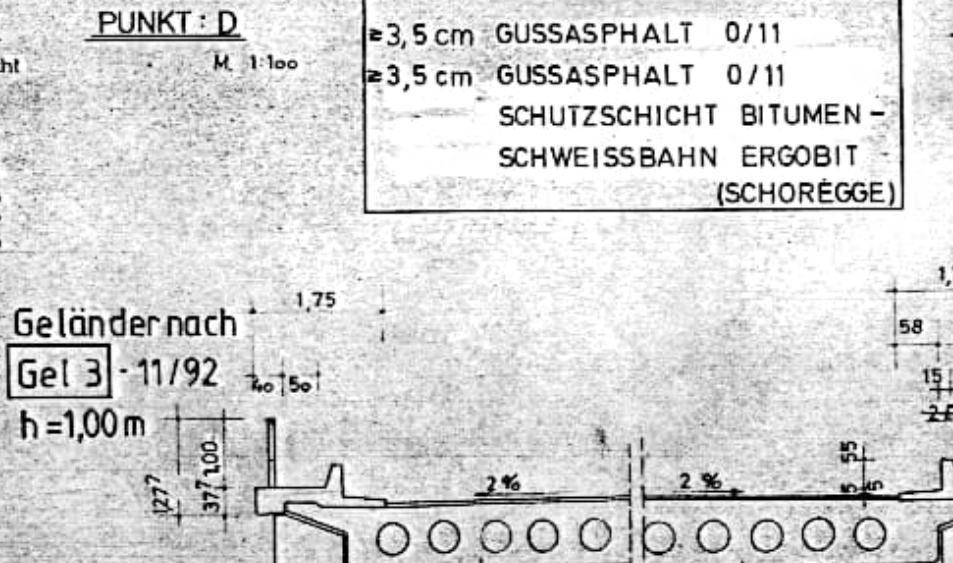
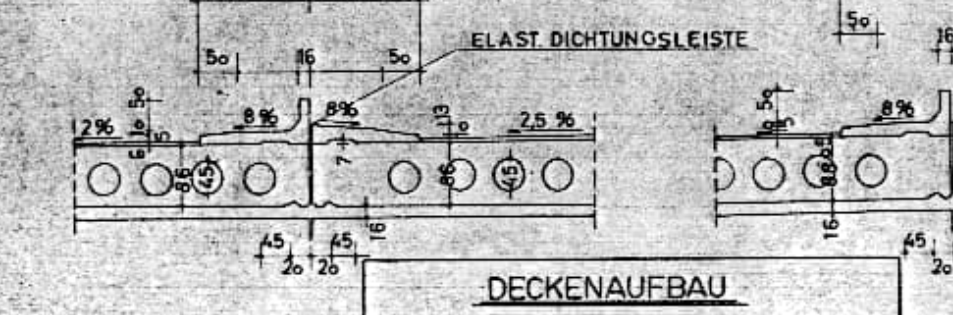
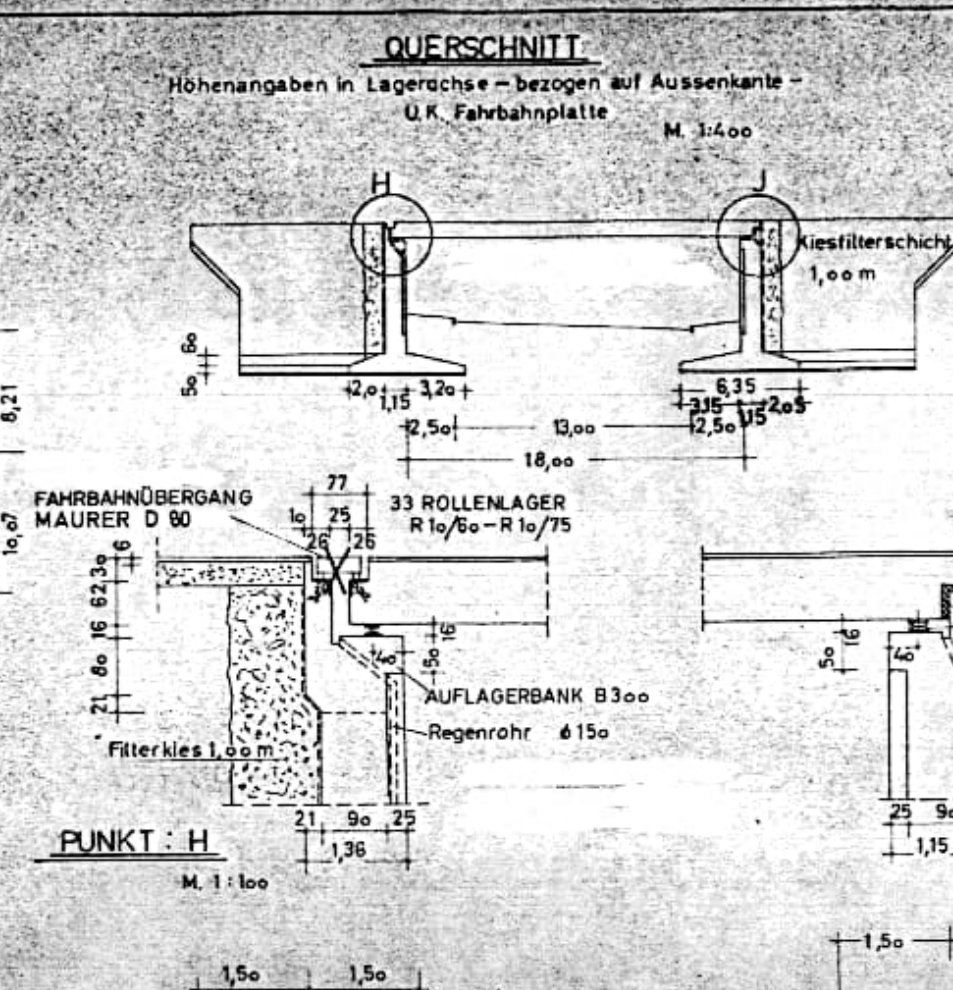
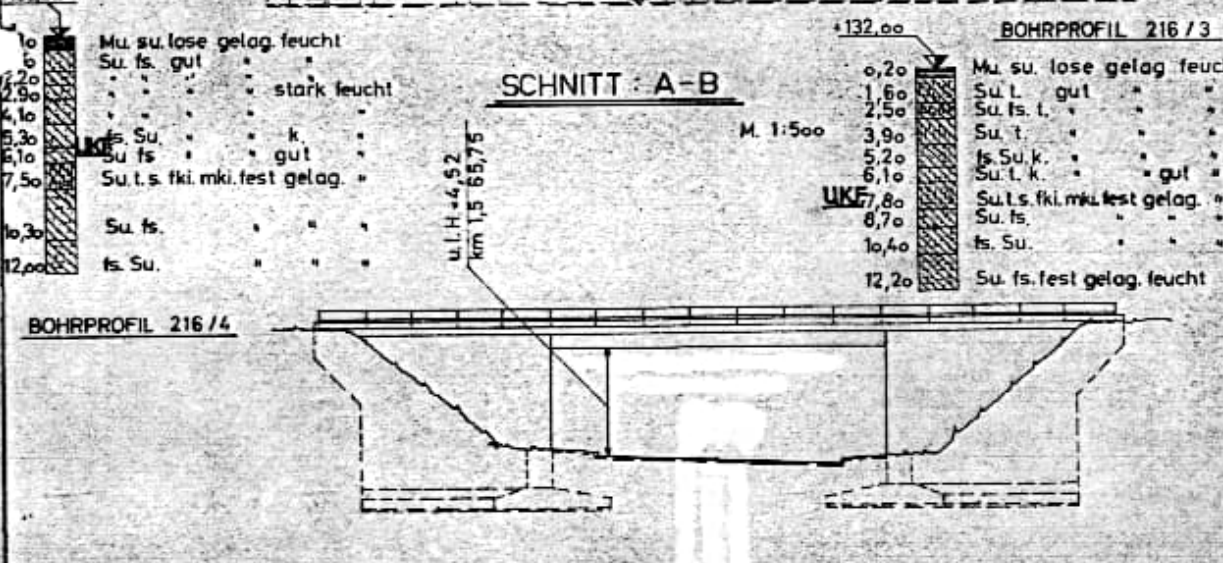
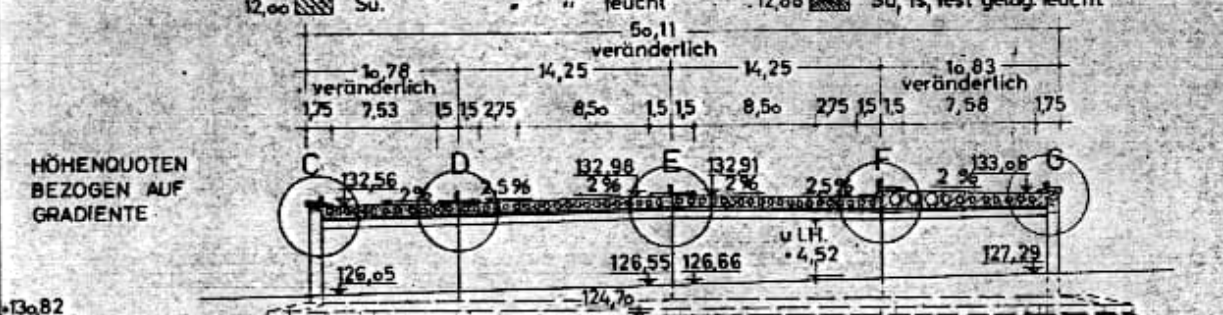
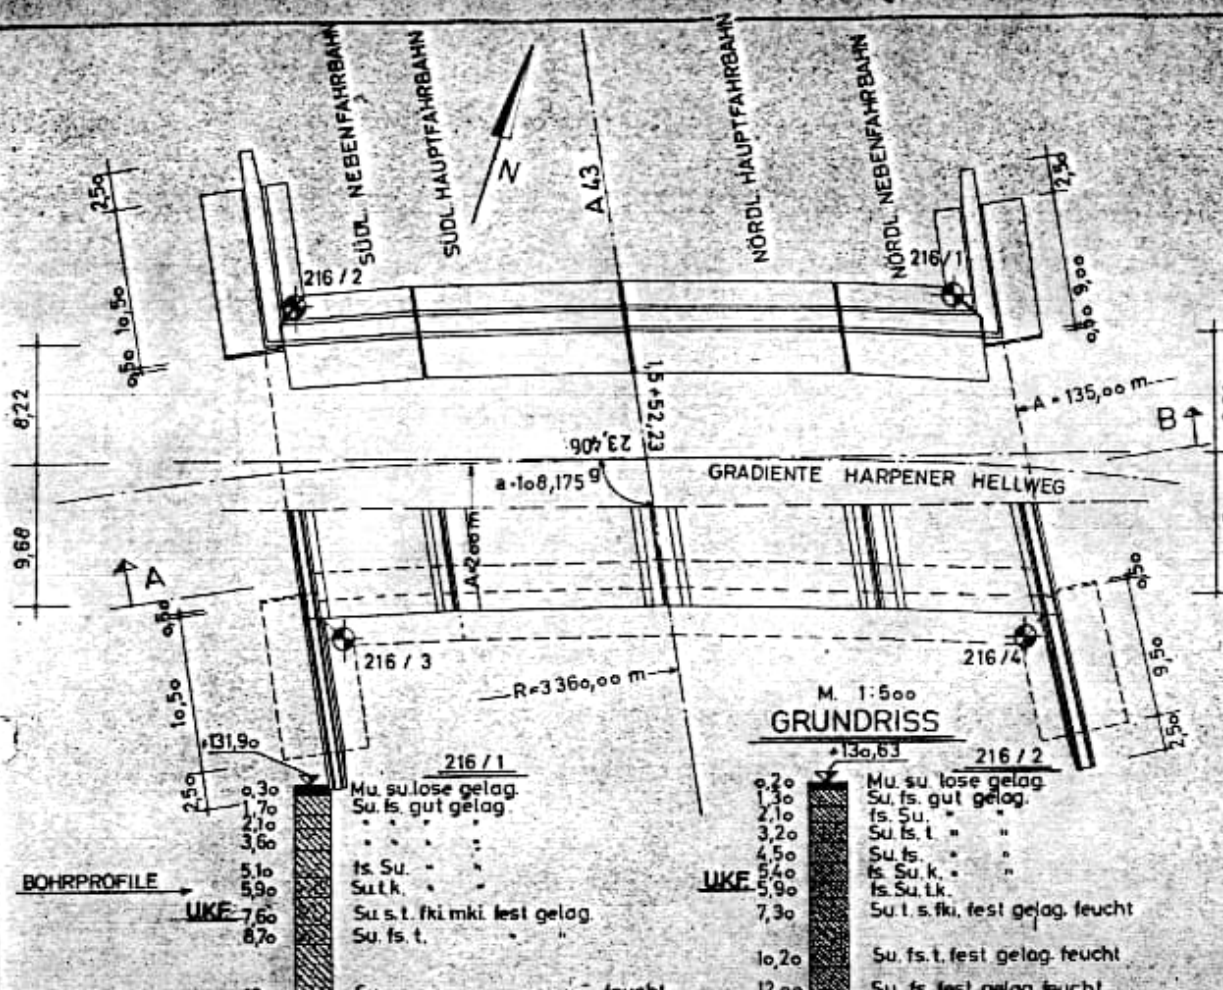


Neue Bw.-Nr.: 4509 658

Geländer nach Gel 3 11/92 h = 1,00m

Paul Wilt. Merbach
45111 Mülheim a.d. Ruhr

Landschaftsverband Westfalen-Lippe	
Straßenverwaltung RECKLINGHAUSEN	
Bestandszeichnung	
Bauwerk	Brücke ü d. Harpener-Hellweg
Straße	A 43 km 23,406
Ort	Bochum Bw. Nr. 55
Brückenkategorie	nach DIN 1072: 60
	mit Zusatzlast: 100/50
Geprüft	Aufgestellt
Bochum 2.12.95	Mülheim 24.11.66
P. W. MERBACH	P. W. MERBACH
Deckenaufbau, Fahrbahnübergänge	
Geländer 1997	