



Schnitt A - A M 1:75

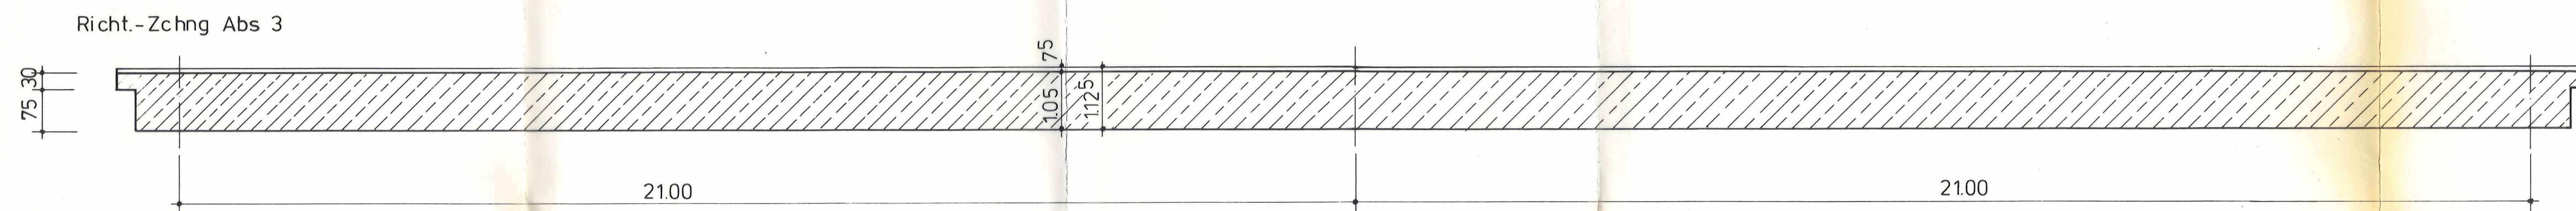

Schnitt B - B M 1:50

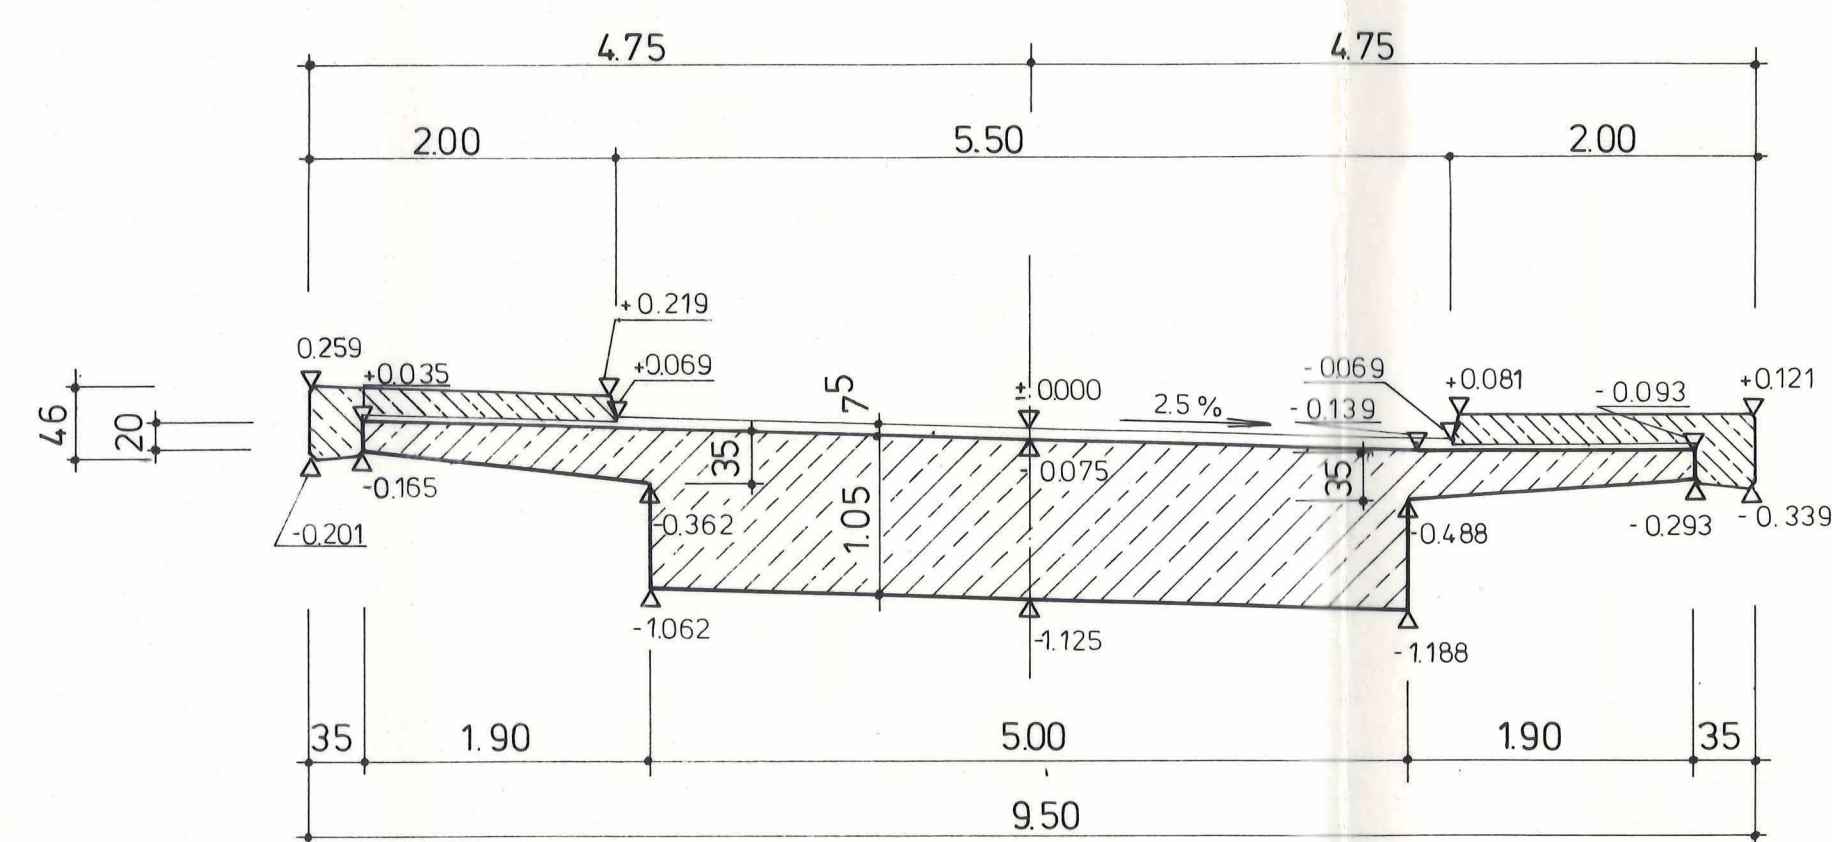

Baustoffe
B 35
BSt III S
Spannstahl 1470/1670
Spannverfahren BBRV (Suspa V)

Betonüberdeckung: 4 cm

Die Übereinstimmung der Ausführung
mit diesem Plan wird bestätigt.
Meppen, den 9.6.86

Bestandszeichnung

ASNA		E 6c	
PRÜFINGENIEUR		E 6	
INDEX	ÄNDERUNG	DATUM	gez. gepr.
a	Prüfertr. übernommen	24.10.85	RL.
Straßenbauverwaltung des Landes Niedersachsen		Baunternehmung Bernhard Becker	
		Dieselstr. 8, 4770 Meppen / Tel. 05931/17406	
Bauwerk 7851	A 28 Bunde (NL. Grenze) - Westerstede Str. Abschn. Filsum (B 72n) - Westerstede (L 15 n) Überführung Ihauser Damm in Bau - km 53+217.20		
Bauteil	Blatt Nr. 11a		
Schalplan - Überbau	Maßstab	gez. Ko	Aug. 85
	1:75	bearb.	
	1:50	gepr.	
		ges.	

A 28 Bunde (NL. Grenze)

Westerstede

Ihauser Damm