



3 Elastomerelager Typ 1
allseits beweglich
300/400/74
Kopfplatte 370/470/20
Fußplatte 350/450/20

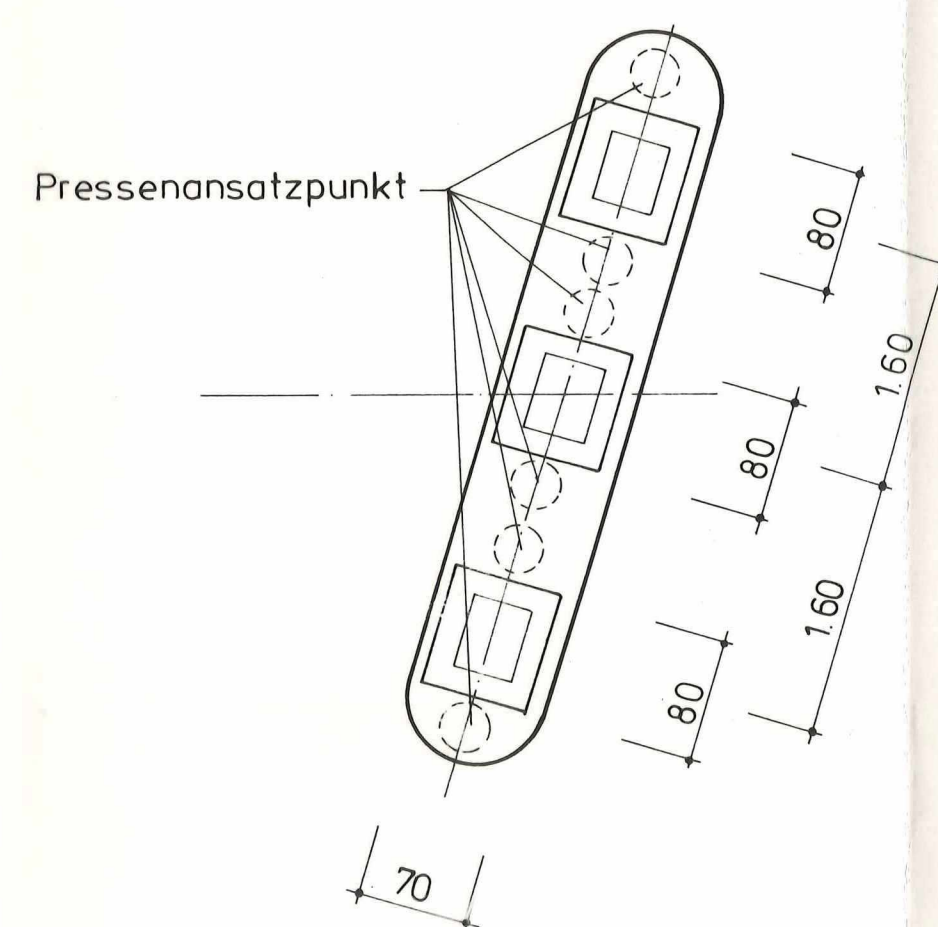

3 Elastomerelager Typ 1
allseits beweglich
400/500/54
Kopfplatte 550/650/20
3 Futterplatten 550/650/5
Fußplatte 450/550/20

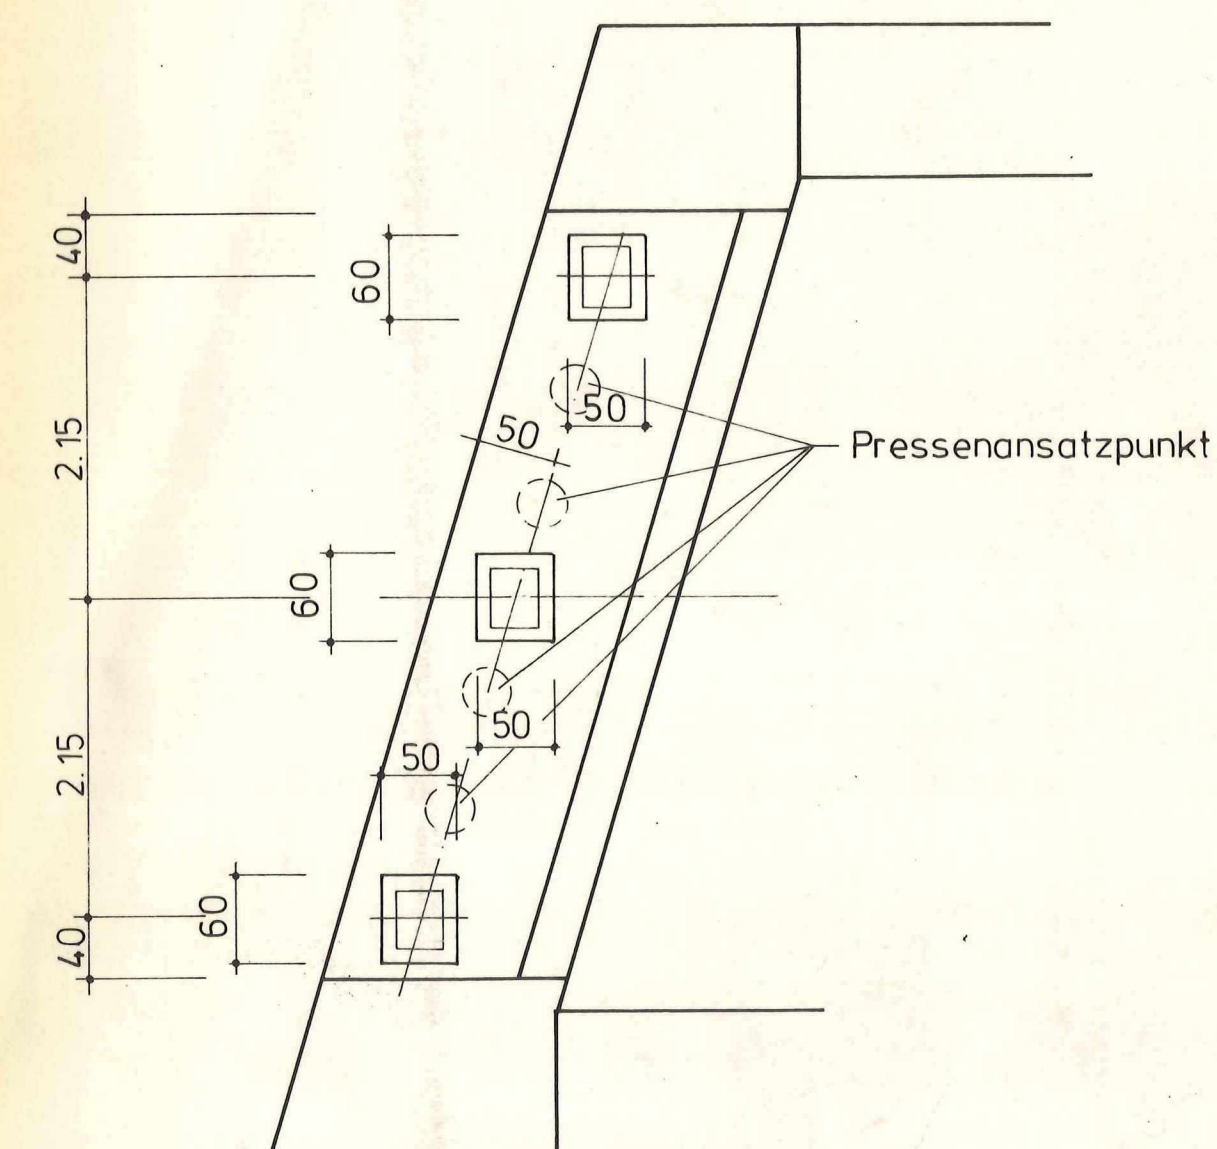

3 Elastomerelager Typ 1
siehe linkes Widerlager

Bestandszeichnung

Die Zeichnung ist mit dieser Vorzeichnung
mit dieser Vorzeichnung
Meppen, den 9.6.86

ASNA		E 6c					
PRÜFINGENIEUR		E 6					
INDEX		ANDERUNG		DATUM	gez.	gepr.	
a	Prüfeintr. übernommen			24.10.85	Ru.		
Straßenbauverwaltung des Landes Niedersachsen				Bauunternehmung Bernhard Becker Dieselstr. 8, 4470 Meppen / Tel. 05931/17406			
Bauwerk 7851	A 28 Bunde (NL. Grenze) - Westerstede Str. Abschn. Filsum (B 72n) - Westerstede (L 15n) Überführung Ihauser Damm in Bau - km 53+217.20						
Bauteil				Blatt Nr. 15a			
Lagerversetzplan				Maßstab	gez.	Ko	Sept. 85
				1: 50	bearb.		
					gepr.		
					ges.		

