


km

	279	283	287	291	295	299	303	307	311	315	319	323	327	331	335
16.979	17.032	17.076	17.113	17.141	17.162	17.174	17.179	17.176	17.164	17.145	17.117	17.082	17.039	16.987	
16.755	16.808	16.852	16.889	16.917	16.938	16.950	16.955	16.952	16.940	16.921	16.893	16.858	16.815	16.763	
16.939	16.992	17.036	17.073	17.101	17.122	17.134	17.139	17.136	17.124	17.105	17.077	17.042	16.999	16.947	
16.789	16.842	16.886	16.923	16.951	16.972	16.984	16.989	16.986	16.974	16.955	16.927	16.892	16.849	16.797	
16.720	16.773	16.817	16.854	16.882	16.903	16.915	16.920	16.917	16.905	16.886	16.858	16.823	16.780	16.728	
16.645	16.698	16.742	16.779	16.807	16.828	16.840	16.845	16.842	16.830	16.811	16.783	16.748	16.705	16.653	
16.581	16.634	16.678	16.715	16.743	16.764	16.776	16.781	16.778	16.766	16.747	16.719	16.684	16.641	16.589	
16.651	16.704	16.748	16.785	16.813	16.834	16.846	16.851	16.848	16.836	16.817	16.789	16.754	16.711	16.659	
16.801	16.854	16.898	16.935	16.963	16.984	16.996	17.001	16.998	16.986	16.967	16.939	16.904	16.861	16.809	
16.627	16.680	16.724	16.761	16.789	16.810	16.822	16.827	16.824	16.812	16.793	16.765	16.730	16.687	16.635	
16.841	16.894	16.938	16.975	17.003	17.024	17.036	17.041	17.038	17.026	17.007	16.979	16.944	16.901	16.849	

Schnitt a - a M 1:50

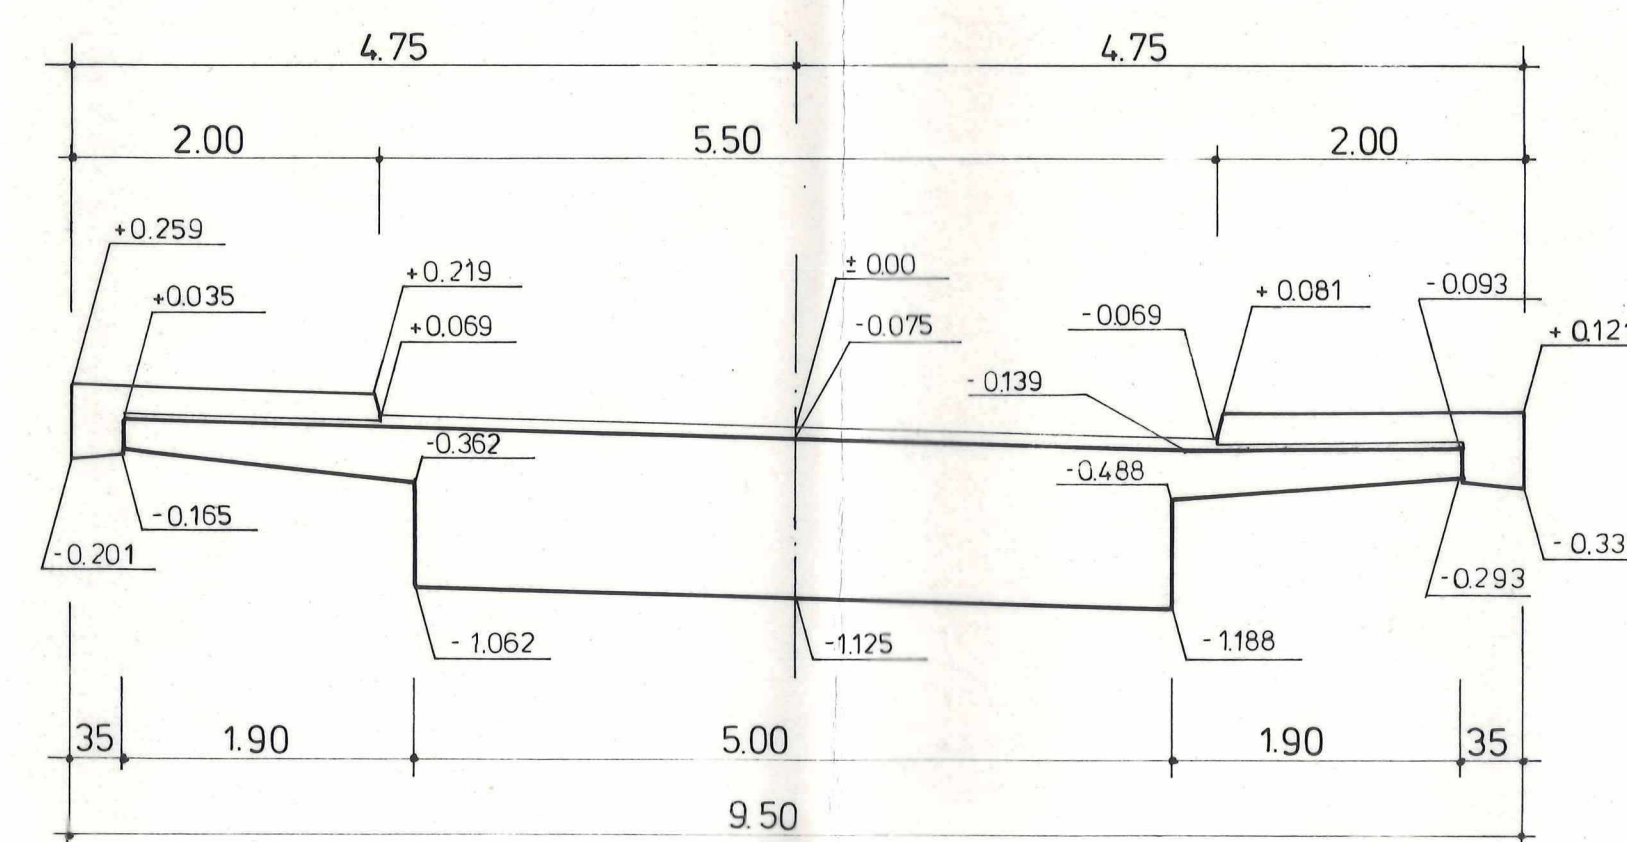

Die Übereinstimmung der Ausführung mit diesem Plan wird bestätigt.

Meppen, den 9.6.85

Bestandszeichnung

ASNA

E 6c

PRÜFINGENIEUR

E 6

INDEX	ÄNDERUNG	DATUM	gez.	gepr.
a	Prüfeintragungen übernommen	31.7.85	Ko	

Straßenbauverwaltung des Landes Niedersachsen

Bauunternehmung Bernhard Becker

Dieselstr. 8, 4470 Meppen / Tel. 05931/17406

Bauwerk 7851 A 28 Bunde (NL. Grenze) - Westerstede Str. Abschn. Filsum (B 72n) - Westerstede (L 15n) Überführung Ihauser Damm in Bau - km 53+217.20

Bauteil Höhenplan **Blatt Nr. 3a**

Maßstab	gez.	Ko	April 85
1: 100	bearb.		
1: 50	gepr.		

