




Schnitt B - B

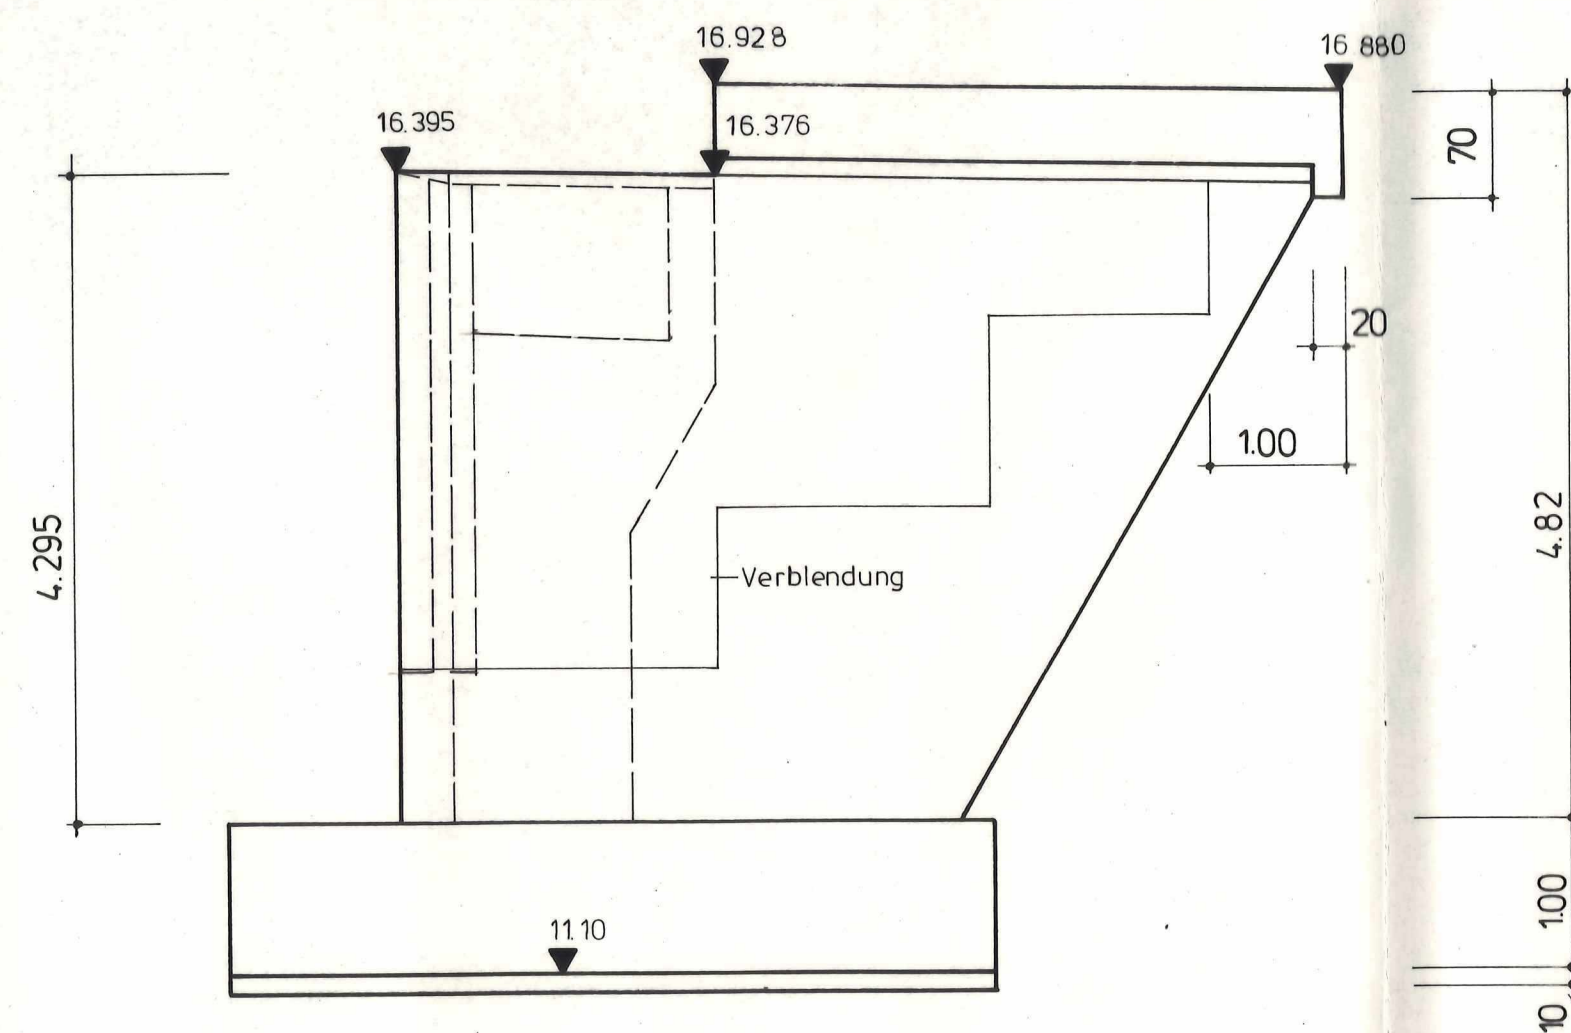


Schnitt E - E

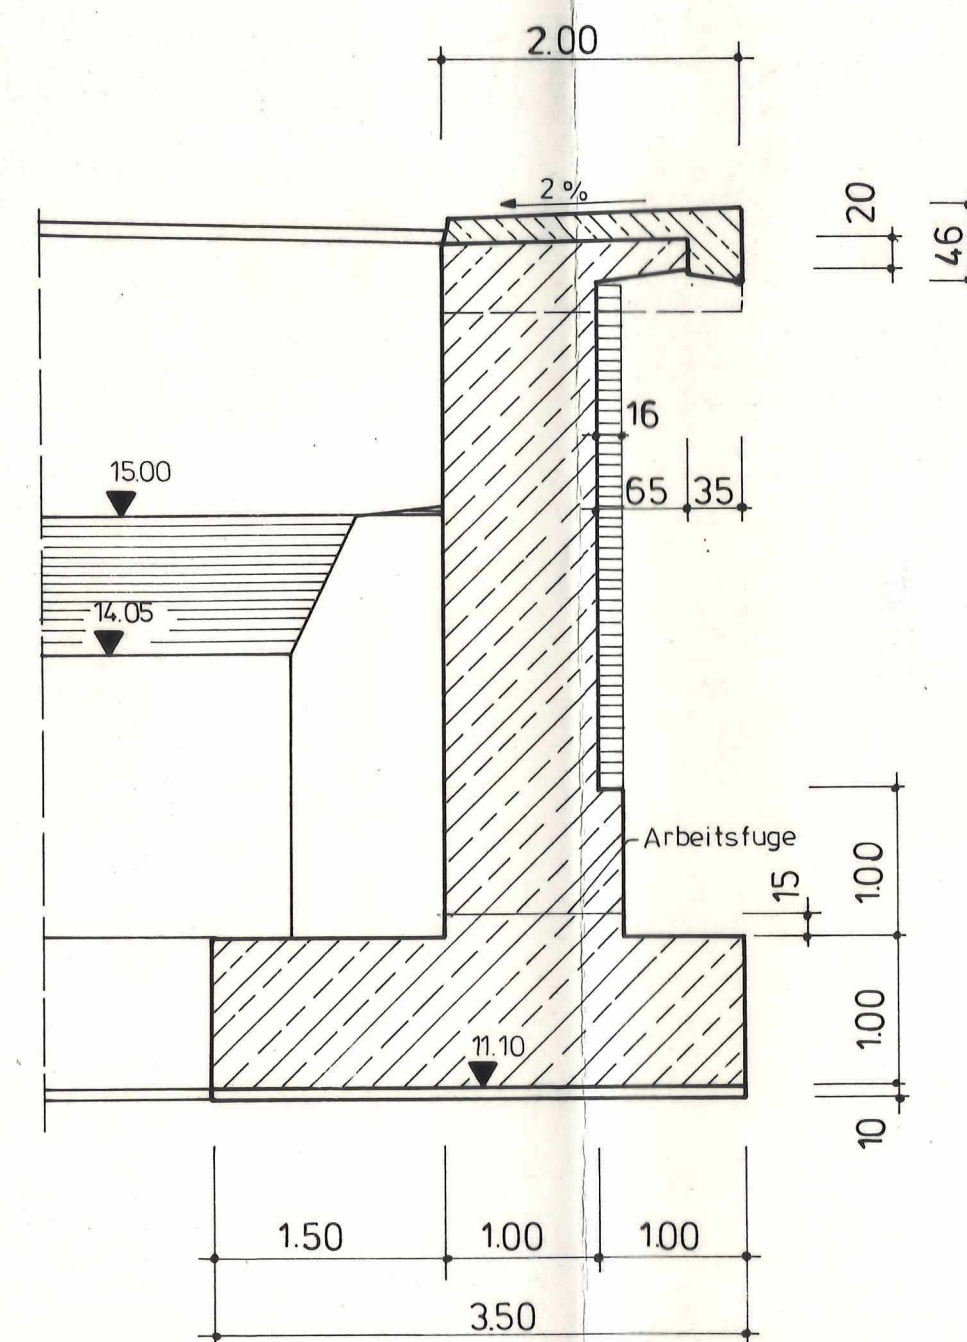


Schnitt A - A

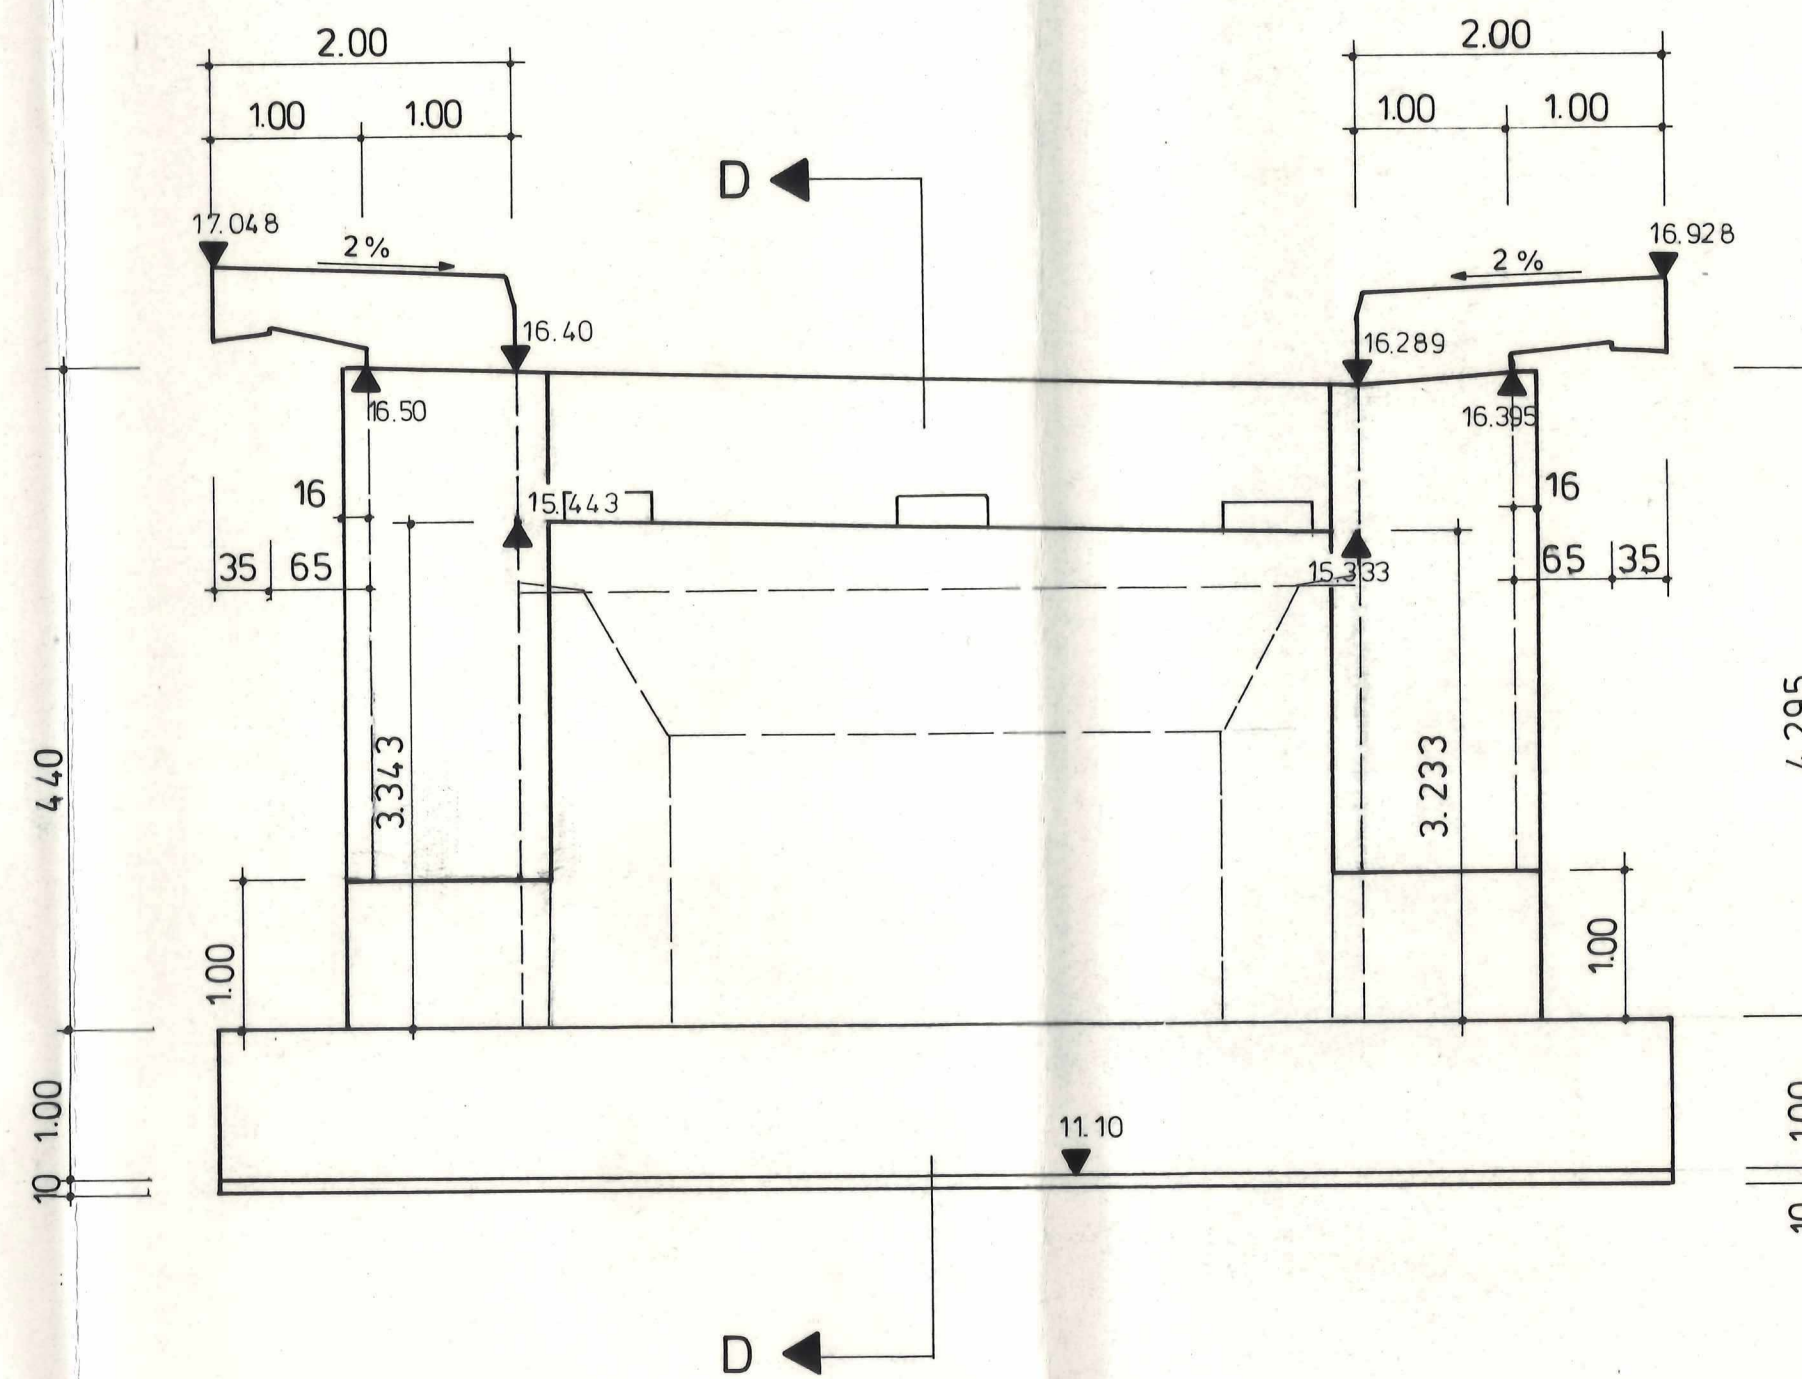

Schnitt C - C

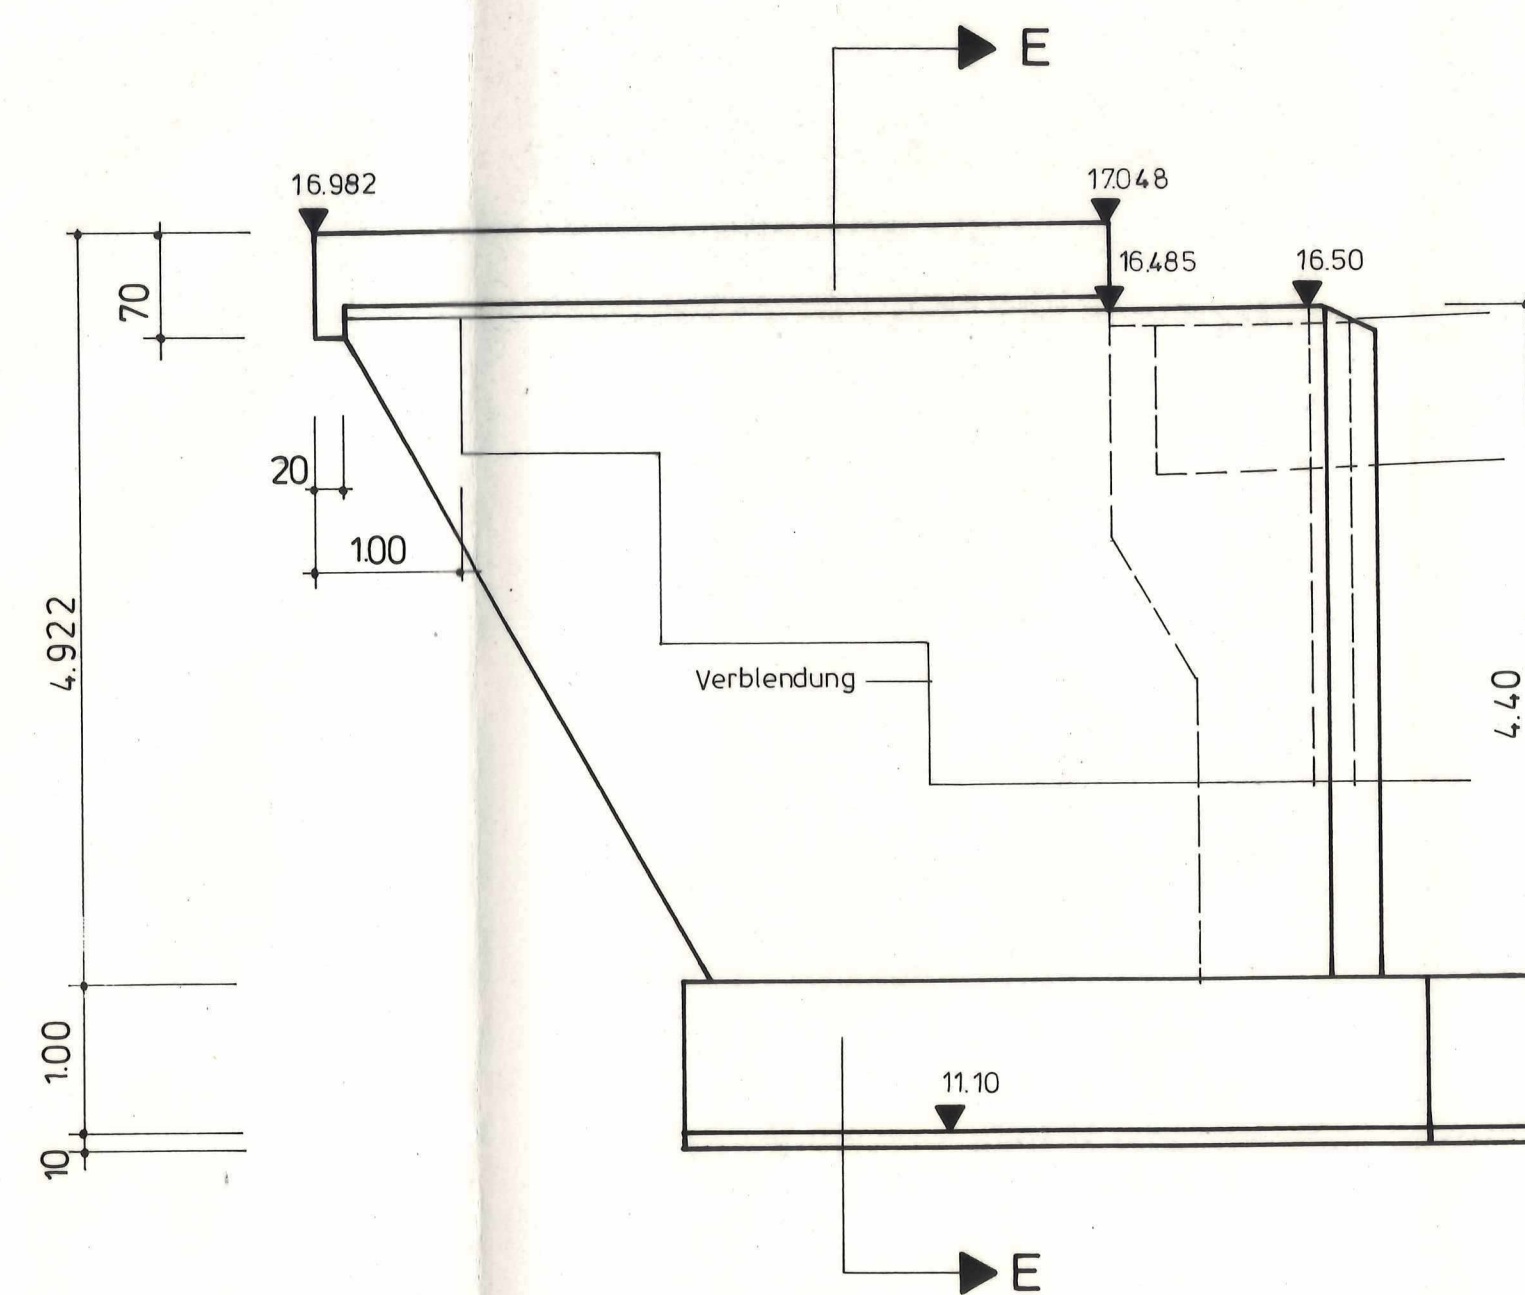

Schnitt D - D

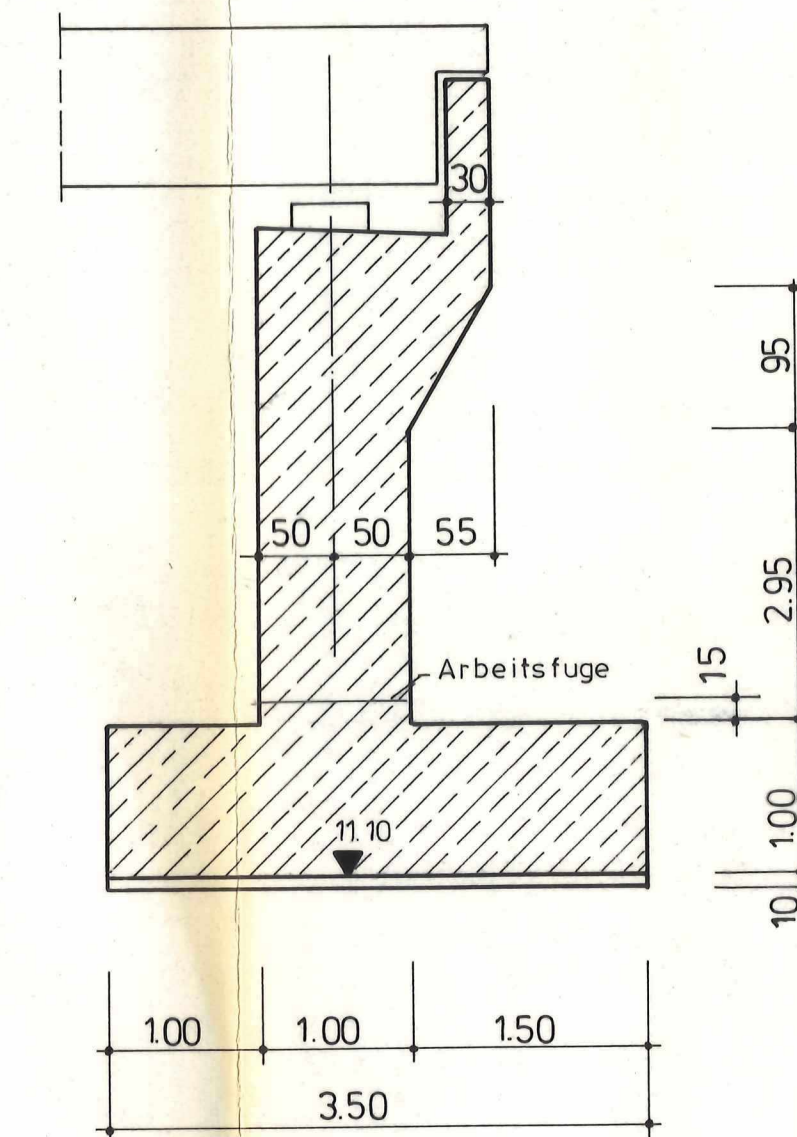

Beton B 25  
BSt III K  
Betondeckung: 6 cm

Die Übereinstimmung der Ausführung  
mit diesem Plan wird bestätigt.  
Meppen, den 9.6.86

Bestandszeichnung

Jhr. 1986

ASNA

E 6c

PRÜFINGENIEUR

E 6

INDEX	ÄNDERUNG	DATUM	gez.	gepr.
a	Prüfeintragungen übernommen	31.7.85	Ko	

Straßenbauverwaltung des  
Landes Niedersachsen

Bauunternehmung  
Bernhard Becker

Dieselstr. 8, 4470 Meppen / Tel. 05931/17406

Bauwerk  
7851

A 28 Bunde (NL. Grenze) - Westerstede  
Str. Abschn. Filsum (B 72n) - Westerstede (L 15n)  
Überführung Ihauser Damm  
in Bau - km 53+217.20

Bauteil

Blatt Nr. 5a

Schalplan  
Widerlager - Flügel Süd

Maßstab	gez.	Ko	April 85
1:50	bearb.		
	gepr.		
	ges.		

Ihauser Damm