
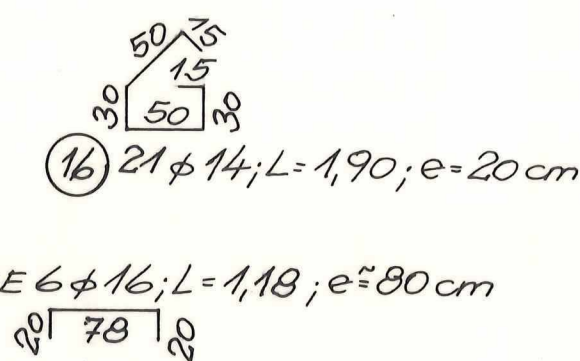
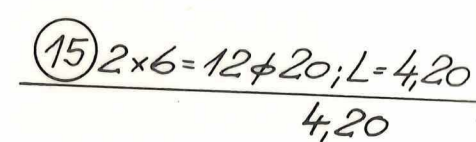
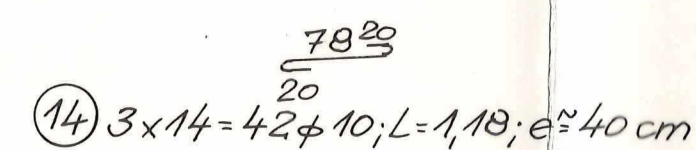
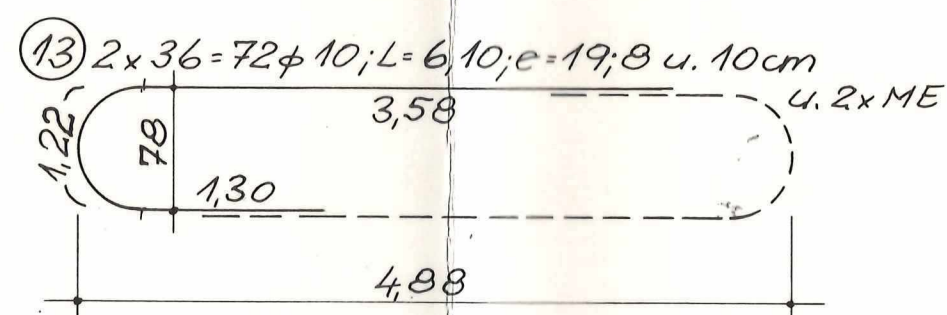
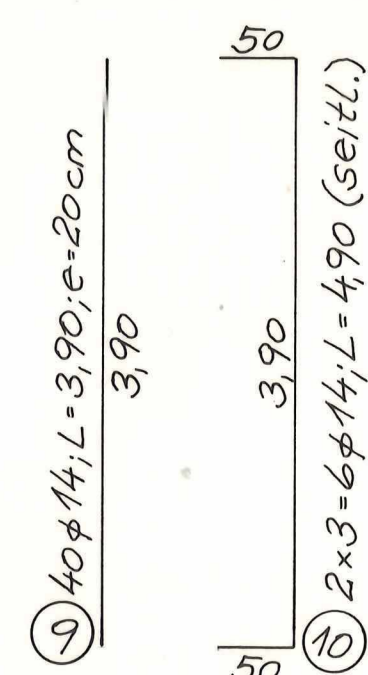
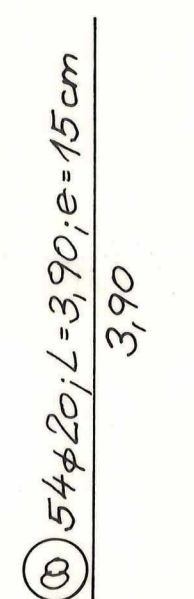
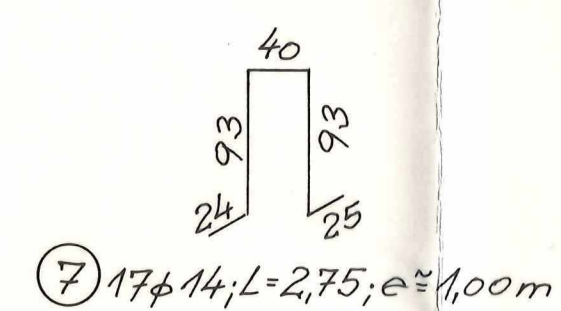
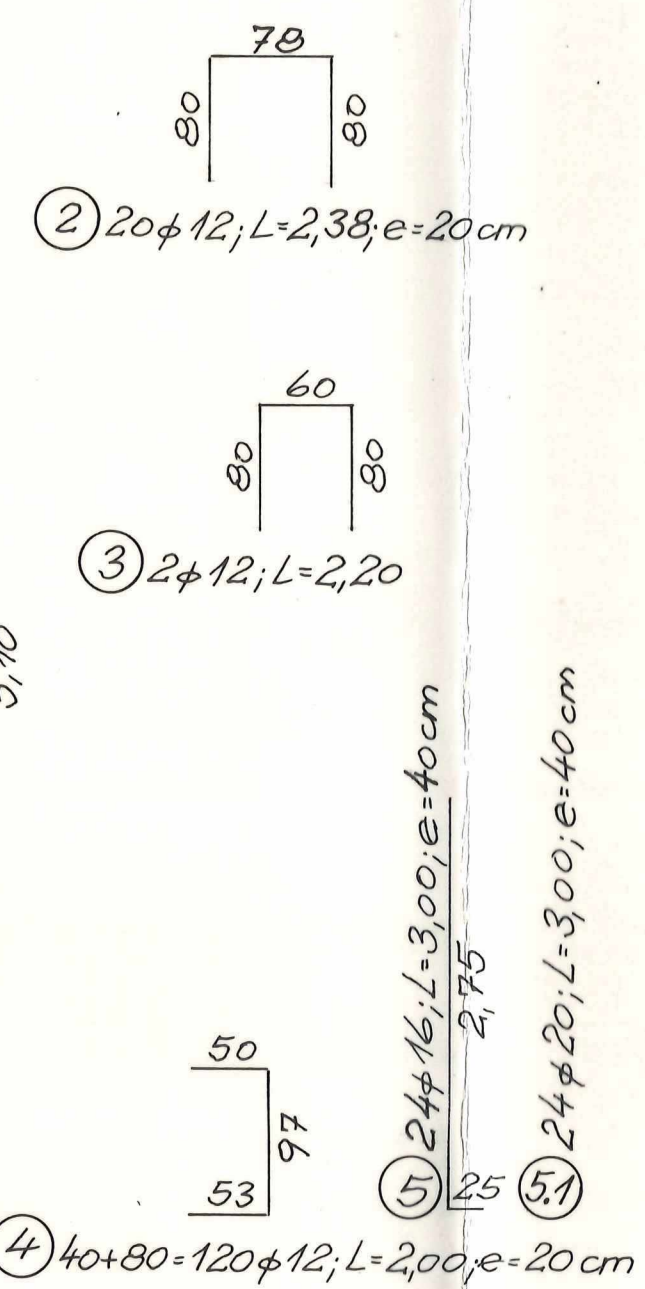
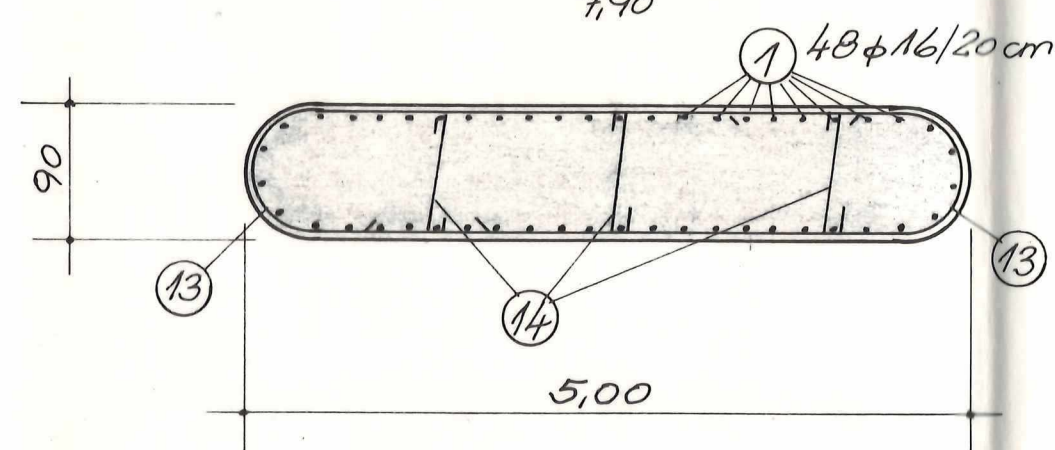







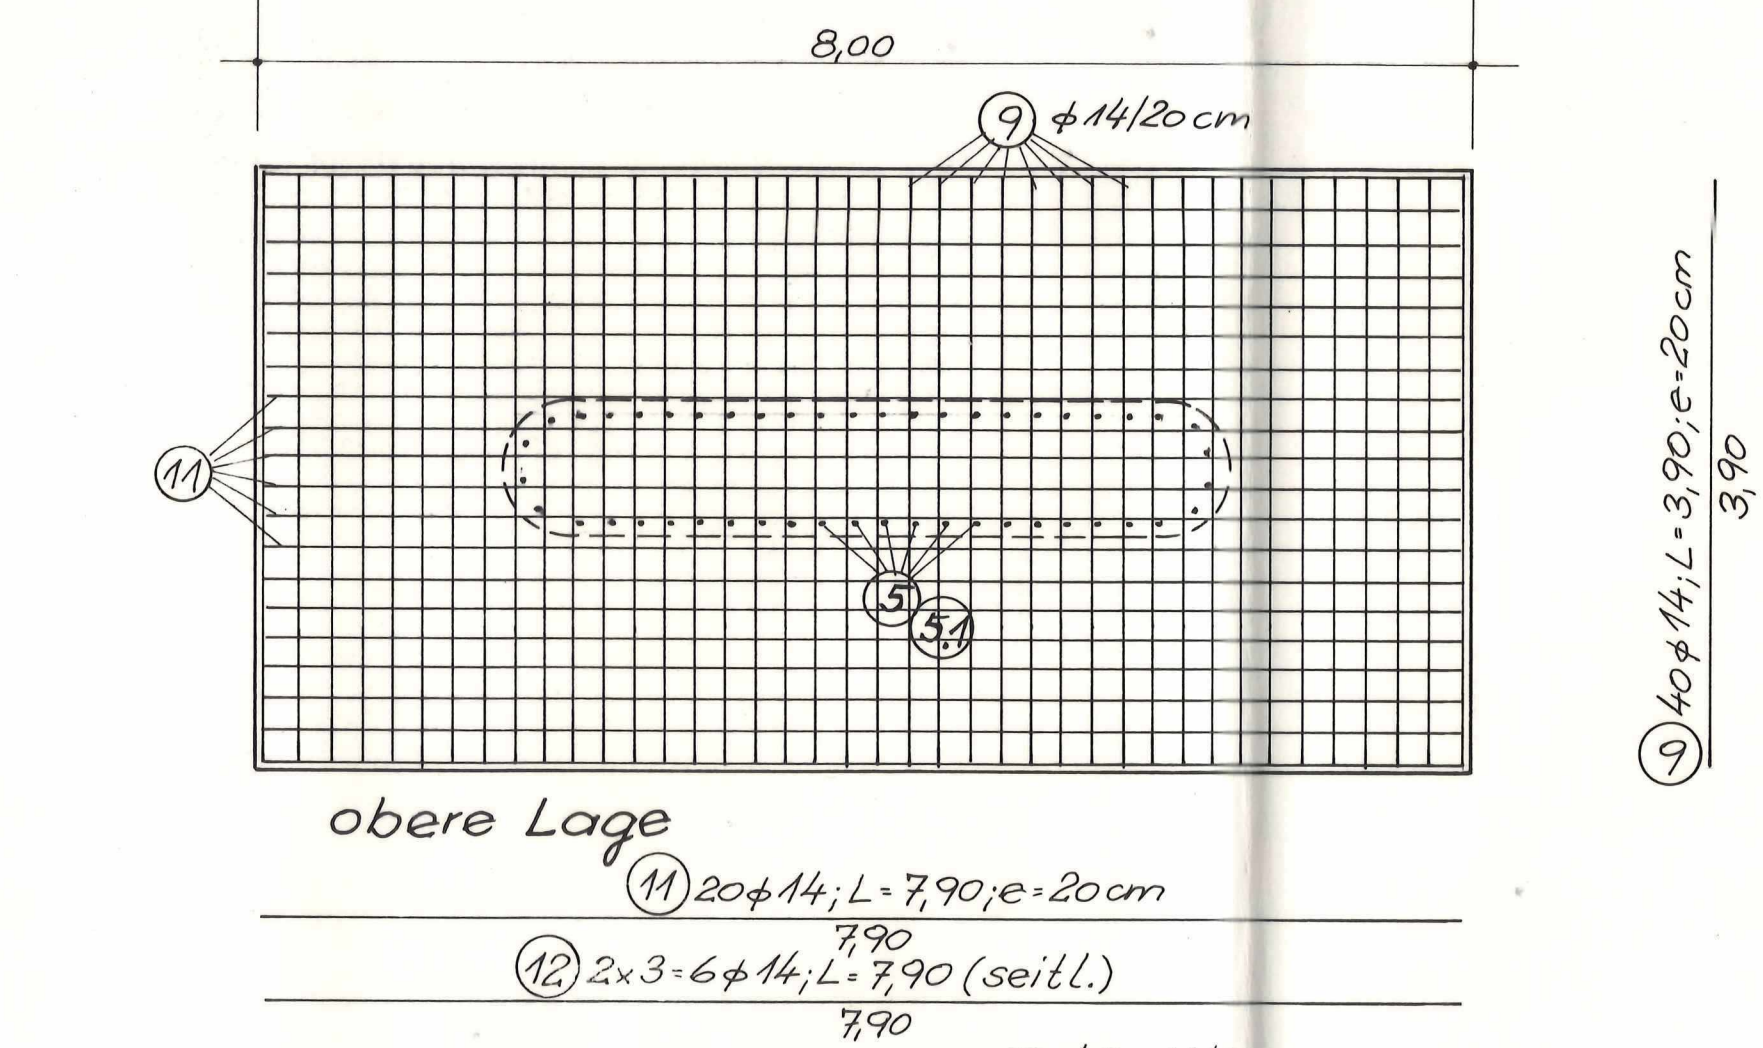


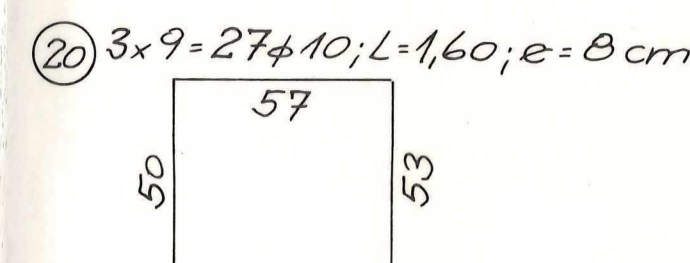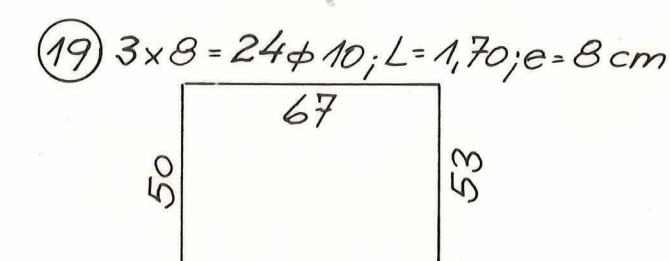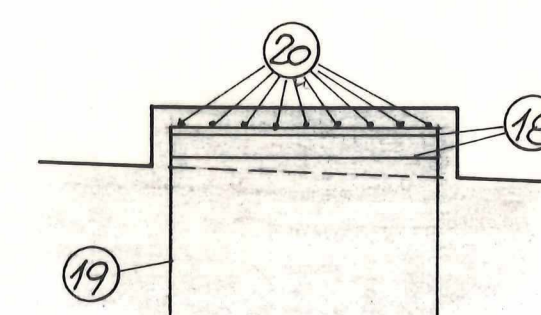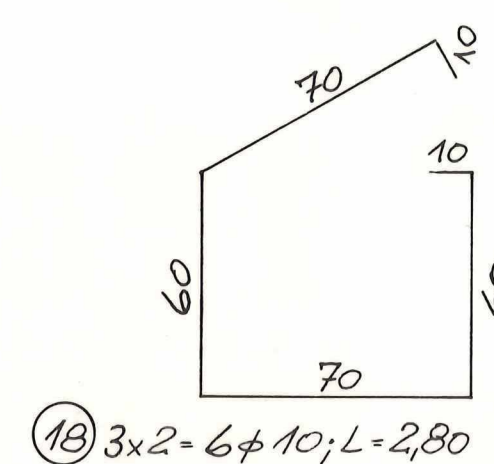

Betondeckung: 6 cm

Die Übereinstimmung der Ausfertigung  
mit diesem Plan wird bestätigt.

Meppen, den 9.6.86 *[Signature]*

*gn. 18.10.86*

**Bestandszeichnung**

A SNA	E 6c
PRÜFINGENIEUR	E 6

INDEX	ÄNDERUNG	DATUM	gez.	gepr.
a	1 Sockel zusätzl.; von 4,80 + 5,00 m	Juli 85	Ru.	
b	Prüfeintr. übernommen	Sept. 85	Ru.	

Straßenbauverwaltung des  
Landes Niedersachsen

Bauunternehmung  
**Bernhard Becker**  
*[Signature]*  
Dieselstr. 8, 4470 Meppen / Tel. 05931/17406

<b>Bauwerk</b>  7851	A 28 Bunde (NL. Grenze) - Westerstede Str. Abschn. Filsum (B 72n) - Westerstede (L 15n) Überführung Ihauser Damm in Bau - km 53+217.20
----------------------------	---

<b>Bauteil</b>  Bewehrung Mittelstütze u. Fundament	<b>Blatt Nr. 6a b</b>  <table><tr><td style="width: 15%;">Maßstab</td><td style="width: 15%;">gez.</td><td style="width: 15%;">Ru.</td><td style="width: 15%;">Juni 85</td></tr><tr><td>1:50</td><td>bearb.</td><td></td><td></td></tr><tr><td>1:20</td><td>gepr.</td><td></td><td></td></tr><tr><td></td><td>ges.</td><td></td><td></td></tr>