




Draufsicht M 1:100

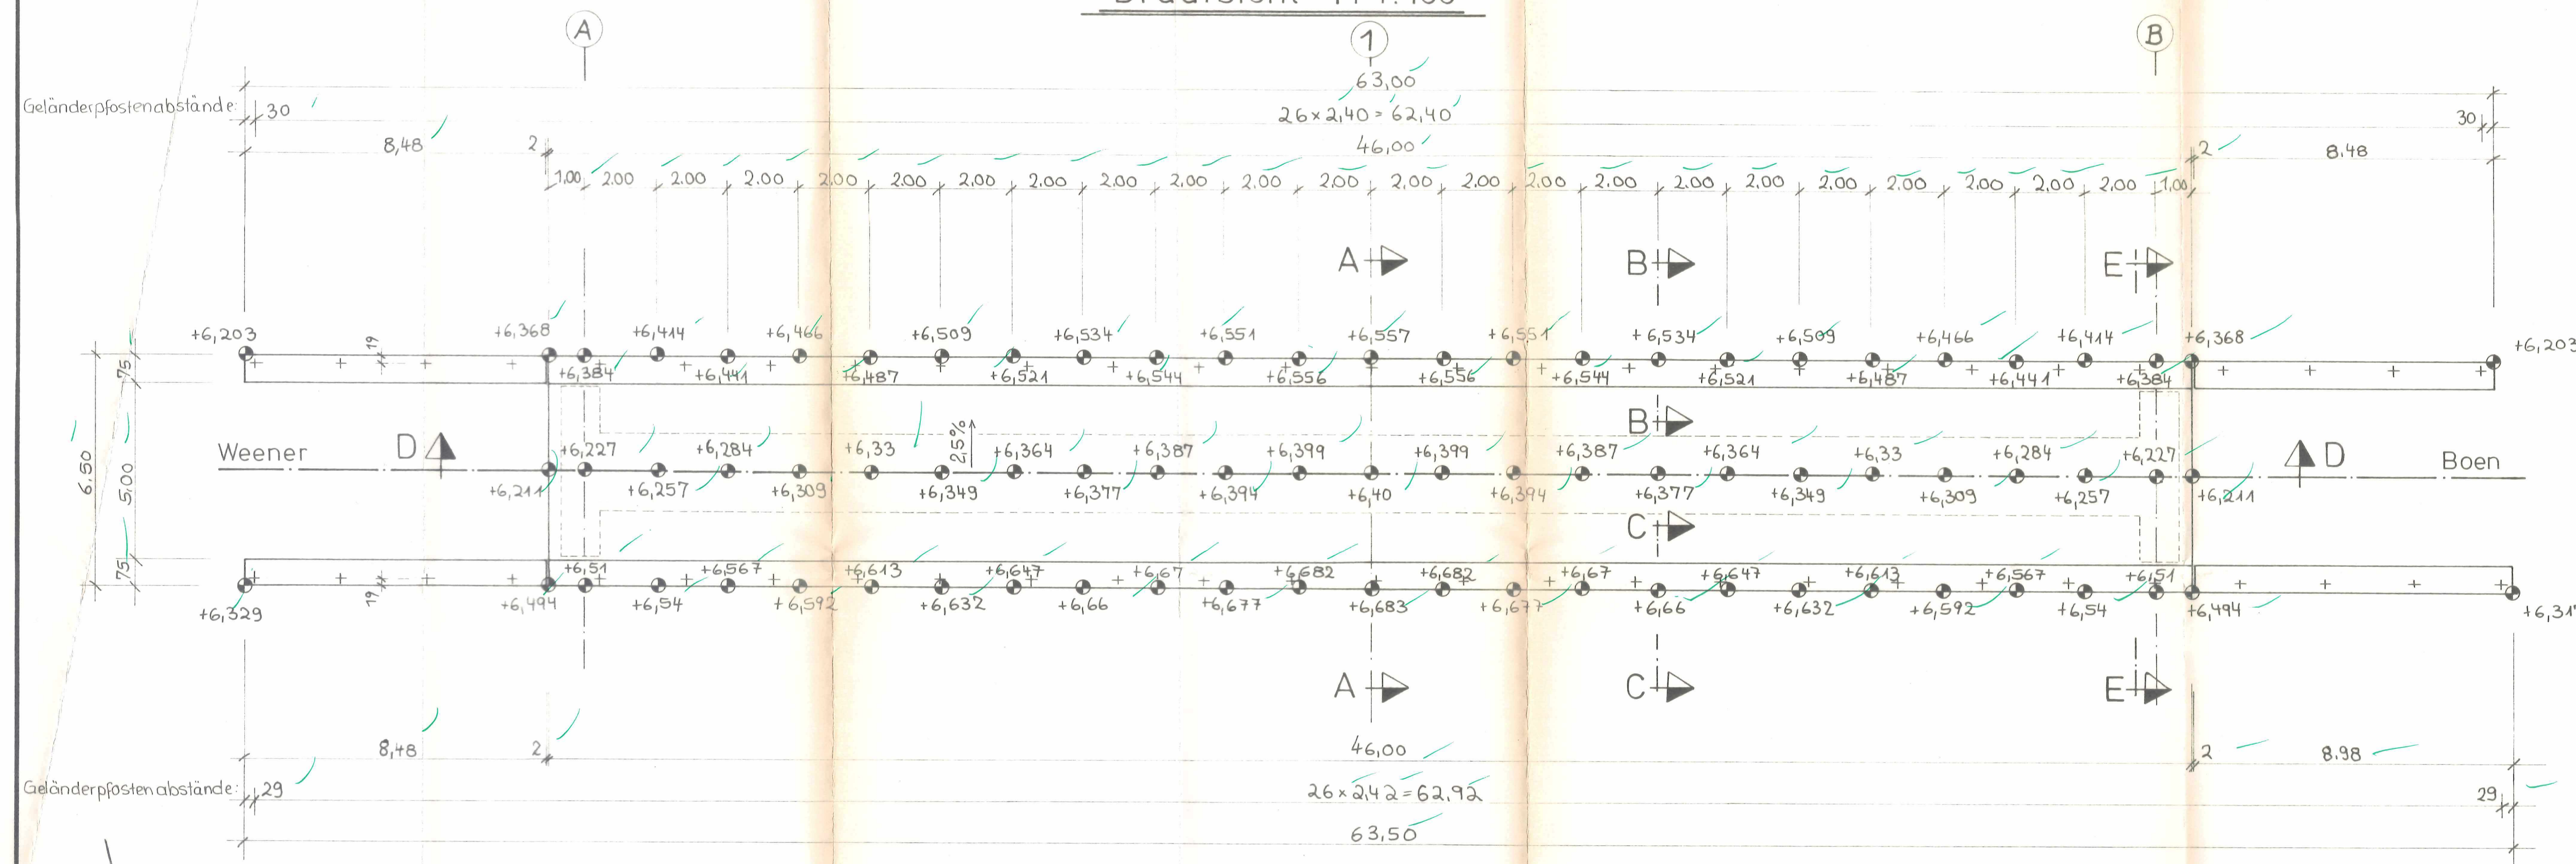


Höhen UK Balken M 1:100

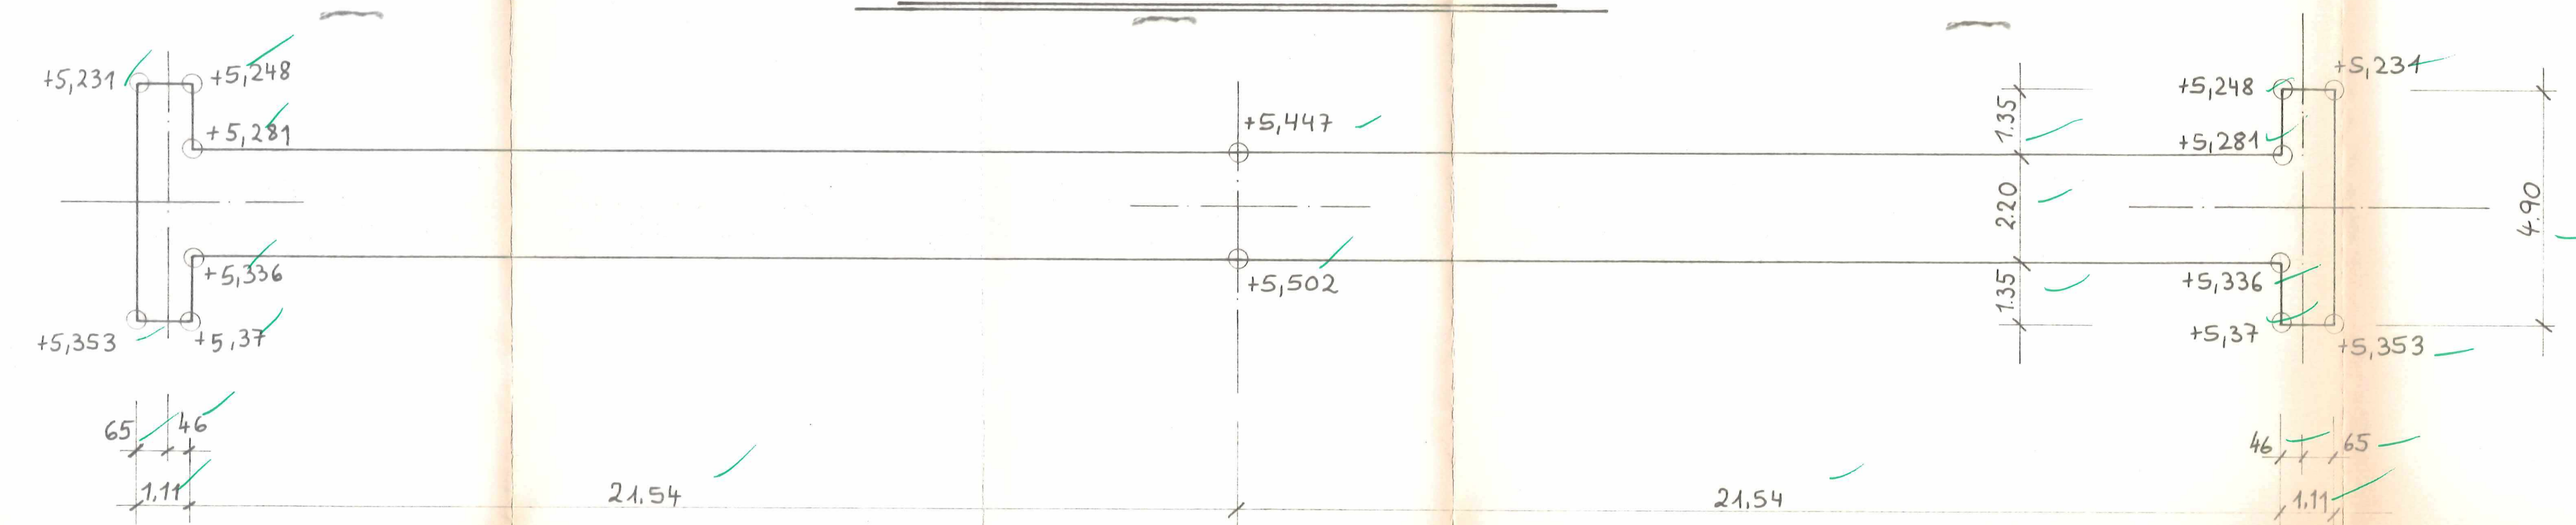


Schnitt A-A M 1:50

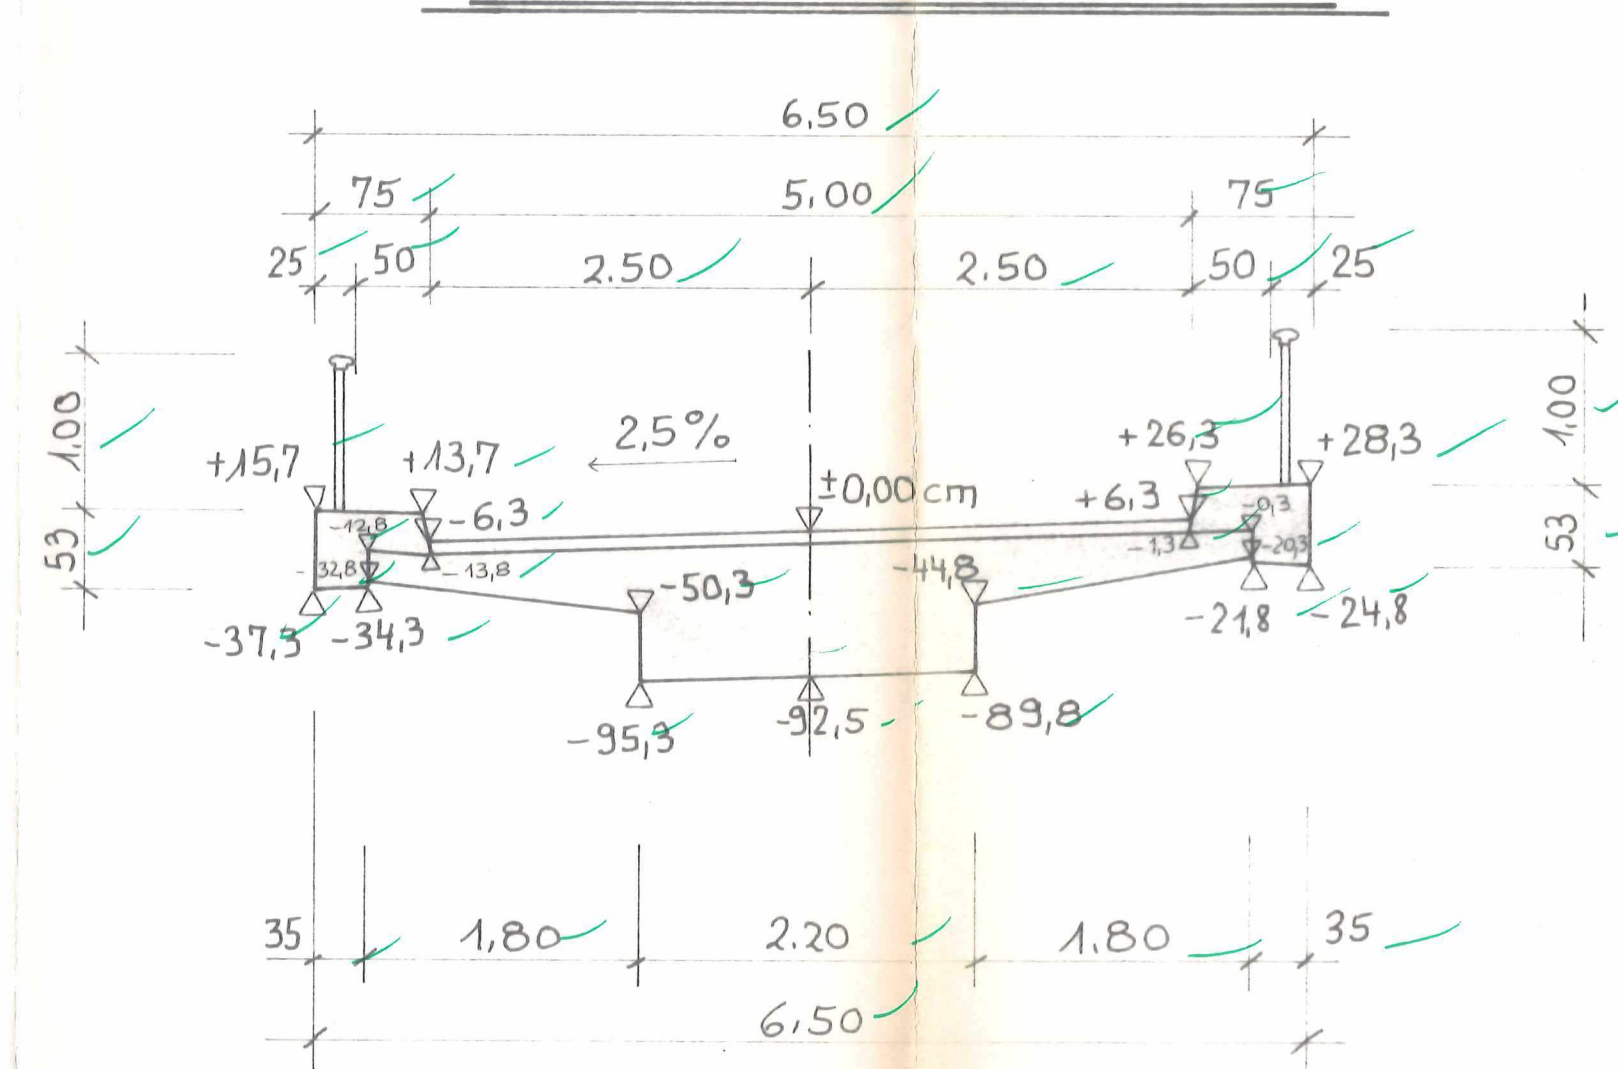


Schnitt B-B M 1:20

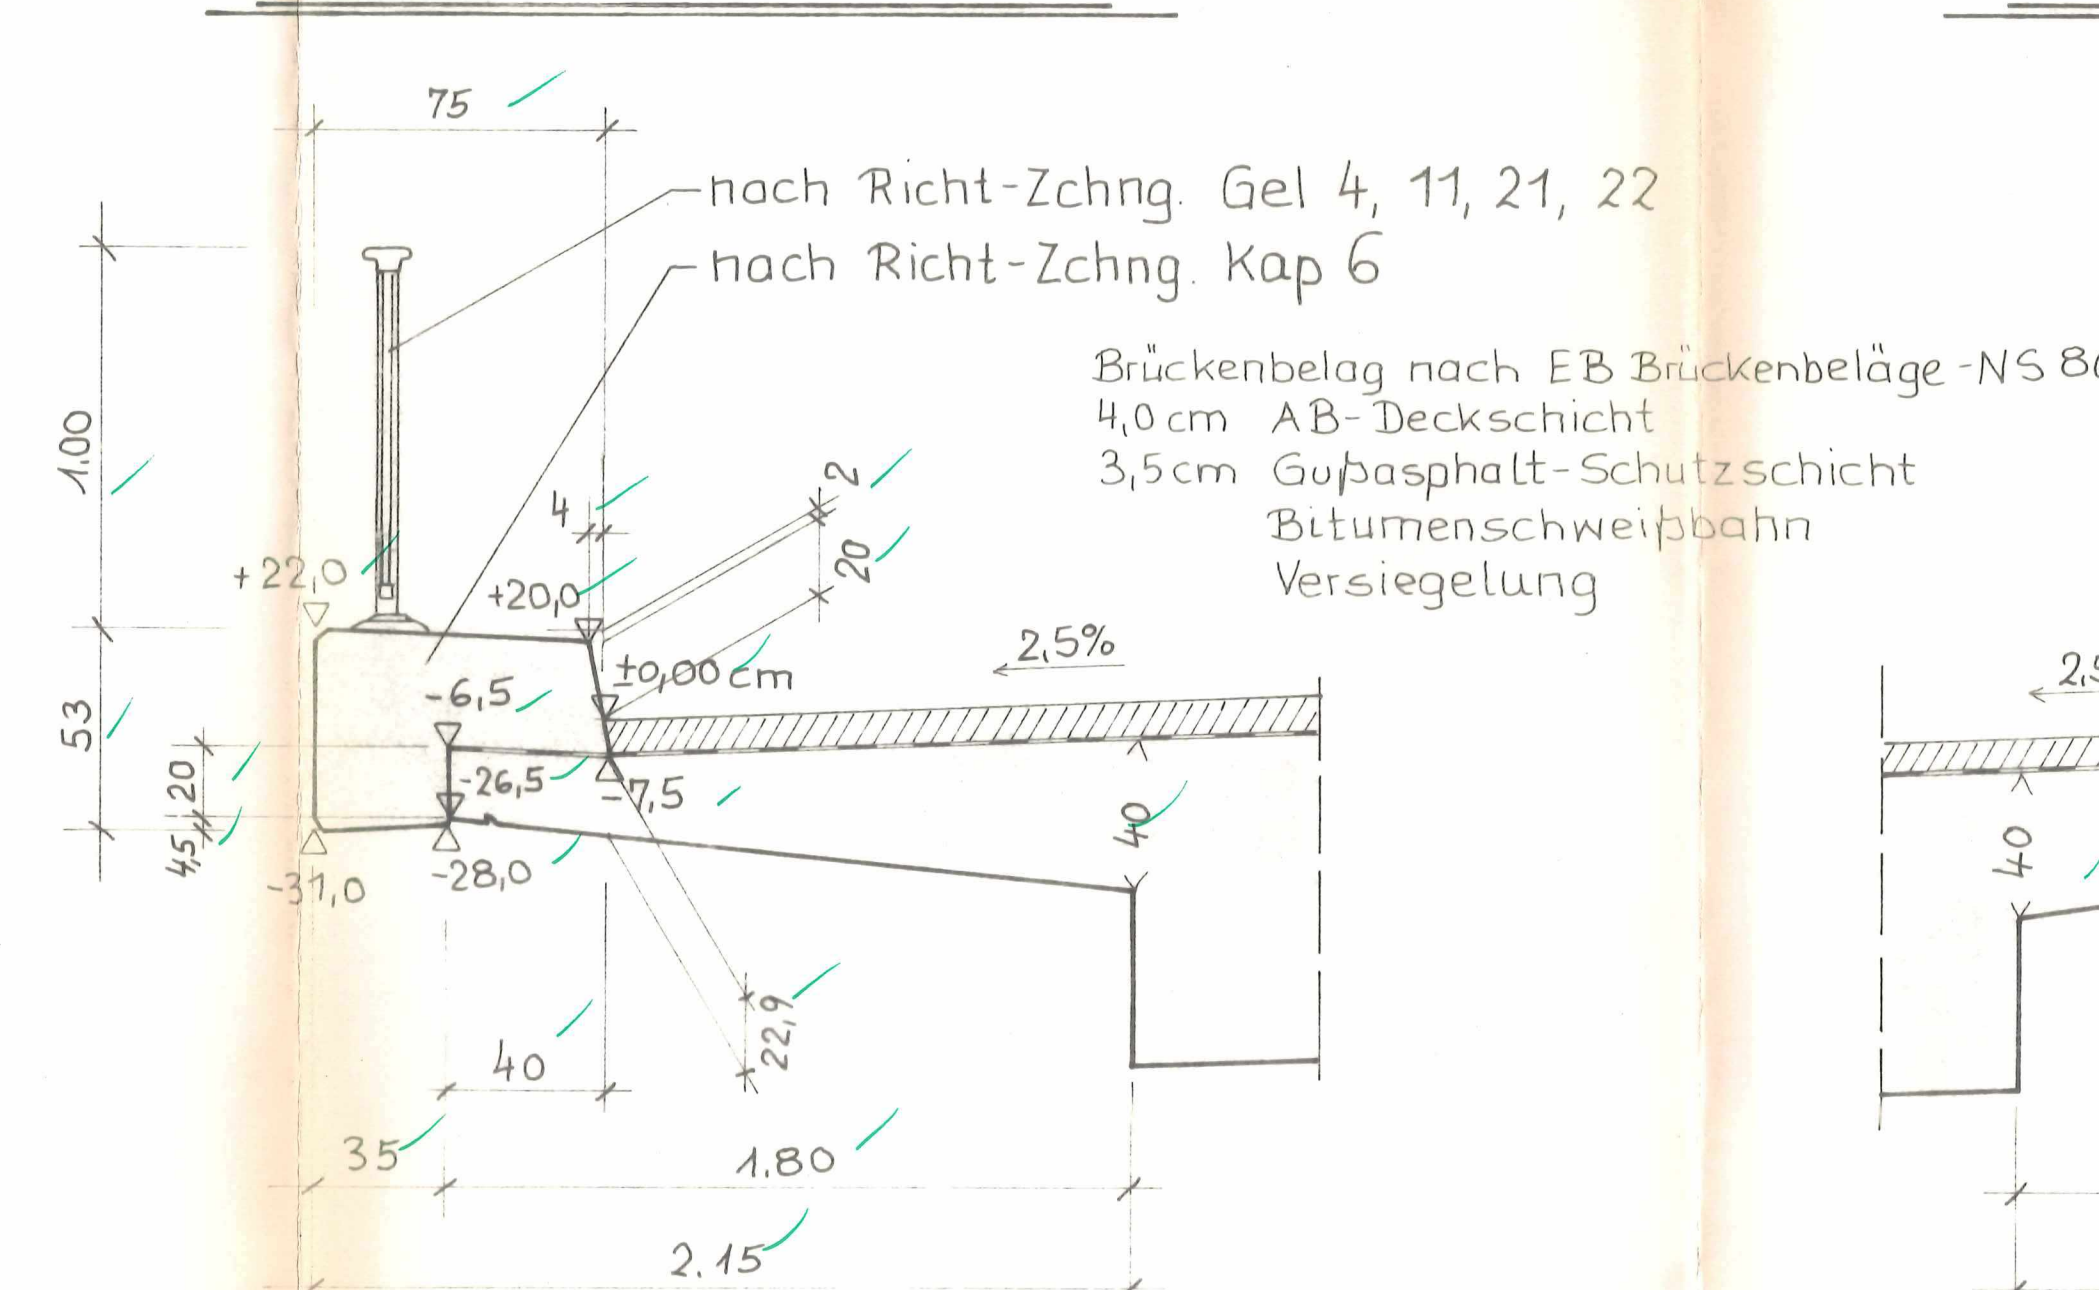


Schnitt C-C M 1:20

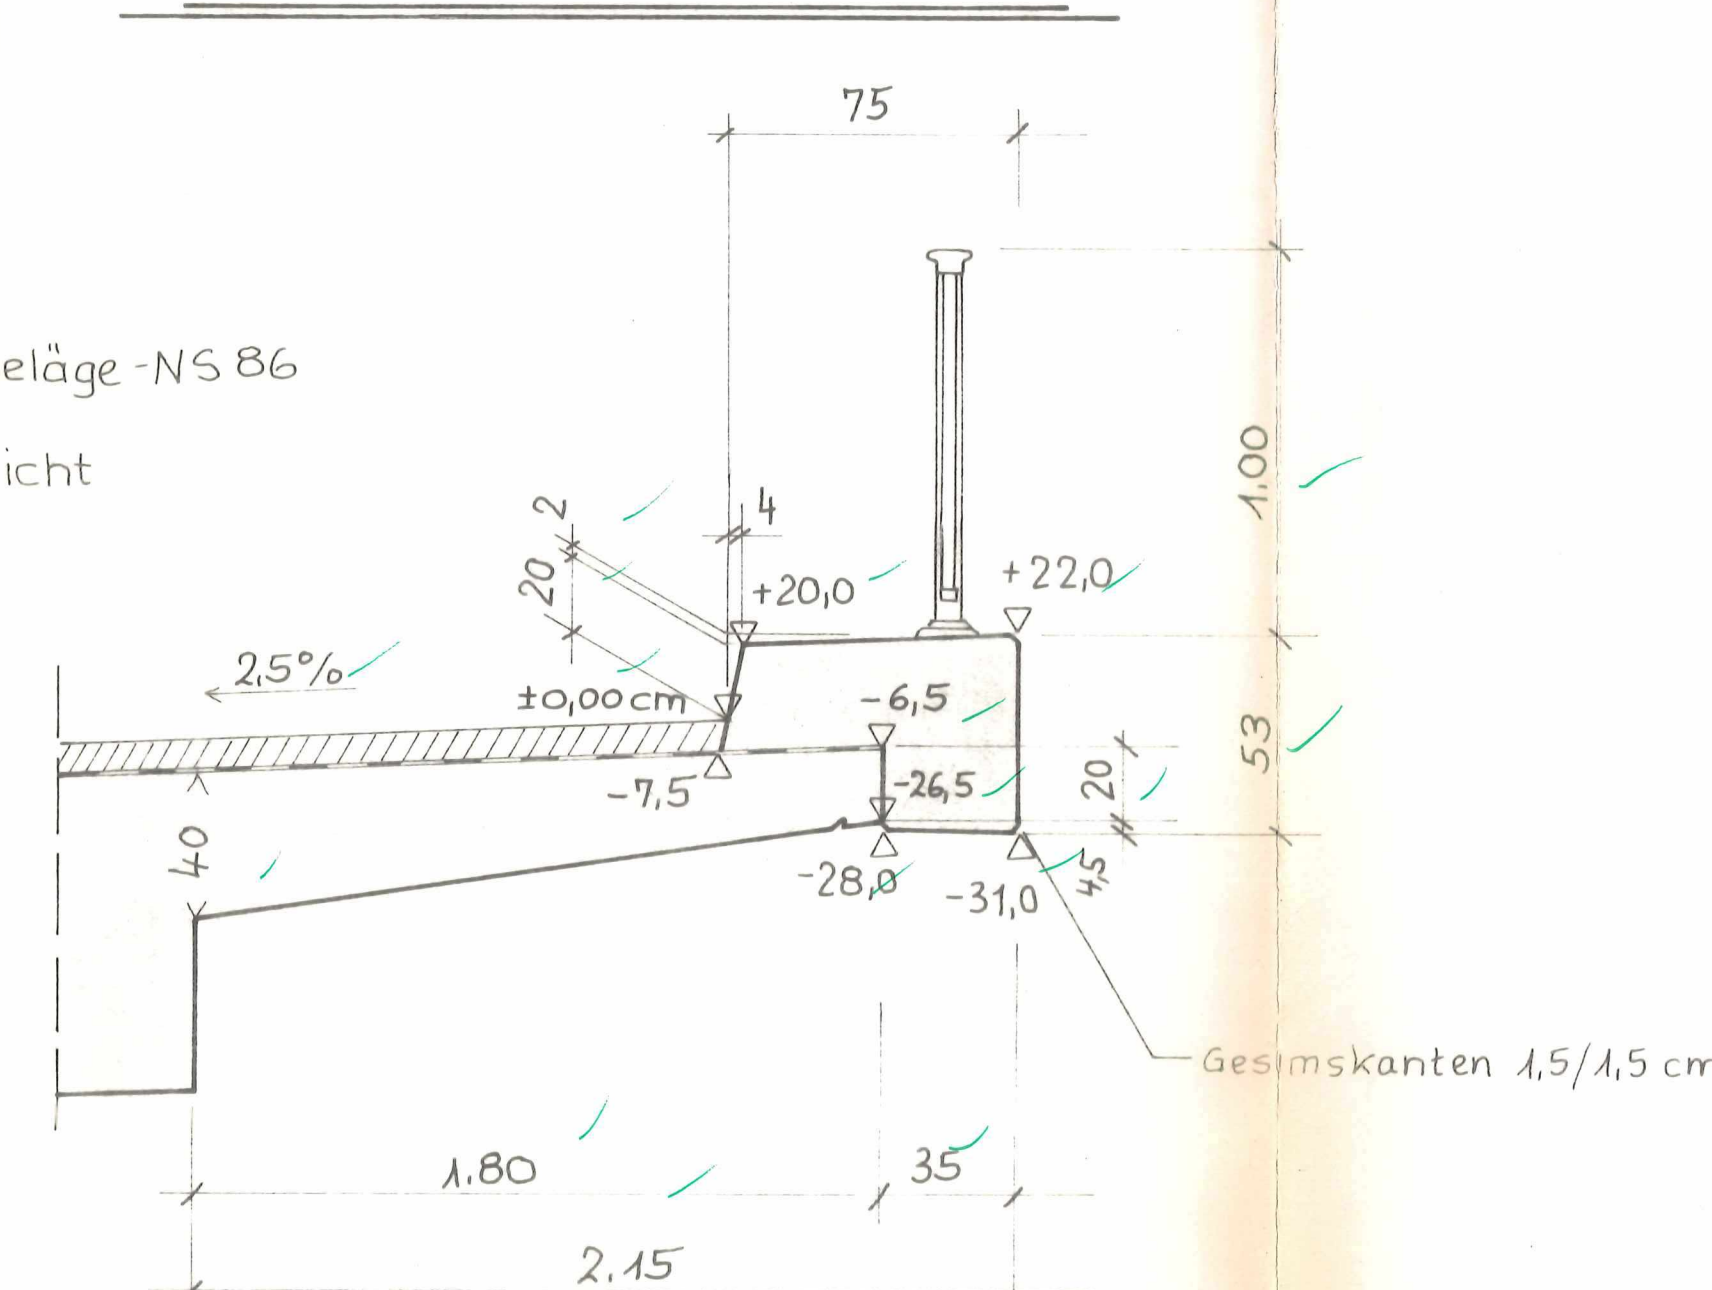

Schnitt E-E M 1:25

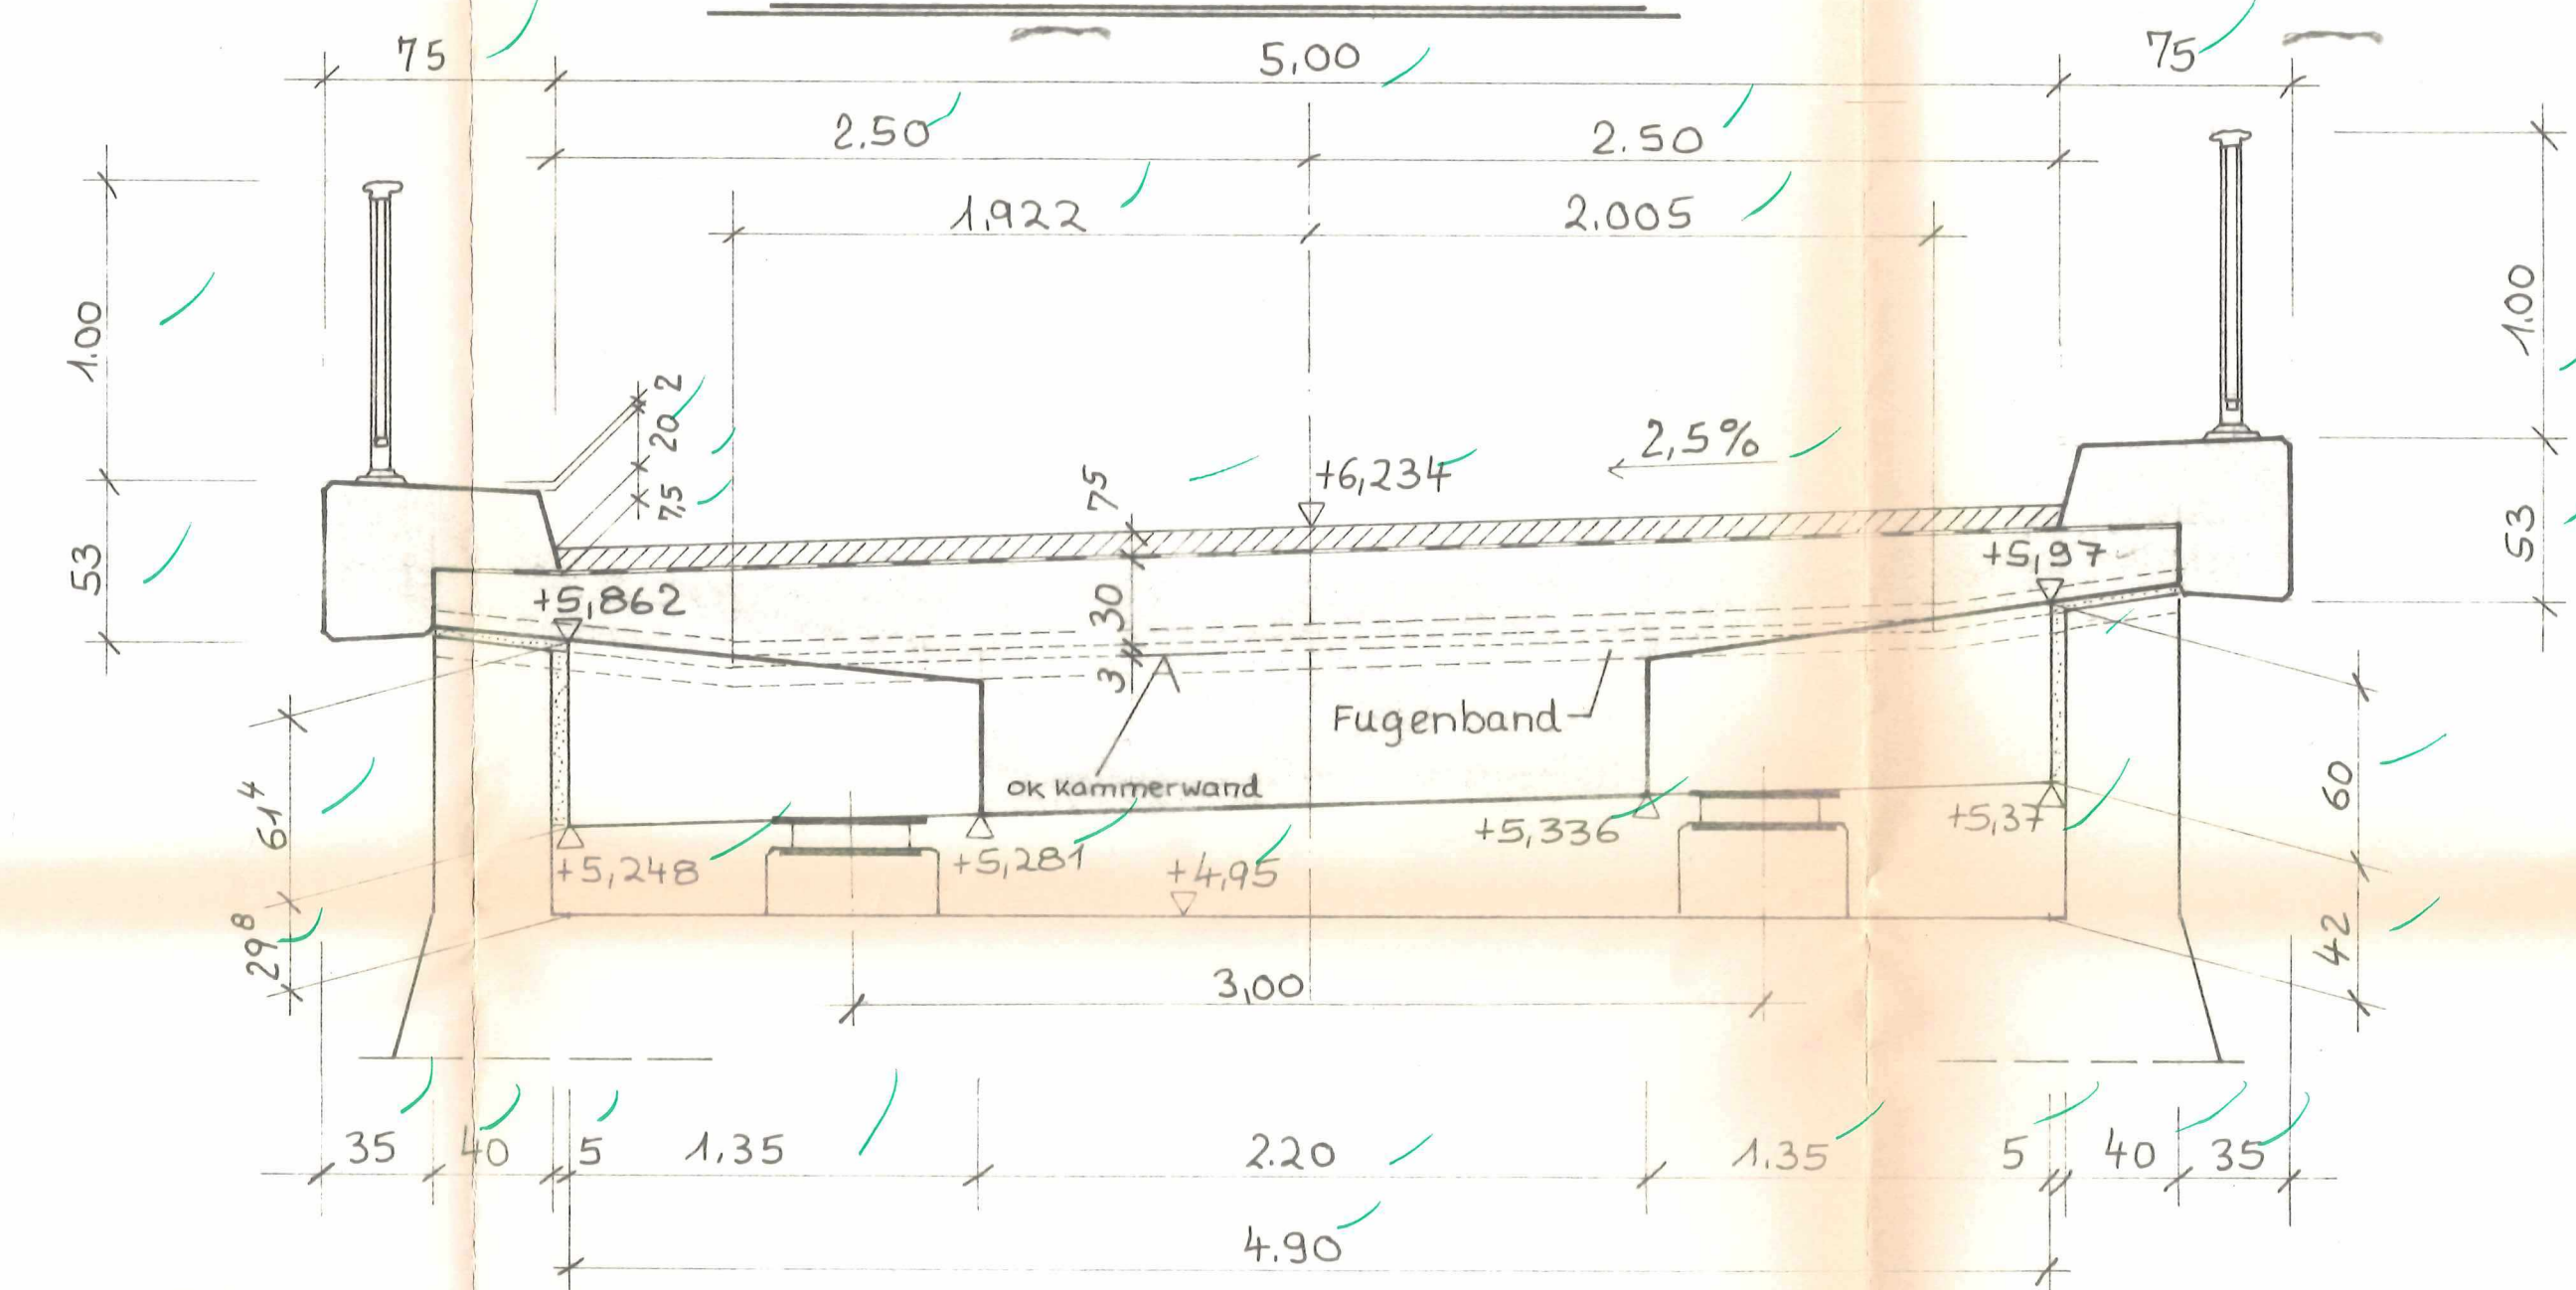

Schnitt D-D M 1:25

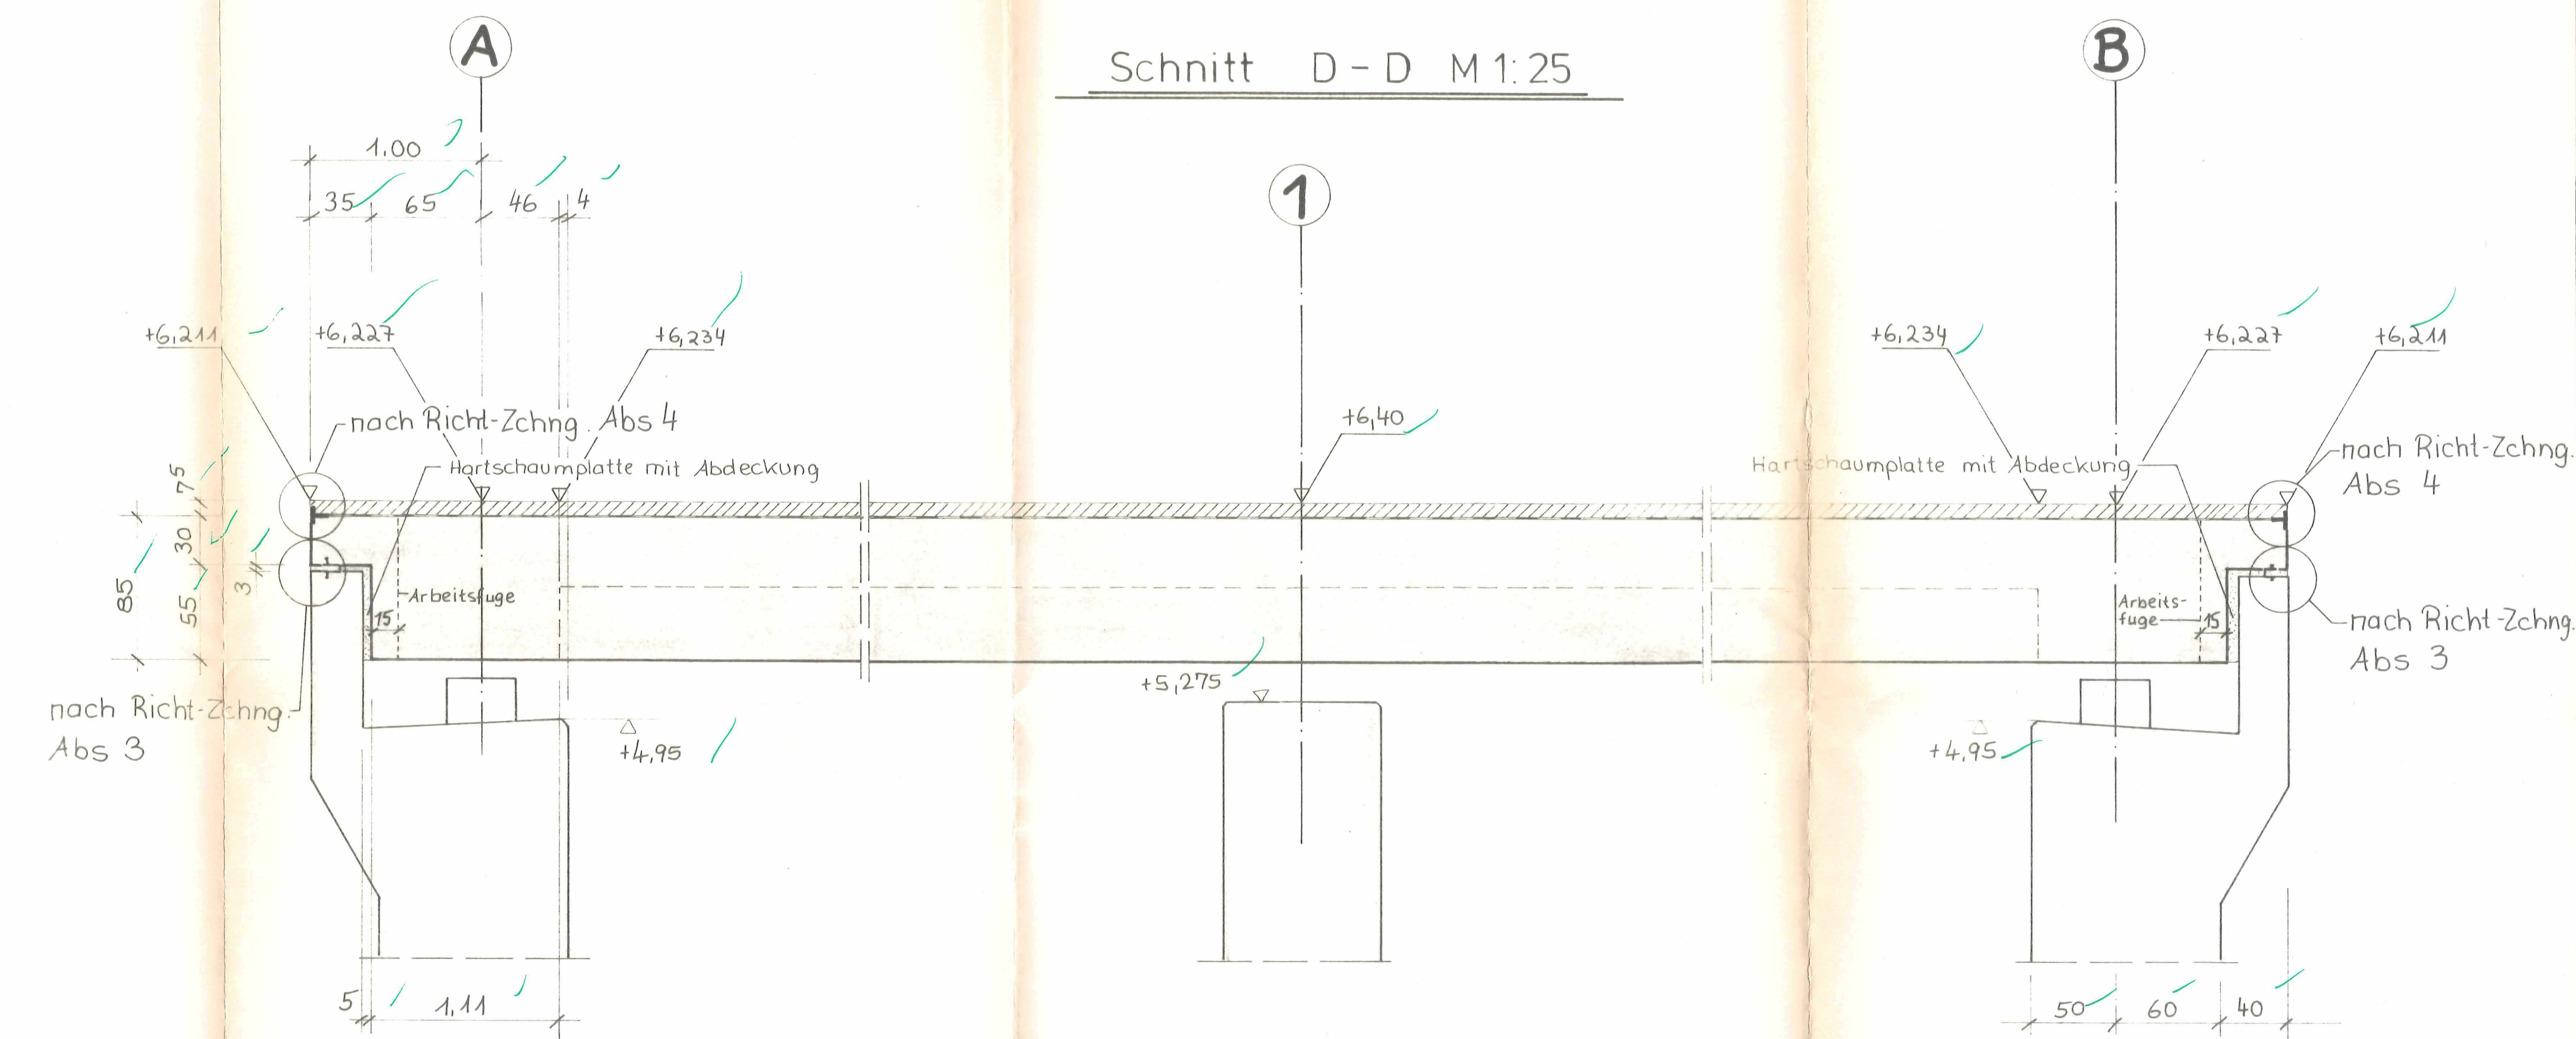

Baustoffe:	
Spannstahl	St 1470/1670
Betonstahl	BSt 500 S
Betongüte	B 35 (Überbau) B 25 (Kappen)
Betondeckung	4 cm Kappen siehe R.Z.
Maße am Bau prüfen	

identisch mit dem geprüften Exemplar 10.22.22

Index	Änderung	Datum	Name
1			
Übersichtsskizze			
Widerlager A Widerlager B			
Auftragnehmer: OEHM BAUNTERNEHMEN Dipl.-Ing. Eugen Gärtner 29 Oldenburg, Staakenweg 44 Telefon 0441 / 5793-0 Datum und Unterschrift: _____			
Auftraggeber: Landes Niedersachsen ANA Oldenburg Bauwerk: Bauwerk 8134 Überführung eines Wirtschaftsweges "Alter Sandweg"			
Bauteil: Überbau			
Planart: Schalplan		Objekt N:	Blatt Nr.:
Maßstab: 100/50/25/20		11/87	10