

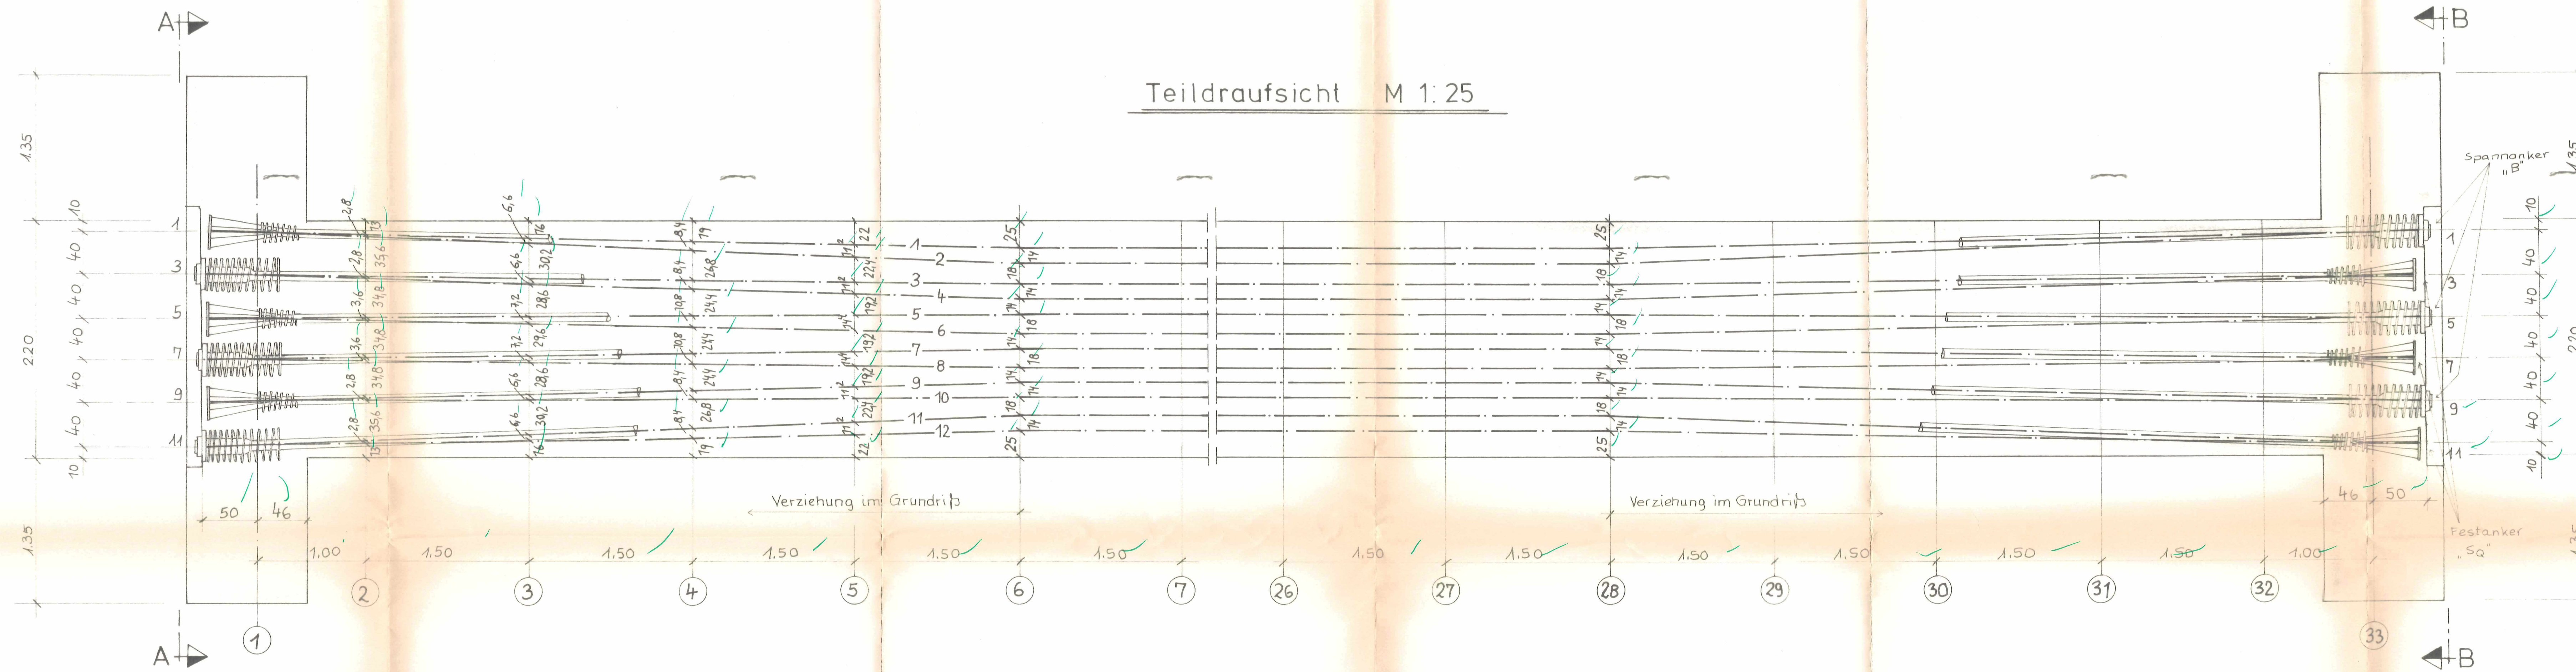
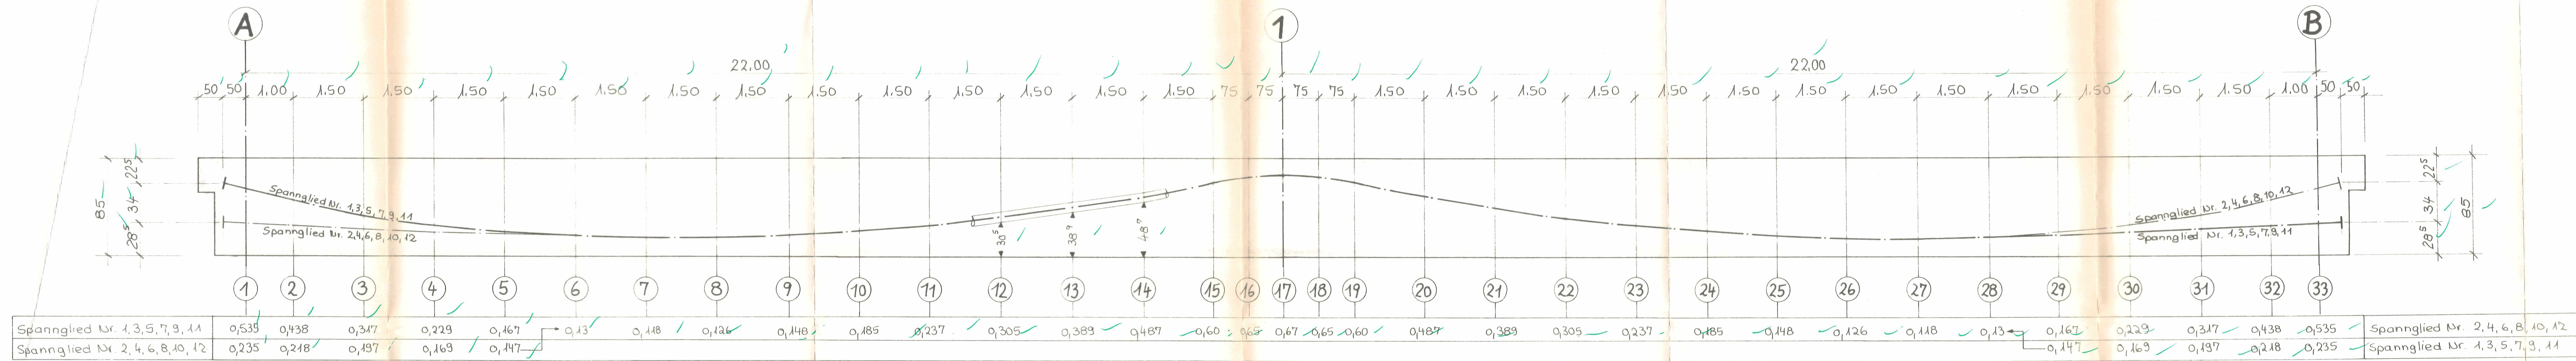
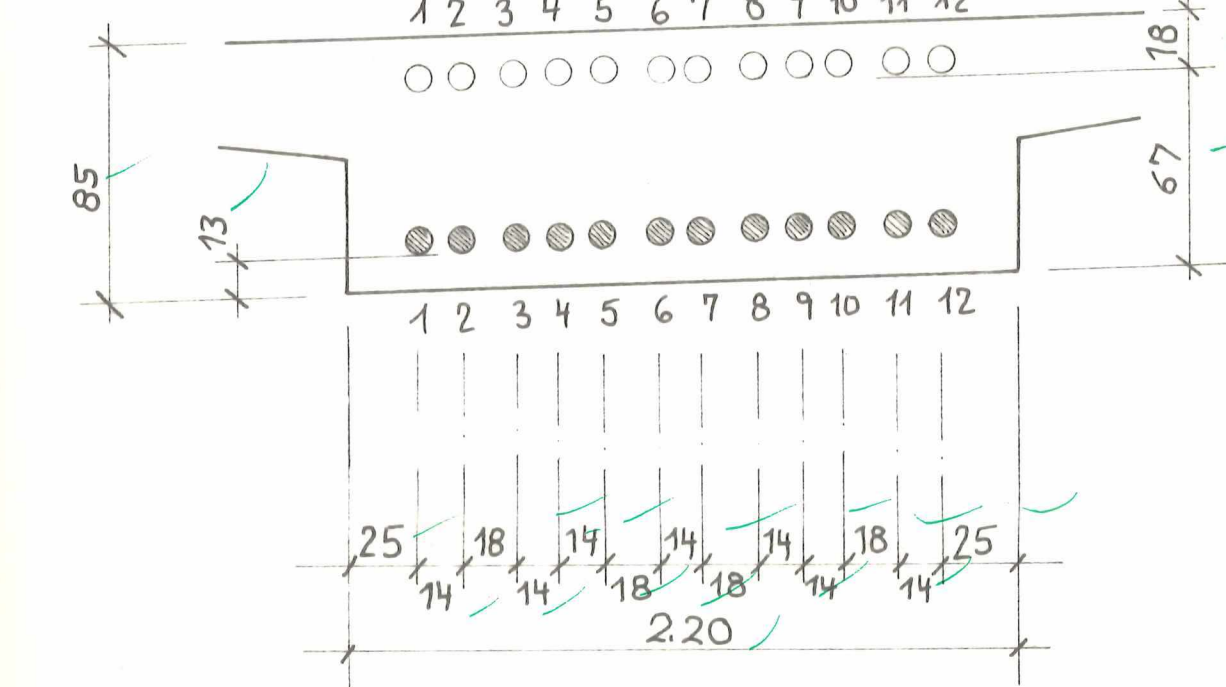
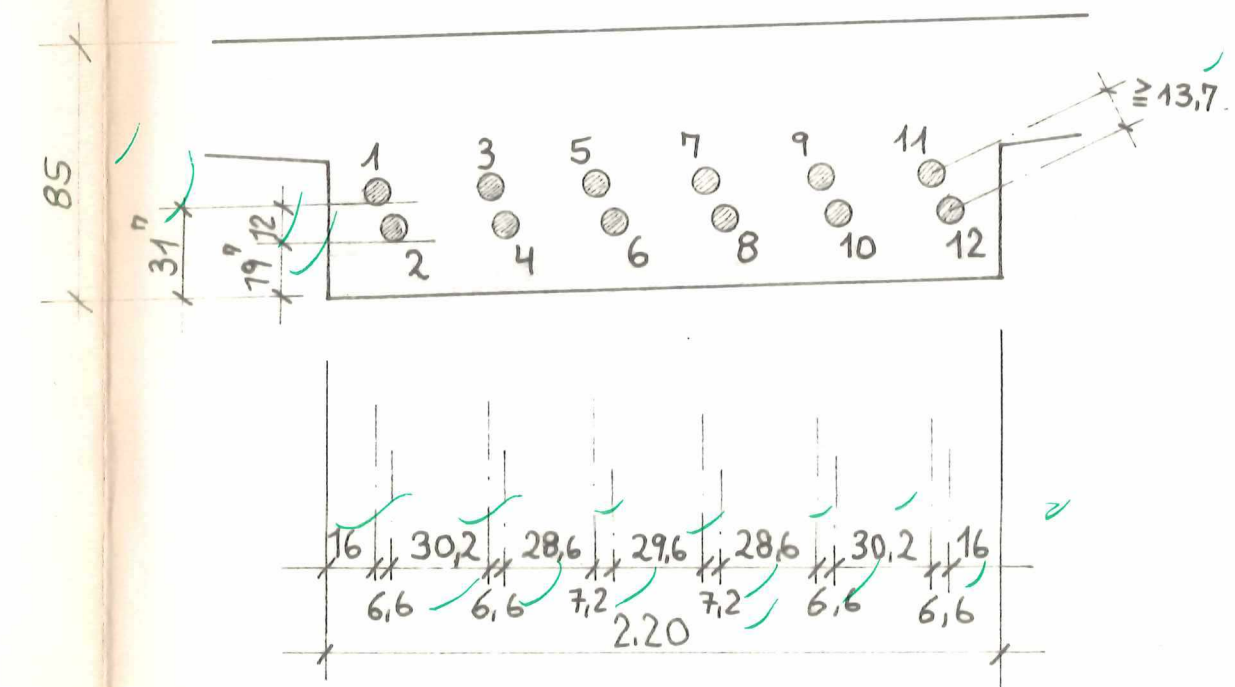


# Spanngliedführung im Längsschnitt M.d.H. 1:20 M.d.L. 1:50

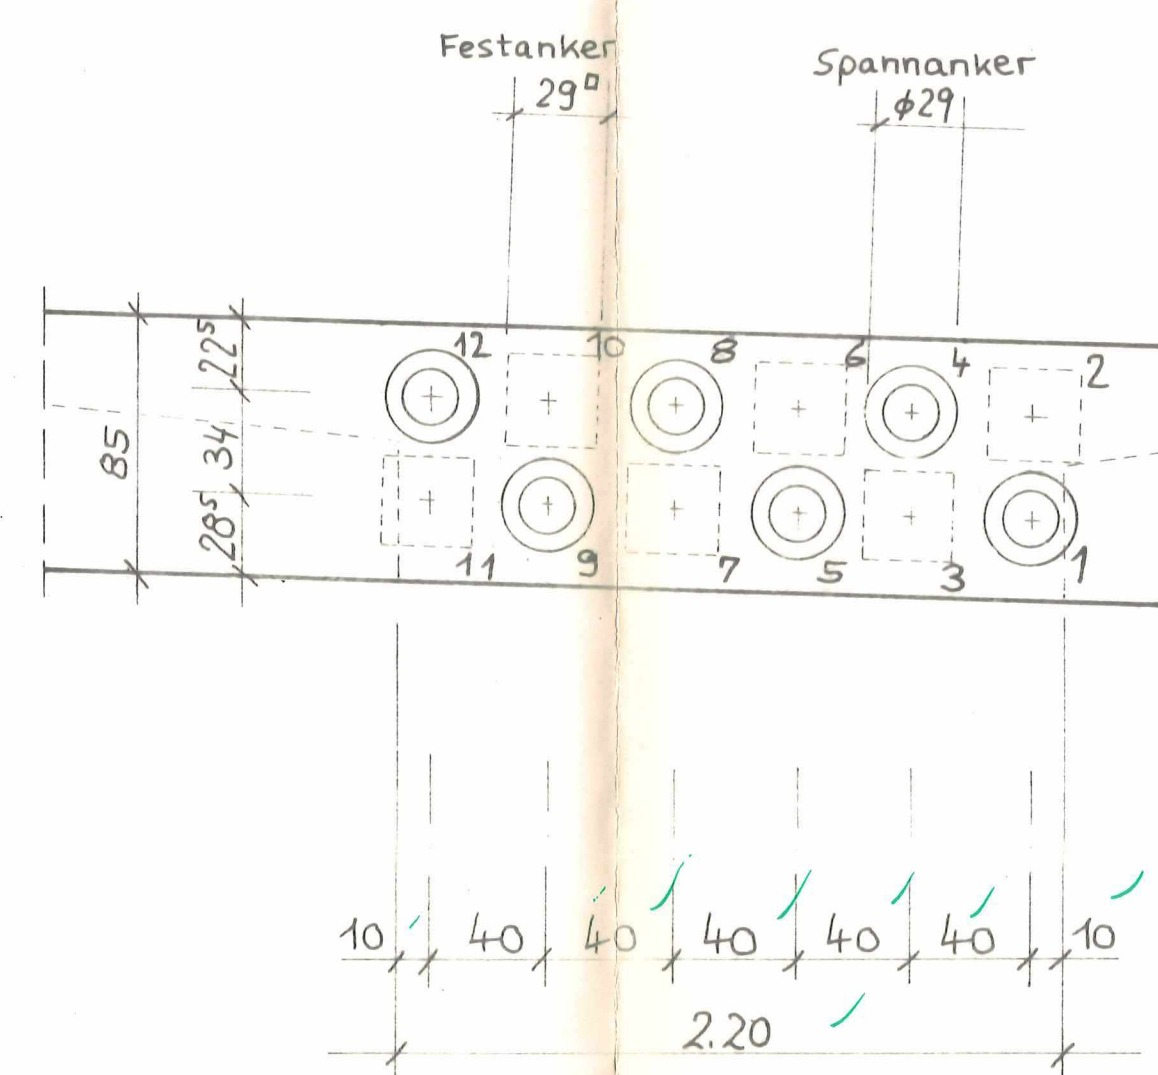

Schnitt in Station 3 M 1:25

Schnitt in Station 6 u. 17 M 1:25

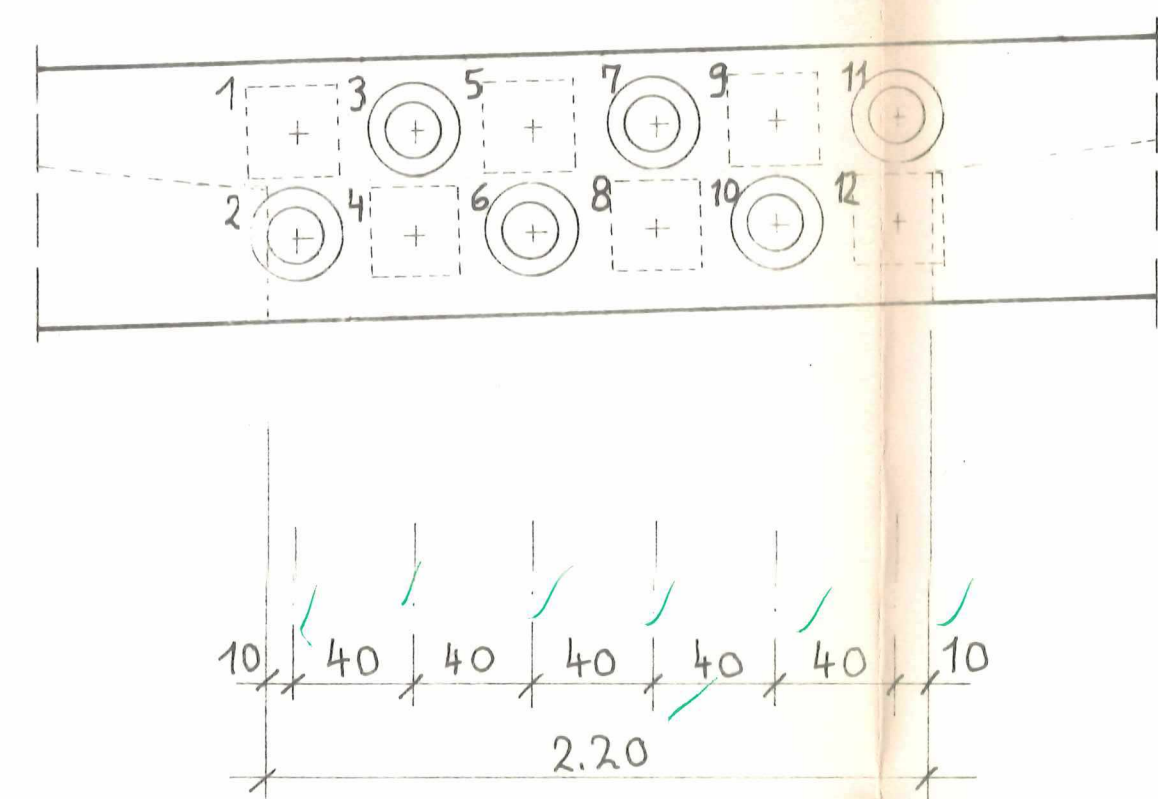

12 Spannglieder BBRV-Suspa V  
St 1470/1670 Pzul = 1485 KN

NR.	ANZAHL	SPANNGLIED		VERANKERUNG	
		einzel	gesamt	B	Sq
1-12	12	48,00	540,00	12 St	12 St

Abrechnungszeichnung!

Index  
Übersichtsskizze

Änderung  
Datum  
Name

Widerlager A  
Widerlager B

Spannanker  
Festanker

Spanngliedlänge

Auftraggeber  
Bauwerk 8134  
Überführung eines Wirtschaftsweges "Alter Sandweg"

Bauteil  
Überbau (Längsvorspannung)

Planart: Bewehrungsplan  
bearb. 11/87  
Blatt: 11