




Draufsicht M 1:50

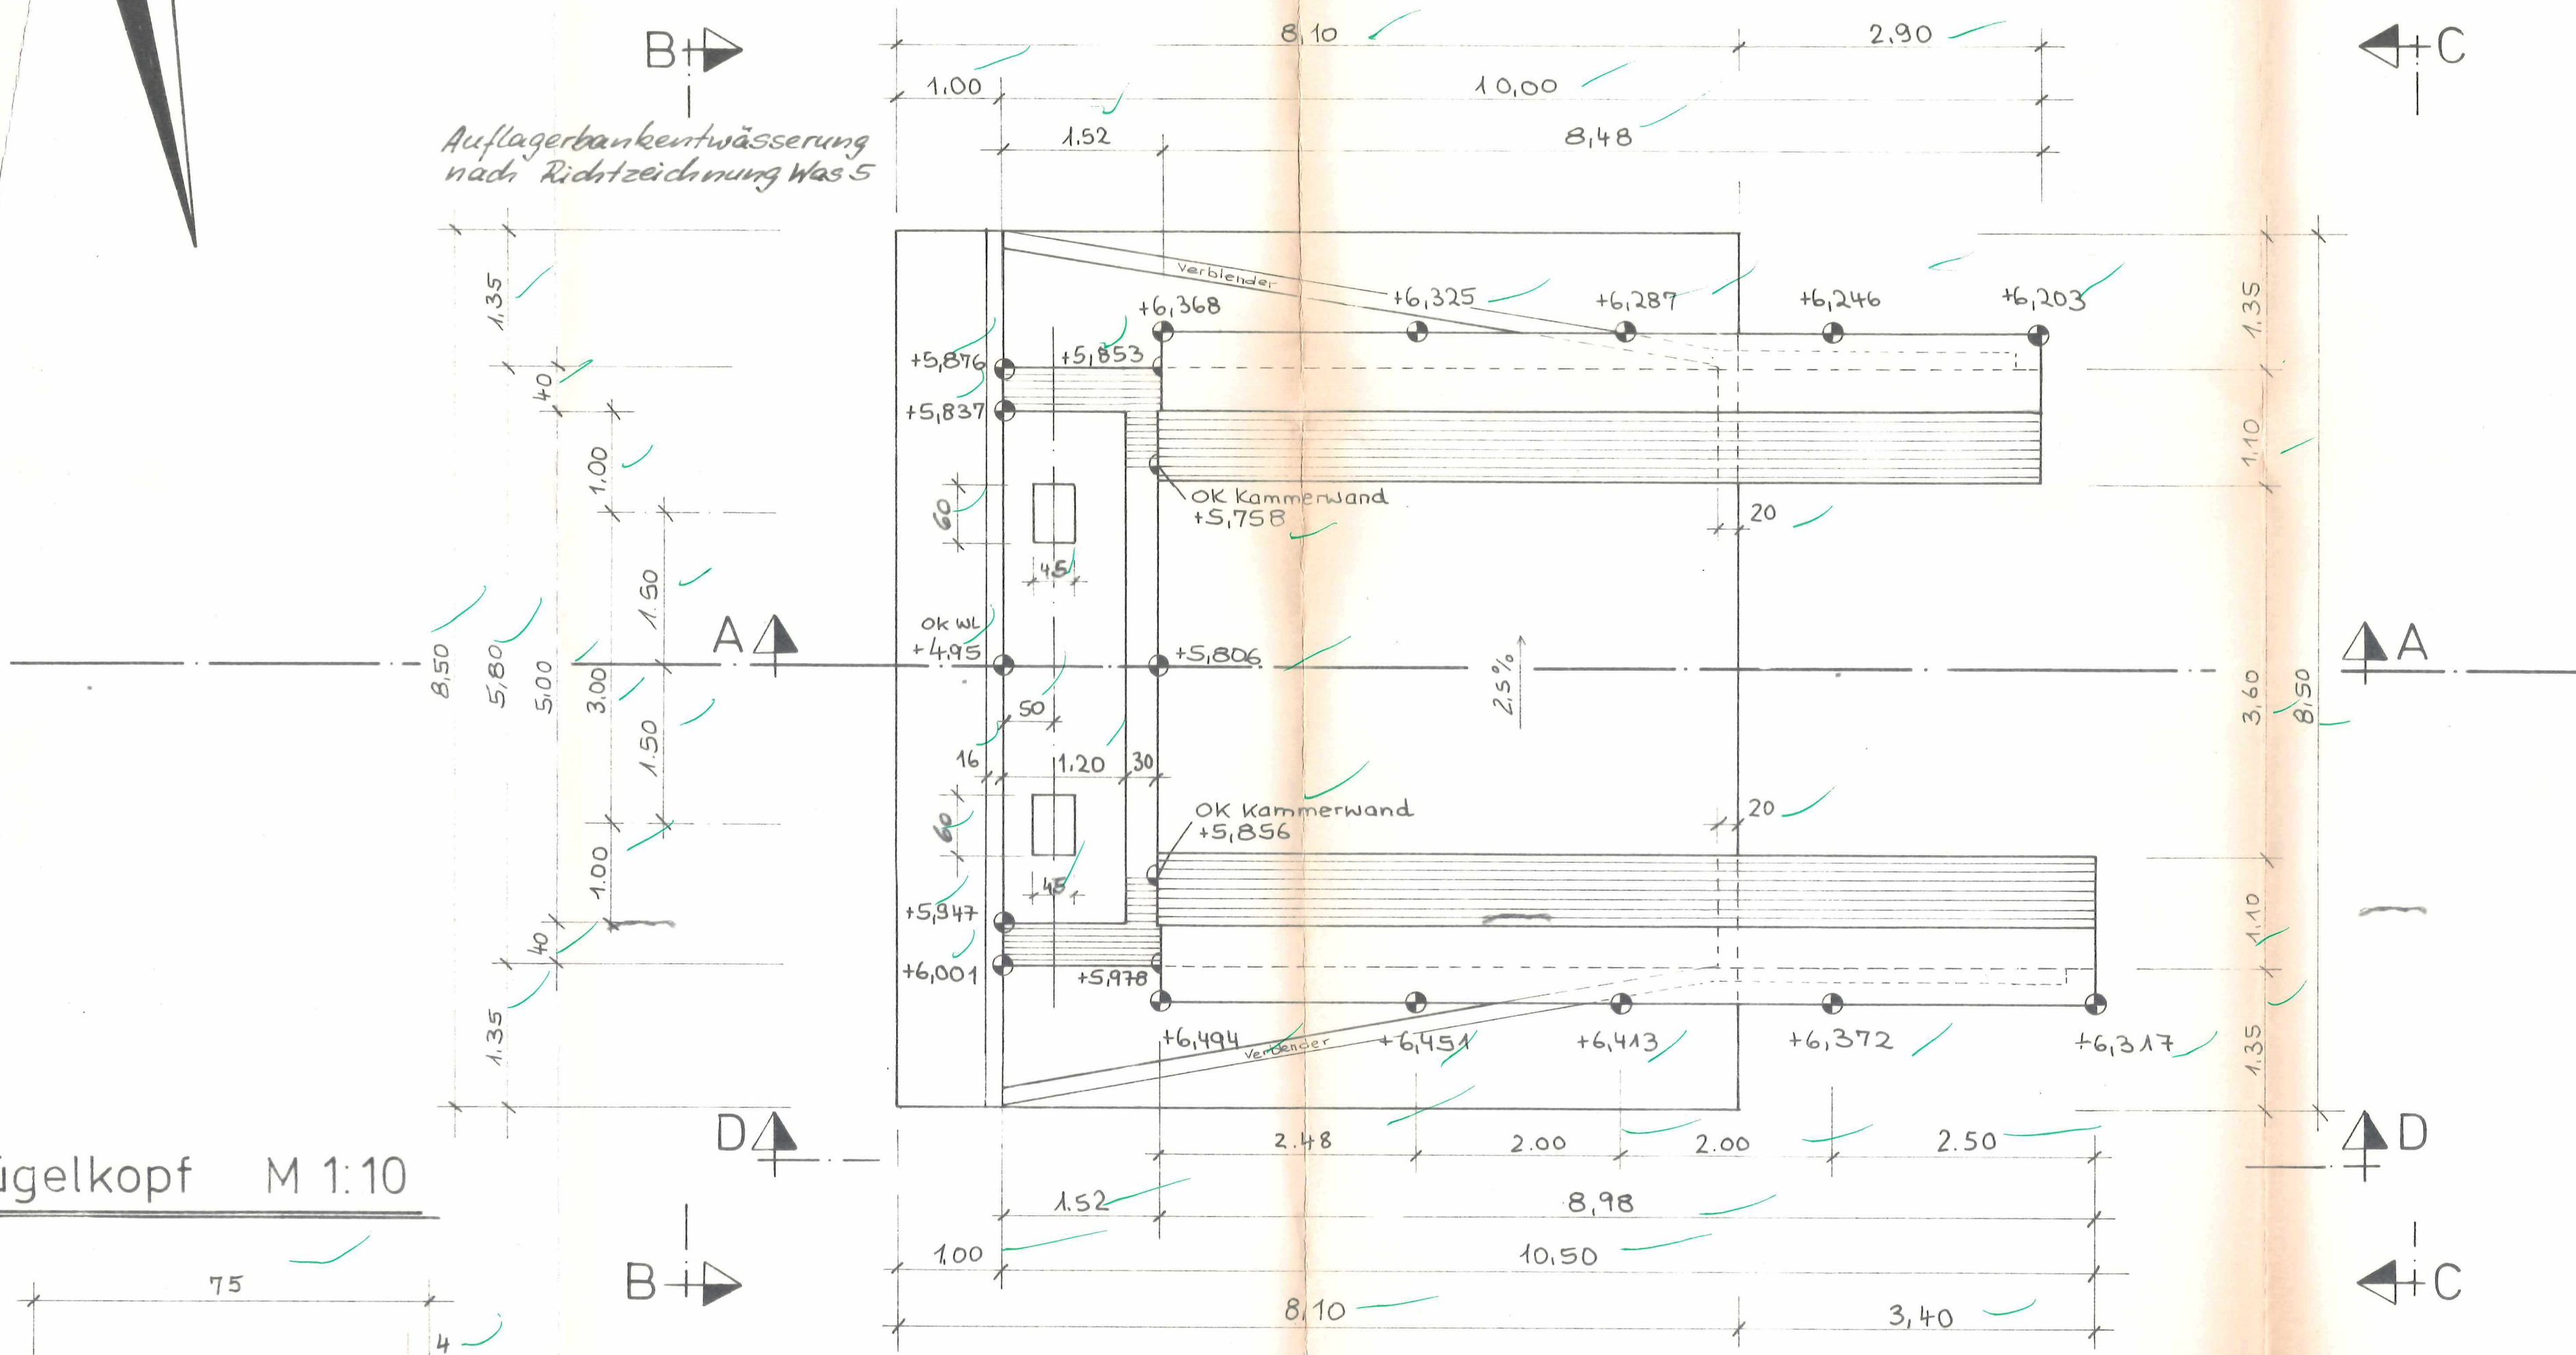


Flügelkopf M 1:10

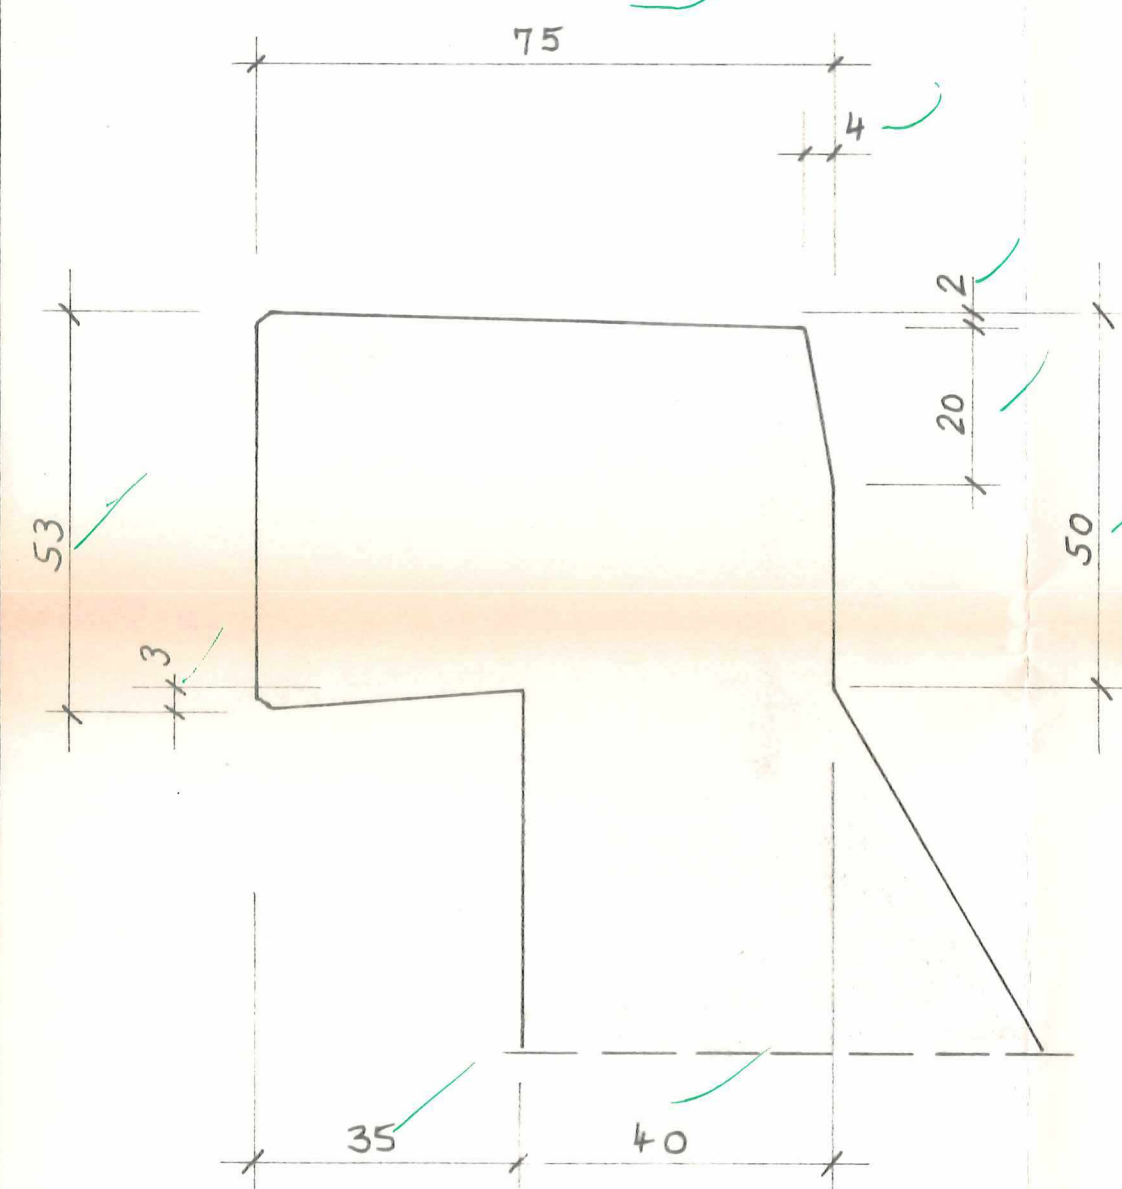


Punkt I M 1:10

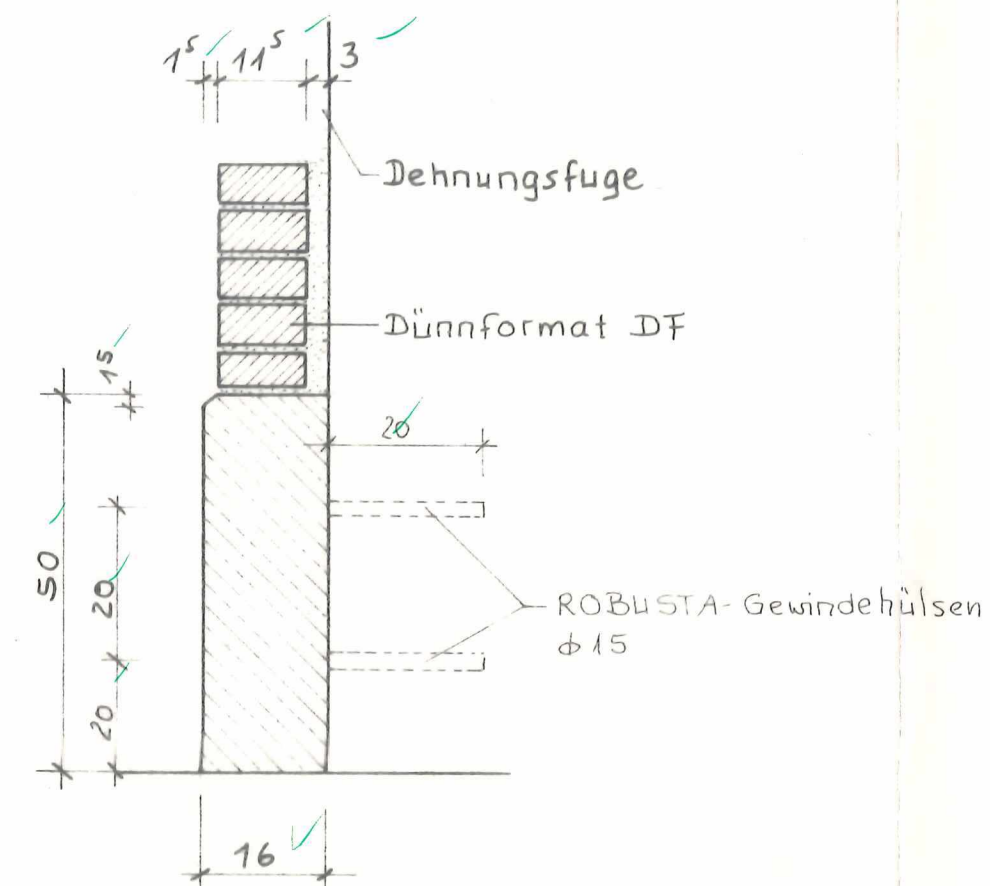


Schnitt A-A M 1:50

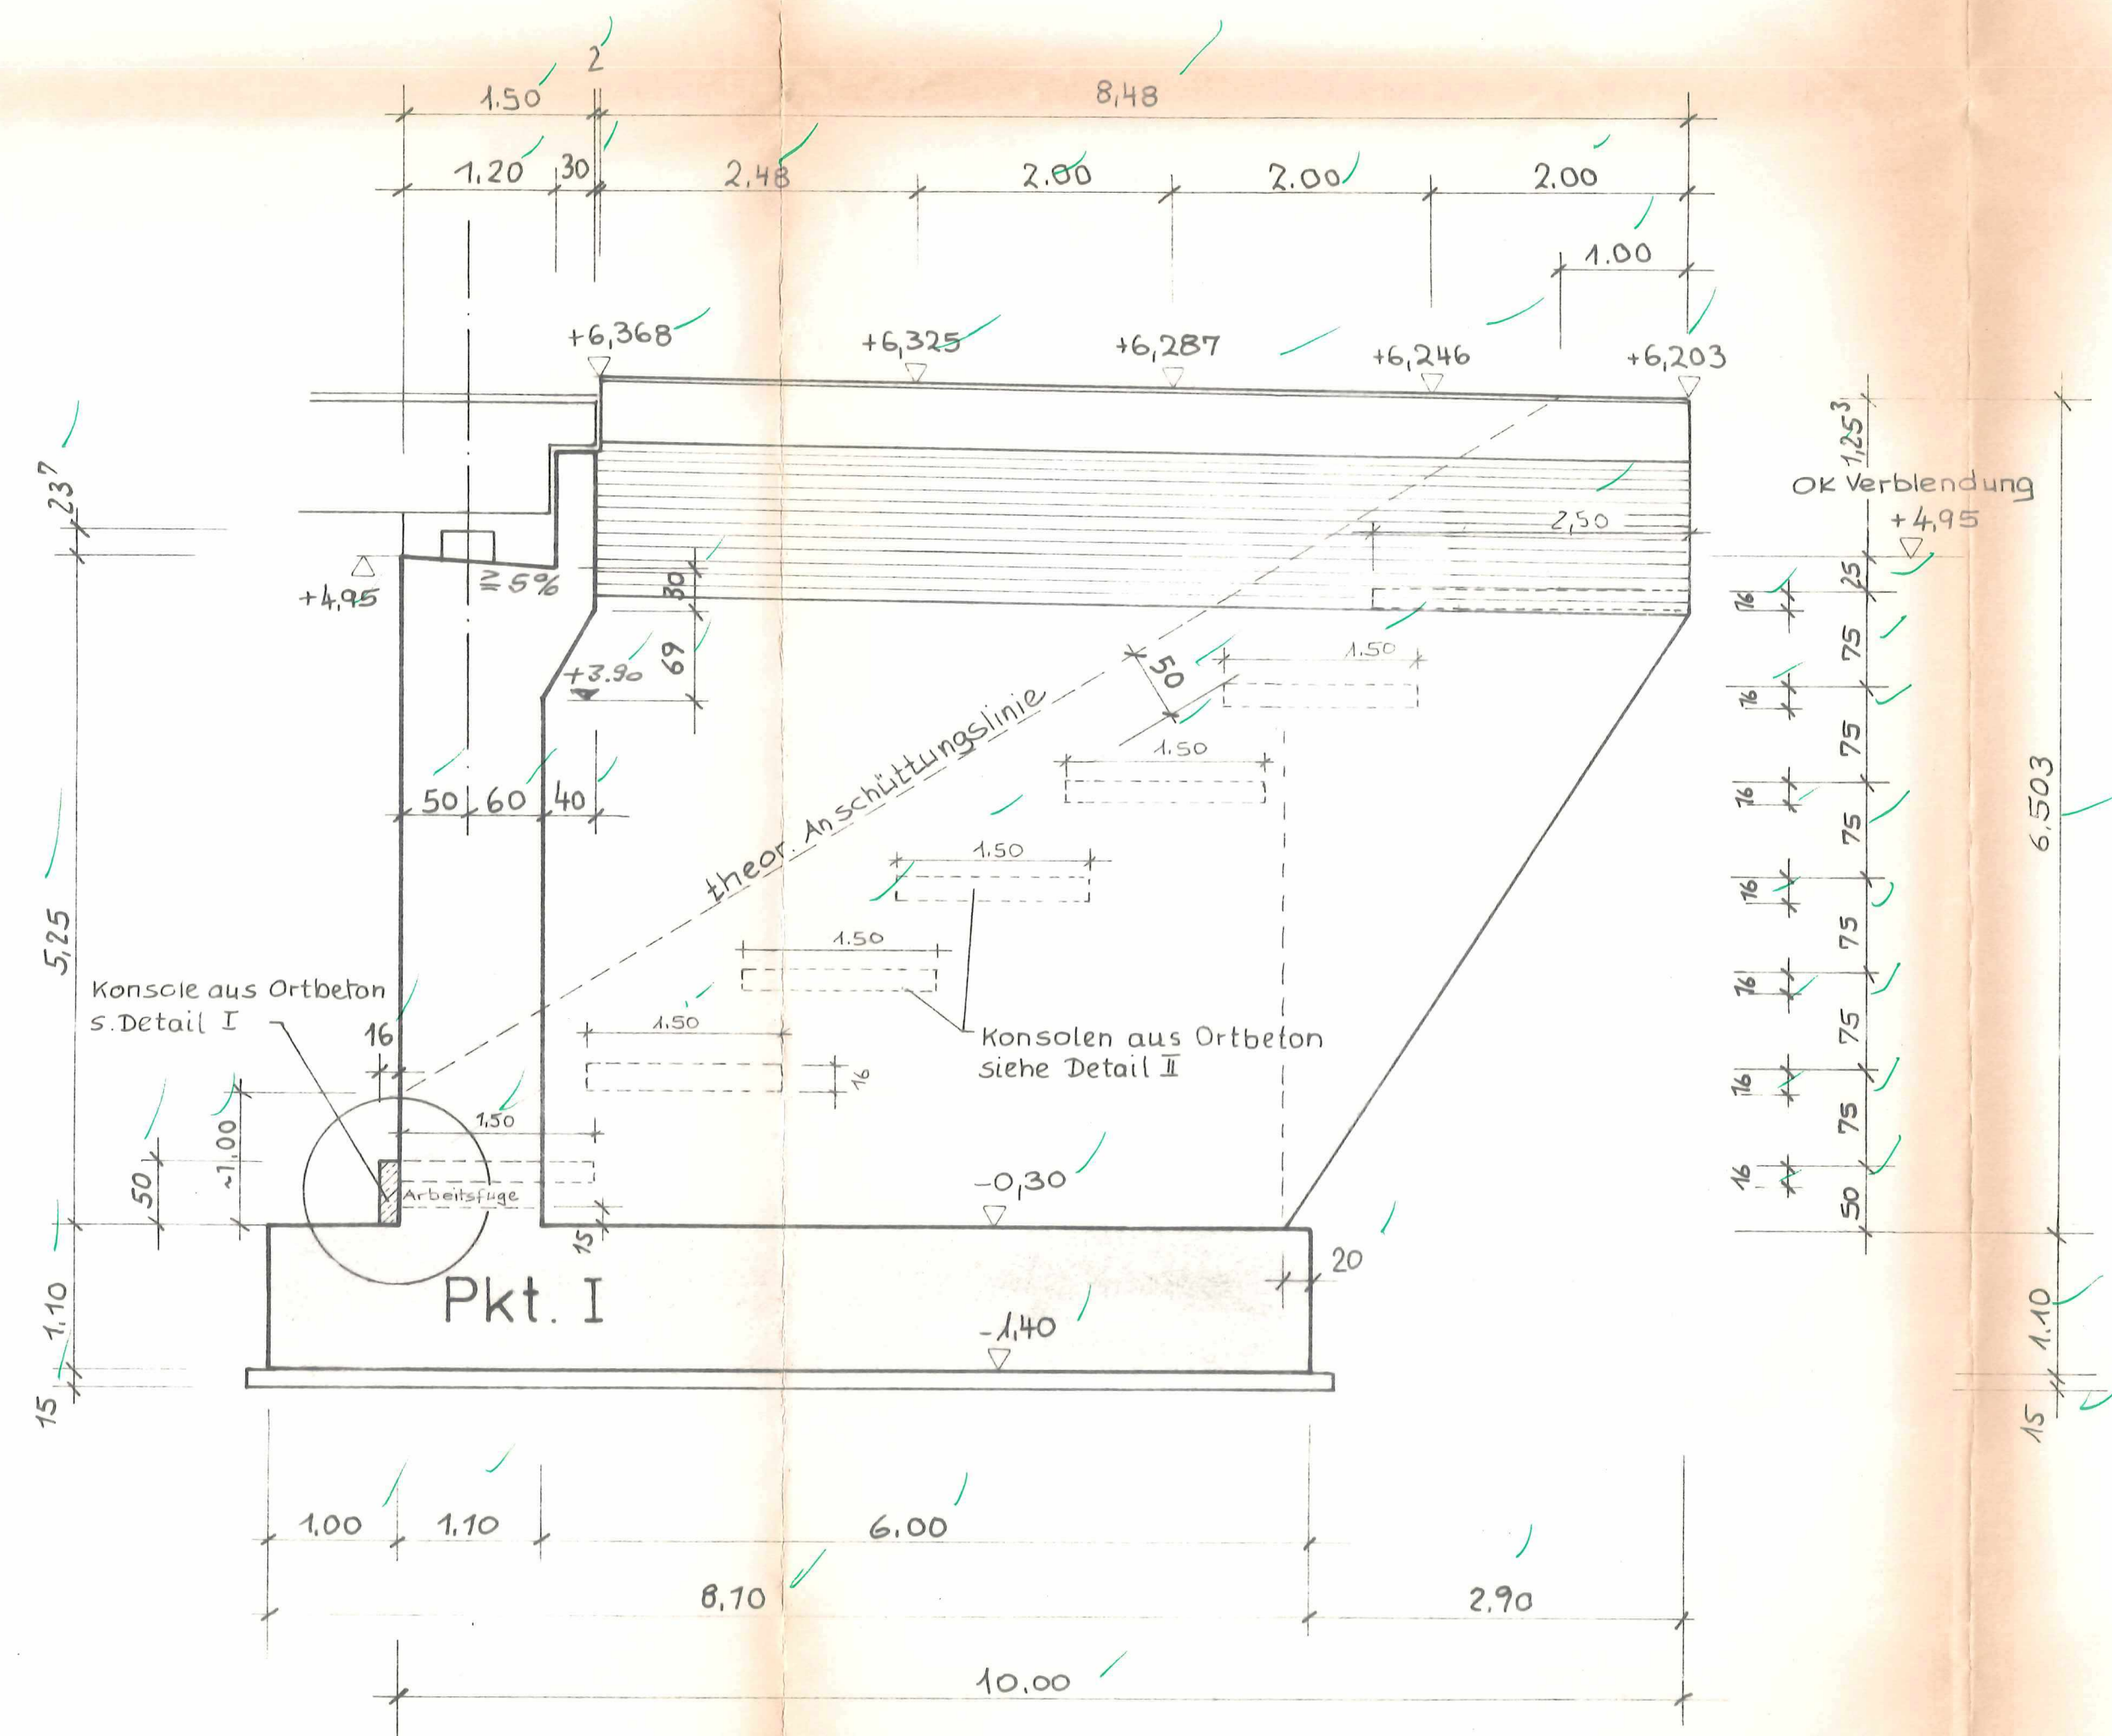


Ansicht B-B M 1:50

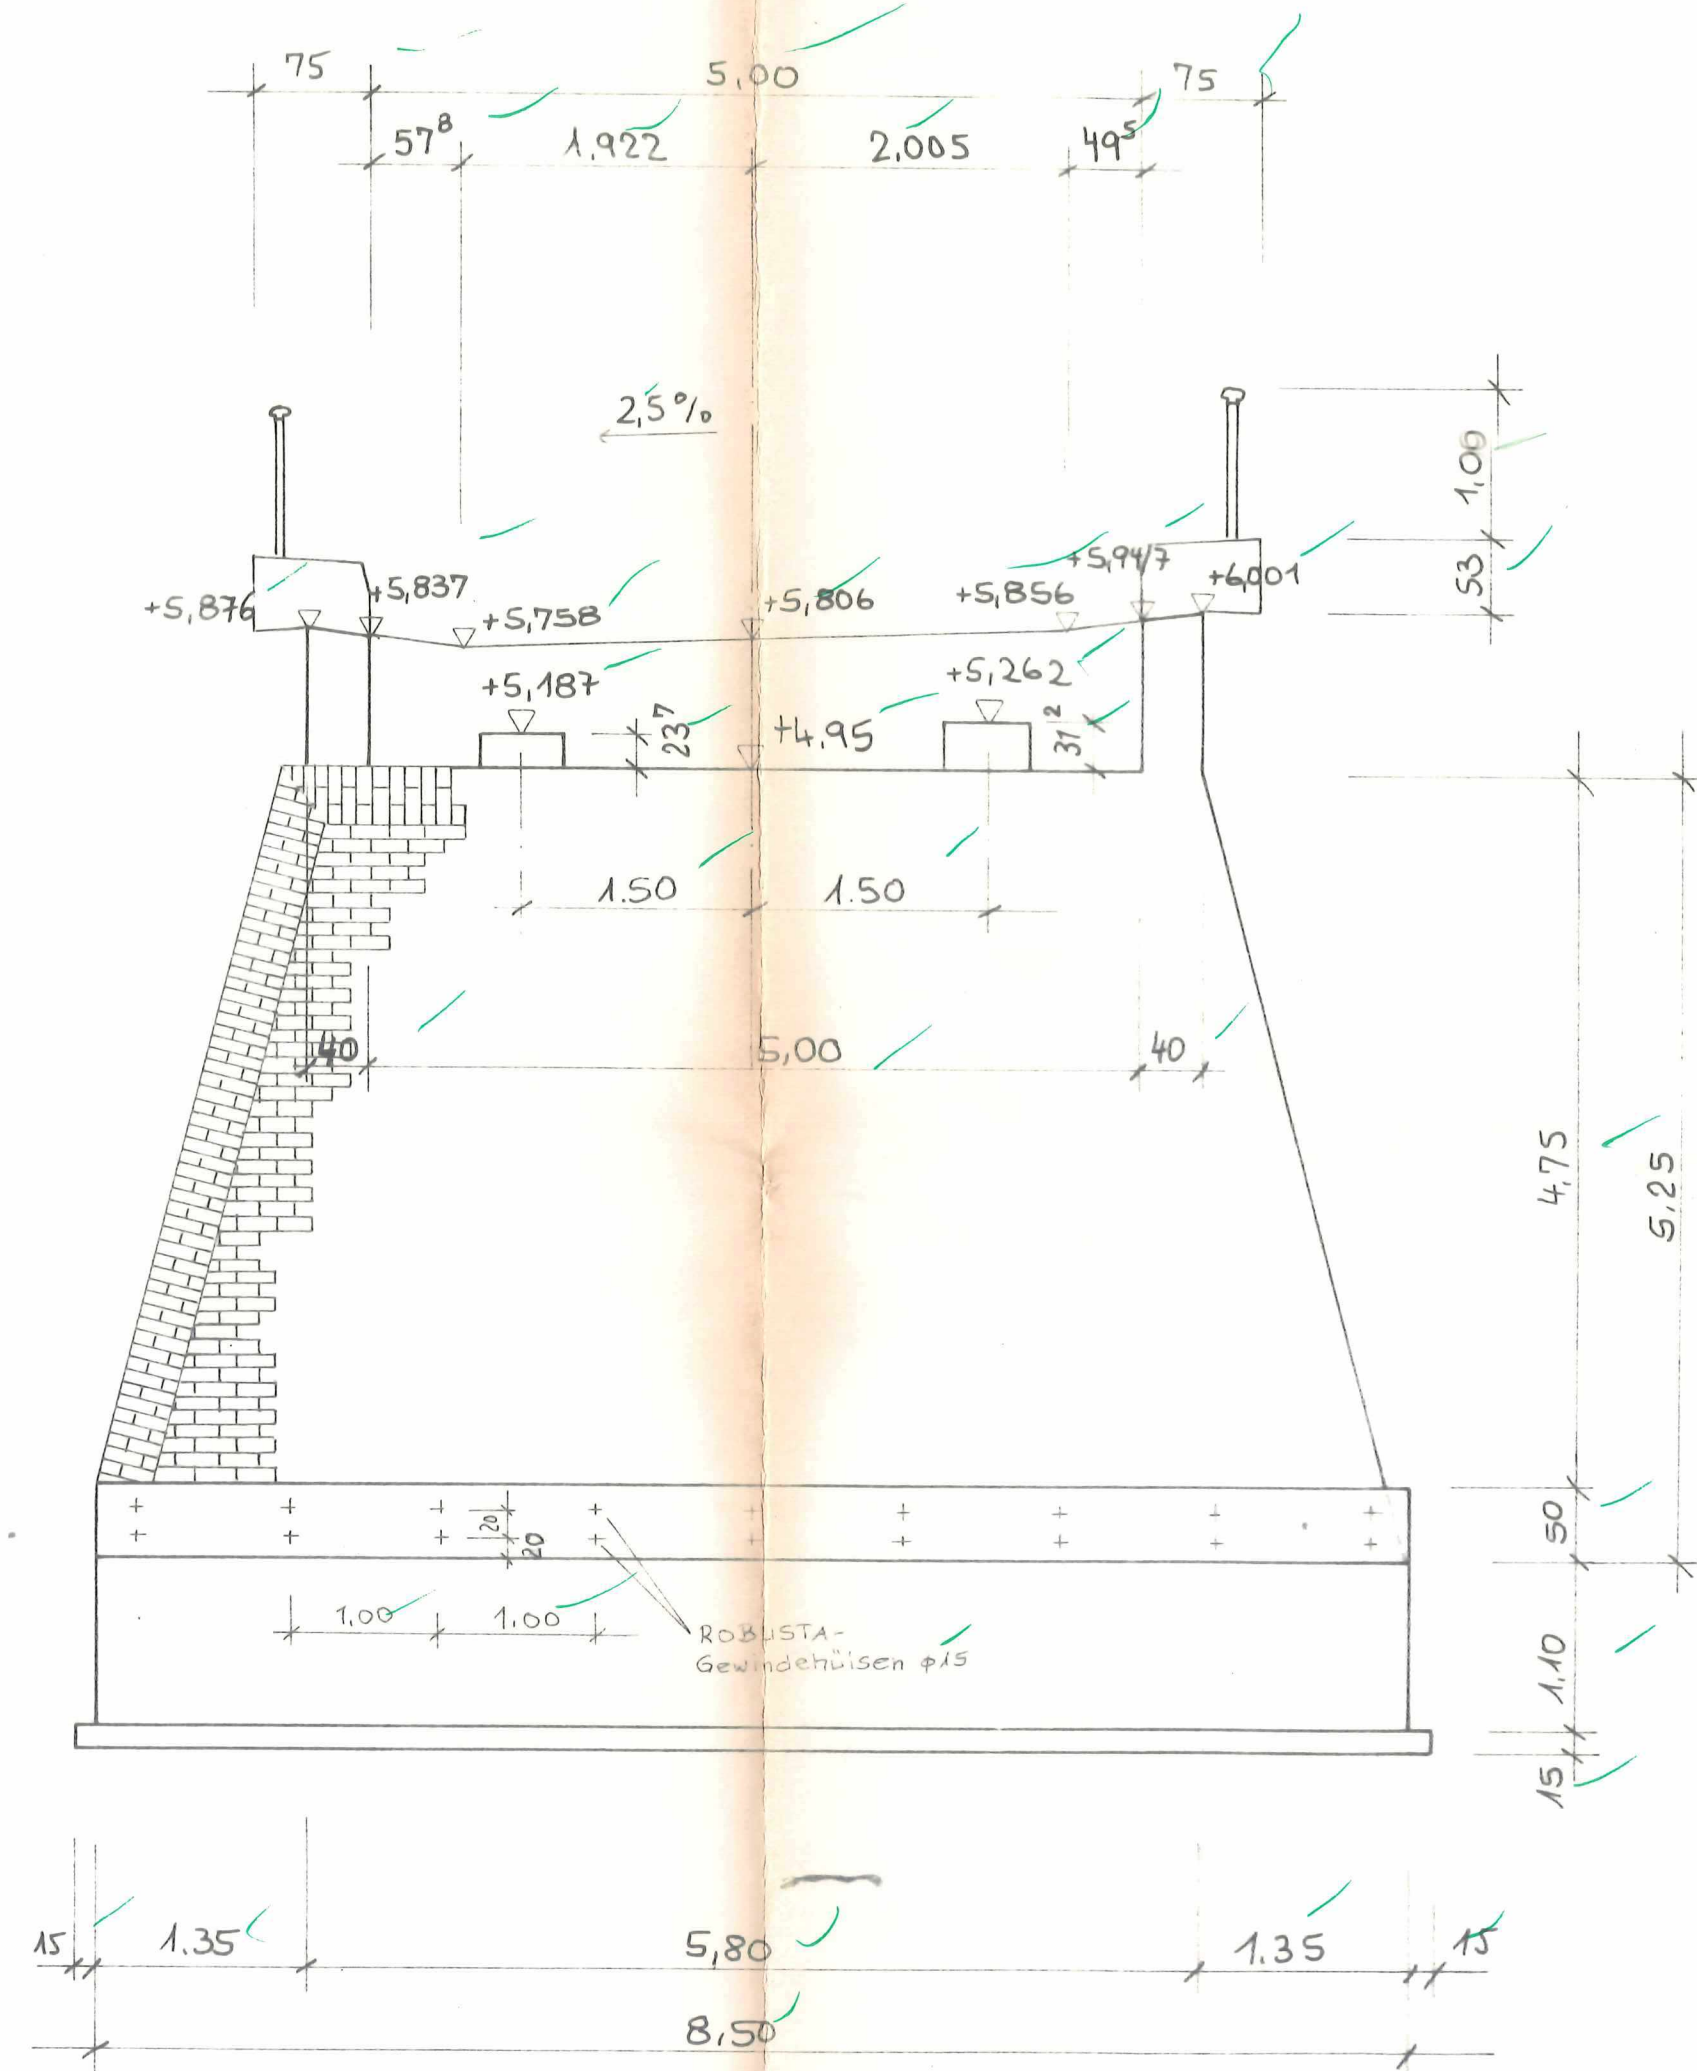


Rückansicht C-C M 1:50

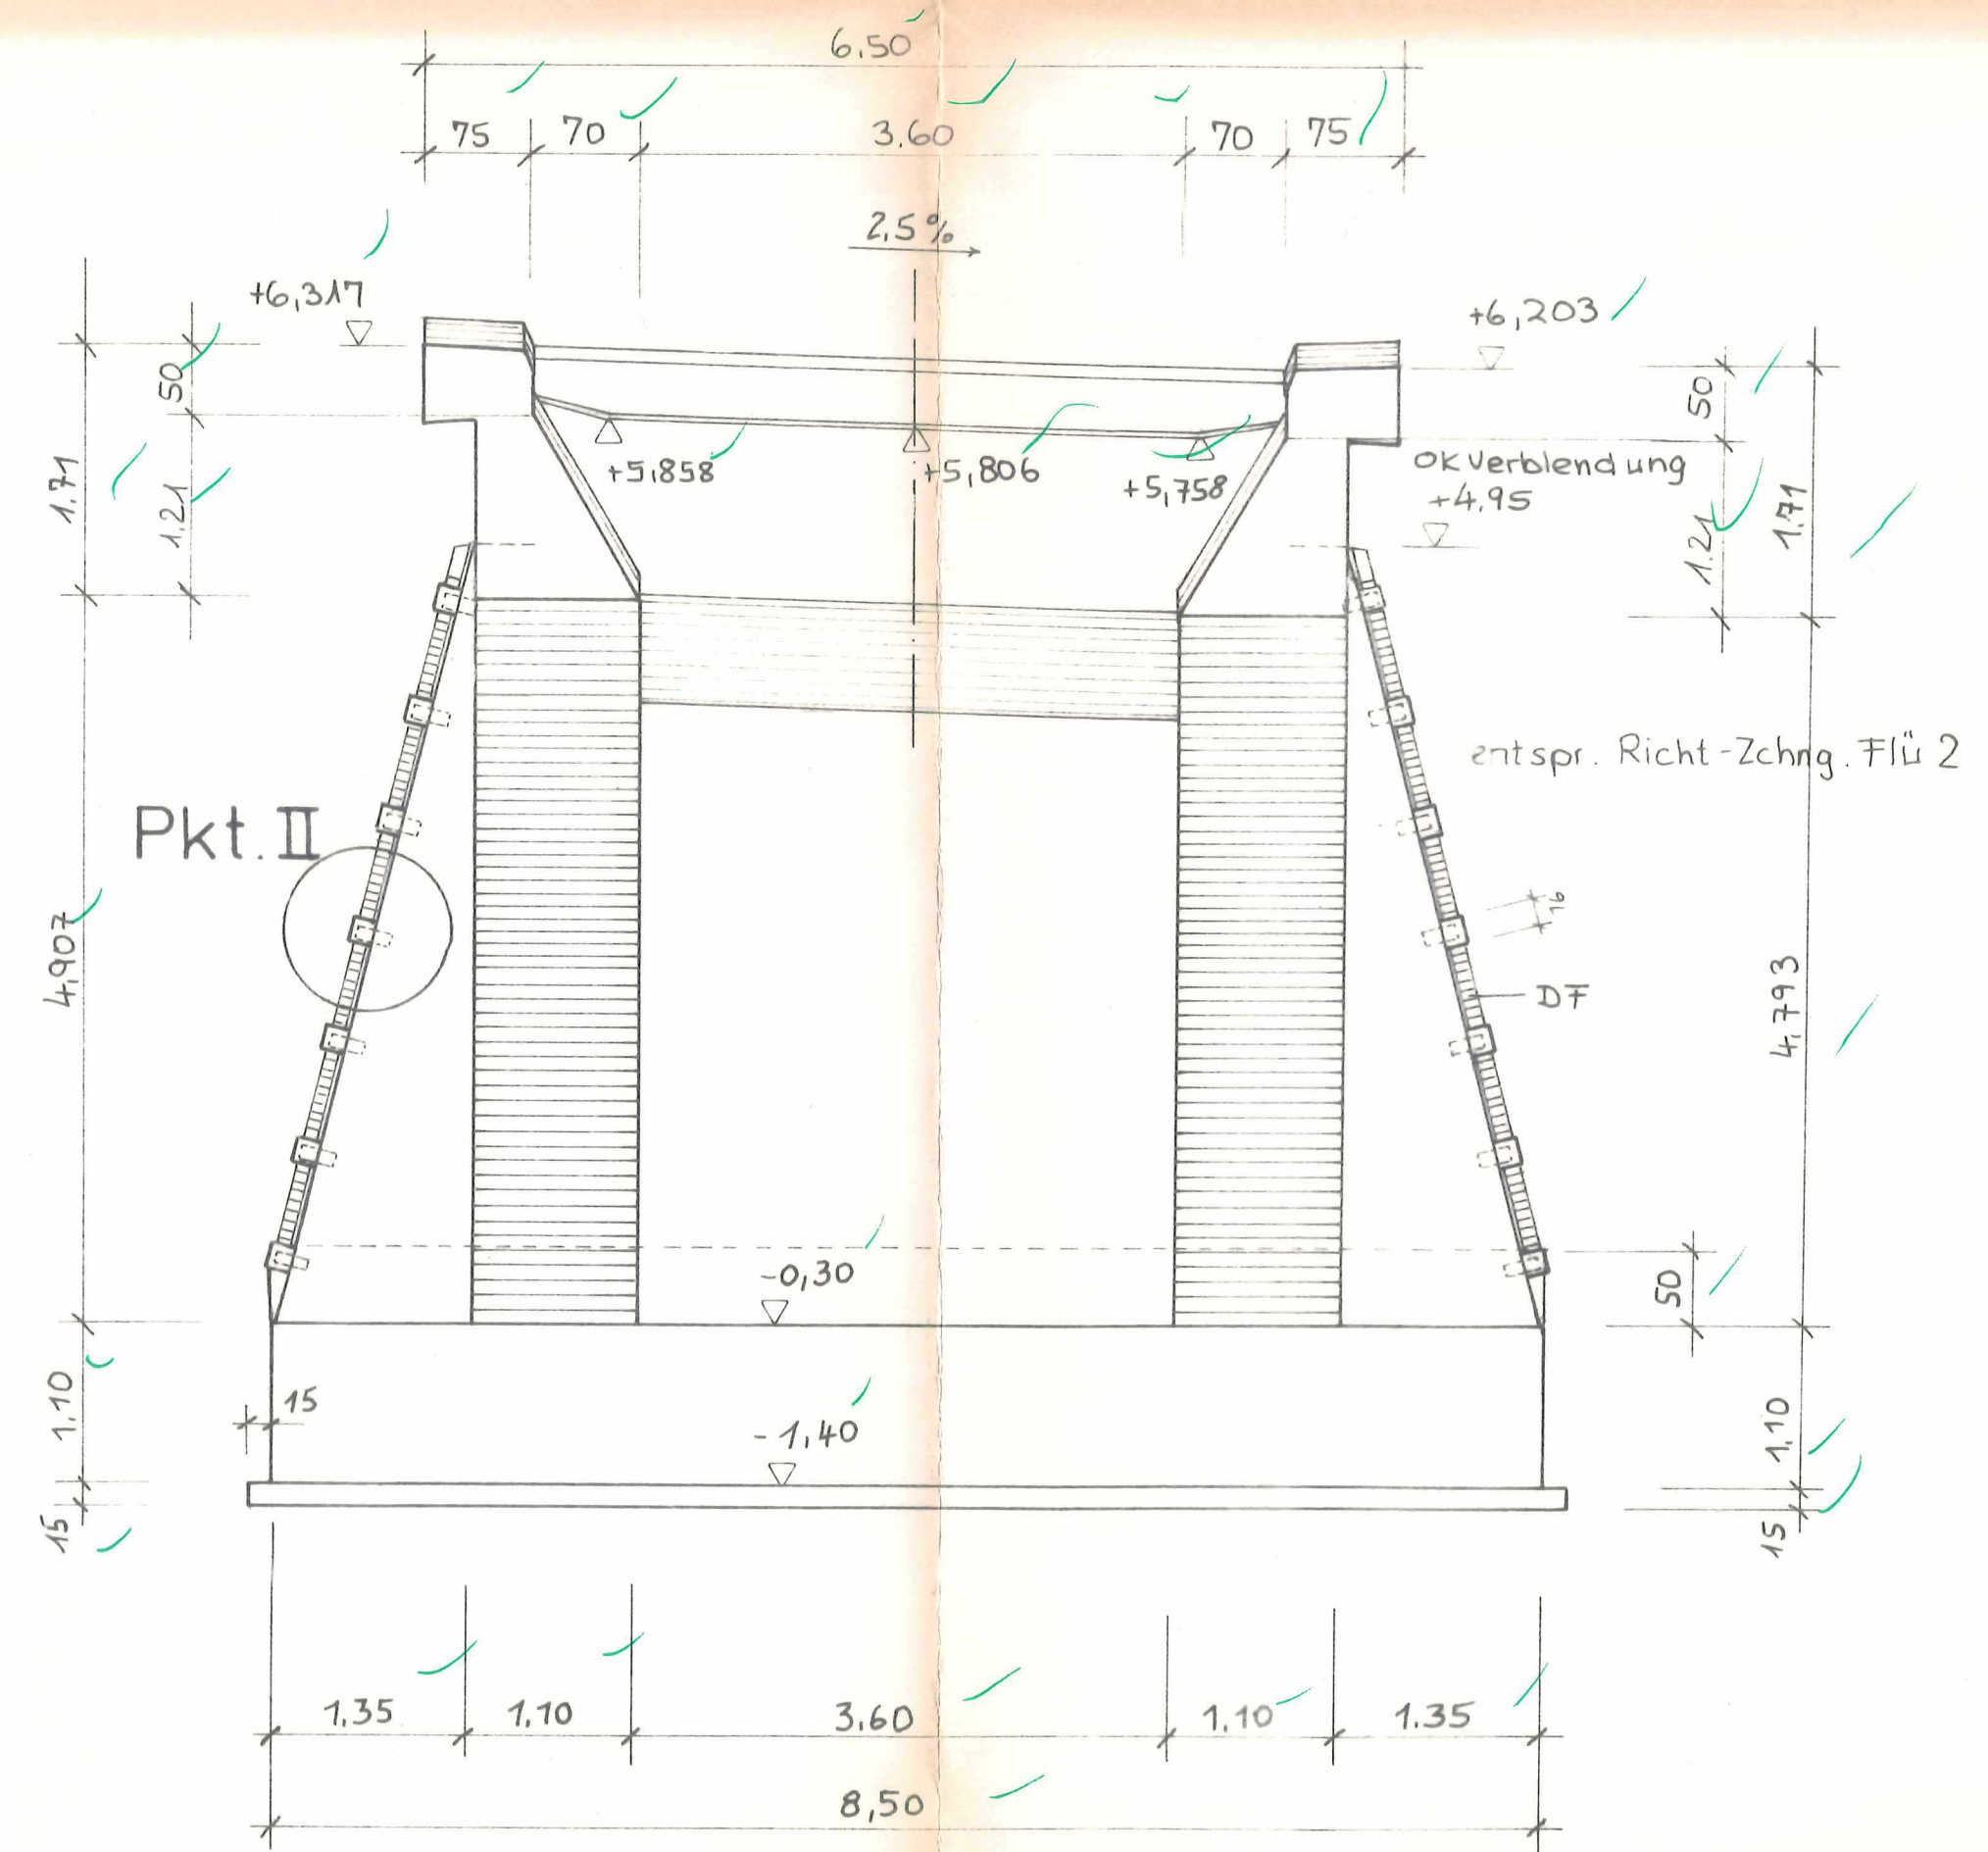

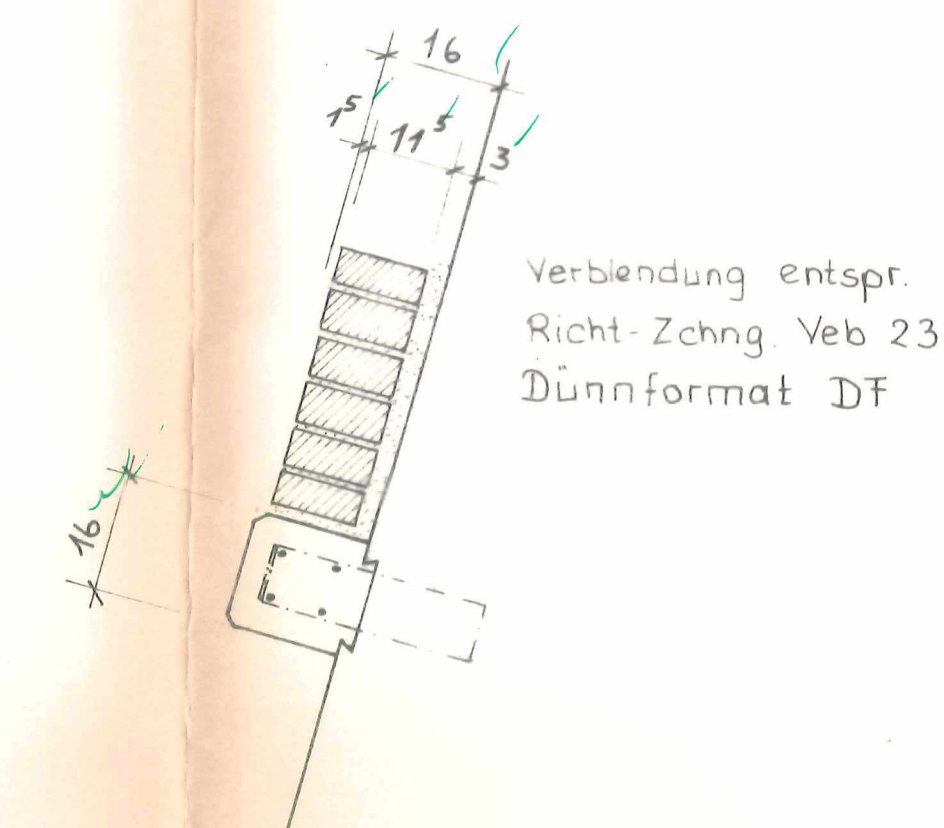
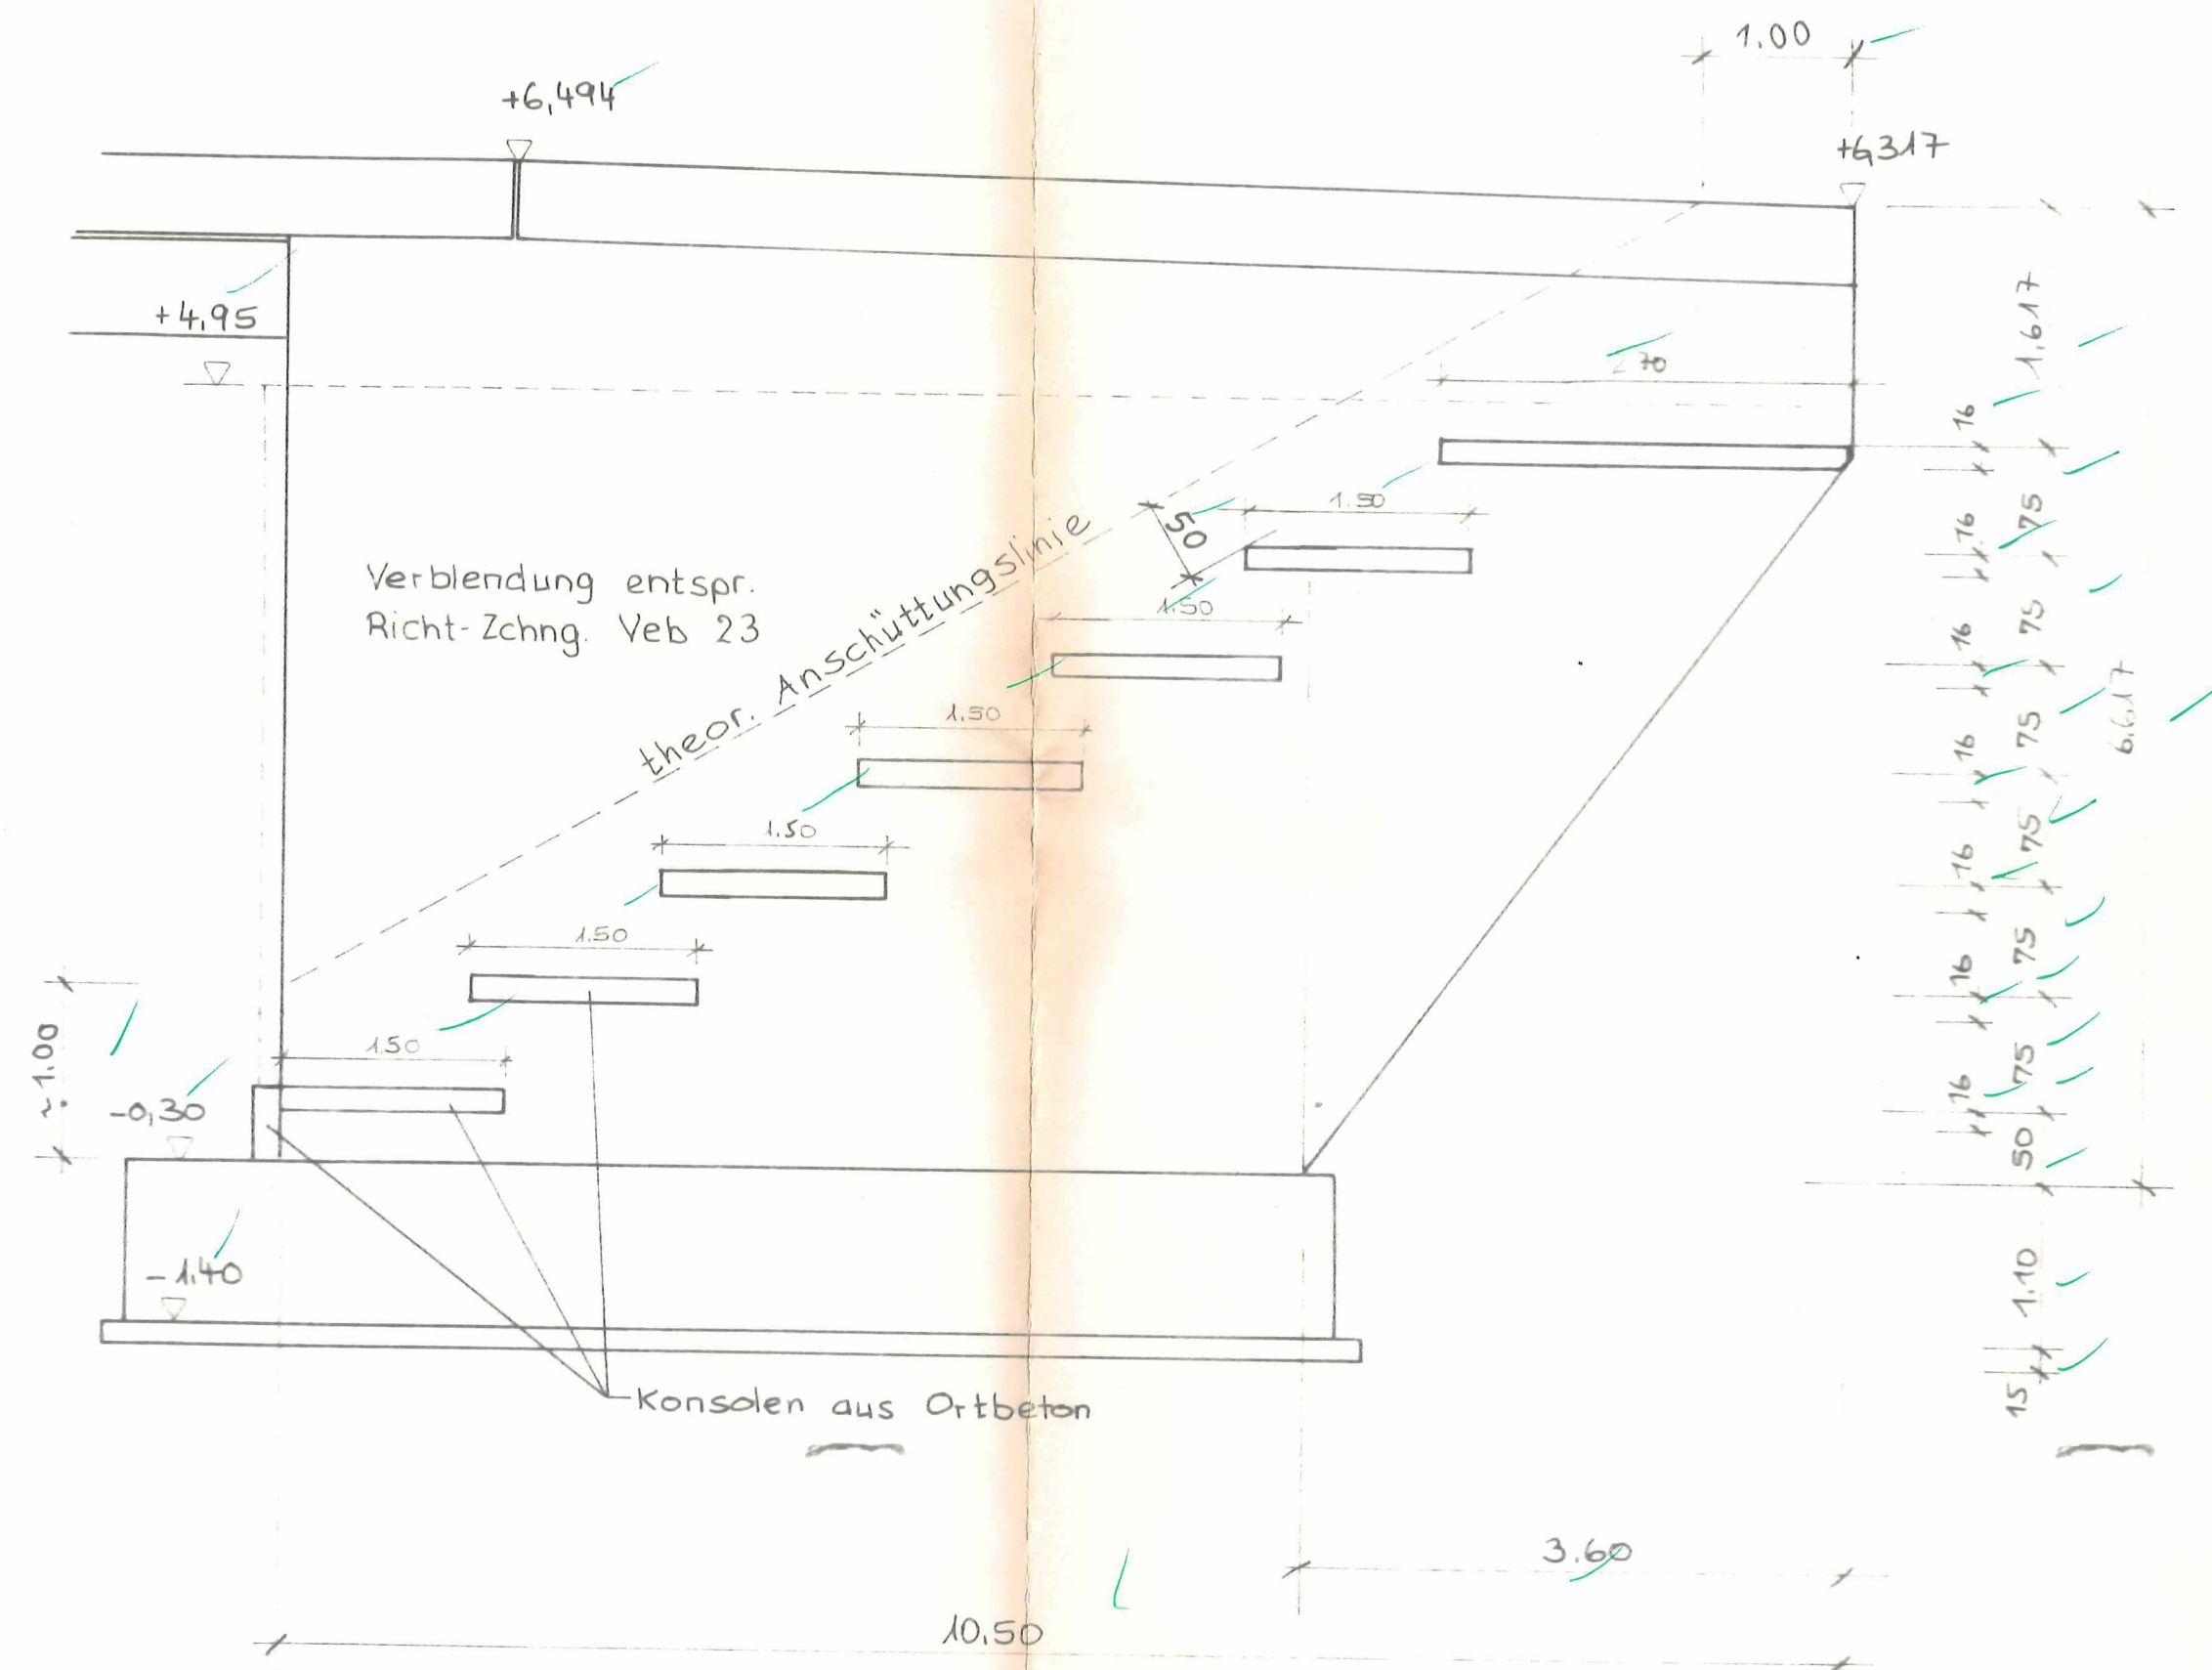

Dieser Plan ist identisch mit dem Prüferexemplar zugeordnet

Index	Änderung	Datum	Name
Übersichtsskizze	23.05	23.05	
Wasser			
Widerlager A			
Widerlager B			
Prüfung Amt			
Prüfungsbüro			
Auftraggeber			
Bauwerk			
Bauteil			
Planart			
bearb.			
gepr.			
gepr.			
Blatt Nr.			
Blatt Nr.			