




Draufsicht M1:50

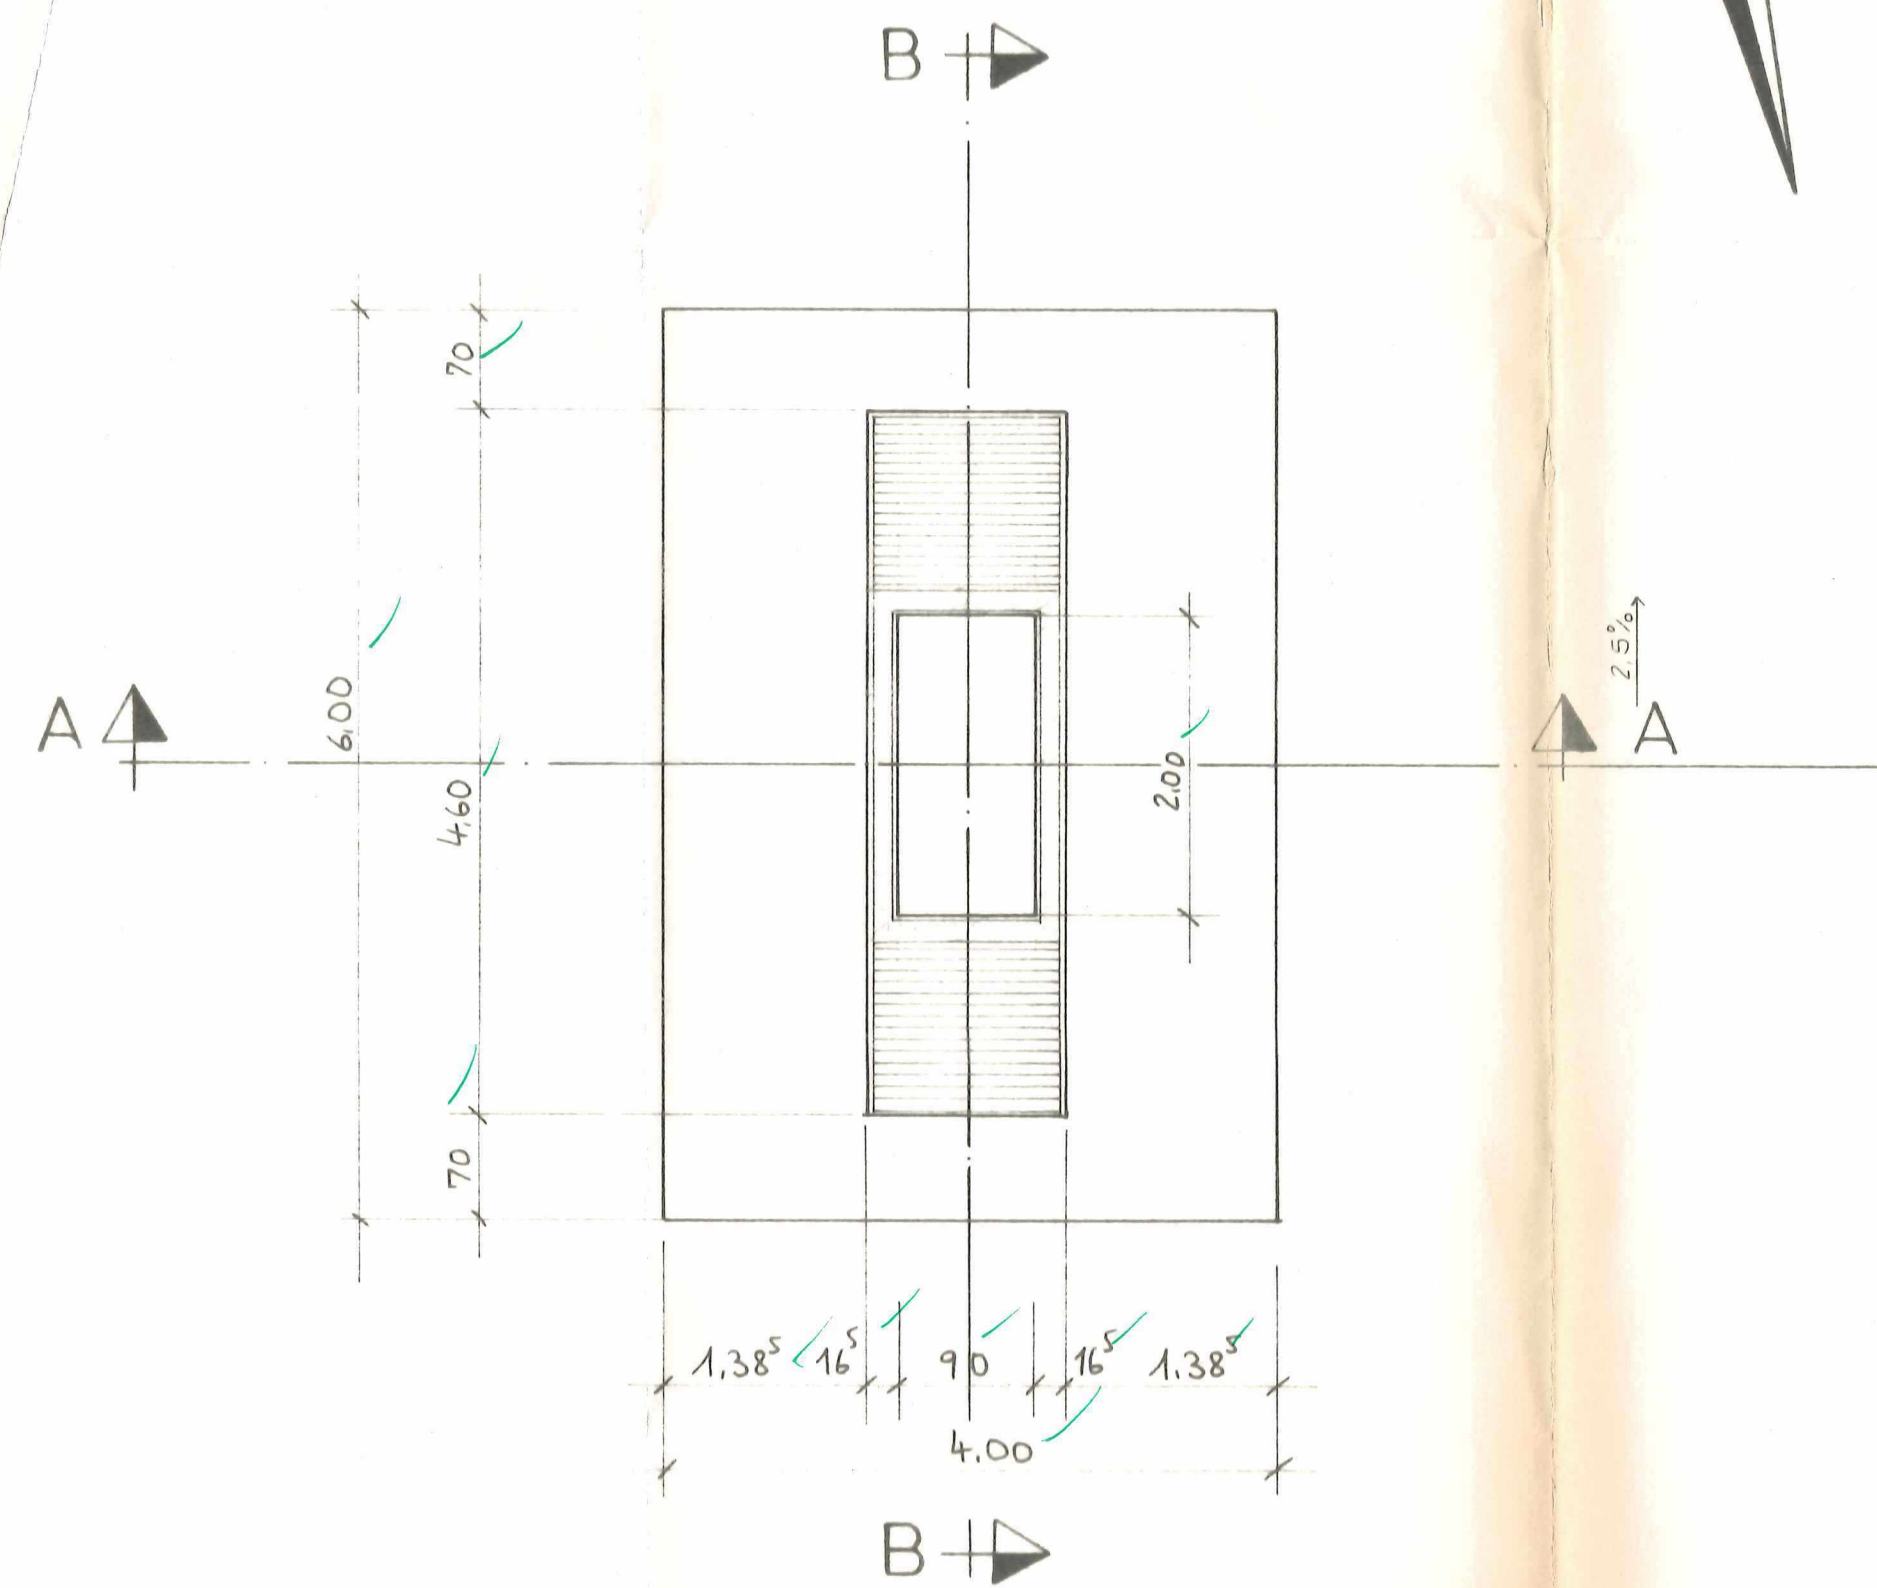


Schnitt A-A M1:50

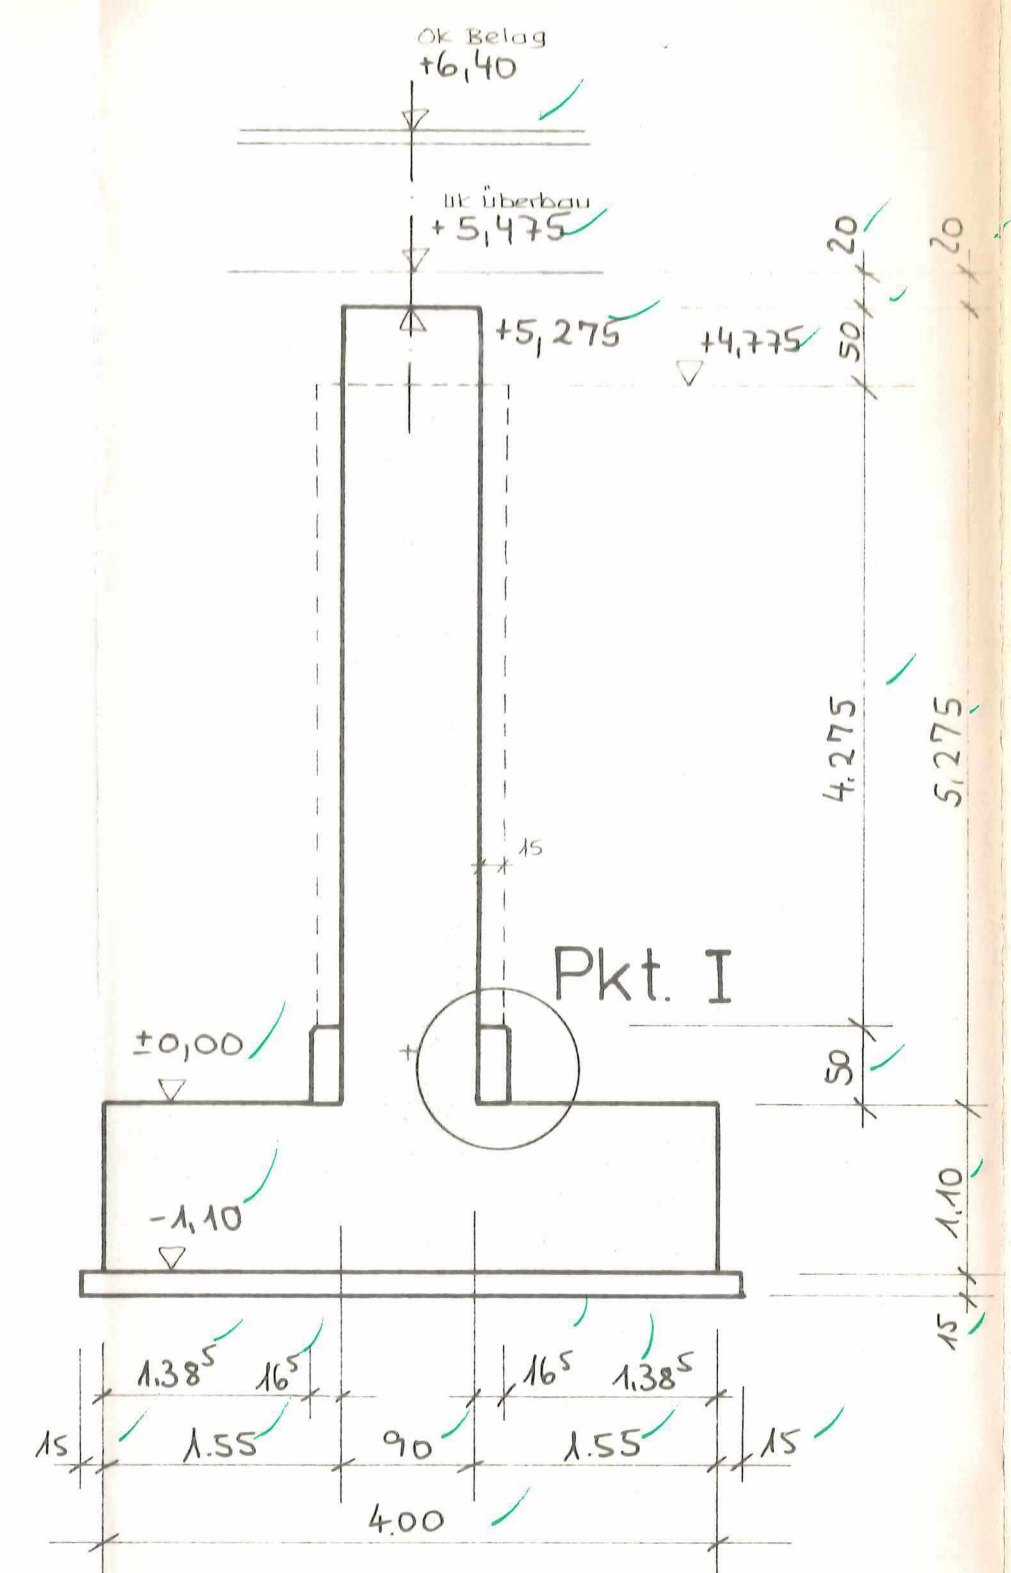


Schnitt B-B M1:50

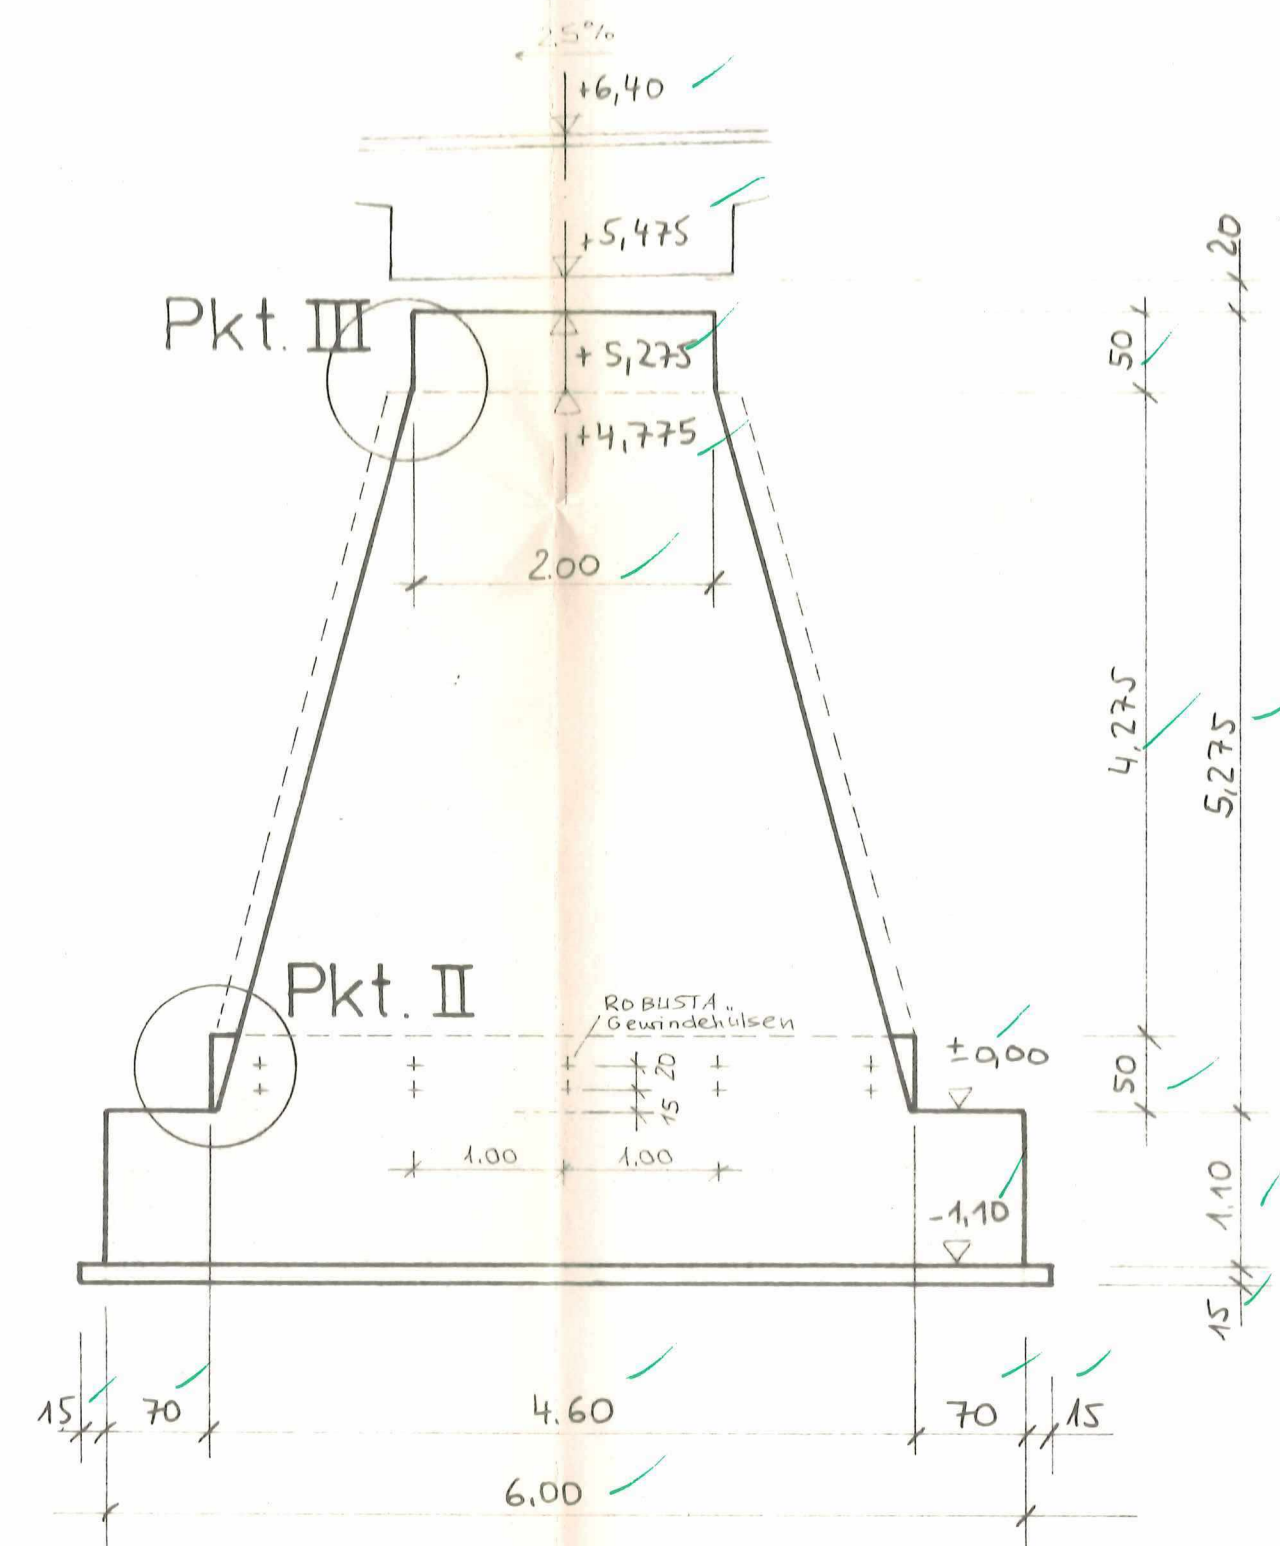

Punkt III M1:10

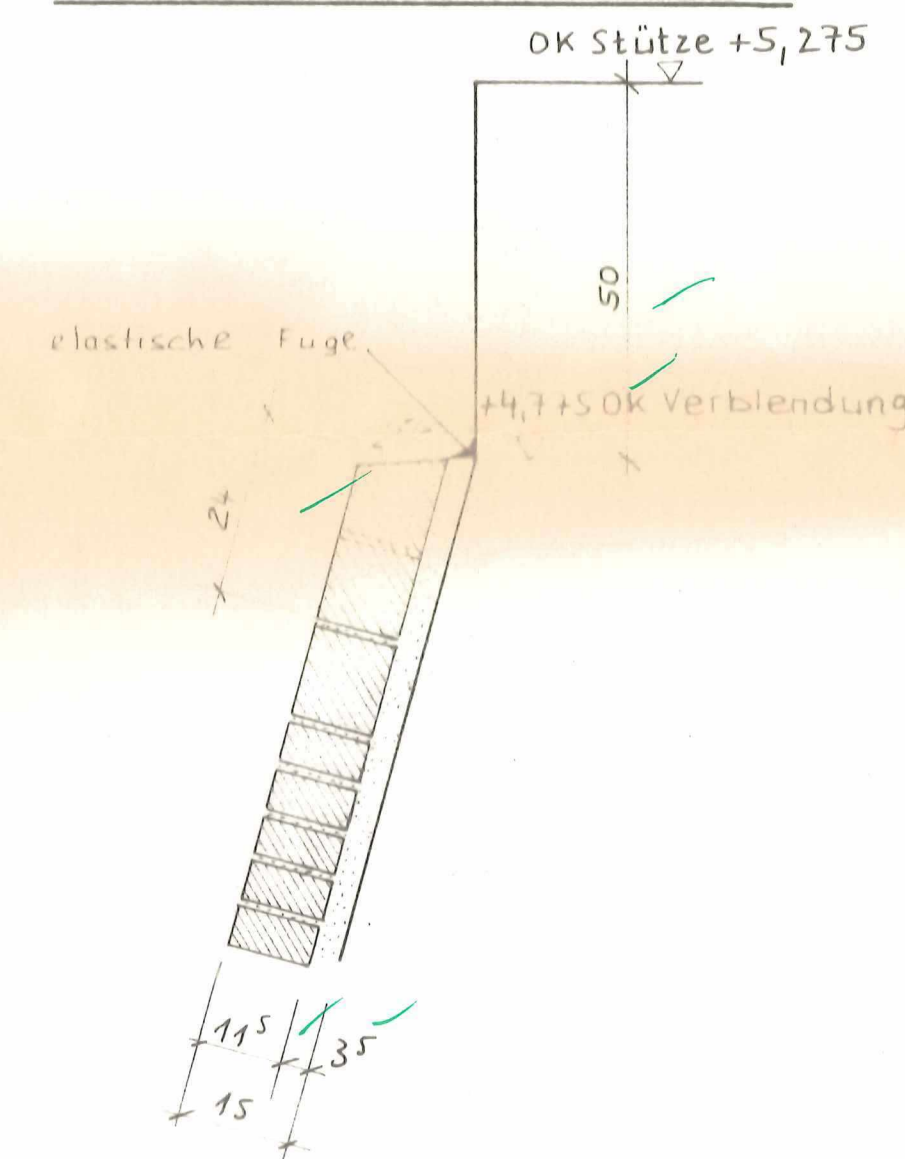


Punkt I M1:10

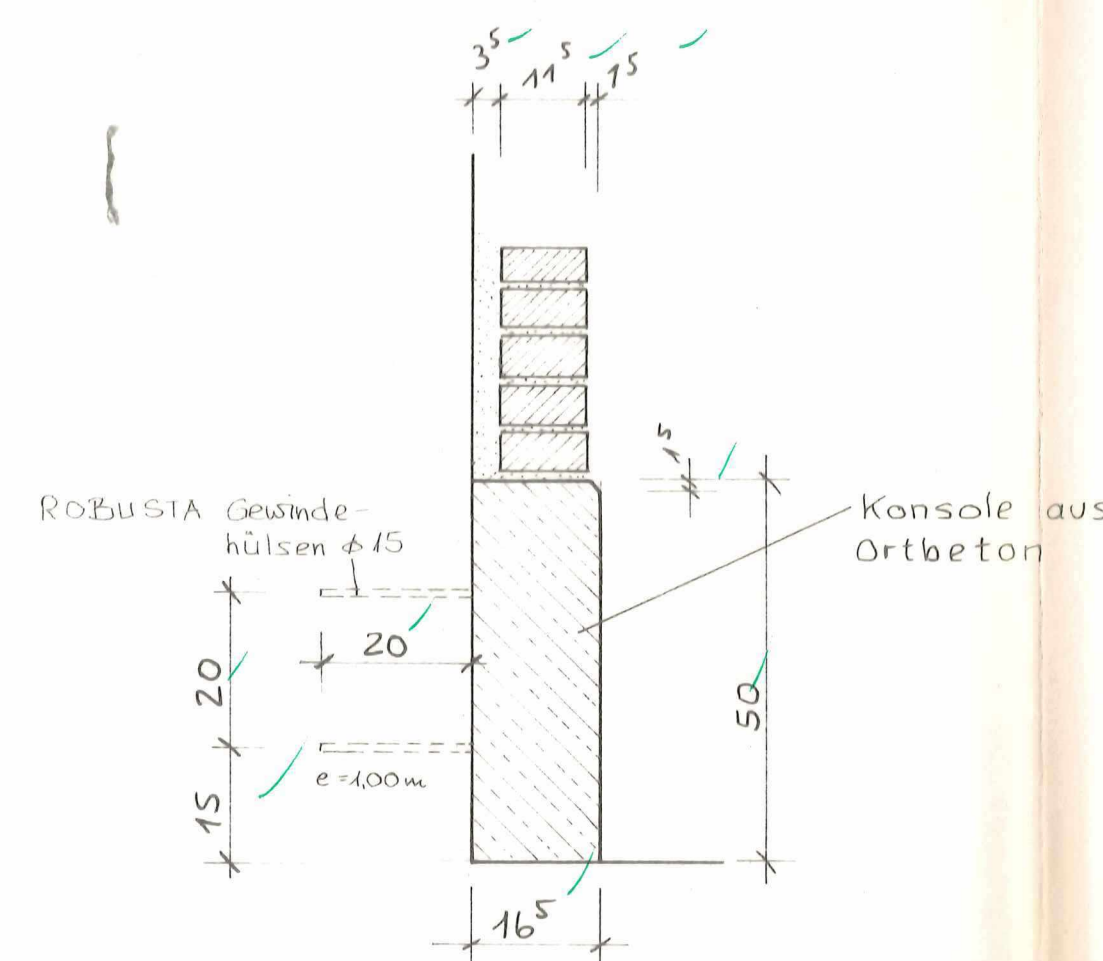

Verblendung entsprechend
Richtzeichnung Feb 23

Punkt II M1:10

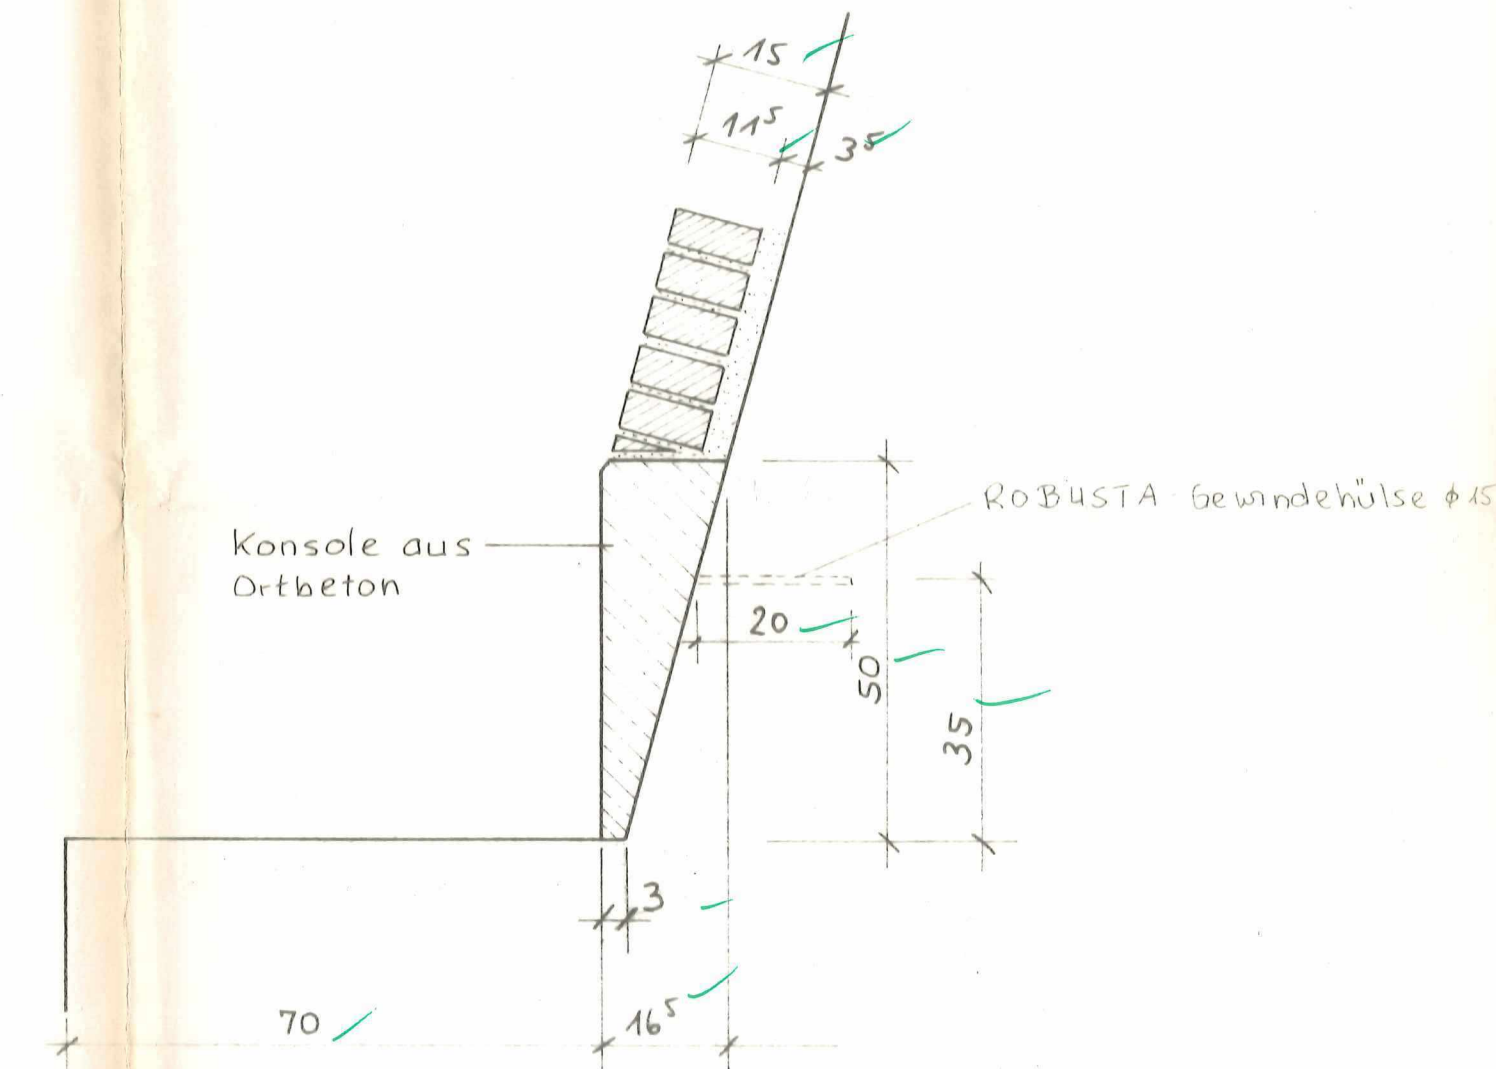

Dieser Plan ist identisch mit dem Prüferexemplar 3.1.87

Index	Änderung		Datum	Name
Übersichtsskizze	22.00		22.00	
Wiederlager A	Wiederlager B	Stütze		
Prüfung Amt				
Prüfung Ingenieur				
Abrechnungszeichnung?				
Auftraggeber		Auftragnehmer		
Straßenbauverwaltung des Landes Niedersachsen		ANA Oldenburg		
Bauwerk		Bauwerk 8134		
Überführung eines Wirtschaftsweges "Alter Sandweg"				
Bauteil		Stütze		
Planart		Schalplan		
bearb.		gepr.		
12.10.87		12.10.87		
11/87		4		