




Draufsicht M 1:50

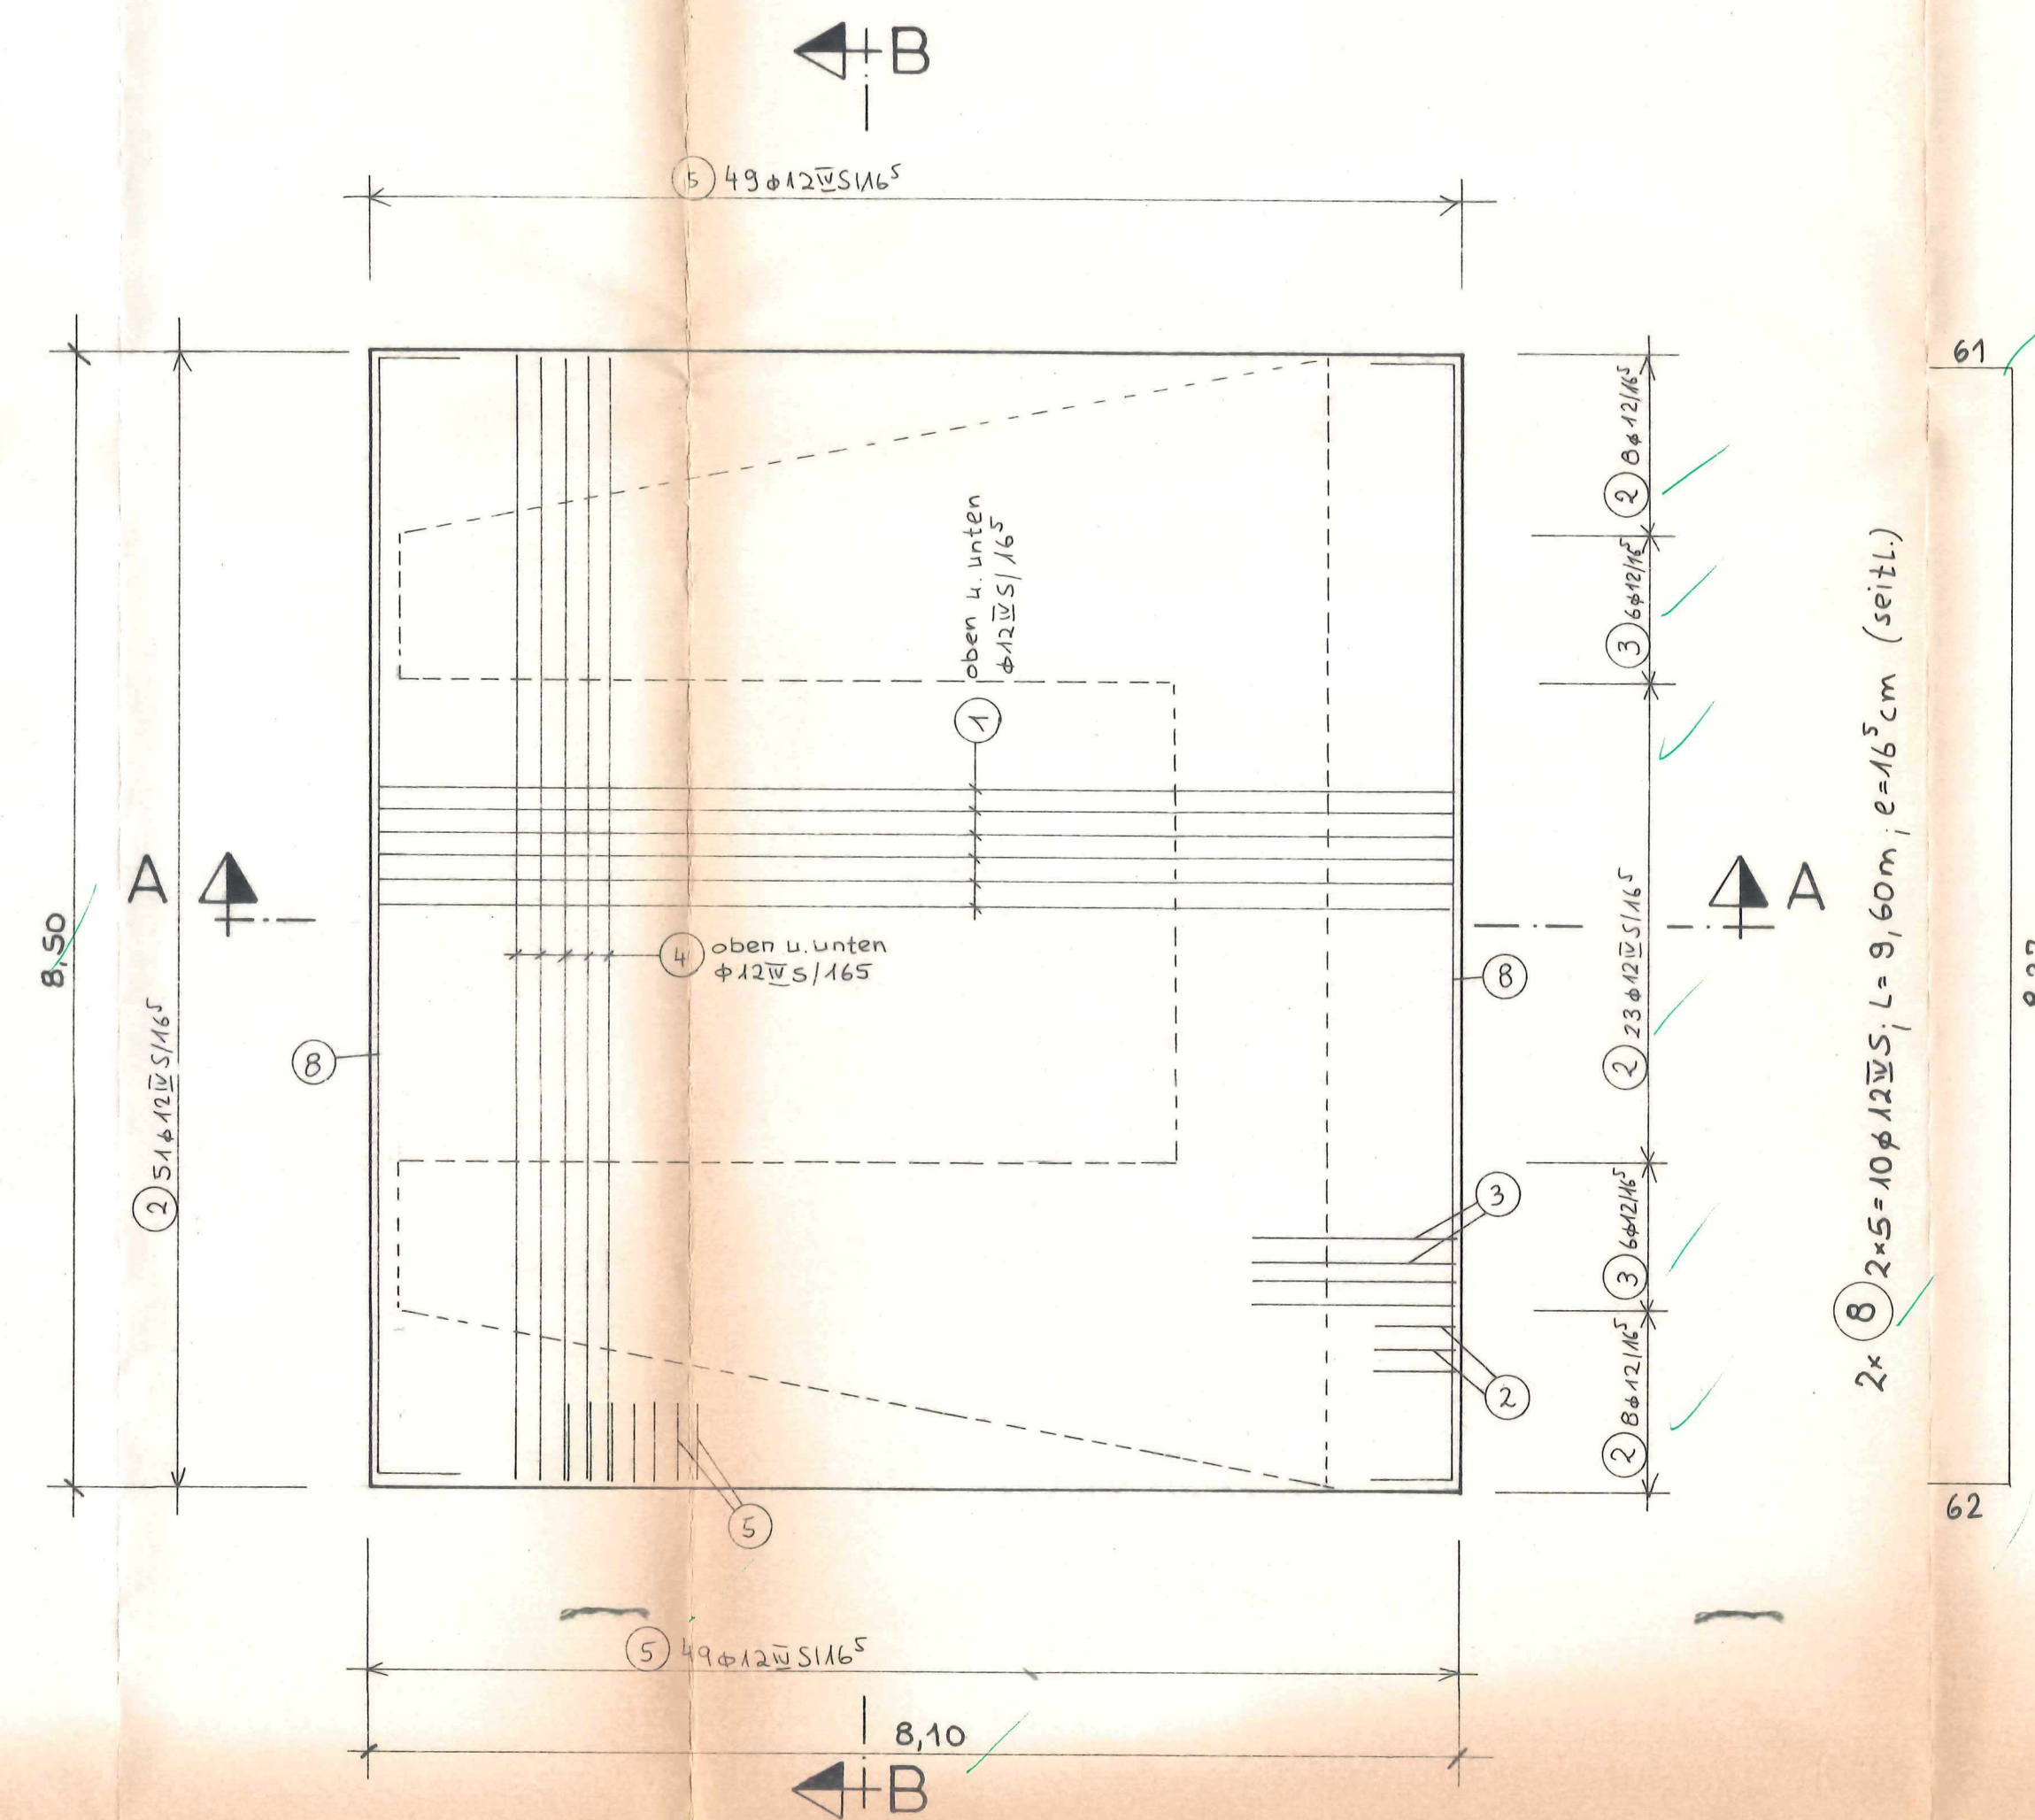


Schnitt A-A M 1:50

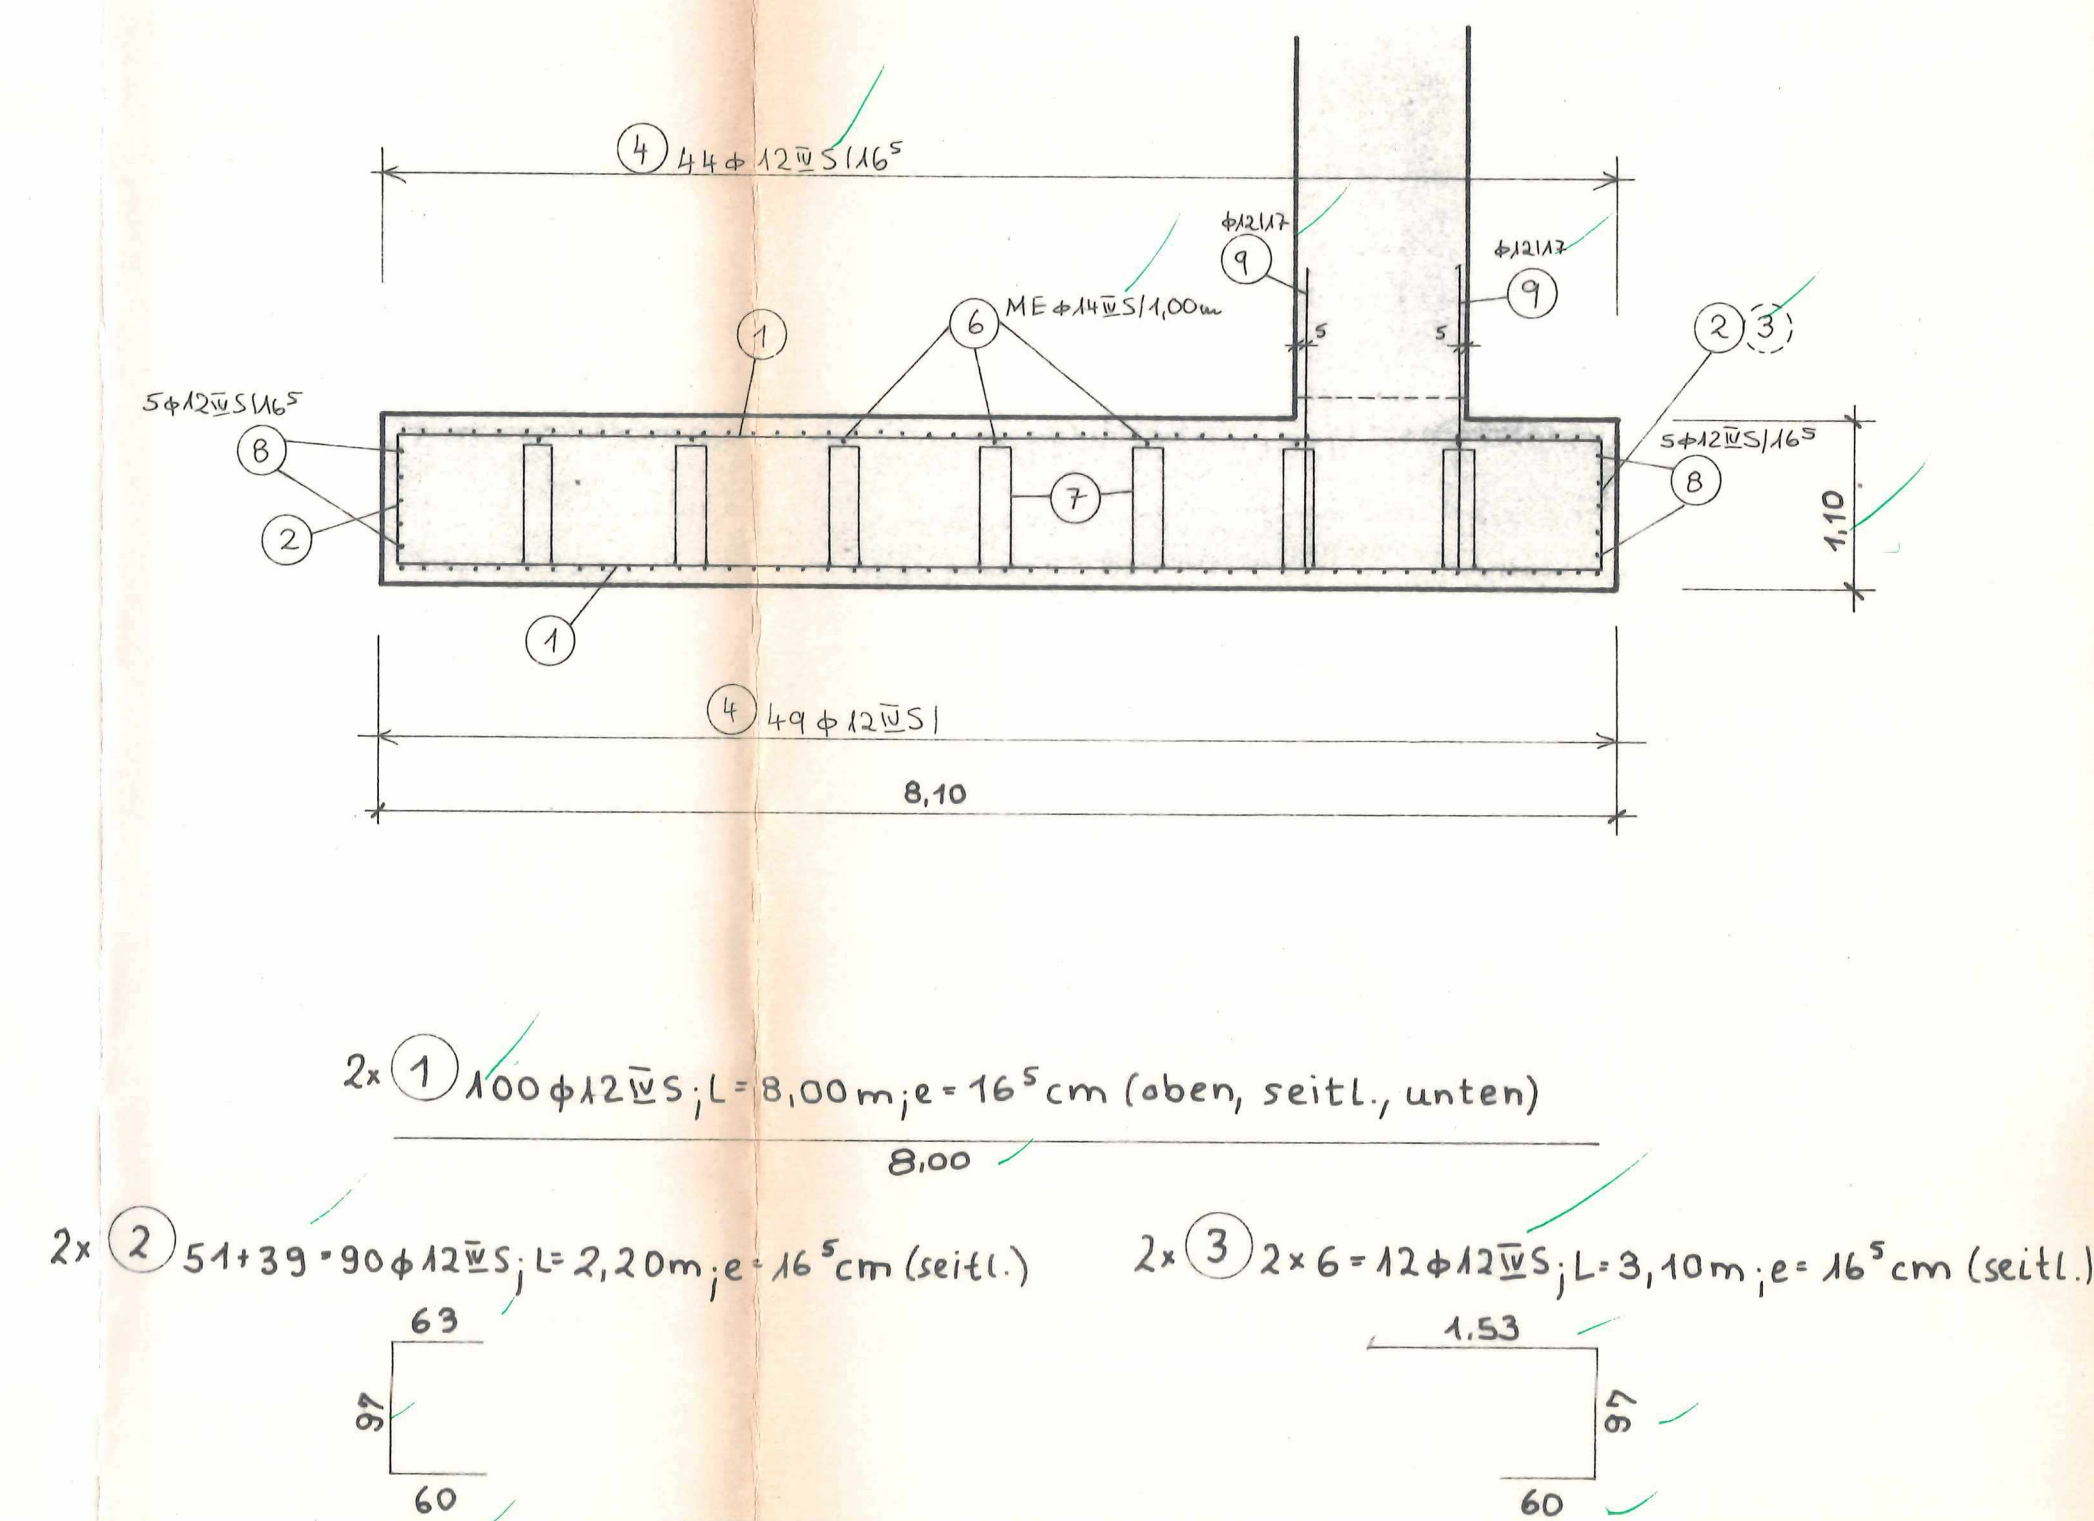


Anschlußbewehrung M 1:50

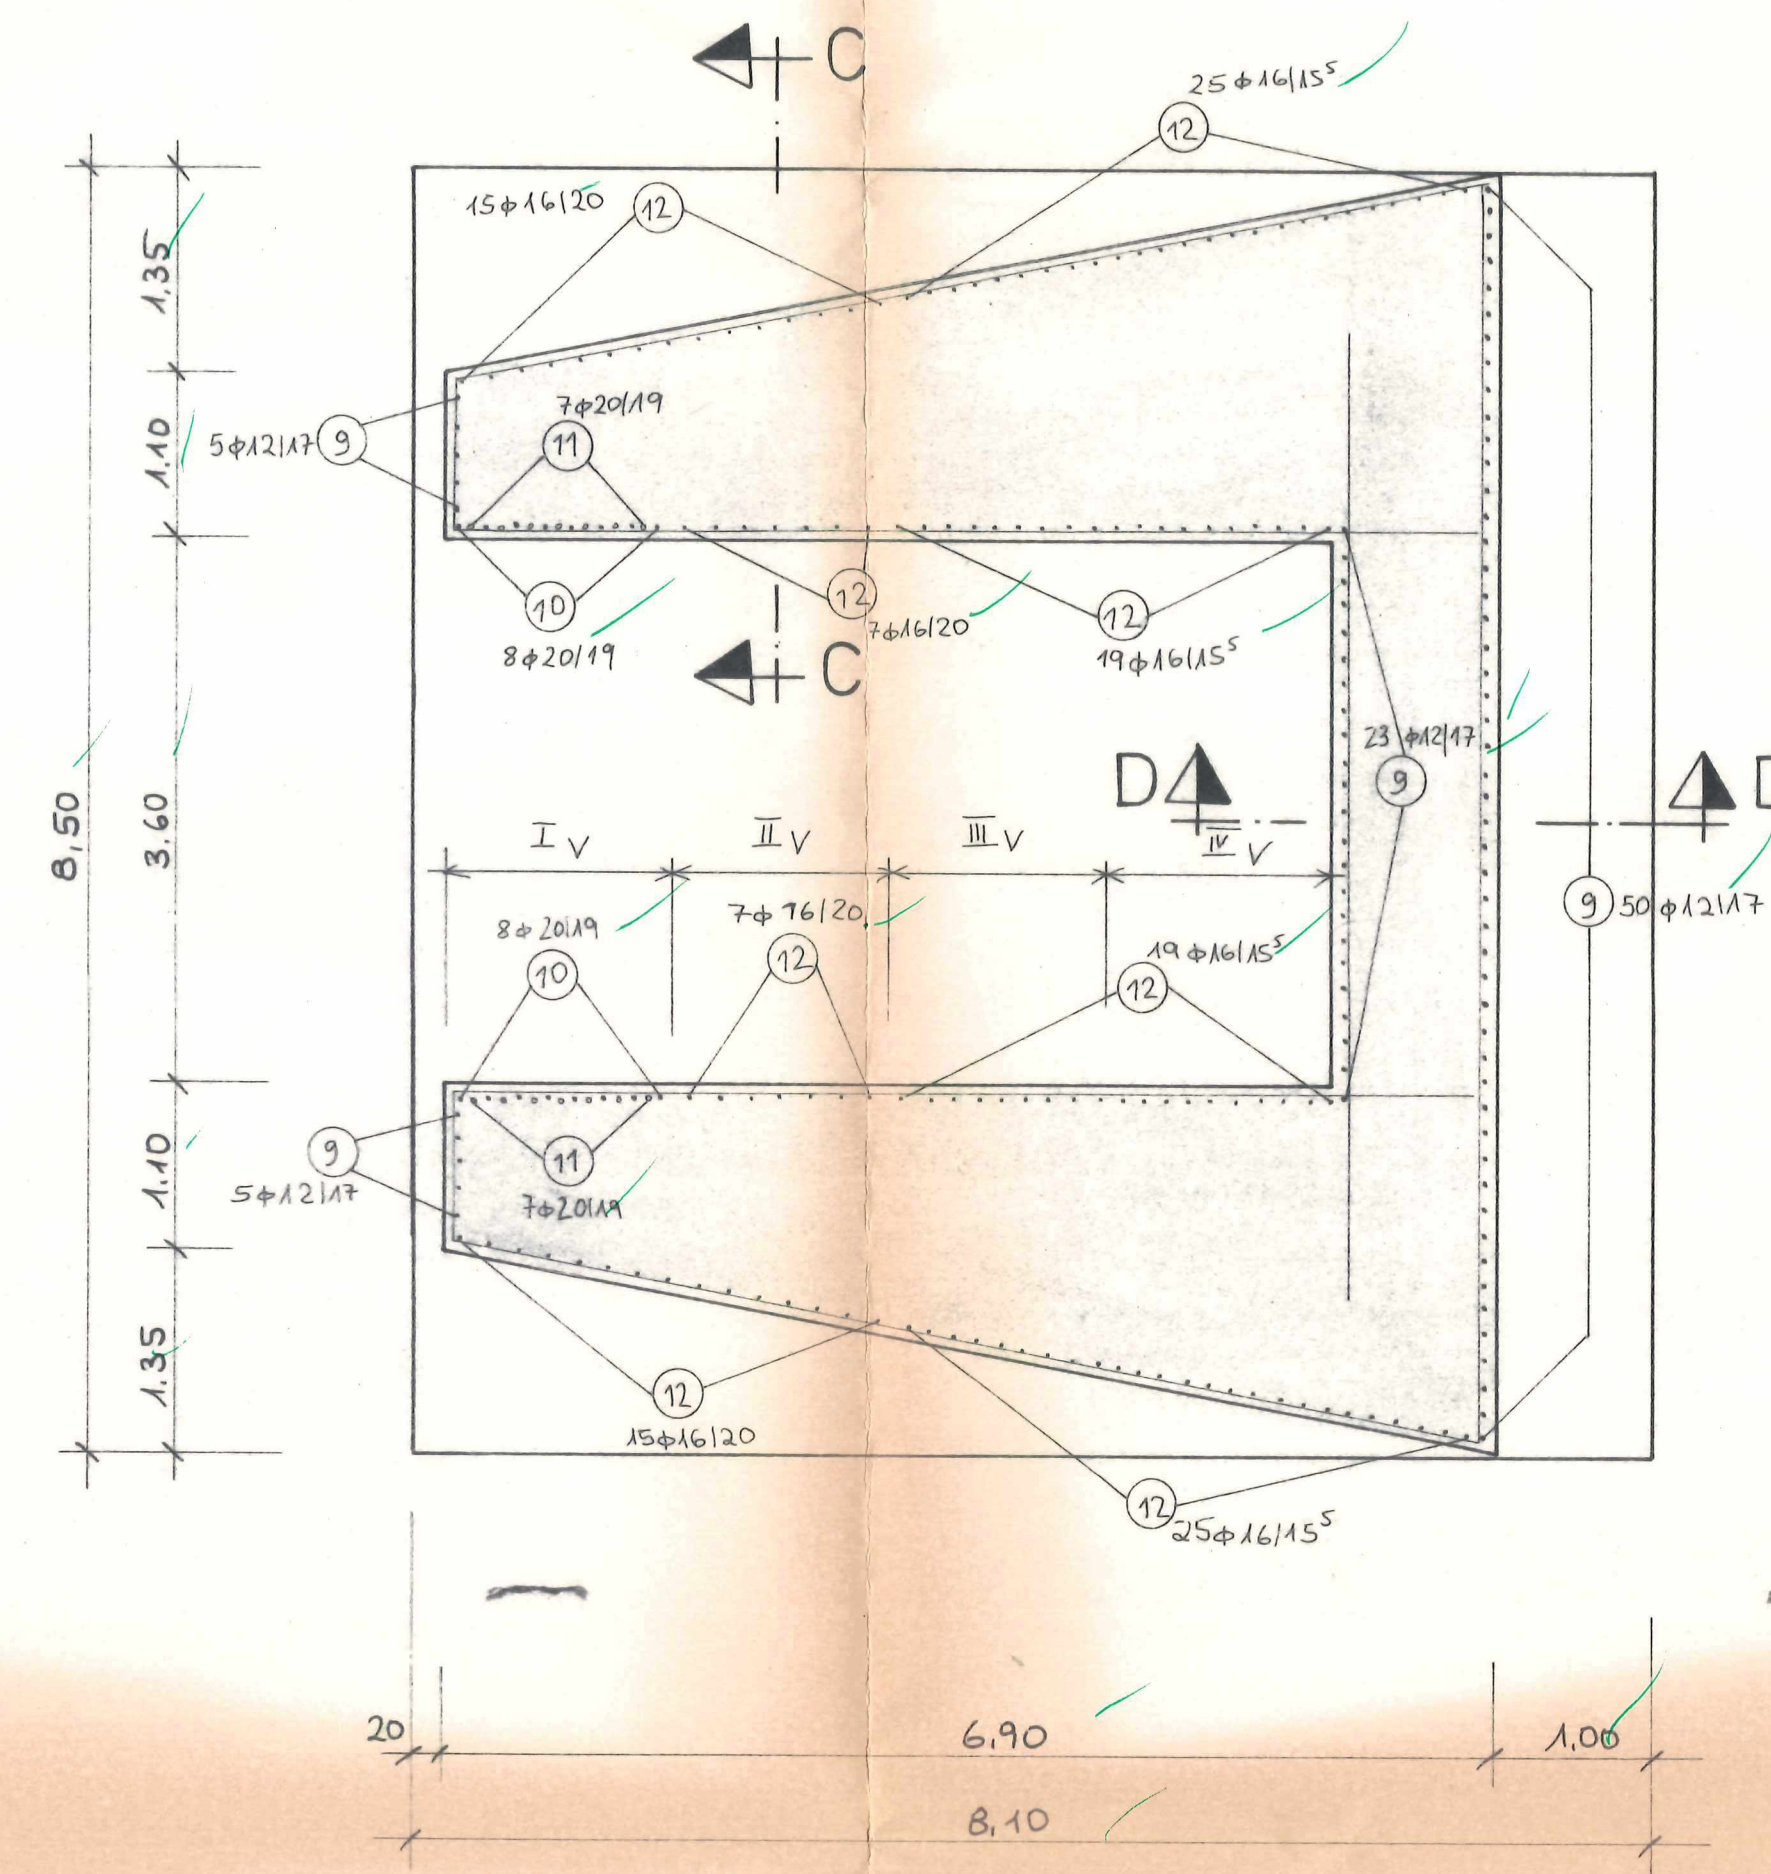


Schnitt B-B M 1:50

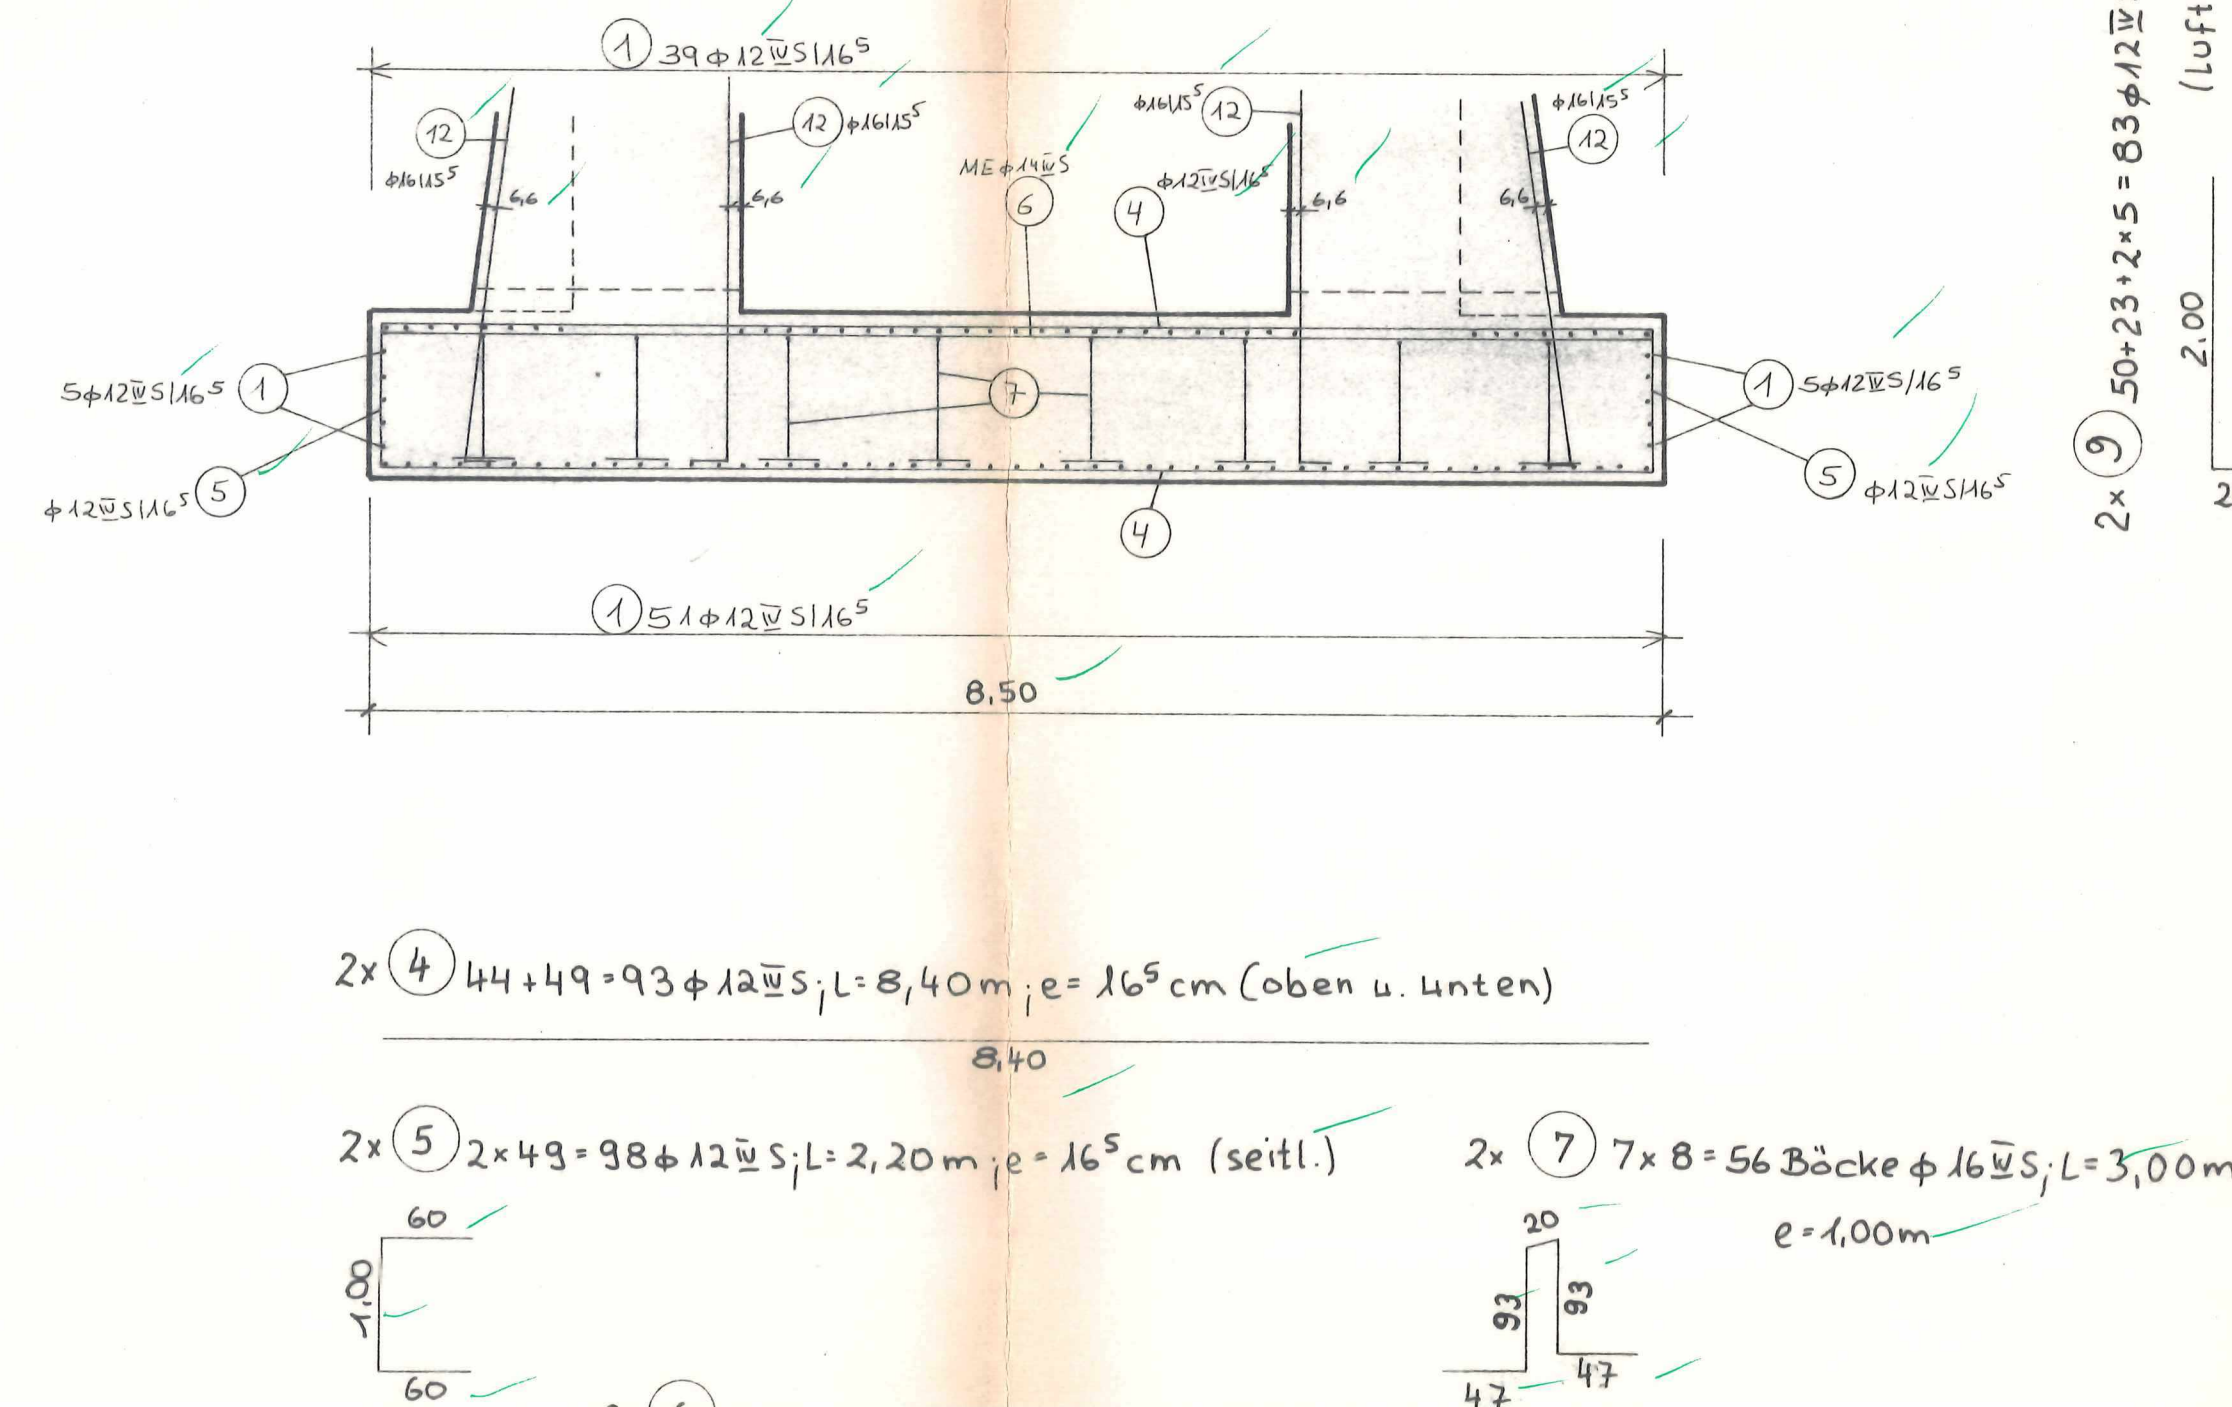

Schnitt C-C M 1:25

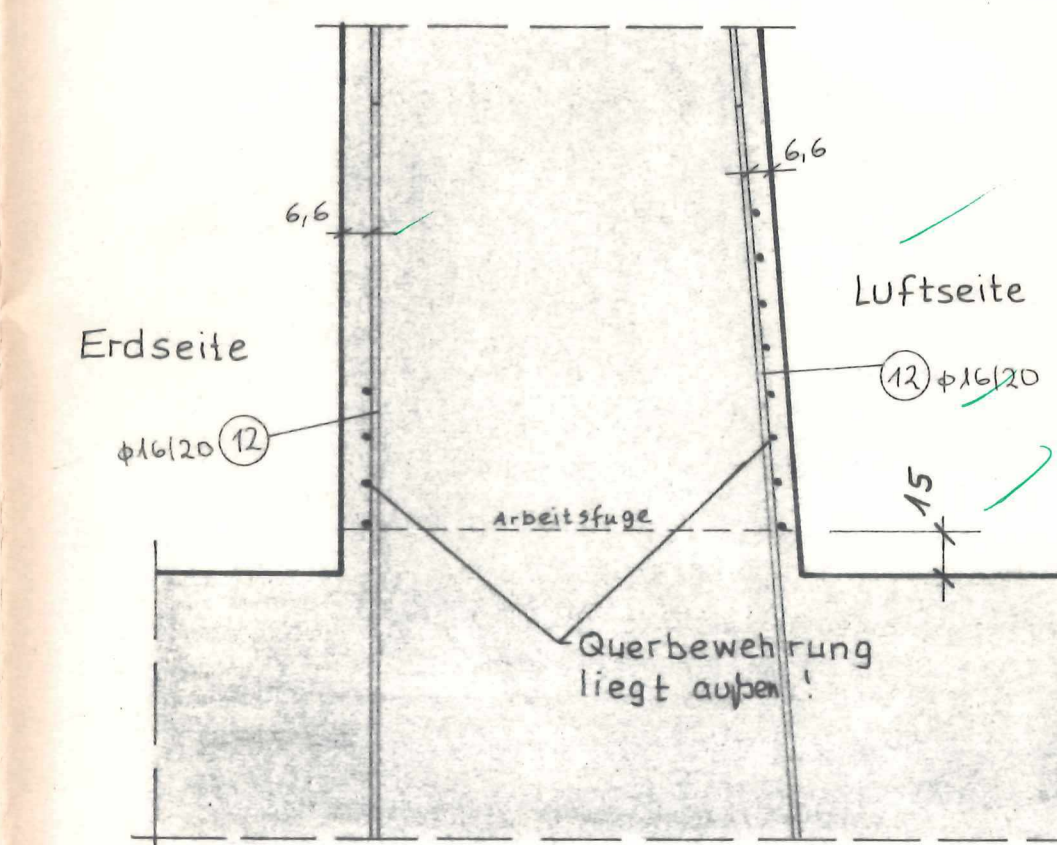

Schnitt D-D M 1:25

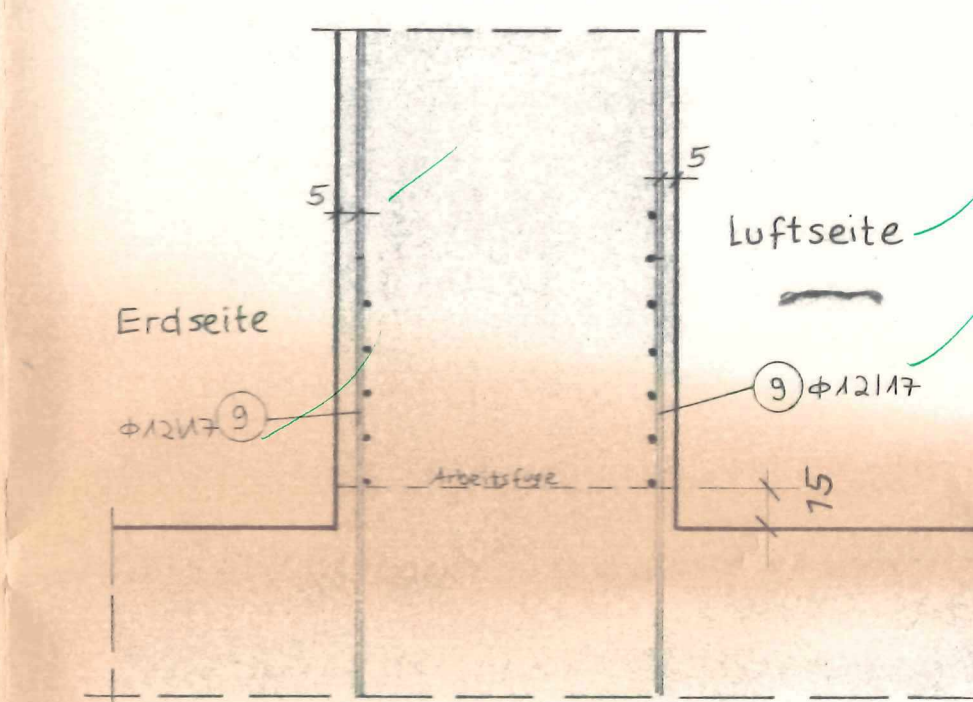

Betongüte: B25  
 Betonstahl: BSt 500S  
 Betondeckung: 5cm  
 Biegevollendurchmesser  
 dbr nach DIN 1045, Tab. 18

Letzte Pos. 12

Dieser Plan ist identisch mit dem Prüfexemplar 30.10.87

Index	Änderung	Datum	Name
1			

Übersichtsskizze

Widerlager A

Widerlager B

Abrechnungsverantwortung!

Auftraggeber: Straßenbauverwaltung des Landes Niedersachsen ANA Oldenburg

Bauwerk: Bauwerk 8134

Bauteil: Widerlagerfundamente

Planart: Bewehrungsplan

Objekt Nr. Blatt Nr.