

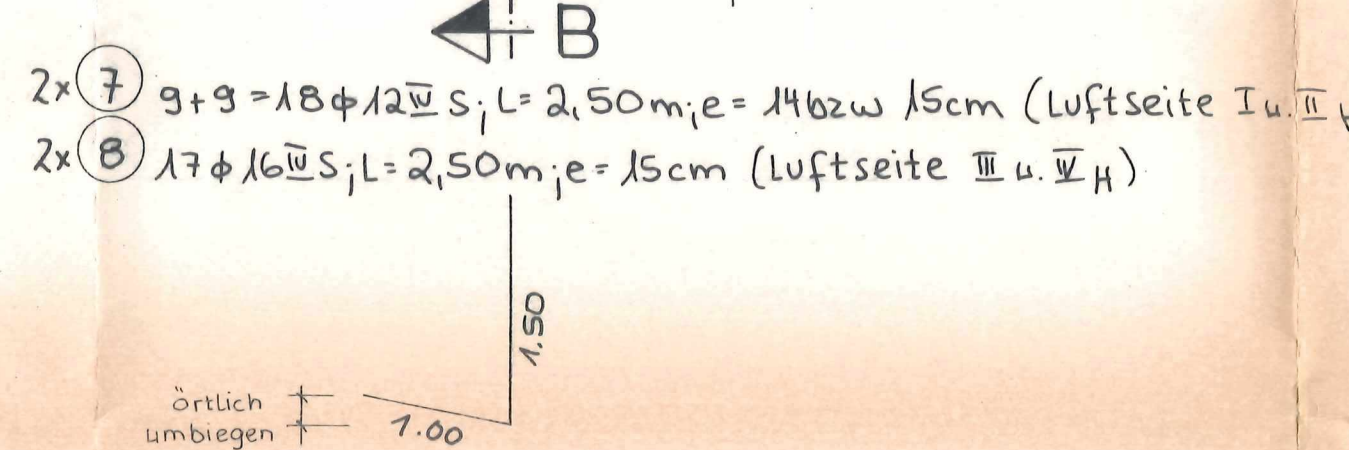



2x ① 10φ20S₁; L=7,30m; e=14,5cm (Erdsseite I_H)
 2x ② 9φ16S₁; L=6,20m; e=13,5cm (Erdsseite II_H)
 2x ③ 17φ16S₁; L=6,80m; e=15cm (Erdsseite III u. IV_H)

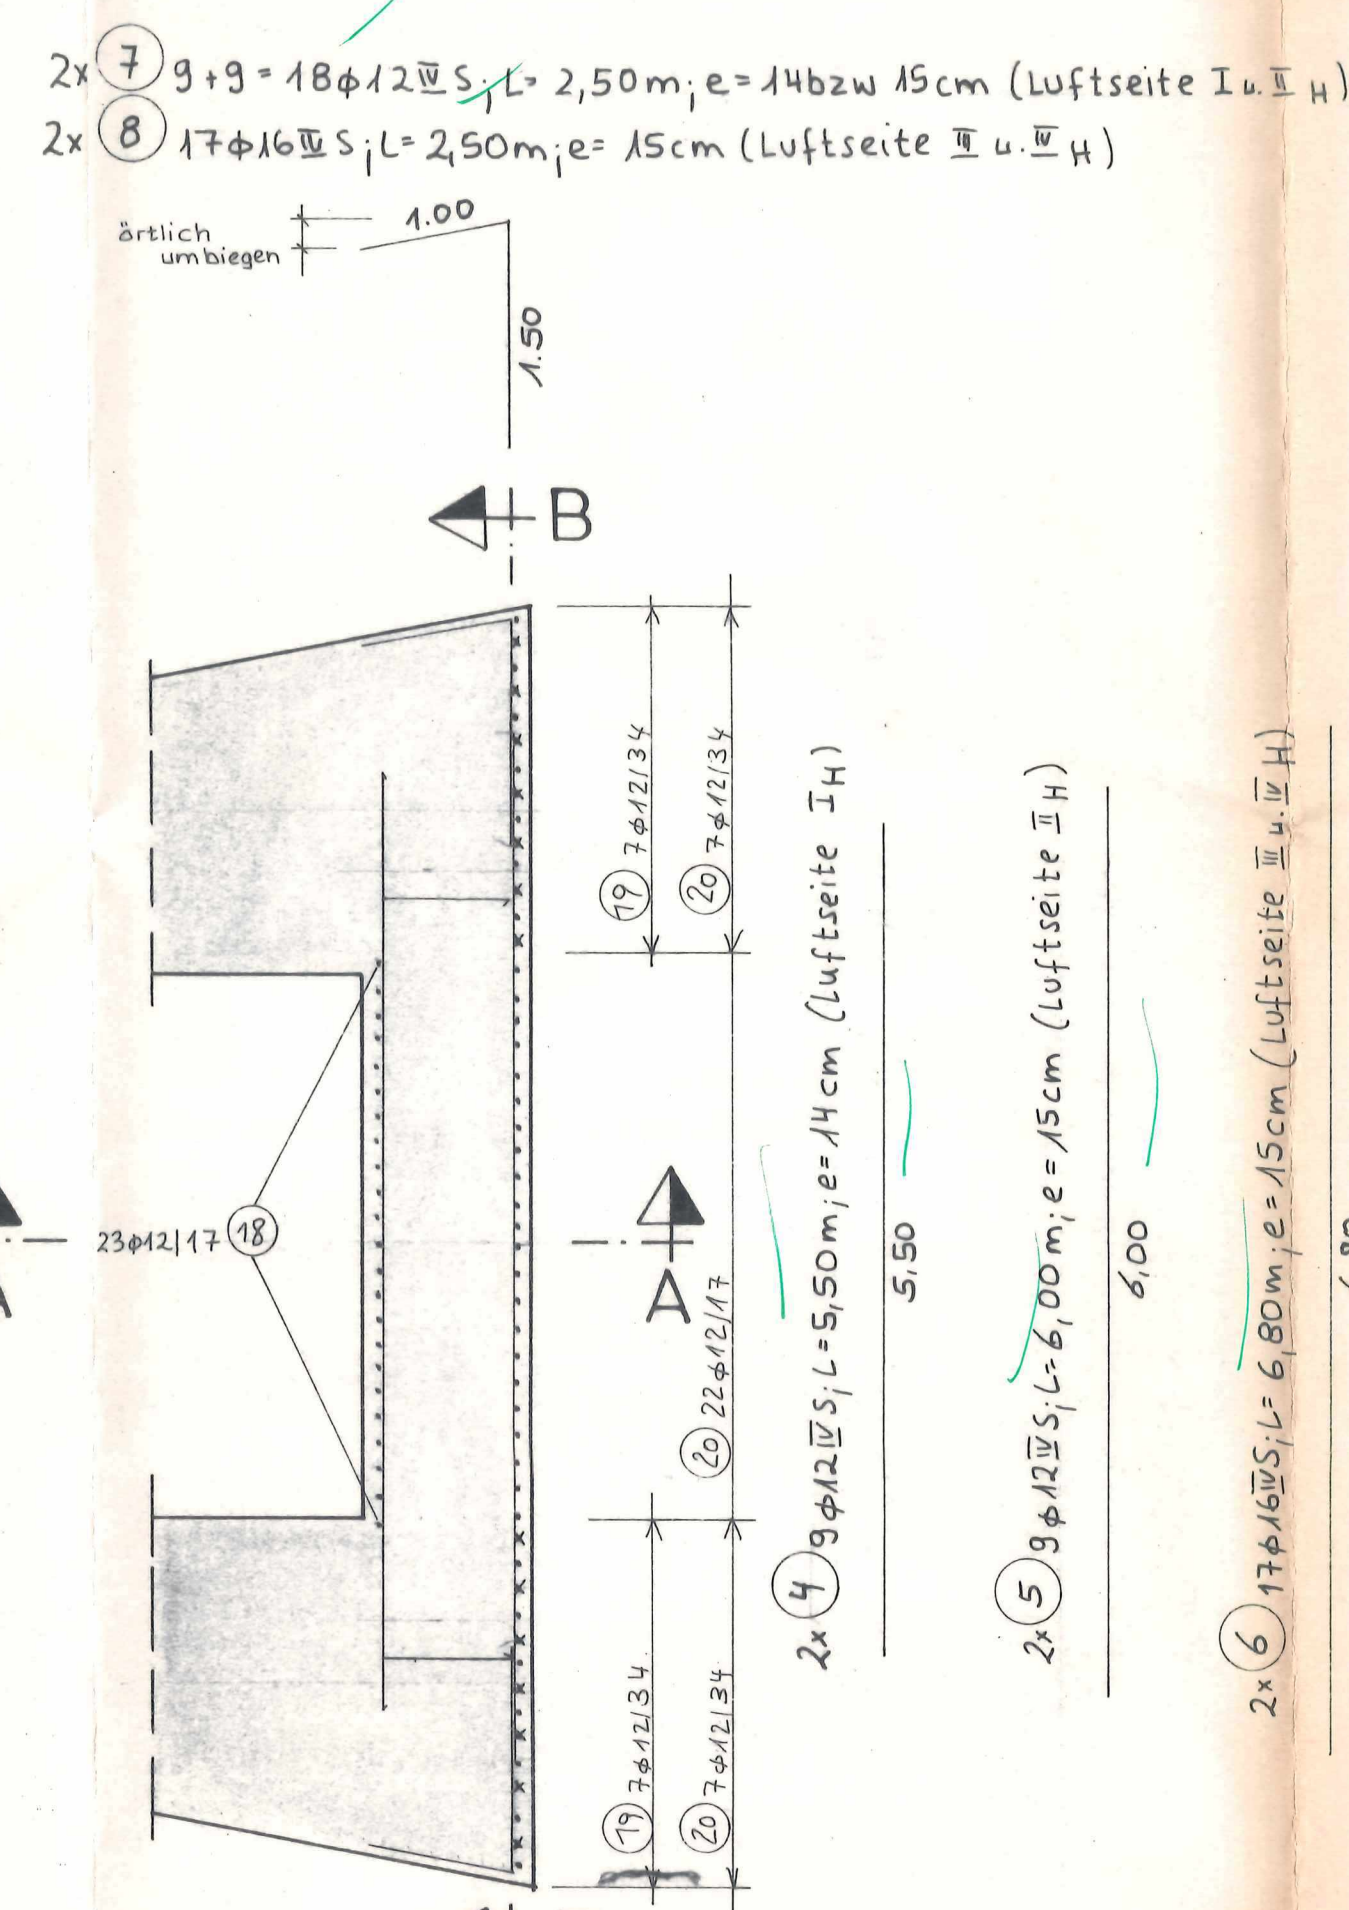


Schnitt A-A M 1:50

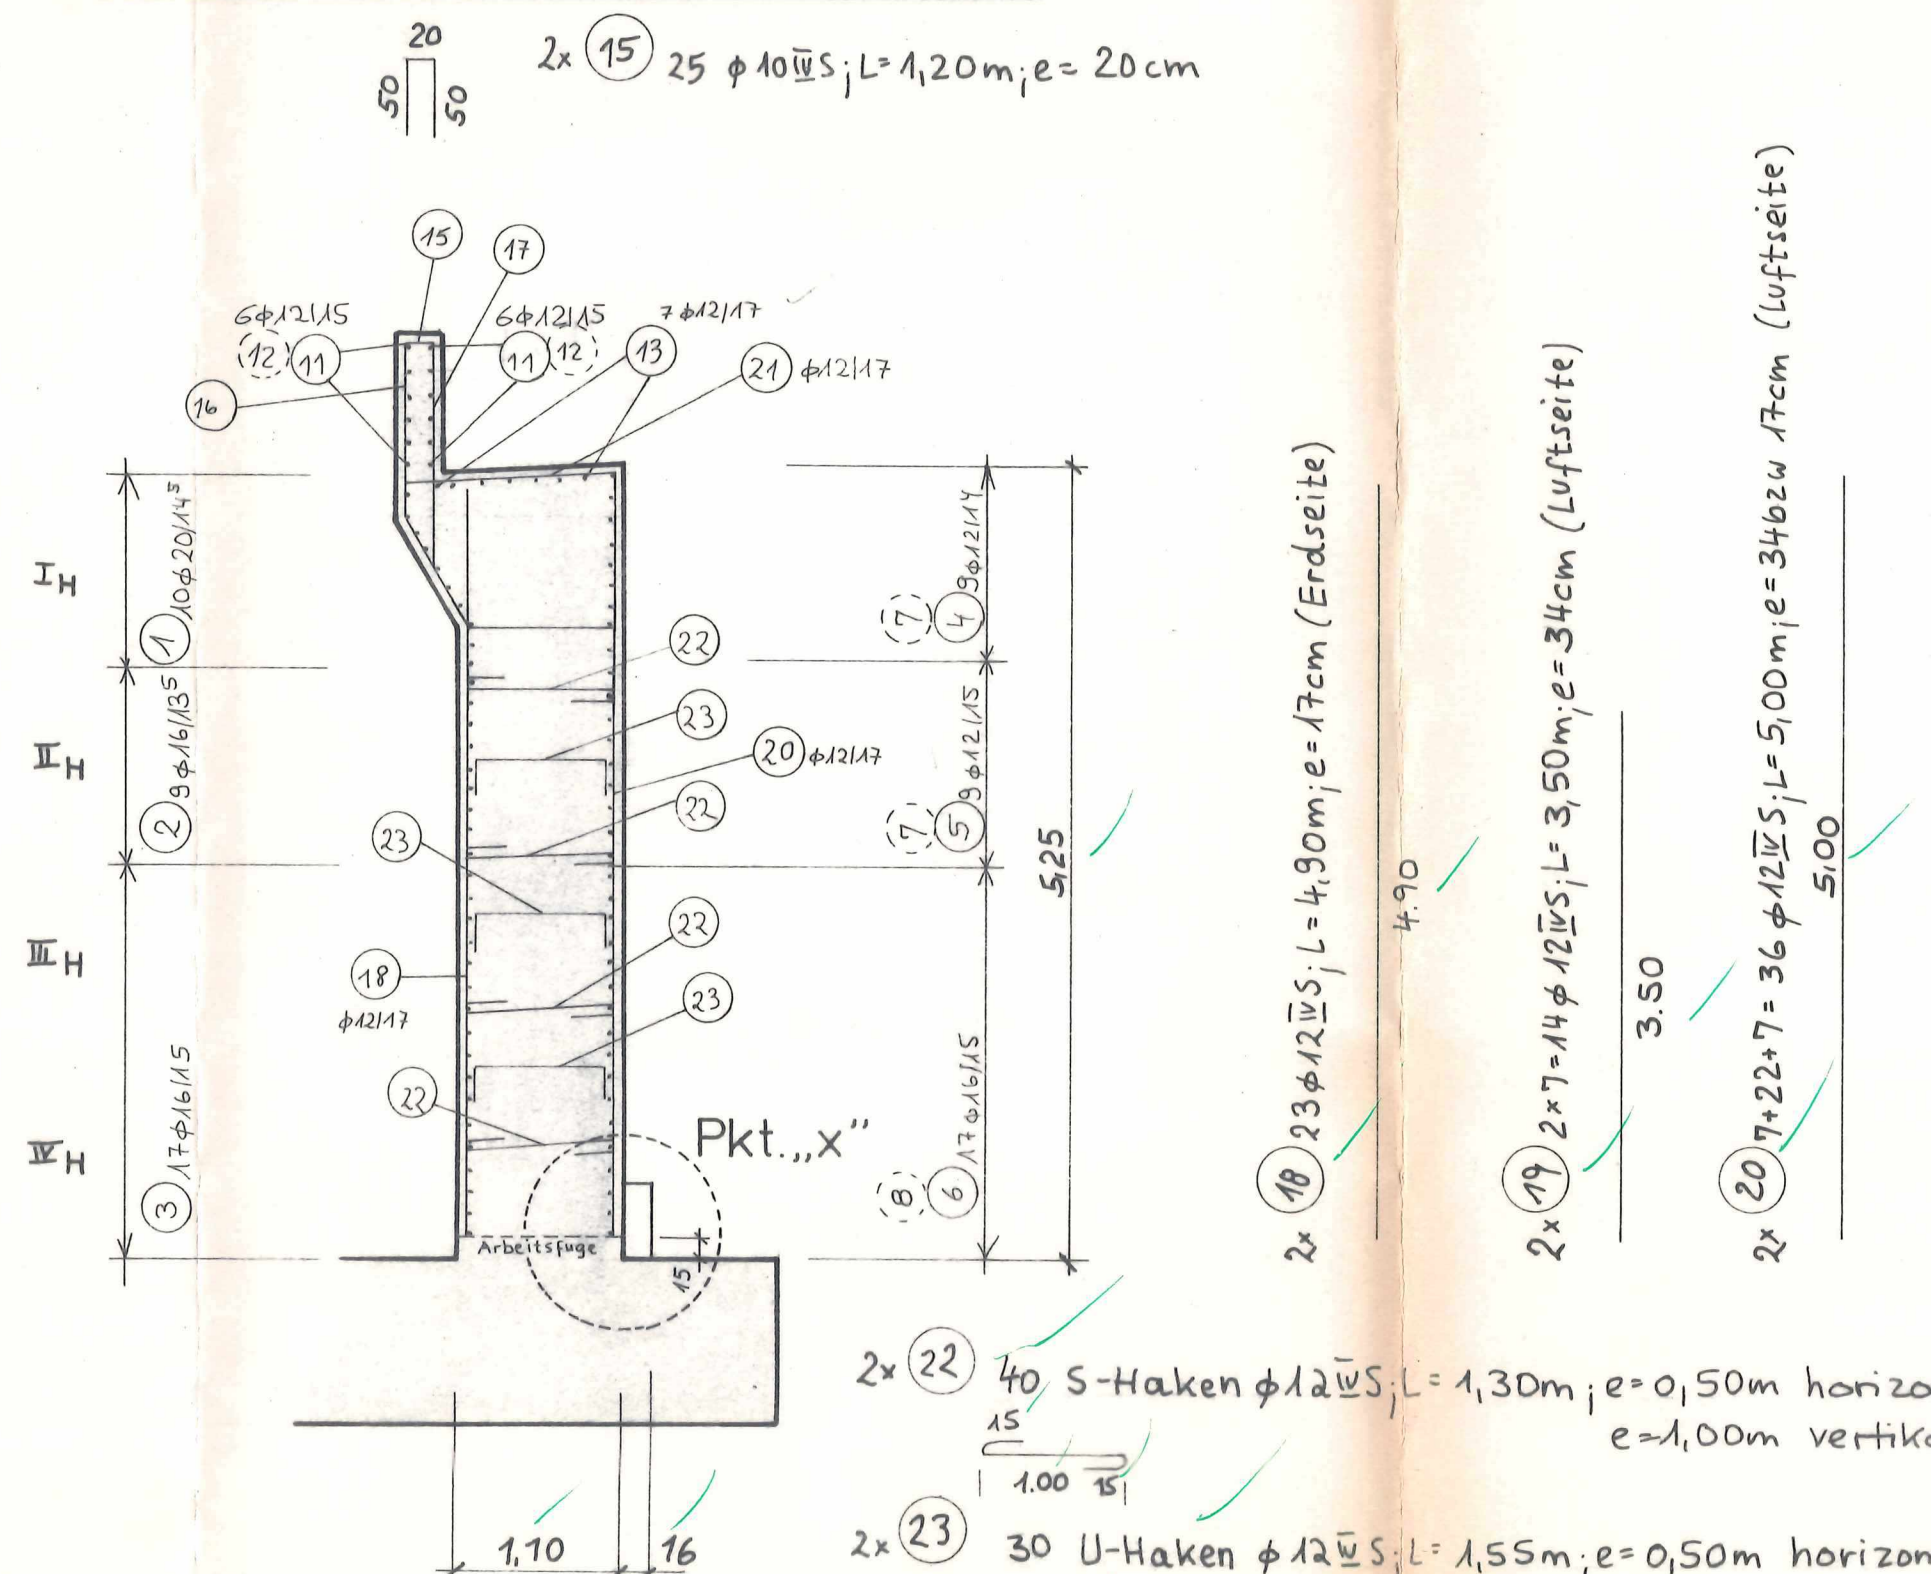


Schnitt B-B M 1:50

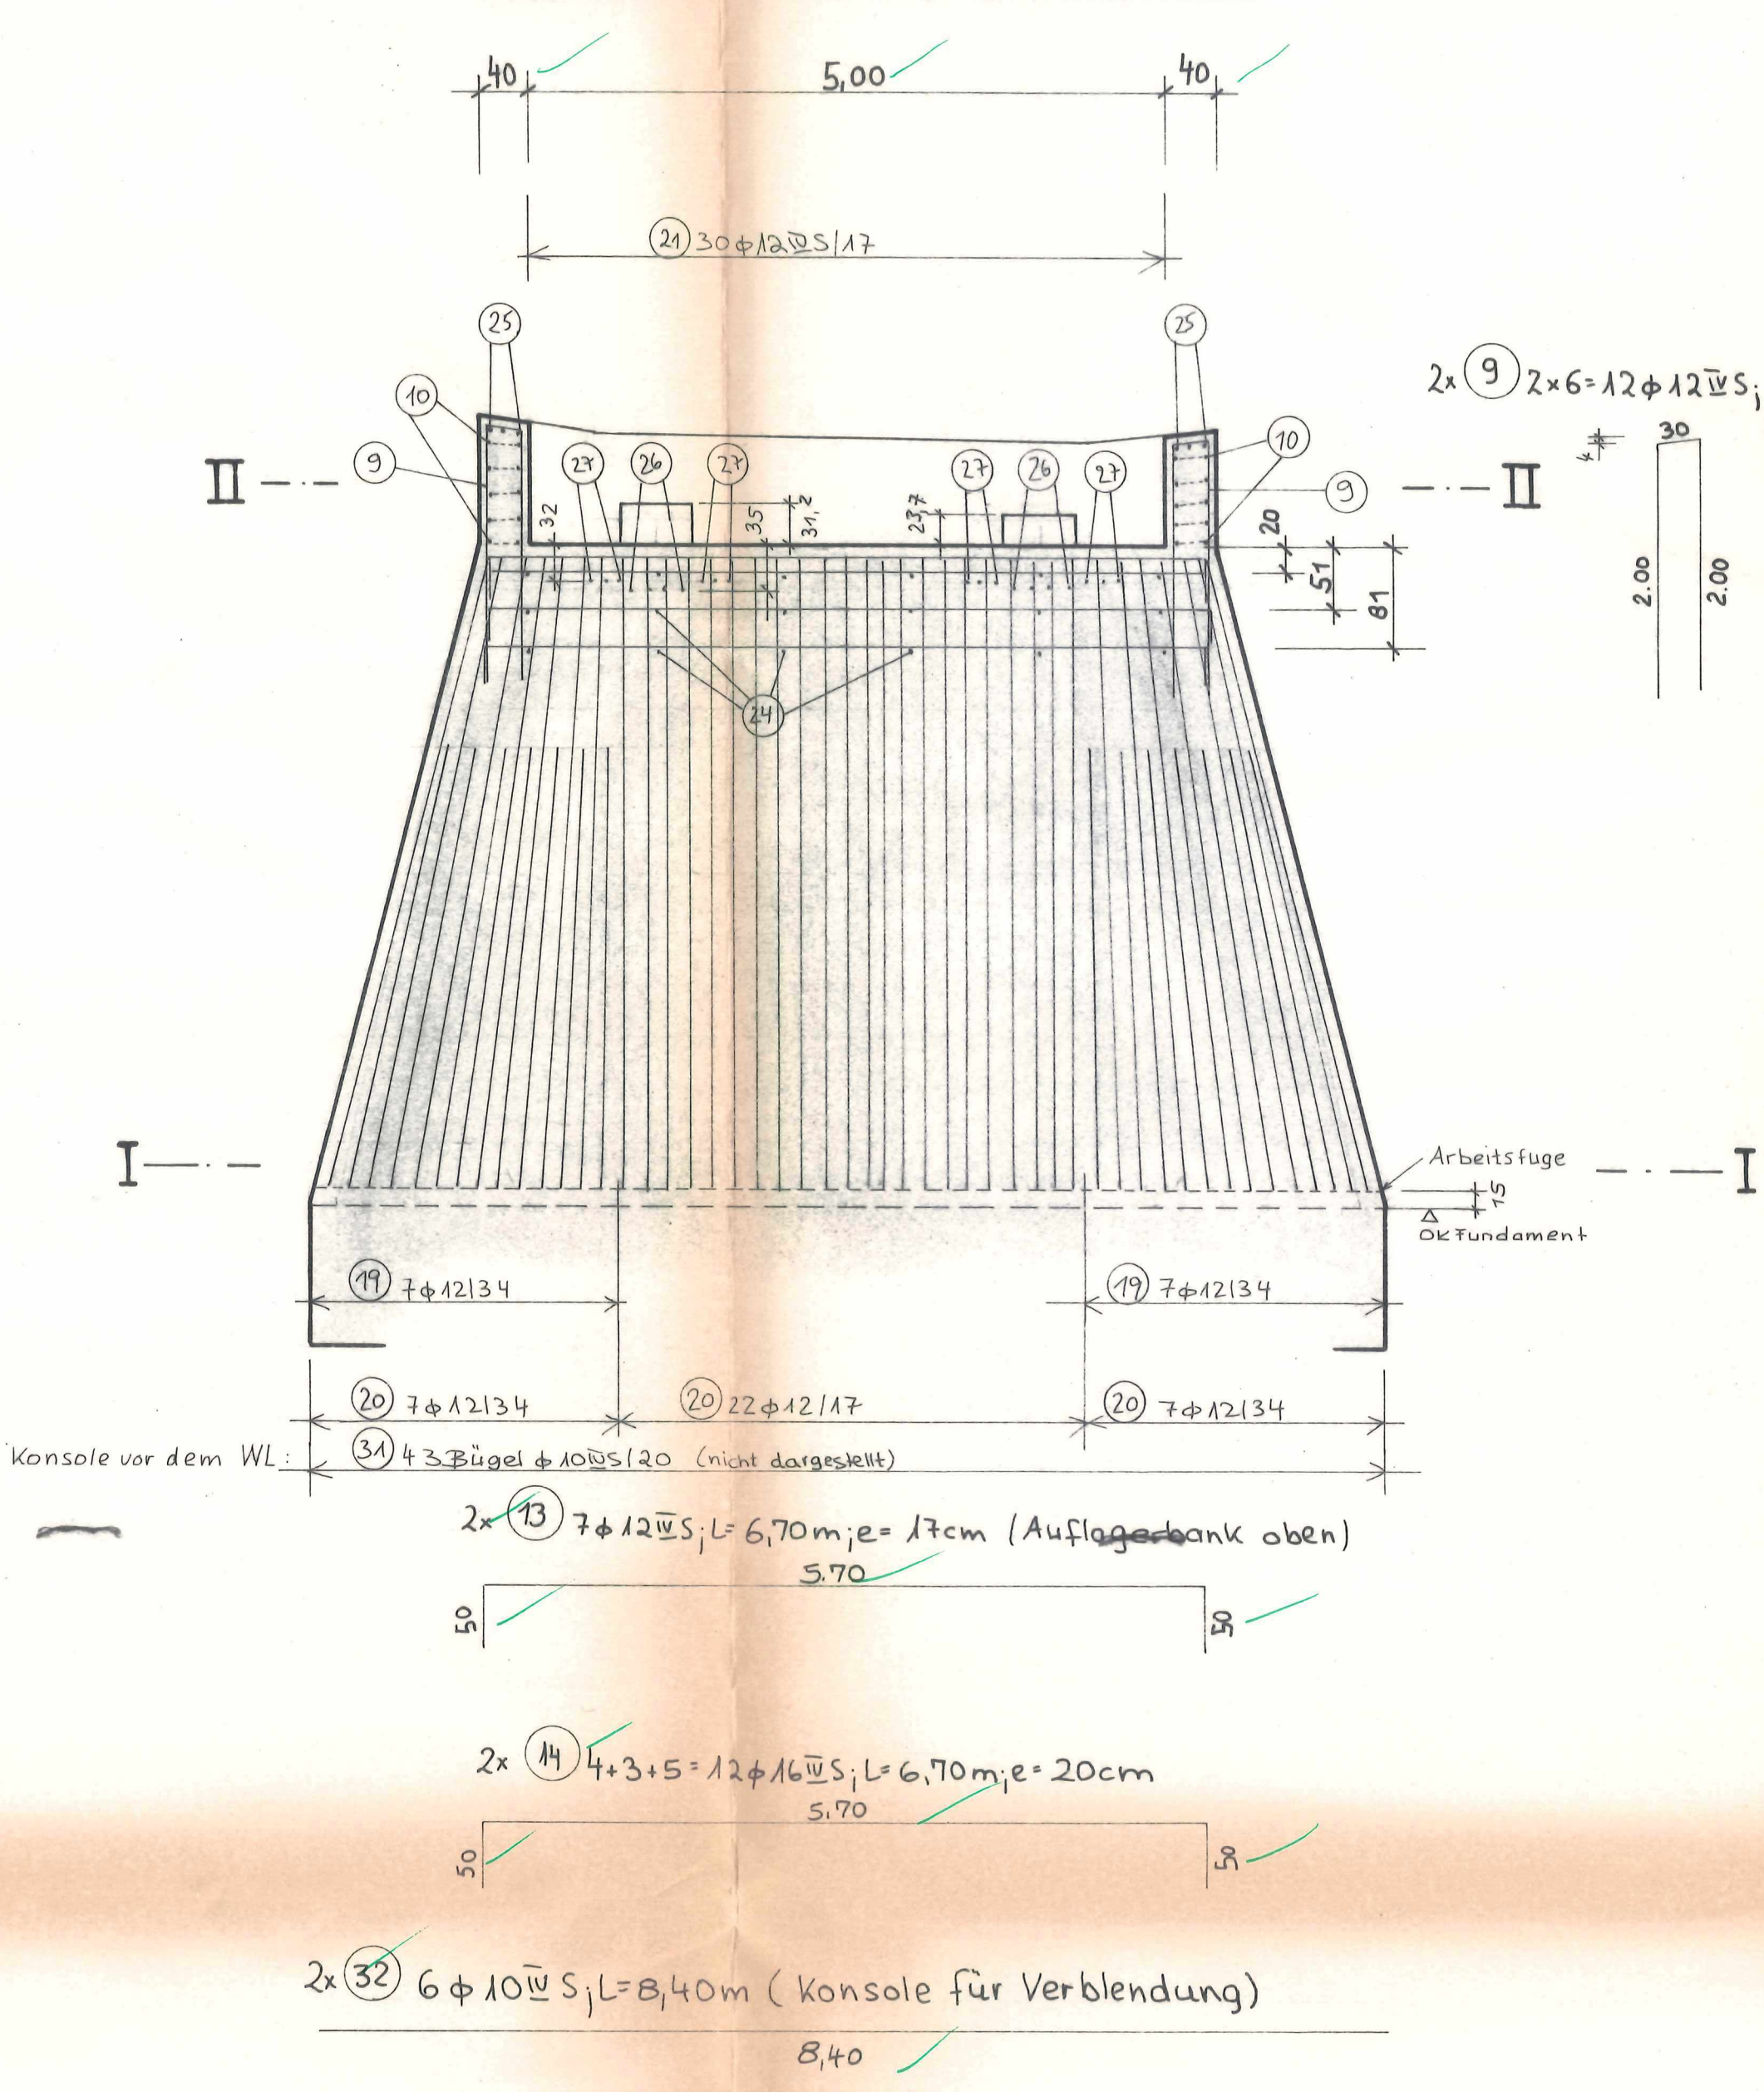


Schnitt E-E M 1:50

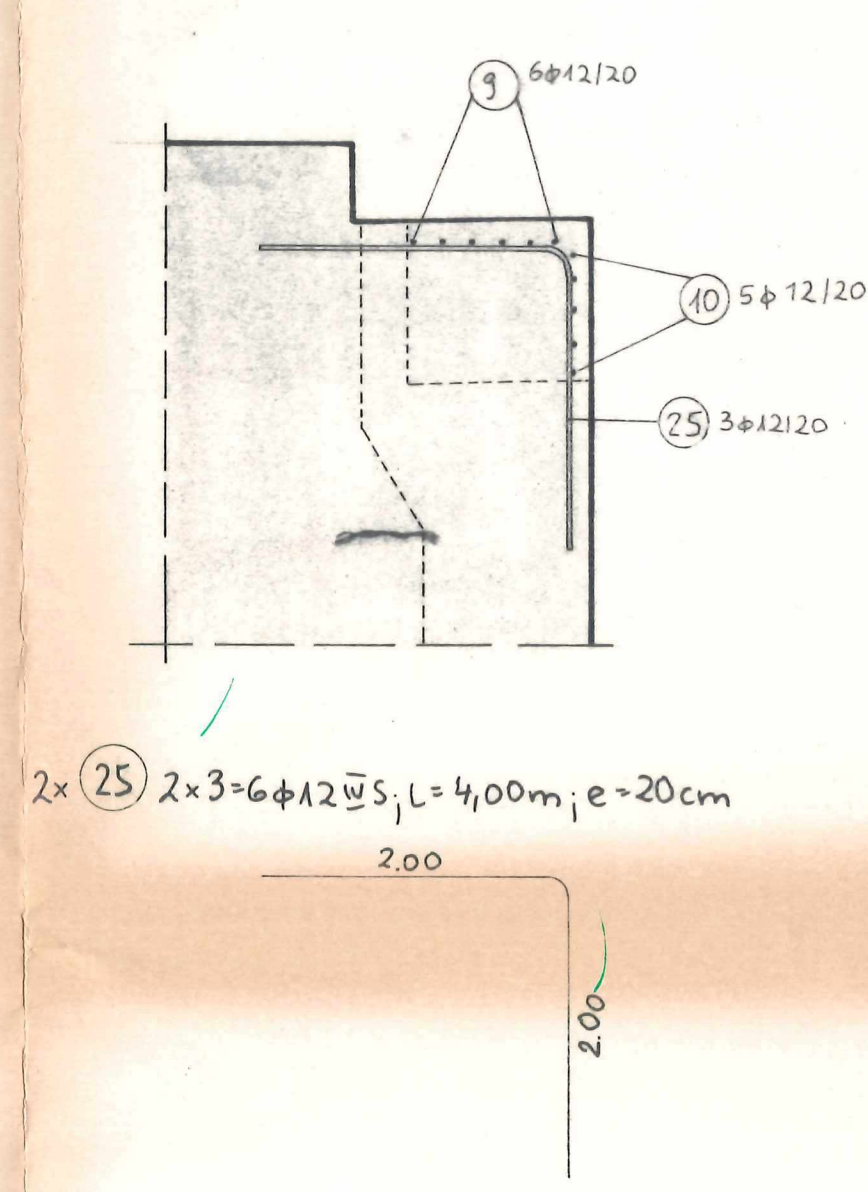


Schnitt C-C M 1:25

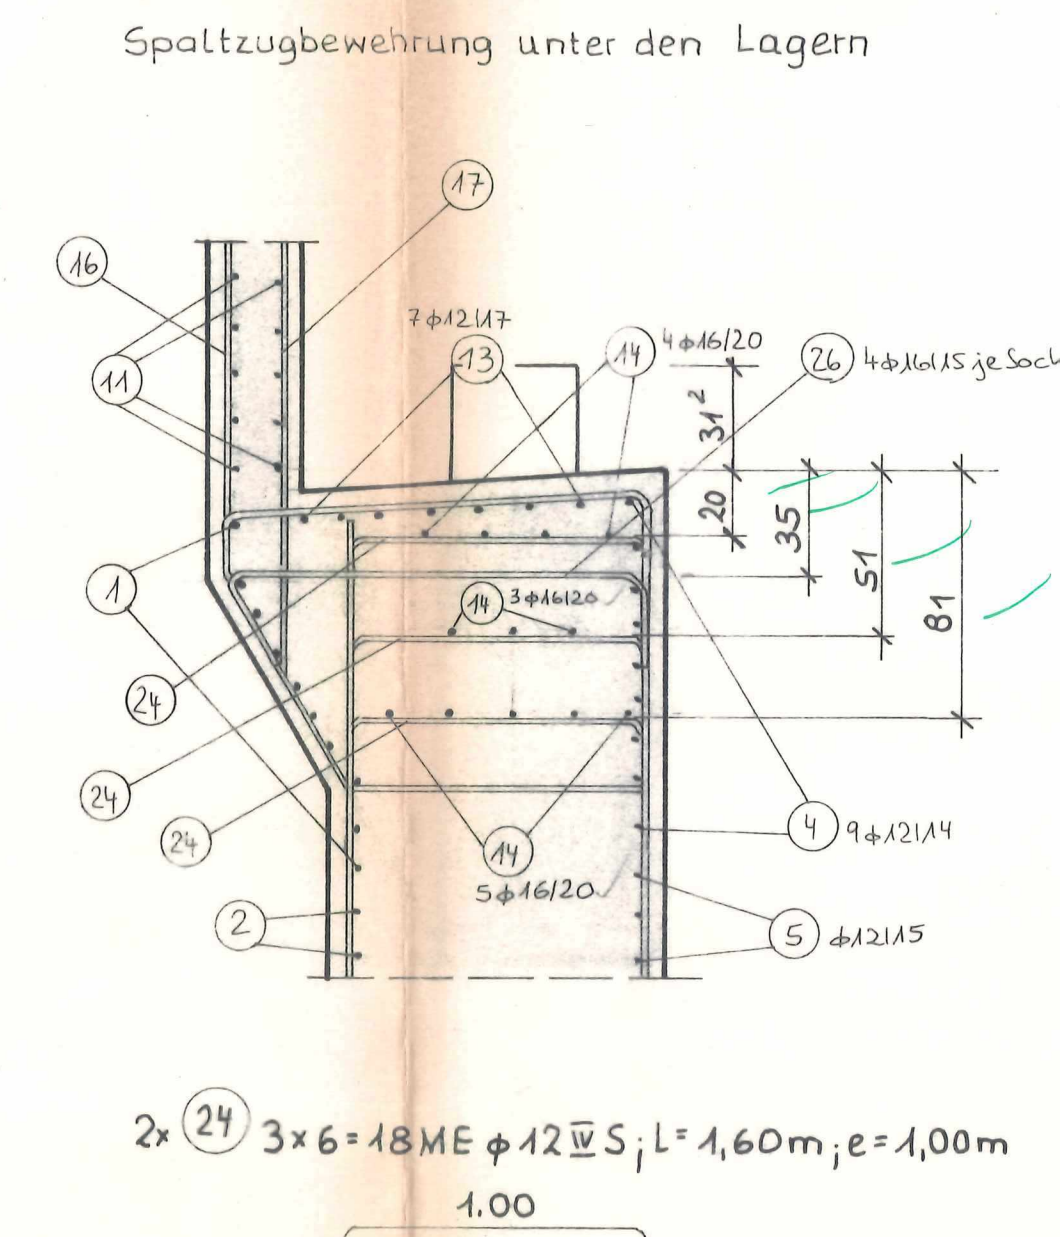


Schnitt D-D M 1:25

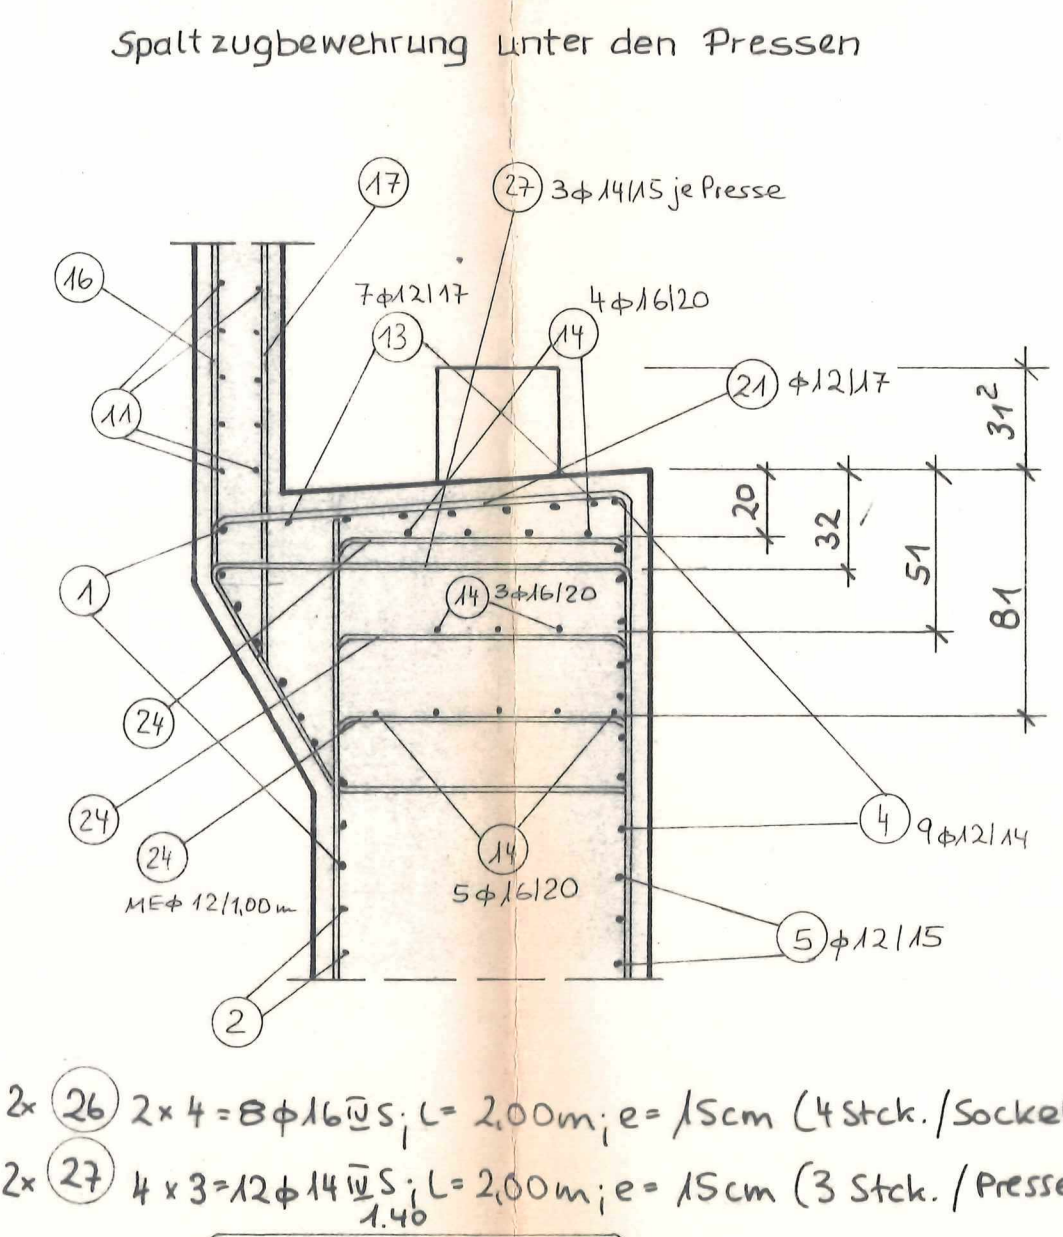


Schnitt II-II M 1:50

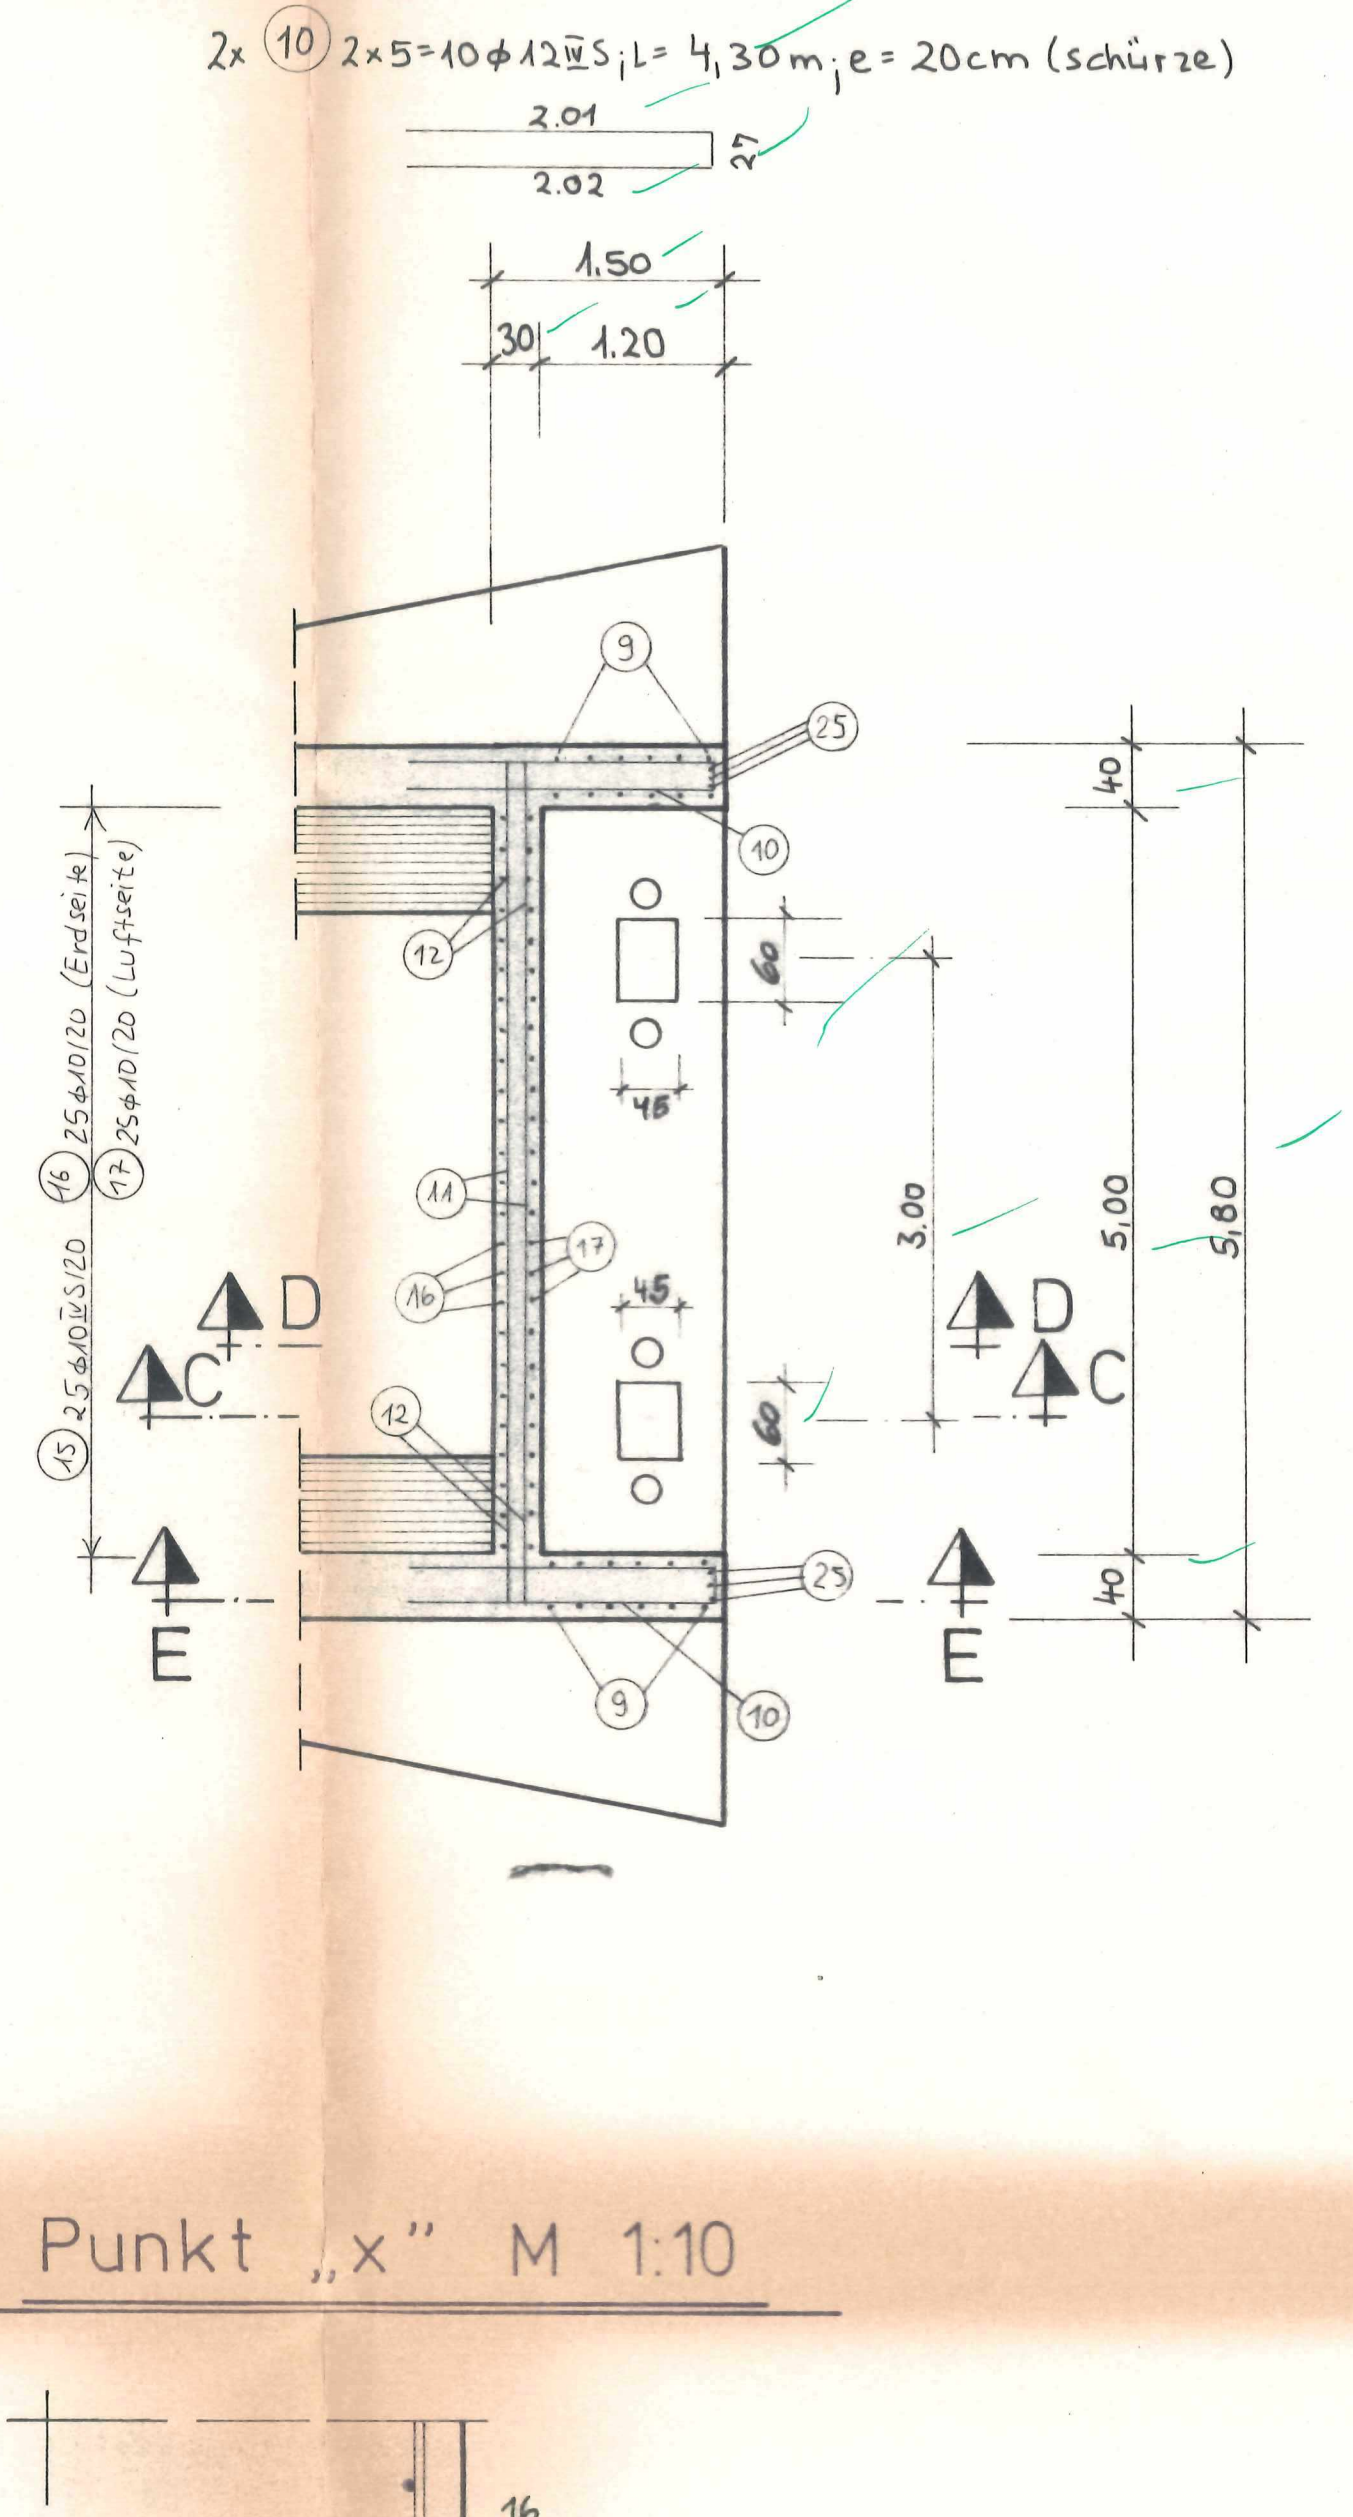

Punkt „x“ M 1:10

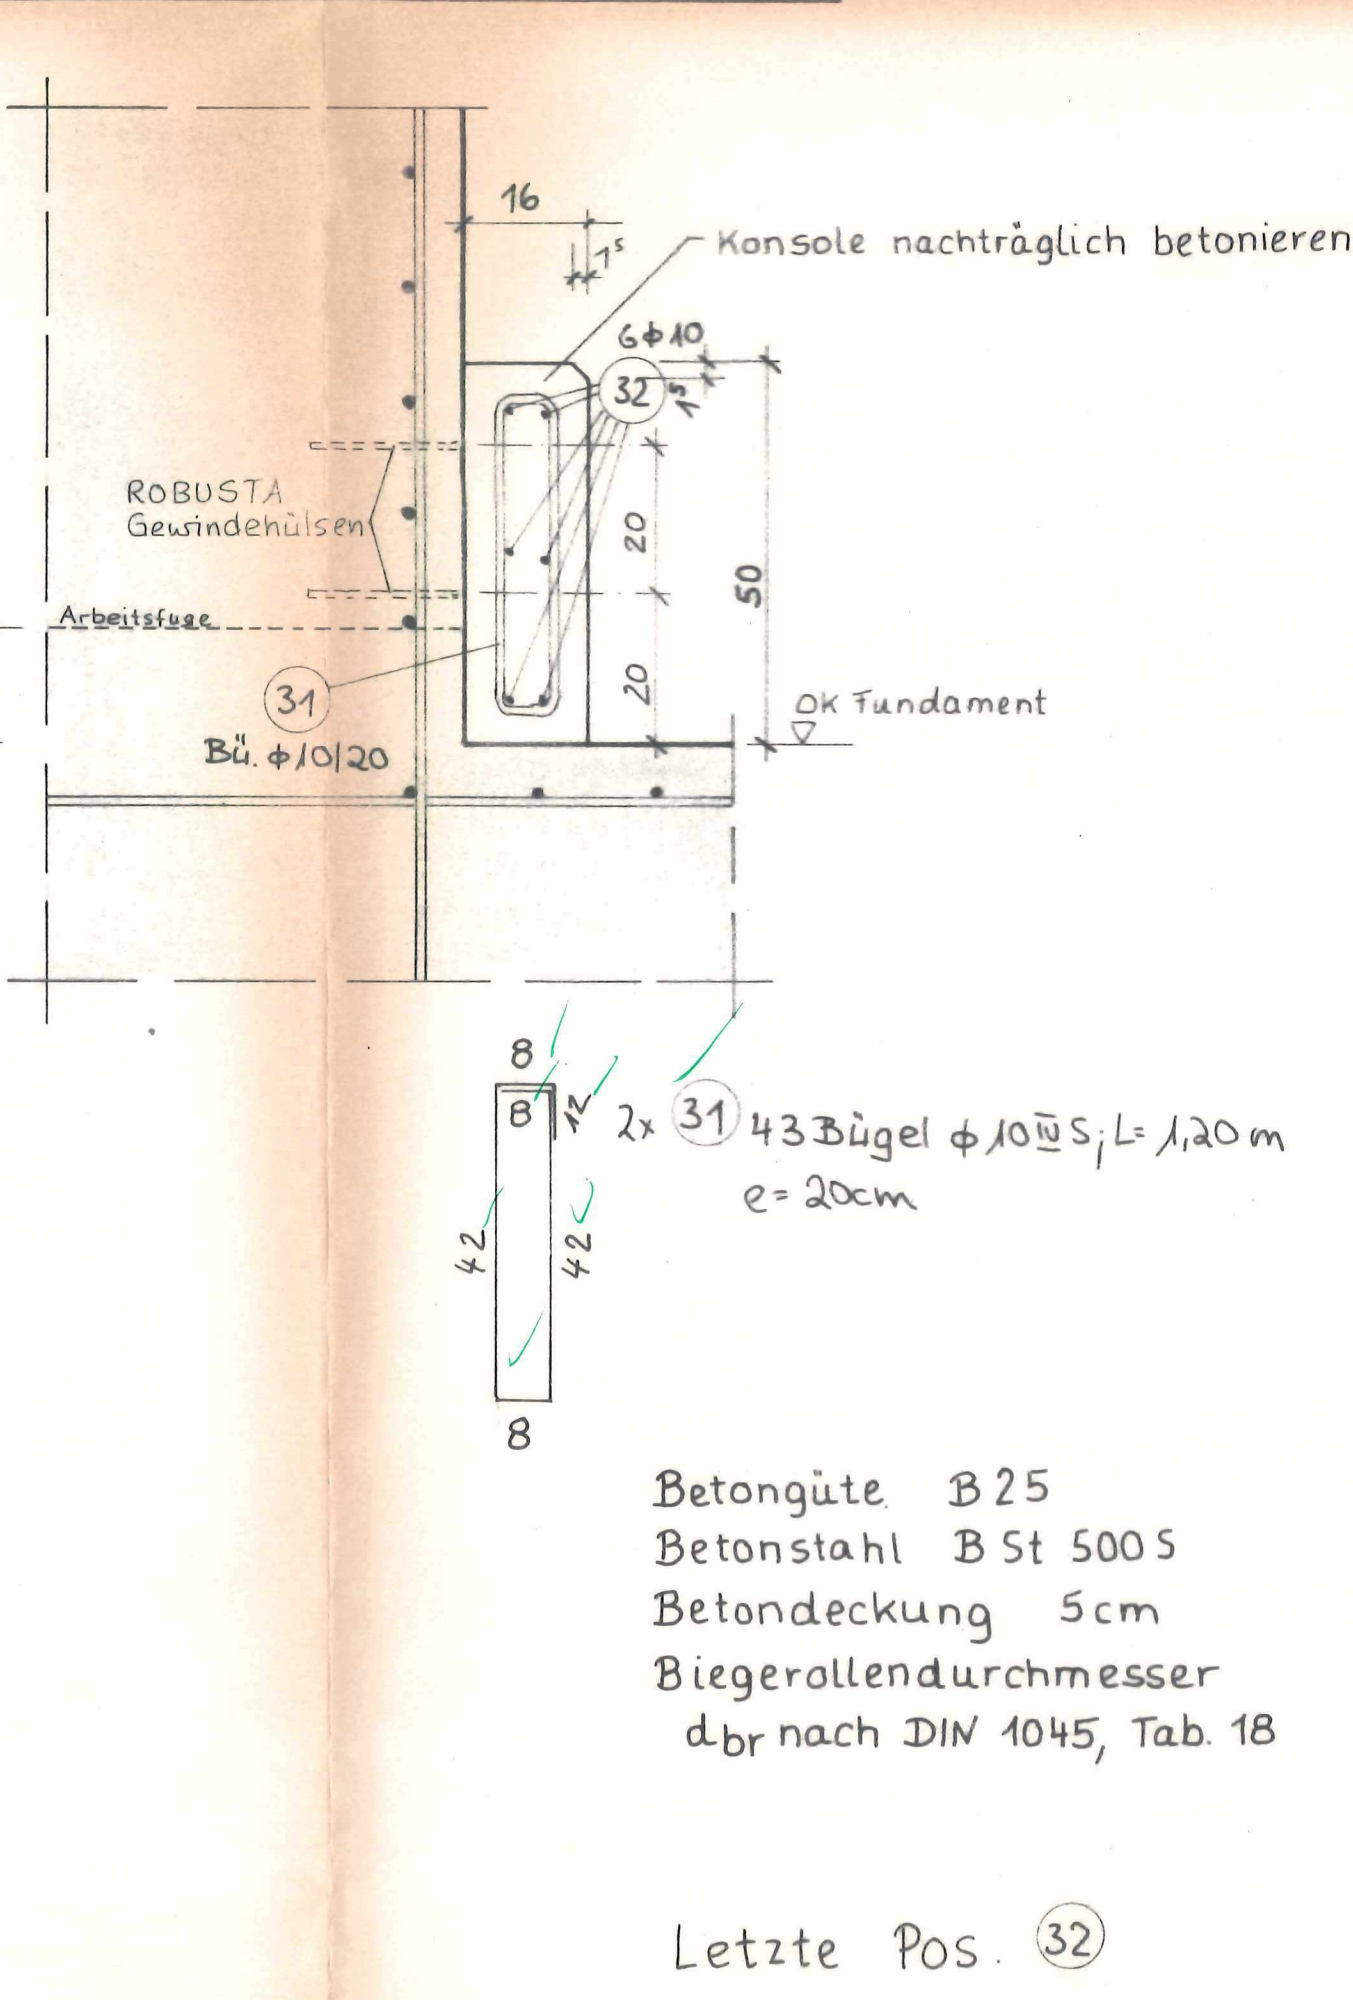

Bewehrung der Lagersockel M 1:25

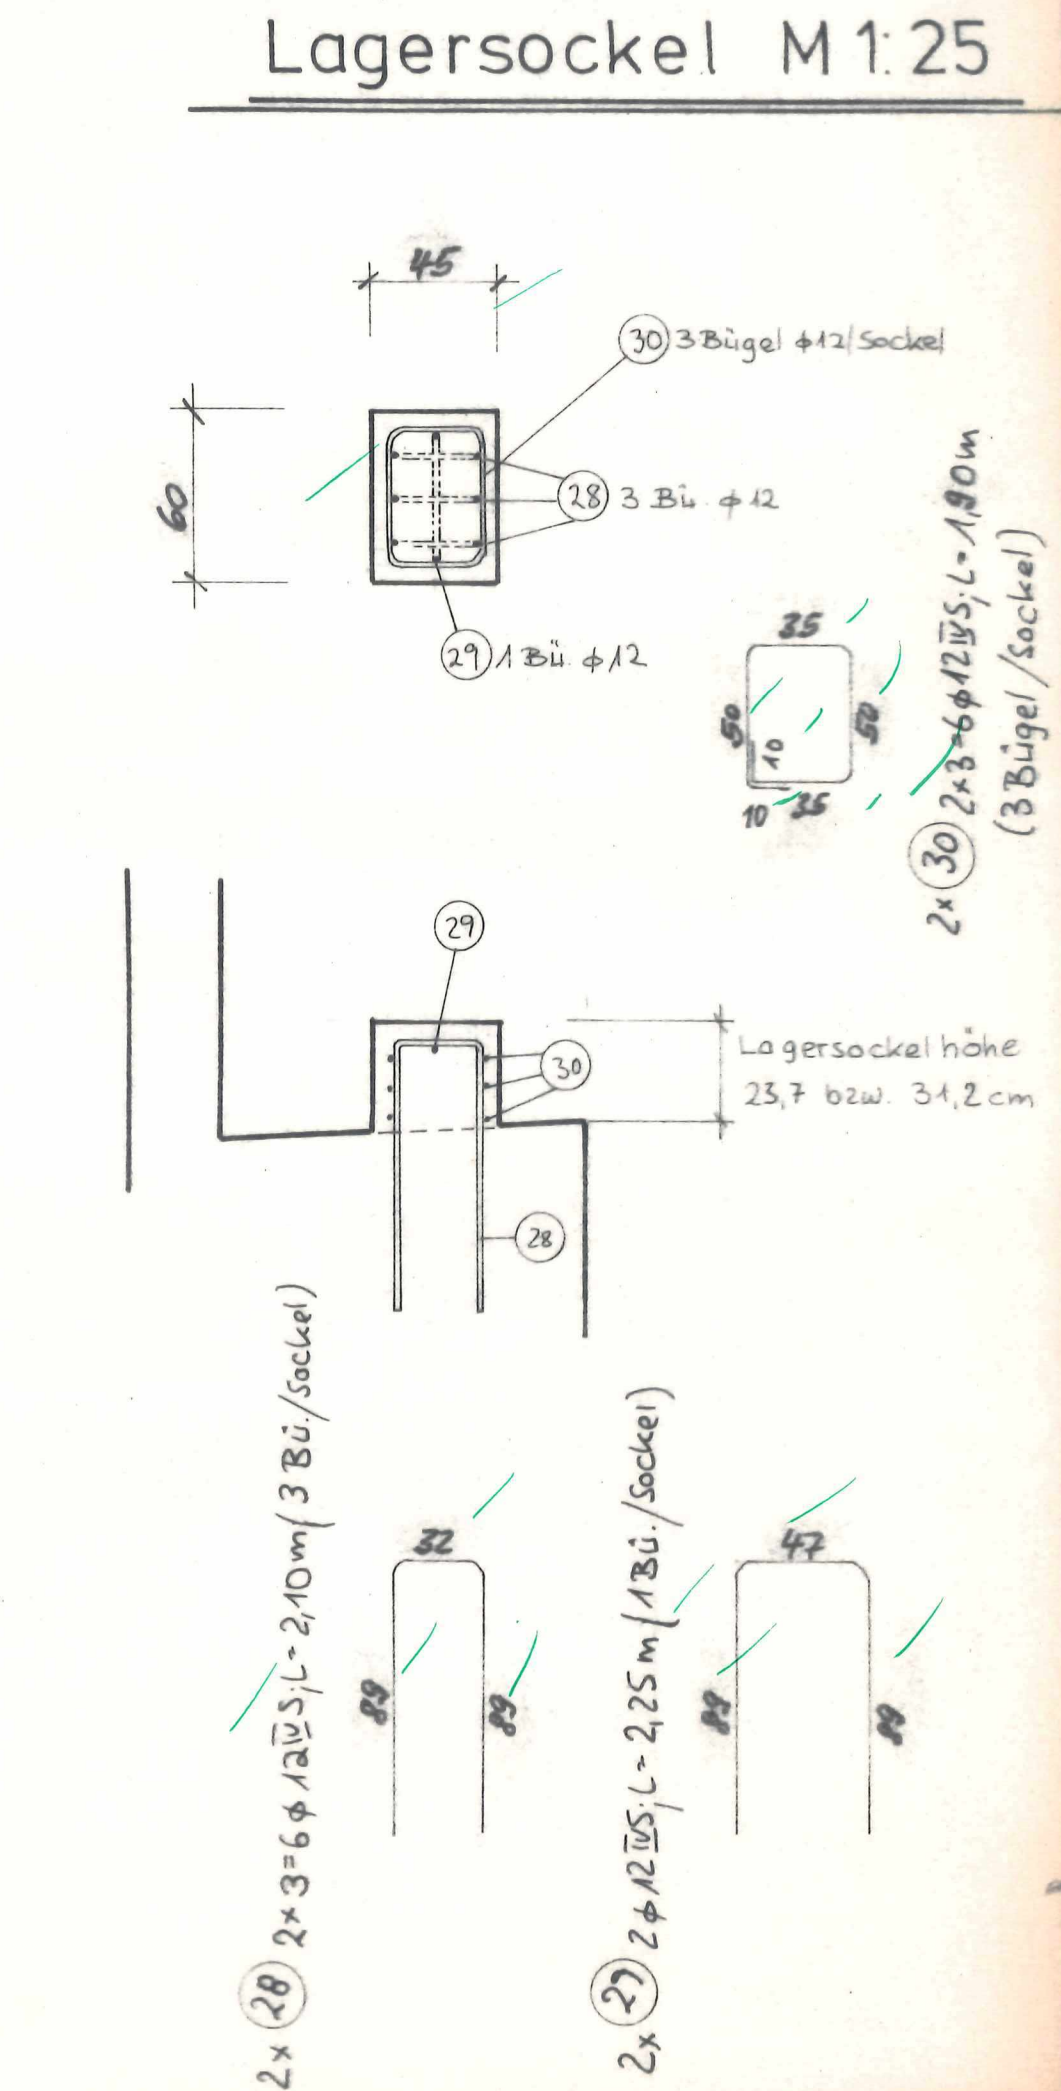

Dieser Plan ist identisch mit dem Präfixemplan vom 02.07.1991

Index		Aenderung	Datum	Name
1	23.00			
2	22.00			
Übersichtsskizze				
Widerlager A				
Widerlager B				
Prüfung Amt				
Prüfungsbereich				
Auftraggeber				
Straßenbauverwaltung des Landes Niedersachsen				
Bauwerk				
Bauwerk 8134				
Bauteil				
Widerlagerwände				
Planart				
Bewehrungsplan				
bepr.				
gepr.				
gepr.				
11/87				
6				