



Ansicht Widerlager A M 1: 20

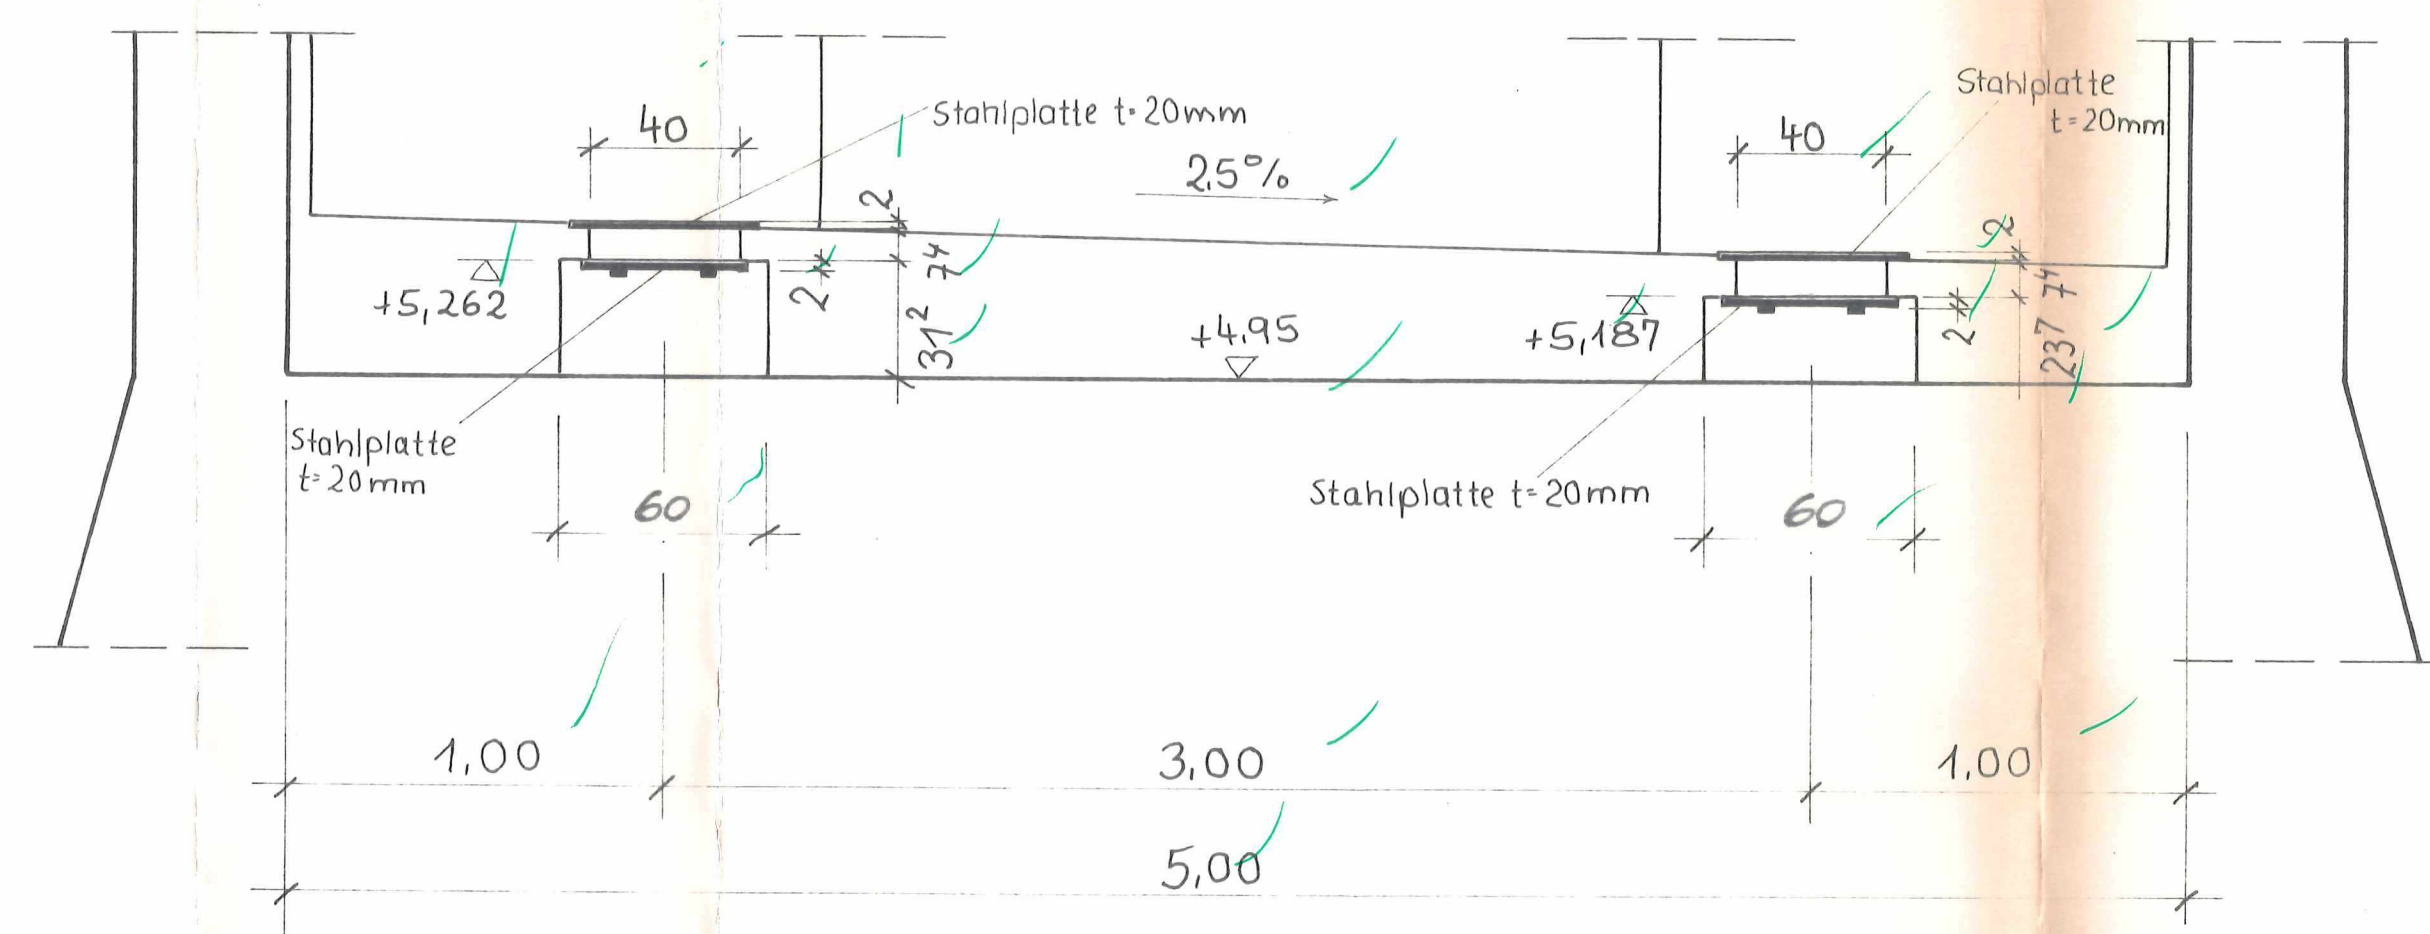


Übersichtsskizze

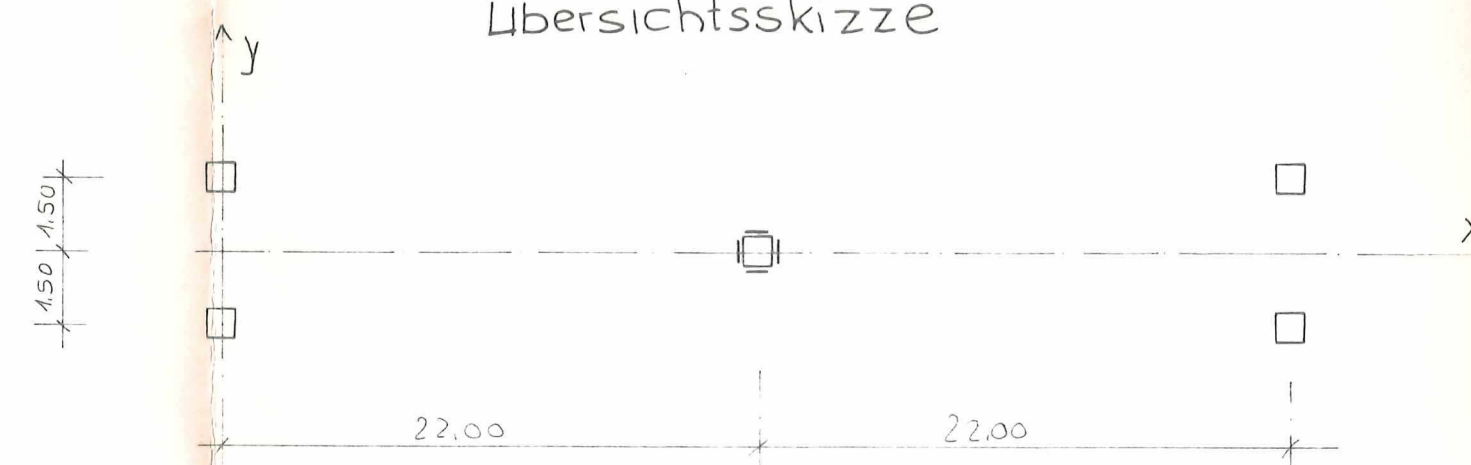

Lager auf den Widerlagern			
Lastfall	V (kN)	H _x (kN)	H _y (kN)
Lastfall max V	1146,7	123,2	43,6
Lastfall min V	383	123,2	25,9*

Lager auf der Stütze			
Lastfall	V (kN)	Hx (kN)	Hy (kN)
Lastfall max V	3594	348,2	110,0
Lastfall min V	2242	~348,2	63,3

$$* H_y \approx 2,3 \cdot \frac{22,0}{2} \leq 25,3 \text{ kN}$$

b) <i>Dieser Plan ist identisch mit dem Prüferentwurf 30002 für</i>			
a)			
Index	Änderung		Datum Name
Übersichtsskizze			
Prüfung Amt	Prüfingenieur		
<p><i>Abrechnungszeichnung!</i></p> <p>Auftragnehmer OEHM  Dipl.-Ing. Hans Oehm Datum und Unterschrift <i>21.10.87</i> BAUUNTERNEHMEN GmbH & Co KG 4470 Münster, Grafhof 1503 Telefon 0641 / 52266</p>			
Verfasser		Koordinator	Eingangsstempel AG
Dipl.-Ing. Eugen Gärtner Berechnender Ingenieur VBI 29 Oldenburg, Stadtenweg 44 Telefon 0641 / 52266 <i>4.10.87</i>		Datum und Unterschrift ANA Oldenburg	
Auftraggeber Straßenbauverwaltung des Landes Niedersachsen			
Bauwerk : Bauwerk 8134 Überführung eines Wirtschaftsweges 'Alter Sandweg'			
Bauteil : Widerlager Au.B, Stütze			
Planart: Lagerversetzplan		Objekt Nr.	Blatt* Nr.
bearb. <i>10.10.87</i> gezeichnet <i>10.10.87</i> geprüft <i>14.10.87</i> Maßstäbe: 1:50		11/87	9