



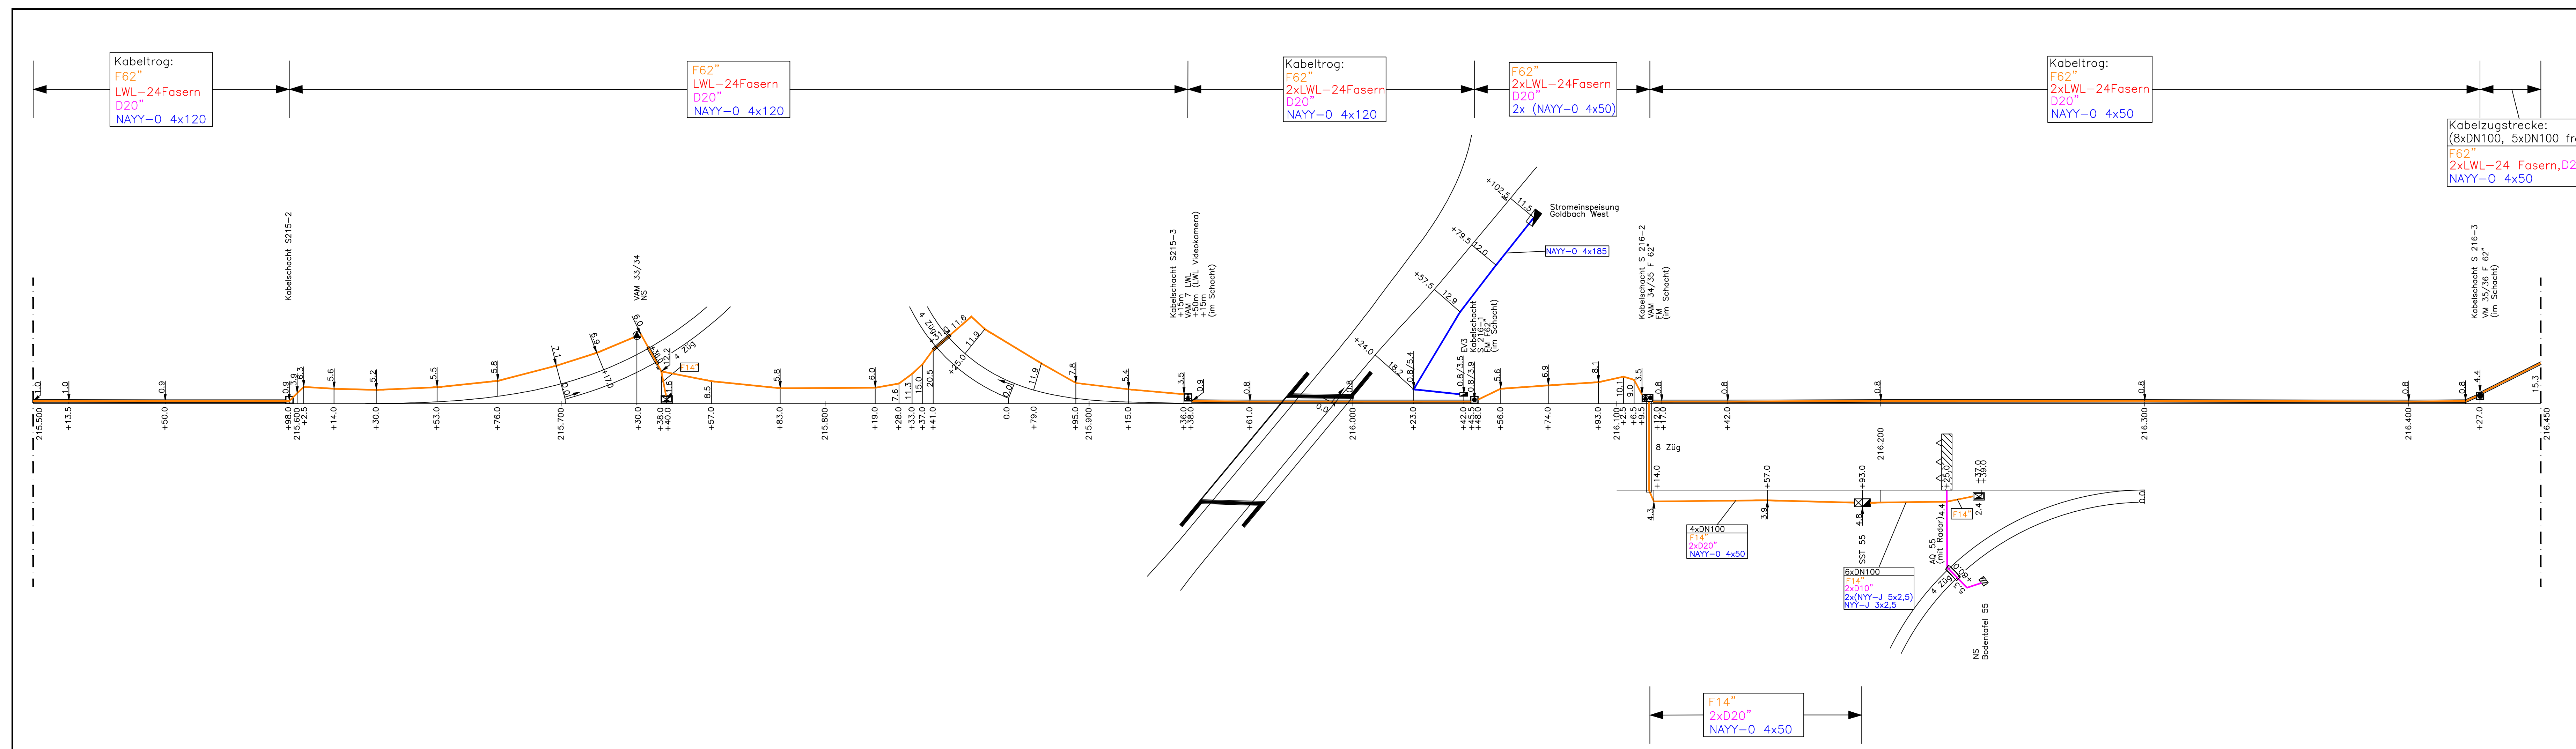

BAB-Kabelbestandsplan Nr. 6b			
von Bau+km: 215+500 bis 216+450			
Längenmaße bezogen auf AB-Achse			
Seitlicher Abstand bezogen auf Fb-Kante M 1:1000			
Bearbeitungen und Nachträge	Vollzug	Geprüft	Gesehen
CAD-Plan überarbeitet	12/08	E-Plan	

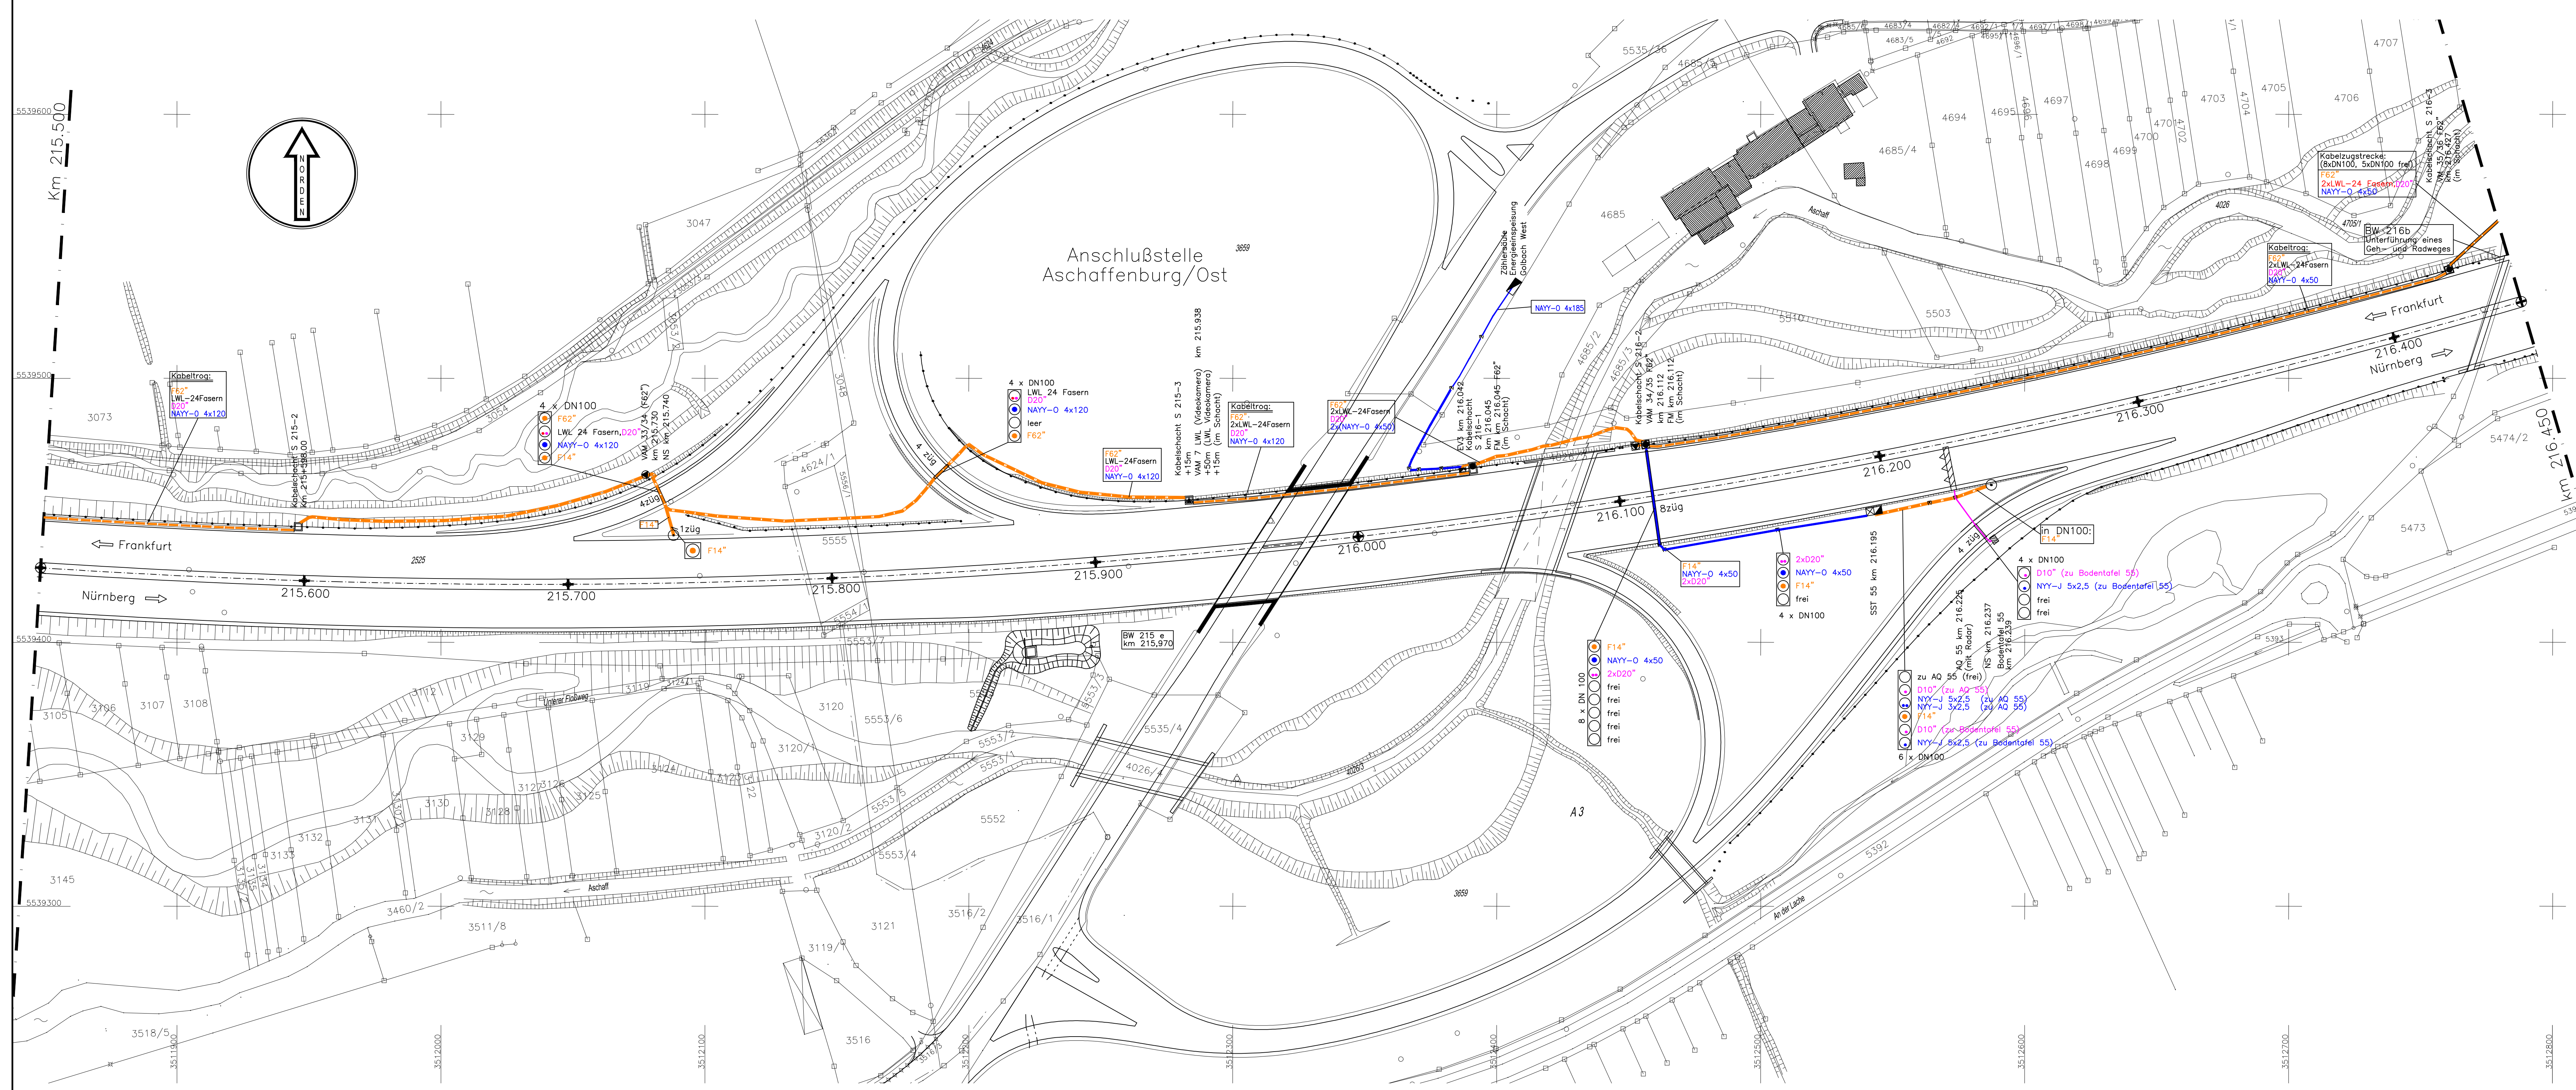

- Legende:
- Fernmelde- bzw. Datenschrunk mit Energieanschluß
 - EV-Schrunk
 - Fernmelde- bzw. Datenschrunk
 - Anzeigequerschnitt
 - Notrufsäule
 - PCM-Schrunk
 - Verbindungsmuffe
 - Abzweigmuffe
 - Kondensatormuffe
 - Pupinspule
 - Verbindungs- und Abzweigmuffe
 - Mehrwegschleife
 - Fehlerruffe
 - Schacht
 - Energiekabel
 - Datenkabel
 - Streckenfernmeldekanal
 - LWL - Kabel
 - Kabeltrug

Freistaat Bayern
Autobahndirektion Nordbayern

BAB A3 Frankfurt – Nürnberg

Bestandsplan Nr. 6b

AS Aschaffenburg/Ost

Betr.-km: 215.500 bis 216.450

Aufgestellt und geprüft
Nürnberg, den 02.04.2009

Unterlage Nr.
Blatt Nr.

Datum

gezeichnet

geprüft

Reg.-Nr.

Kabellageplan

Maßstab 1:1000

Autobahndirektion

Jäger, Dipl.-Ing. (FH)

Ingenieurbüro Schwarzmann
Beratender Ingenieur für Bauwesen Baykabo
90439 Nürnberg, Geisstr.13
Tel. 0911/95 12 97 -0 Fax. 0911/51 61 55