
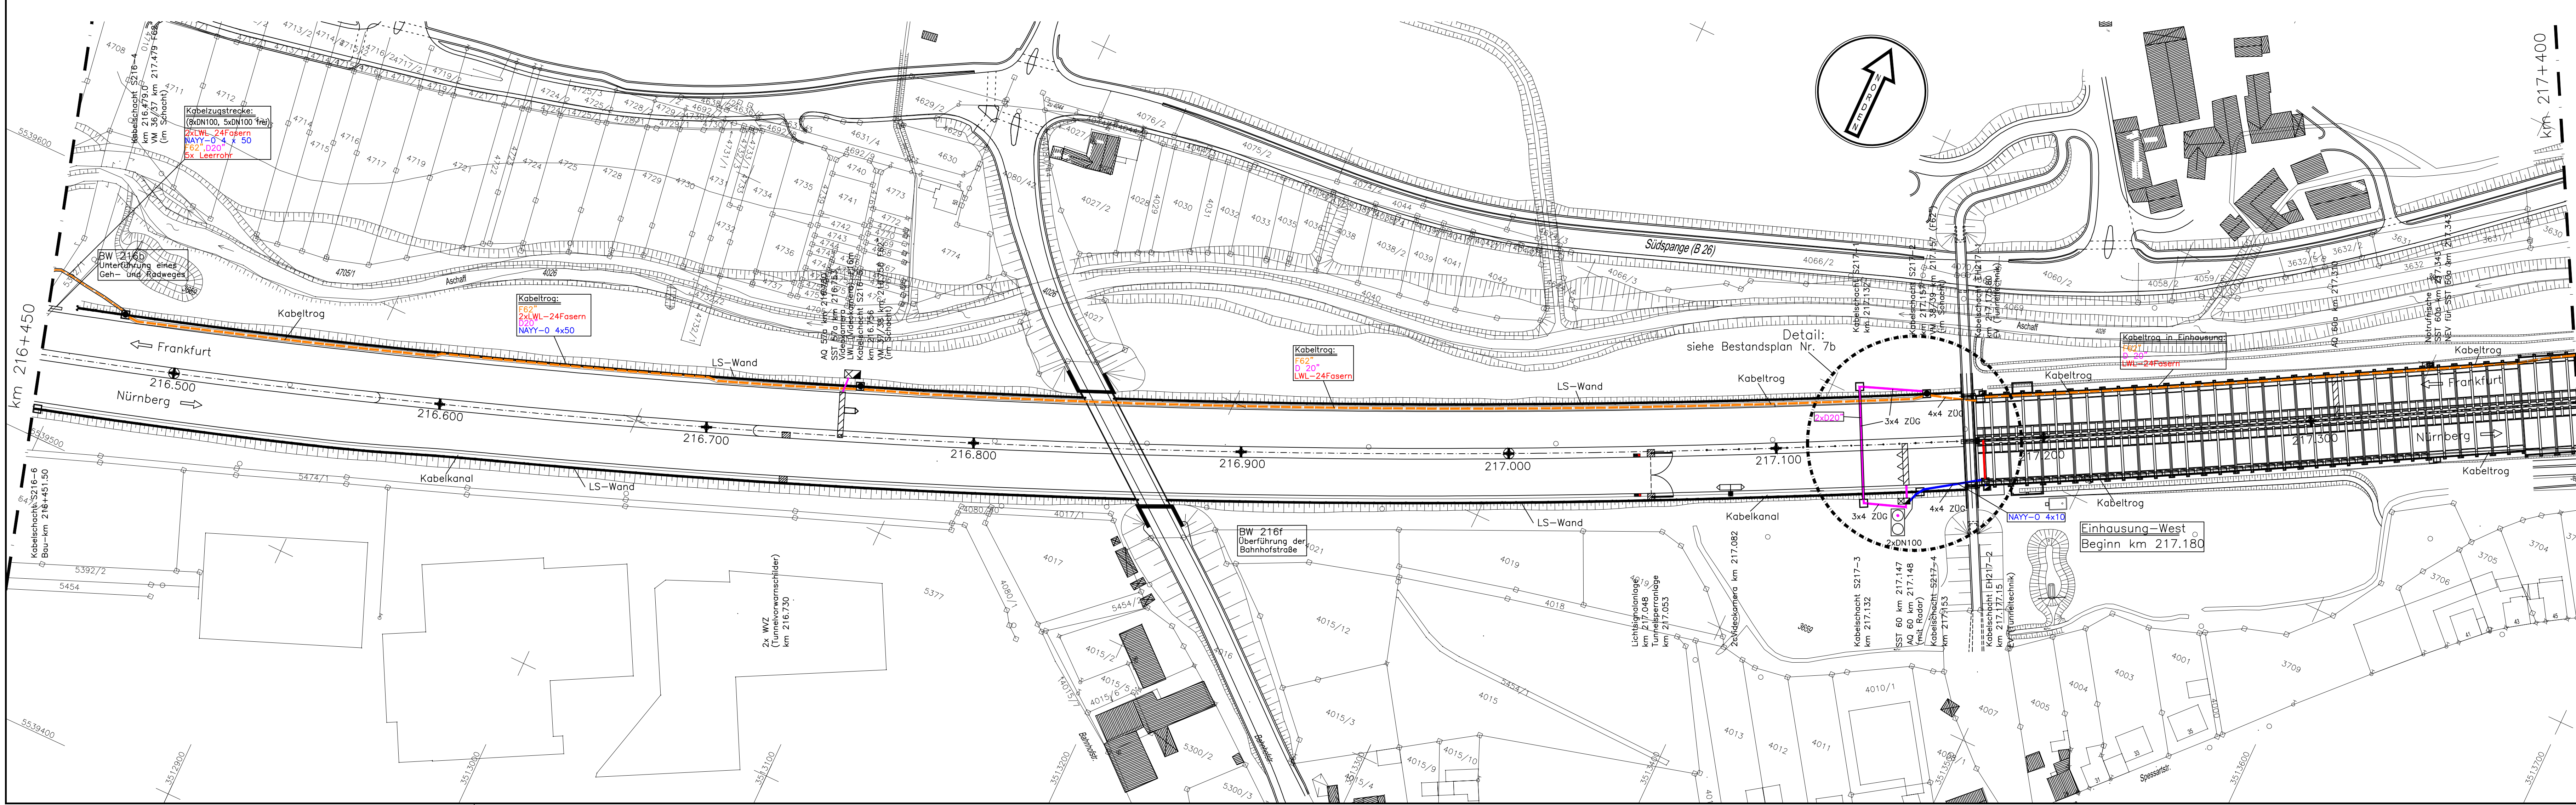


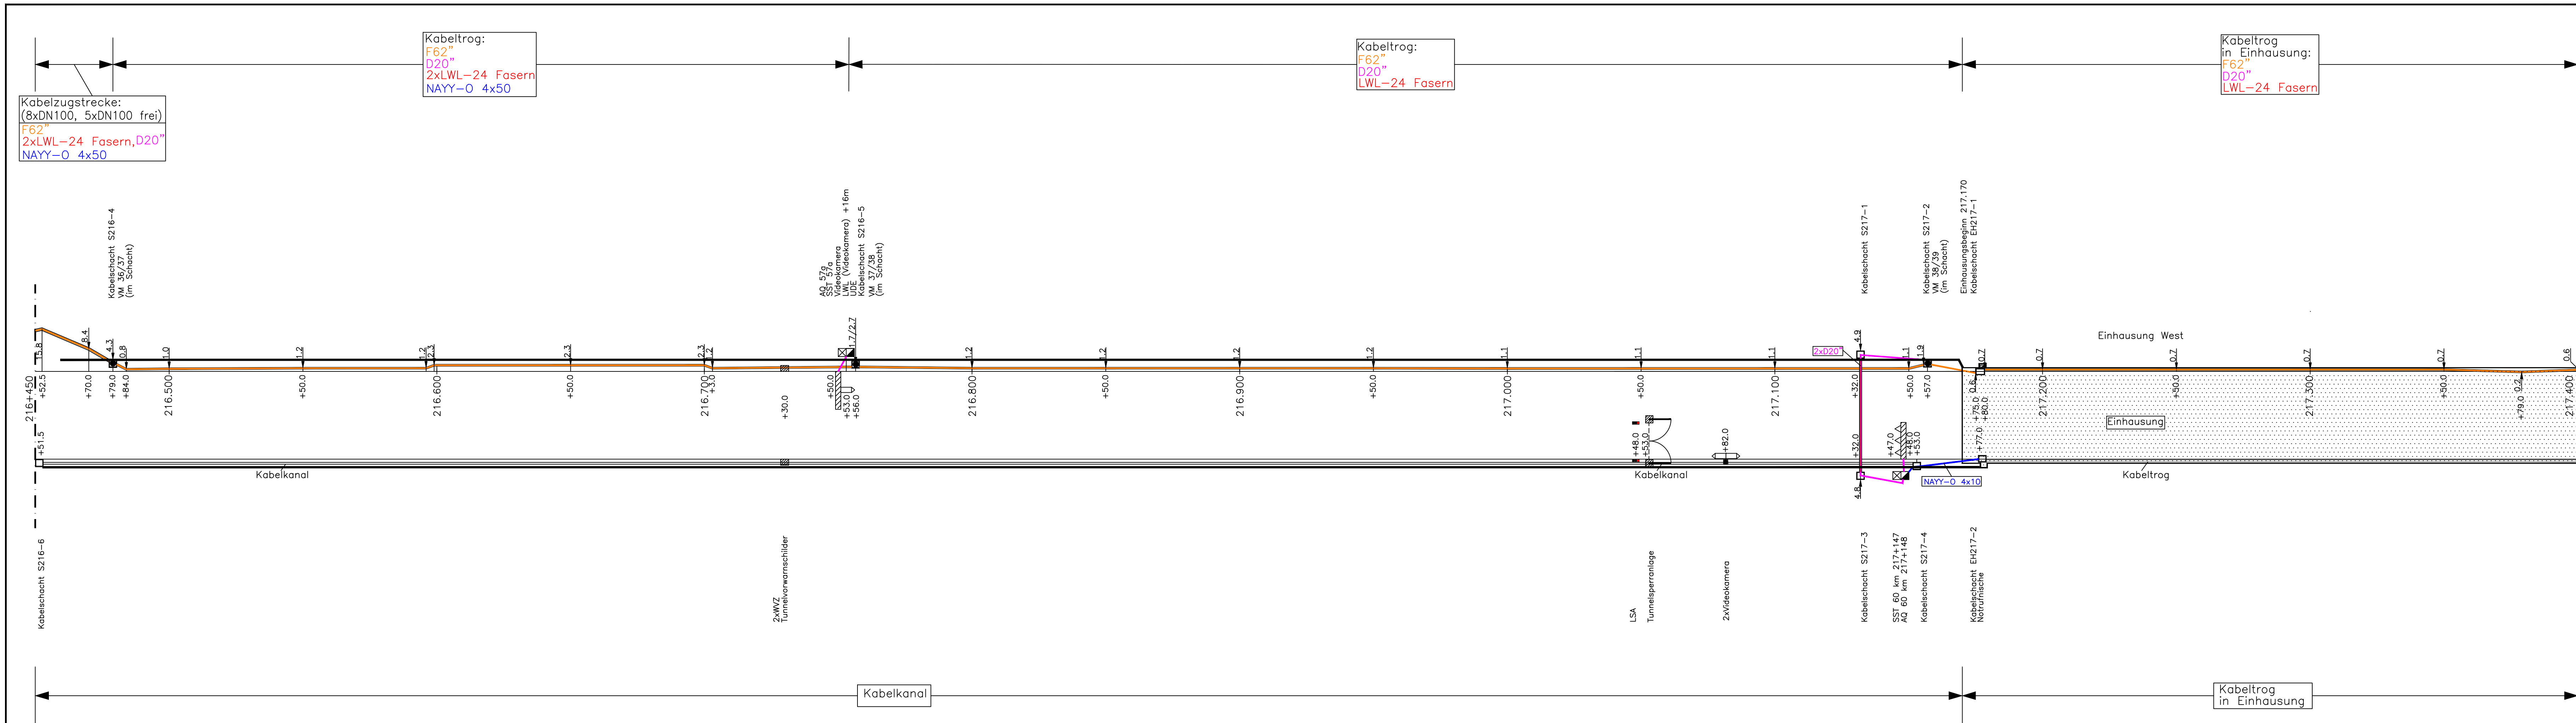

BAB-Kabelbestandsplan Nr. 7a			
von Bau+km: 216+450 bis 217+400			
Längenmaße bezogen auf AB-Achse			
Seitlicher Abstand bezogen auf Fb-Kante M 1:1000			
Bearbeitungen und Nachträge	Vollz.durch	Geprüft	Gesehen
CAD-Plan überarbeitet	12/08	E-Plan	

Hierzu gehört Bestandsplan Nr. 7b.

Legende:

- Fernmelde- bzw. Datenschränk mit Energieanschluß
- EV-Schränk
- Fernmelde- bzw. Datenschränk
- Anzeigequerschnitt
- Notrufsäule
- PCM-Schränk
- Verbindungsmuffe
- Abzweigmuffe
- Kondensatormuffe
- Pupinspule
- Verbindungs- und Abzweigmuffe
- Mehrwegschleife
- Fehlermuffe
- Schacht
- Energiekabel
- Datenkabel
- Streckenfernmeldekabel
- LWL - Kabel
- Kabeltrug

Freistaat Bayern		Stand: 04/2009	
Autobahndirektion Nordbayern		Unterlage Nr.	
		Datum	Zeichen
BAB A3 Frankfurt - Nürnberg		11.08.2008	Gillier
Bestandsplan Nr. 7a		gezeichnet	11.08.2008
Abschnitt:		geprüft	09.01.2009
AS Aschaffenburg/Ost -		Reg.-Nr.	3-216-450.dwg
AS Goldbach		Kabellageplan	
Betr.-km: 216.450 bis 217.400		Maßstab	
		1:1000	
Aufgestellt und geprüft		Autobahndirektion	
Nürnberg, den 02.04.2009		Jäger, Dipl.-Ing. (FH)	
		Ingenieurbüro Schwarzmann	
		Beratender Ingenieur für Bauwesen BaykaBau	
		90439 Nürnberg, Gessesdr.13	
		Tel. 0911/95 12 97 -0 Fax. 0911/51 61 55	