


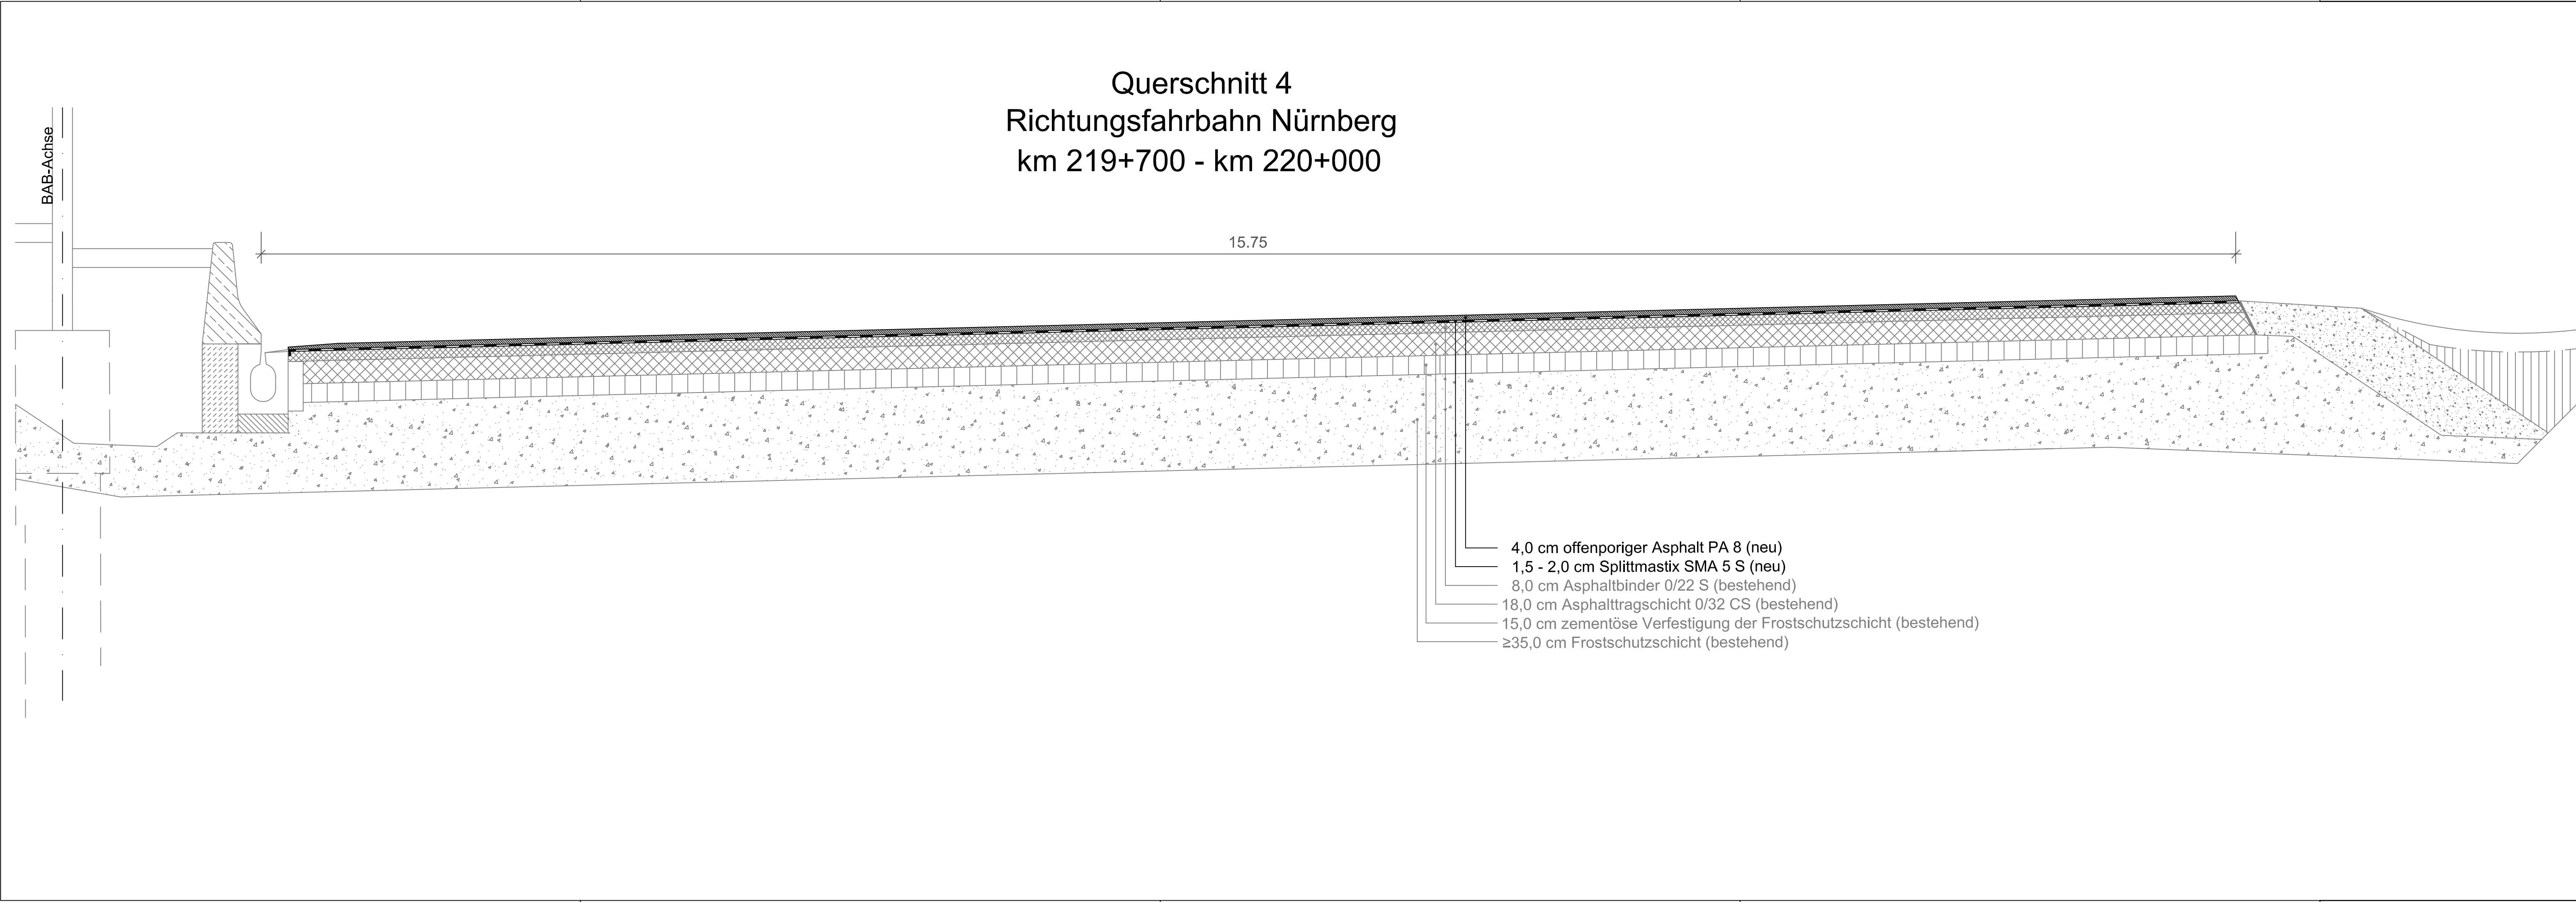

Baumaßnahme (Jahr)	Verfasser	Auftragnehmer
A3/D215 OPA (2012)		

BAB A 3
Frankfurt - Nürnberg
Bestandsplan Oberbau
Querschnitt 4
von km 214,700 bis km 220,855

bearbeitet	Nov. 2012	
gezeichnet	Nov. 2012	
geprüft für ABD-N		

Autobahndirektion
Nordbayern
Dienststelle Würzburg

Würzburg im
i.A.:

Blatt	Maßstab	Zeichnungs-Nr.
	B=1:25 H=1:25	