


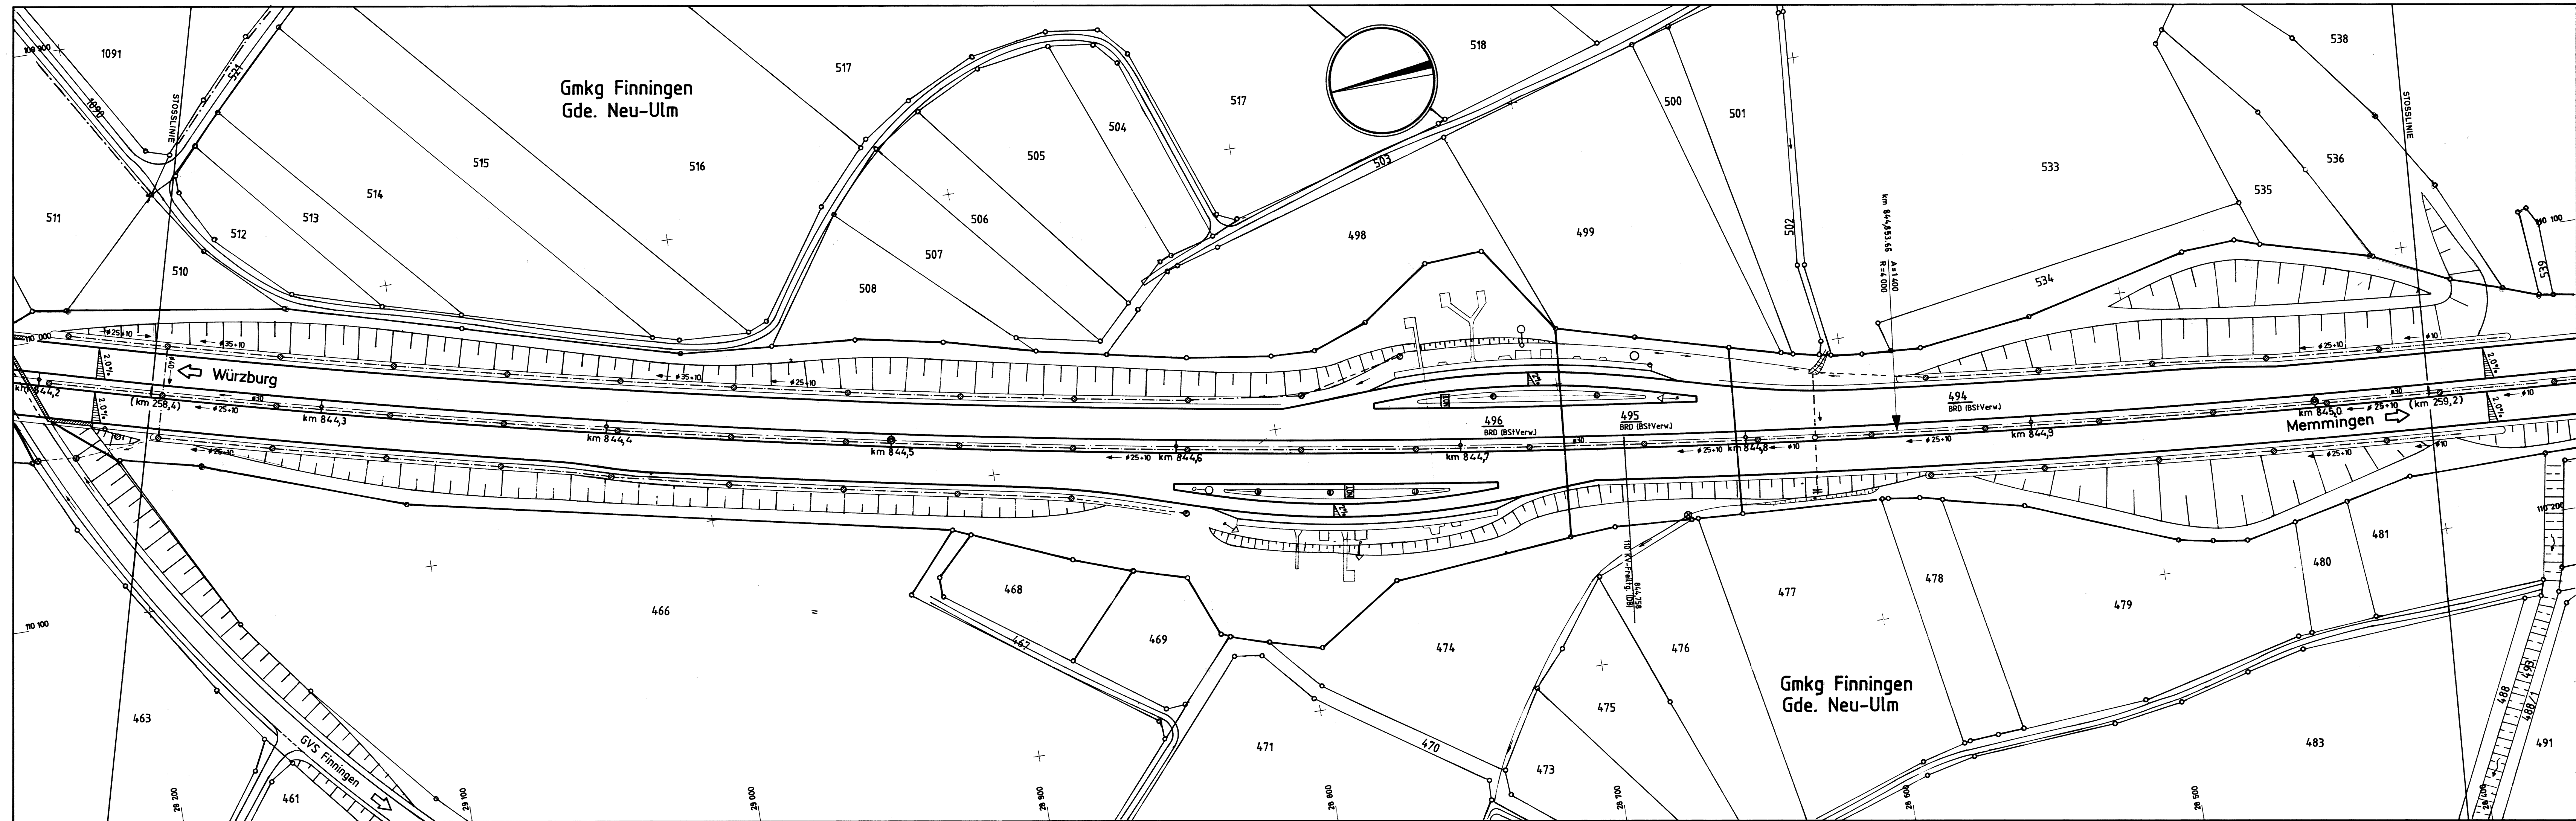

Nachträge:

Zeichenerklärung			
[Symbol]	Landesgrenze	[Symbol]	Prüf- und Ablaufschacht
[Symbol]	Landkreisgrenze	[Symbol]	Heizkanalschacht
[Symbol]	Gemarkungsgrenze	[Symbol]	Absetzschacht, Abscheider u.a.
[Symbol]	Gemeindegrenze, von d. Gmkg. abweichend	[Symbol]	Absetzschacht für Sand
[Symbol]	Eigentumsgrenze der BAB	[Symbol]	Absetzschacht für Fett
[Symbol]	Flurstücksgrenze	[Symbol]	Absetzschacht für Benzin
[Symbol]	Wildsperrzaun mit Tor bzw. Drehkreuz	[Symbol]	Verwickersgrube
[Symbol]	Fernmeldefreileitung mit Holzmast	[Symbol]	Verwickerschacht
[Symbol]	Fernmeldekabel der Autobahn	[Symbol]	Straßenablaufschacht
[Symbol]	Fernmeldekabel der DBP u. DB	[Symbol]	Oberflurhydrant
[Symbol]	Kathodenschutzkabel	[Symbol]	Unterflurhydrant
[Symbol]	Niederspannungsfreileitung (bis 1000 V)	[Symbol]	Schieber (für Wasser, Gas u.a.)
[Symbol]	Niederspannungskabel	[Symbol]	Kabelschacht
[Symbol]	Hochspannungsfreileitung (über 1000 V)	[Symbol]	Kabelstein
[Symbol]	Hochspannungskabel	[Symbol]	Notrufsäule
[Symbol]	Kabelkanal oder Durchlaß	[Symbol]	Freileitungsmast
[Symbol]	Kastenkanal mit Heiz- oder Treibstofflsg.	[Symbol]	Lichtmast
[Symbol]	Oberflächenentwässerung (cm)	[Symbol]	trig. Punkt
[Symbol]	Schmutzwasserleitung (cm)	[Symbol]	Höhenfestpunkt
[Symbol]	Wasserleitung (mm)	[Symbol]	Polygonpunkt mit Nr.
[Symbol]	Sickerleitung (cm) mit Auslauf	[Symbol]	Autobahnachse
[Symbol]	Gräben und offene Gewässer	[Symbol]	Betriebskilometer
[Symbol]	Muldenentwässerung mit Fließwechsel	[Symbol]	Baukilometer
[Symbol]	Gasleitung	[Symbol]	Zusammengehörigkeit v. Flurstücksteilen
[Symbol]	Erdölleitung mit Entlüftung	[Symbol]	Eigentumsungleichheit
[Symbol]	Abwasserpumpwerk	[Symbol]	Schutzgebietsgrenze für W, N oder L
[Symbol]	Prüfschacht		
[Symbol]	Höchstpunkt (Kuppe)		
[Symbol]	Tiefstpunkt (Wanne)		
[Symbol]	Ausrundungs-Anfang/Ende m. Neig.-Richtig.		

Neu - Kilometrierung eingetragen am 18.12.1987
ABD Südbayern Dienststelle Kempten

Autobahndirektion Südbayern
BAB A7 Würzburg-Ulm-Füssen
Bestandslageplan Nr. 14
Betriebskilometer 844,200 bis 845,000
Maßstab 1 : 1000

Autobahndirektion Südbayern
Dienststelle Kempten

Fertigung des Entwurfplanes		Erstellungsunterlagen	
Bearbeitet		1. Entwurfsplan	
Gezeichnet		2. Betriebskilometerheft	
Geprüft		3. Fortführungsrisse des V.A.	
		4. " " " Fl.A.	
		5. EDV. Vorlage	
		6. örtl. Einmessung der Autobahnachse auf die Grenzen	
		7. Feldvergleich	
		Bearbeitet	
		Gezeichnet	
		Geprüft	
Ersetzt durch Plan vom			
A7_BP_844200-845000_FK_1987-12-18_BLP-M1000			

B