


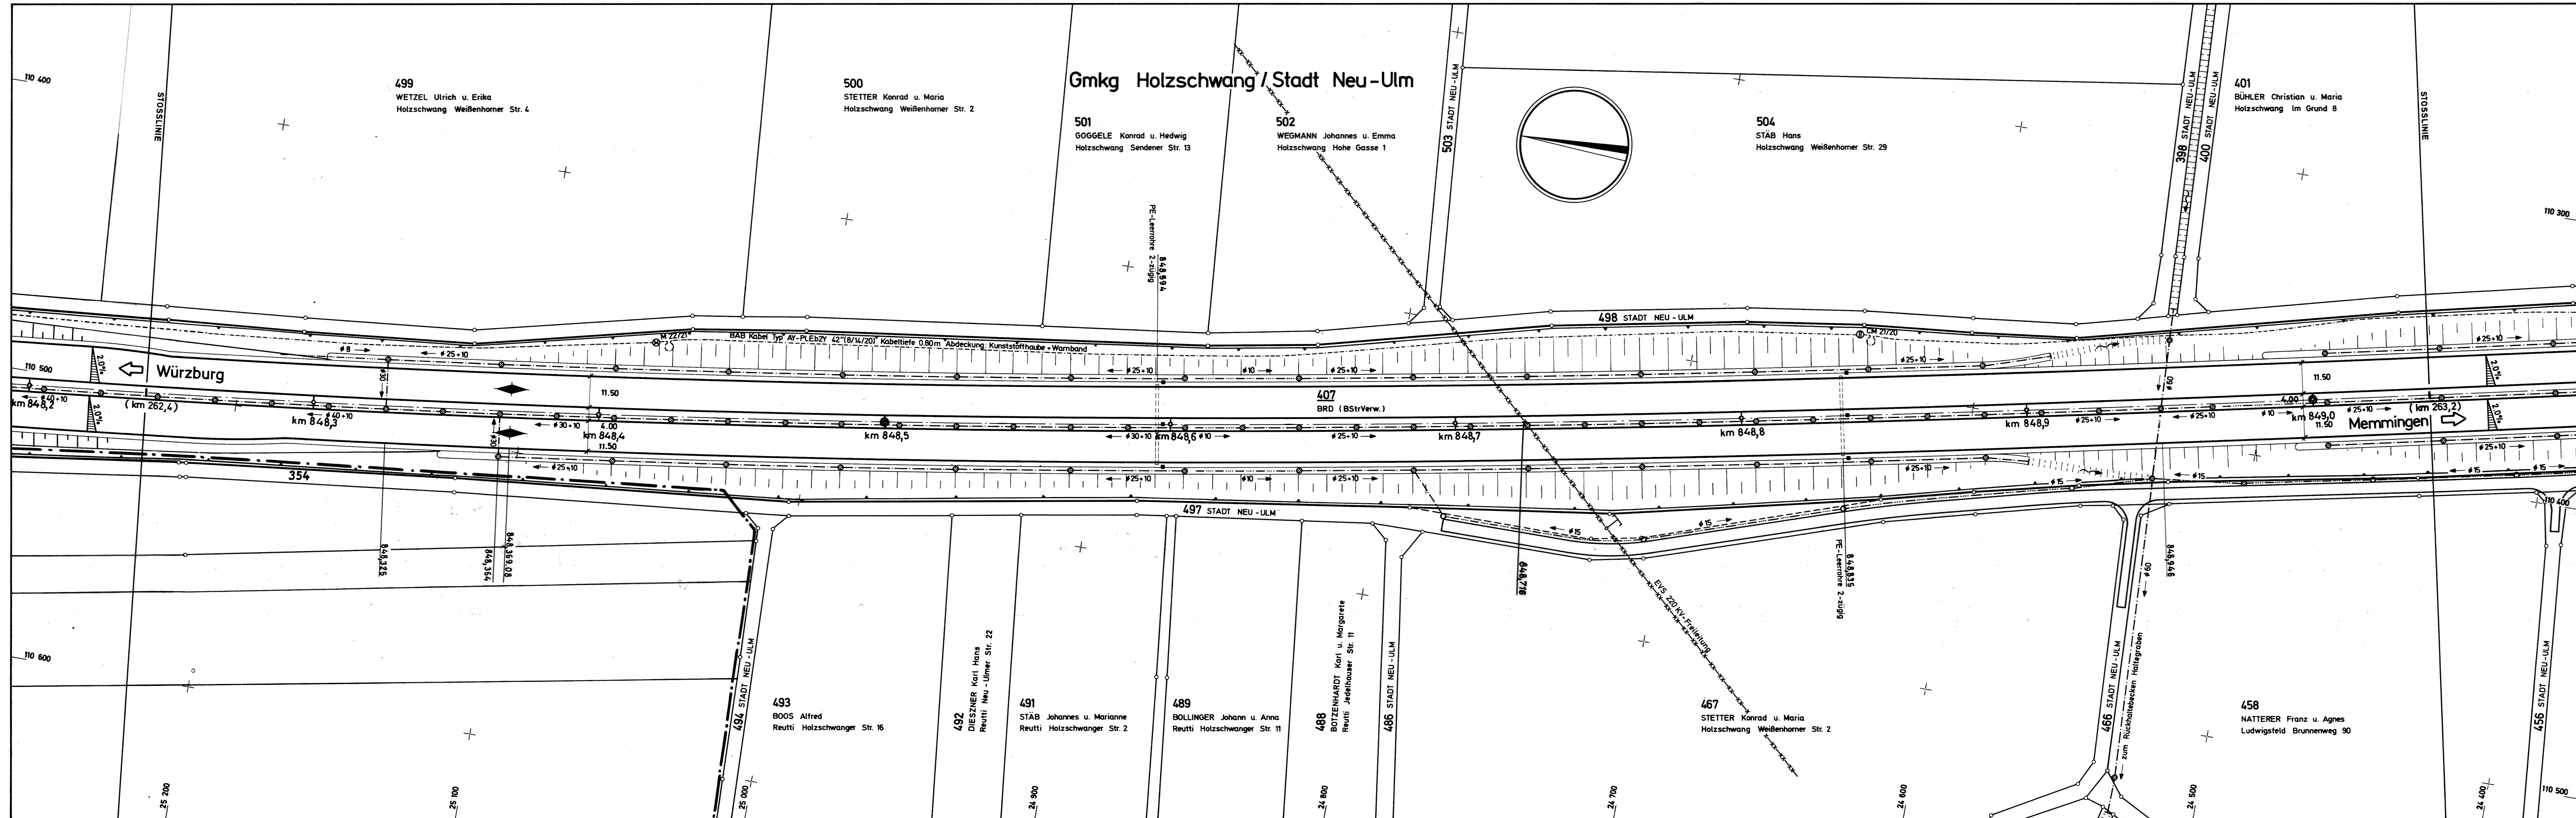

Nachträge:

Zeichenerklärung	
	Landesgrenze
	Landkreisdgrenze
	Gemarkungsgrenze
	Gemeindegrenze, von d. Gmkg. abweichend
	Eigentumsgrenze der BAB
	Flurstücksgrenze
	Wildsperrzaun mit Tor bzw. Drehkreuz
	Fernmeldefreileitung mit Holzmast
	Fernmeldekabel der Autobahn
	Fernmeldekabel der DBP u. DB
	Kathodenschutzkabel
	Niederspannungsfreileitung (bis 1000 V)
	Niederspannungskabel
	Hochspannungsfreileitung (über 1000 V)
	Hochspannungskabel
	Kabeikanal oder Durchlaß
	Kastenkanal mit Heiz- oder Treibstoffltg.
	Oberflächenentwässerung (cm)
	Schmutzwasserleitung (cm)
	Wasserleitung (mm)
	Sickerleitung (cm) mit Auslauf
	Gräben und offene Gewässer
	Muldenentwässerung mit Fließwechsel
	Gasleitung
	Erdölleitung mit Entlüftung
	Abwasserpumpwerk
	Prüfschacht
	Höchstpunkt (Kuppe)
	Tiefstpunkt (Wanne)
	Ausrundungs-Anfang/Ende m. Neig.-Richtig
	Prüf- und Ablaufschacht
	Heizkanalschacht
	Absetzschacht, Abscheider u.a.
	Absetzschacht für Sand
	Absetzschacht für Fett
	Absetzschacht für Benzin
	Versickergrube
	Versickerschacht
	Straßenablaufschacht
	Oberflurhydrant
	Unterflurhydrant
	Schieber (für Wasser, Gas u.a.)
	Kabelschacht
	Kabelstein
	Notrufsäule
	Freileitungsmast
	Lichtmast
	trig. Punkt
	Höhenfestpunkt
	Polygonpunkt mit Nr.
	Autobahnachse
	Betriebskilometer
	Baukilometer
	Zusammengehörigkeit v. Flurstücksteilen
	Eigentumsgleichheit
	Schutzgebietsgrenze für W, N oder L

Neu-Kilometrierung eingetragen am 18.12.1987
ABD Südbayern Dienststelle Kempten

Autobahndirektion Südbayern

BAB A7 Würzburg-Ulm-Füssen

Bestandslageplan Nr. 19
Betriebskilometer 848,200 bis 849,000

Maßstab 1:1000

Autobahndirektion Südbayern Dienststelle Kempten

Fertigung des Entwurfplanes		Erstellungsunterlagen	
Bearbeitet		1. Entwurfsplan	
Gezeichnet		2. Betriebskilometerheft	
Geprüft		3. Fortführungsrisse des V.A.	
		4. " " " F.I.A.	
		5. EDV. Vorlage	
		6. örtl. Einmessung der Autobahnachse auf die Grenzen	
		7. Feldvergleich	
		Bearbeitet	
		Gezeichnet	
		Geprüft	

Ersetzt durch Plan vom

A7_BP_848200-849000_FK_1987-12-18_BLP-M1000

B