


Grundriß M.: 1:100

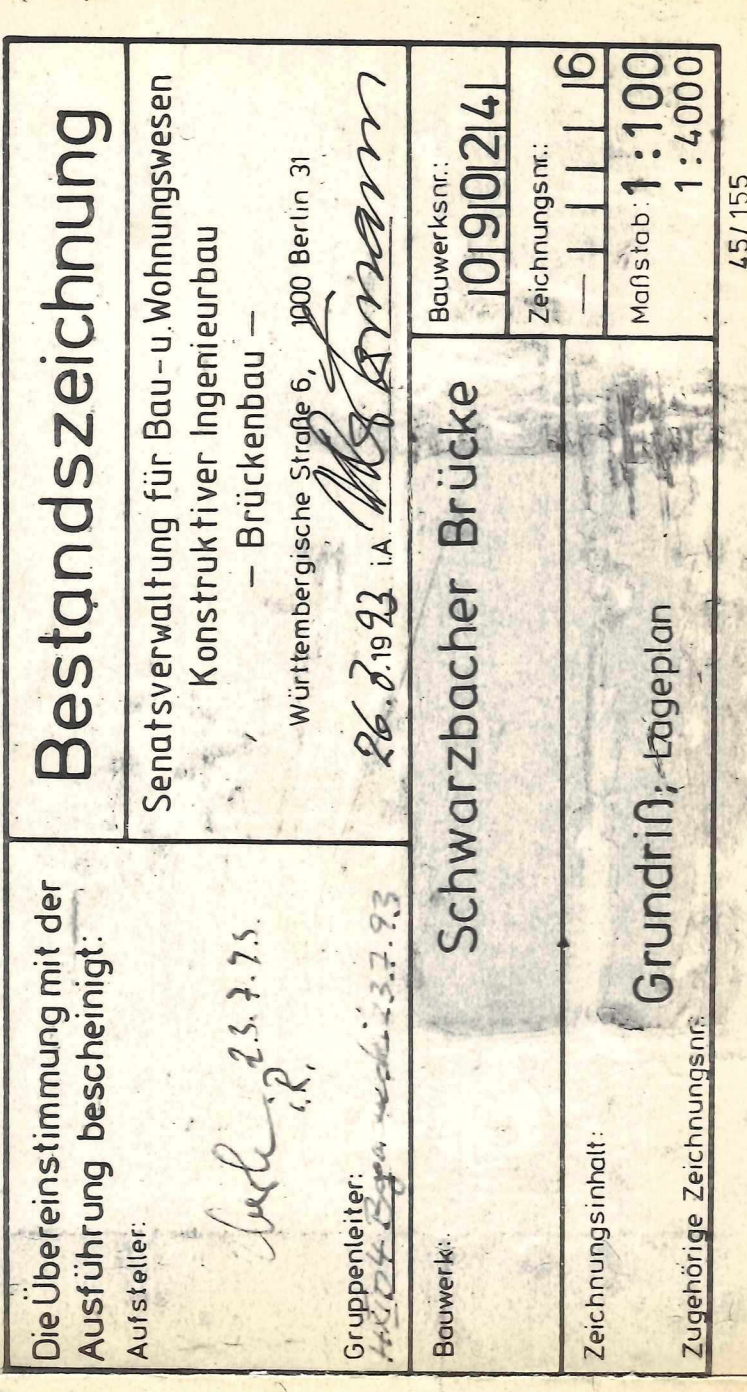

Anlage 3a)

Korrosionsschutz des Geländers
Oberflächenvorbereitung: Sa 2 1/2 DIN 55928
Beschichtungssystem: 6-30.3 RL13
Farbgebung: DB 704

Schnitt: A - A M.: 1:25

Südwestseite

Nordostseite

Schutzschicht
Deckschicht
Fugenverguß
Mörtelschicht

7 Gußasphalt
8 Gußasphalt
13 Vergußmasse
16 Zementmörtel

Bestandszeichnung

Der Senator für Bau- und Wohnungswesen
Konstruktiver Ingenieurbau
- Brückenbau -
Wärtemberger Straße 6 1000 Berlin 31

Oppenleiter:
D4 Brodauskir 23.7.93

26.7.1993 i.A. V. Arnann

Bouwwerks nr.: Werk:	
-------------------------	--

Schwarzbacher Brücke 09024

Zeichnungsnr.: | | | | |

chnungsinhalt:

Schnitt: A - A

0 / 120

Anlage 3b)

Lageplan 1:4000




Grundriß M=1:100

67,80

Stützweite = 35,00

16,40

16,40

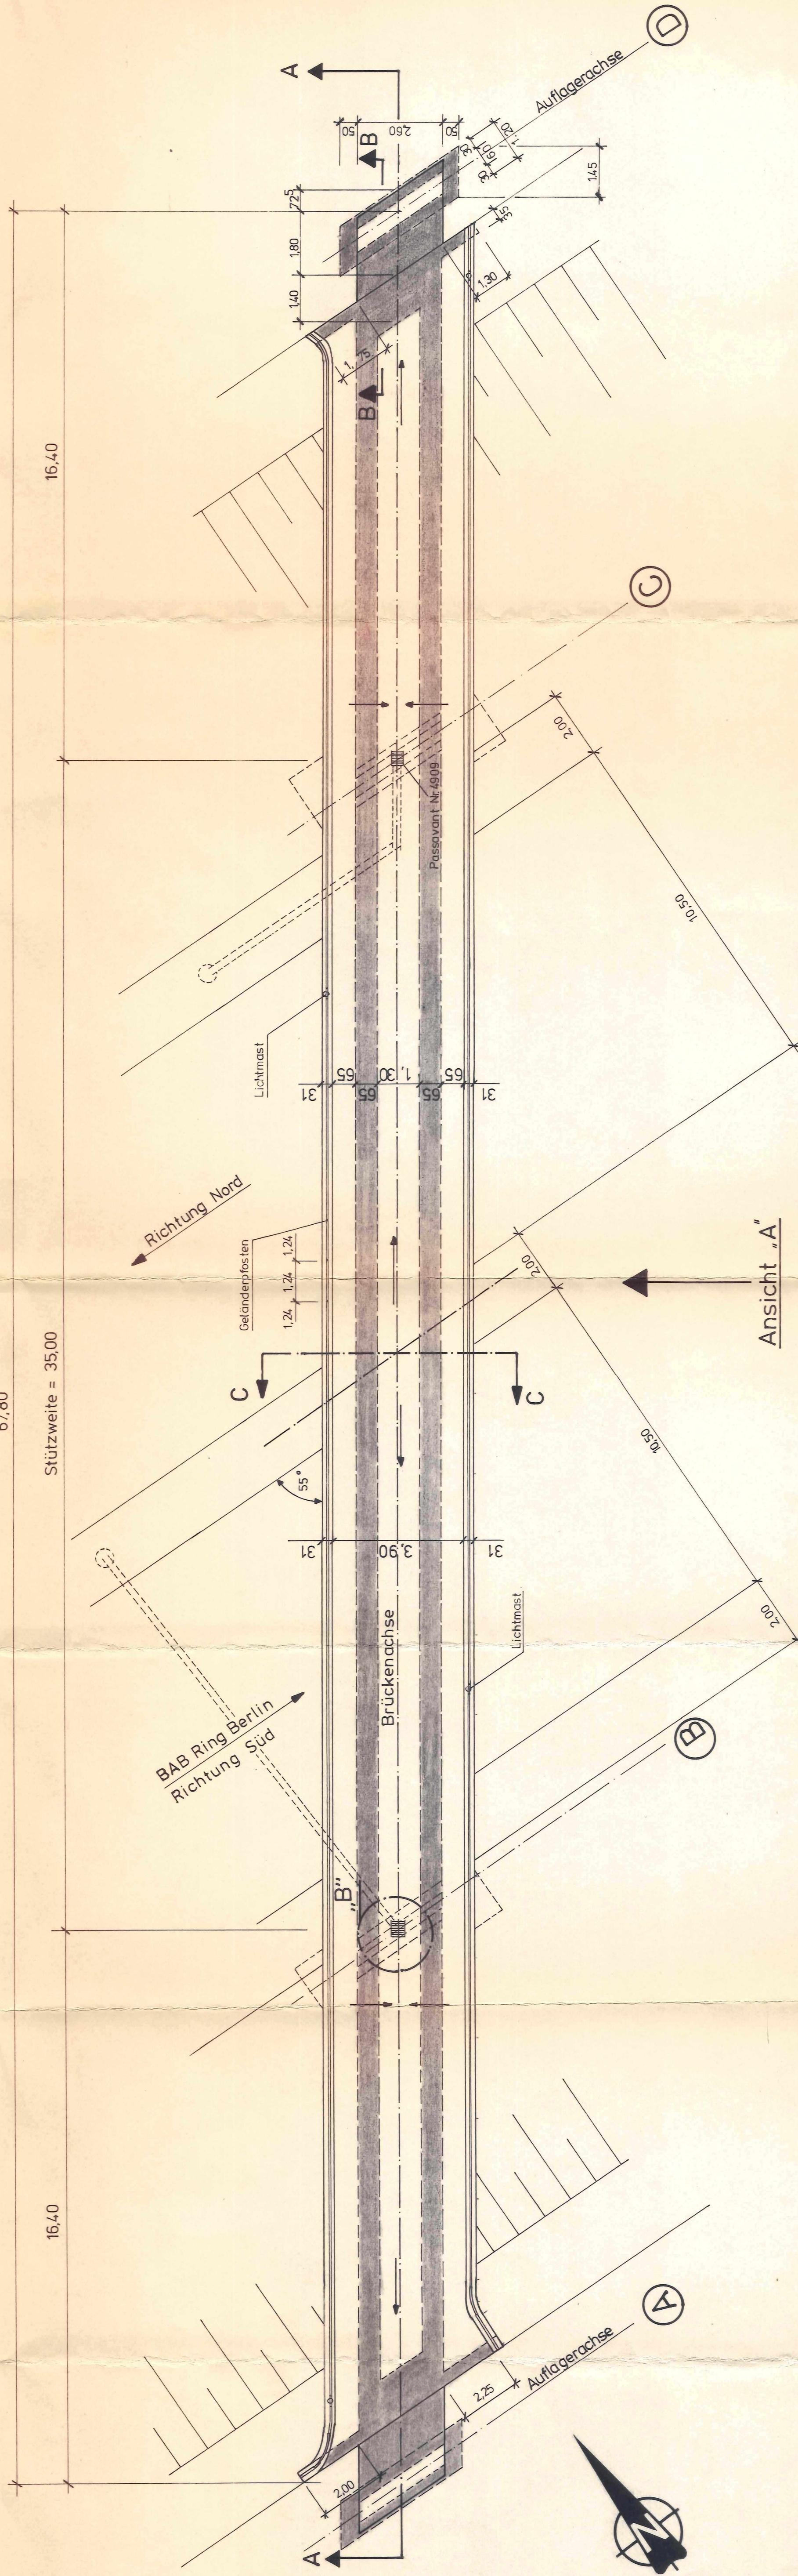


Bestandszeichnung	
Die Übereinstimmung mit der Ausführung bescheinigt:	
Aufsteller: HIX F 42 Glasur 16.1988	
Der Senator für Bau- und Wohnungswesen HIX, Konstruktiver Ingenieurbau - Brückenbau -	
Würtembergische Straße 6, 1000 Berlin 31	
Gruppenleiter: HIX F 42 Glasur 16.1988	9.6.1988 i.A. <i>Jellmer</i>
Bauwerk: WANGENHEIMSTEG	Bauwerkennr.: 1109101213
Zeichnungsinhalt: Grundriß	Zeichnungsnr.: 111111
Maßstab: 1:4000	
1:100	
Zugehörige Zeichnungsnr.:	

FA - ZTV-SIB 85


Flüssigkunststoffabdichtung i.M. 4mm dick,
Grundierungs- und Dichtungsschicht

I - ZTV-SIB 85


Imprägnierung: 1 Grund- und
1 Deckimprägnierung

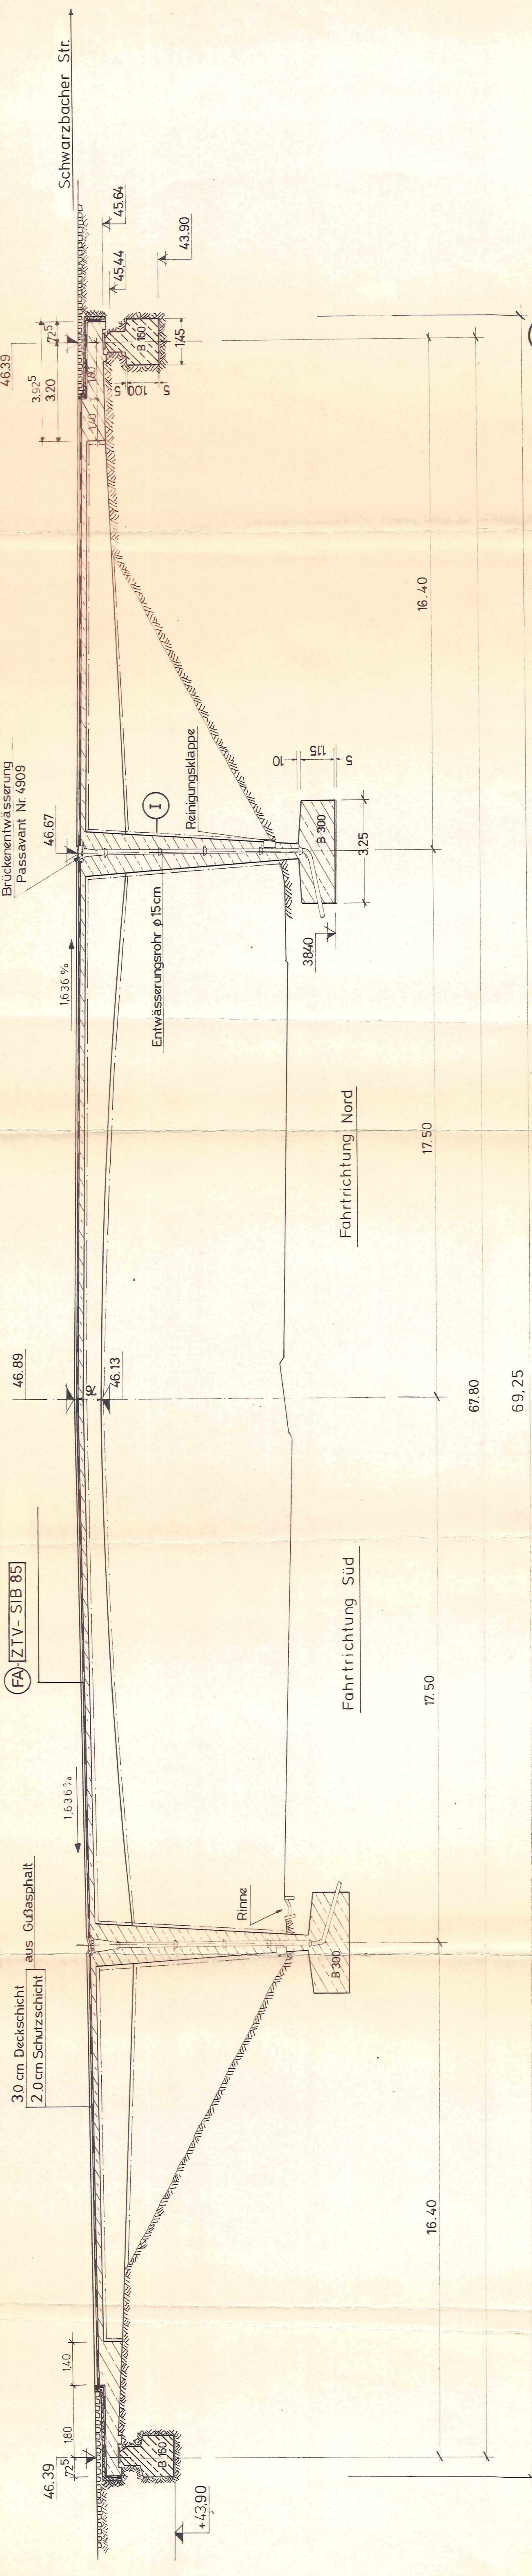


Bestandszeichnung	
Die Übereinstimmung mit der Ausführung bescheinigt:	Der Senator für Bau- und Wohnungswesen HIX, Konstruktiver Ingenieurbau - Brückenbau -
Aufsteller: HIX F12 Glaser 1.6.1988	Gruppenleiter: HIX F4 Zgodowski 2.6.88
Wangenheimsteg	
Wangenheimsteg	
Längsschnitt	
Maßstab: 1:100	

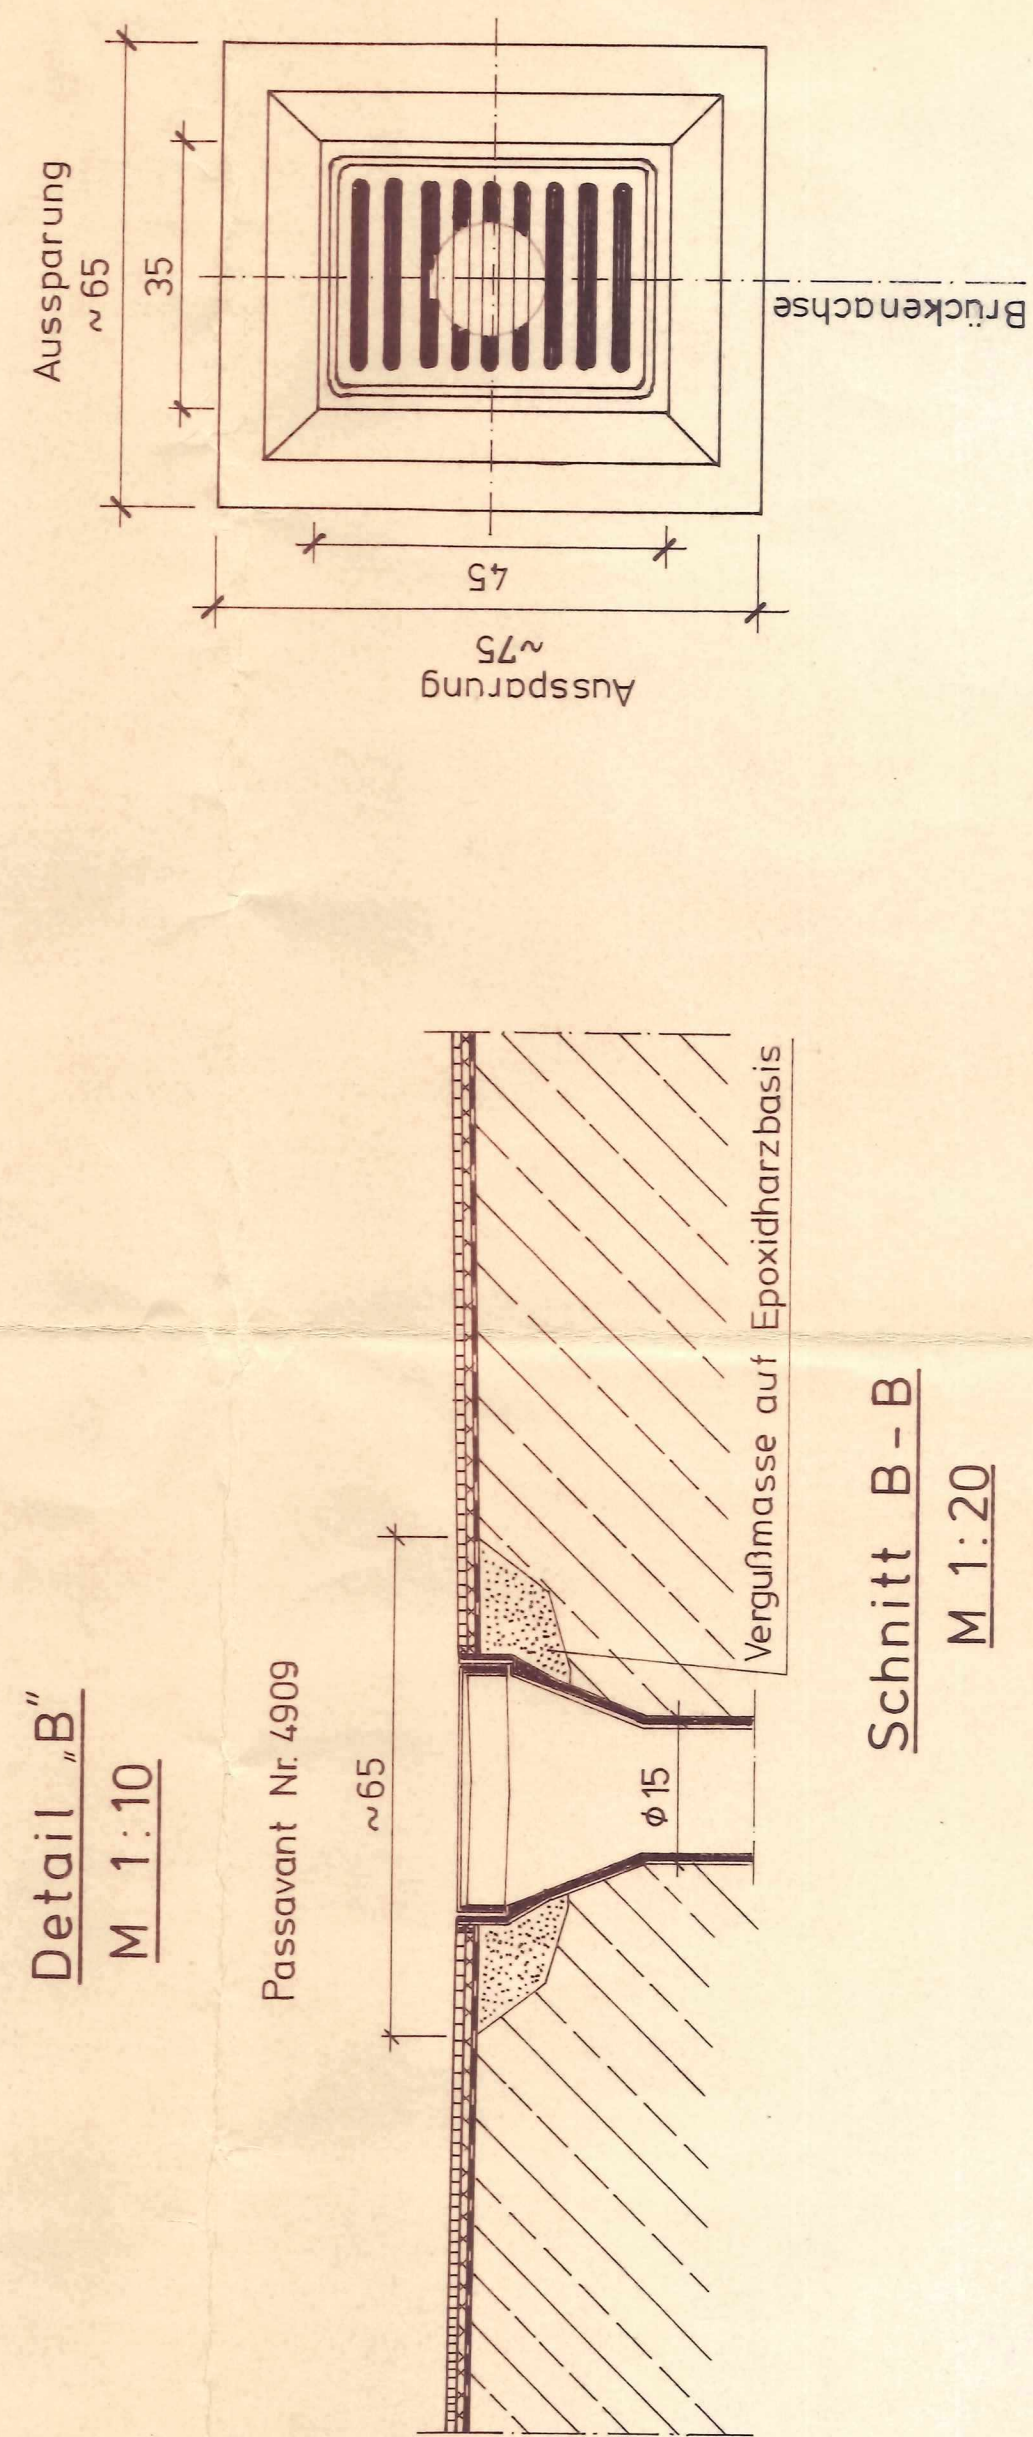


Schnitt B-B
M 1:20

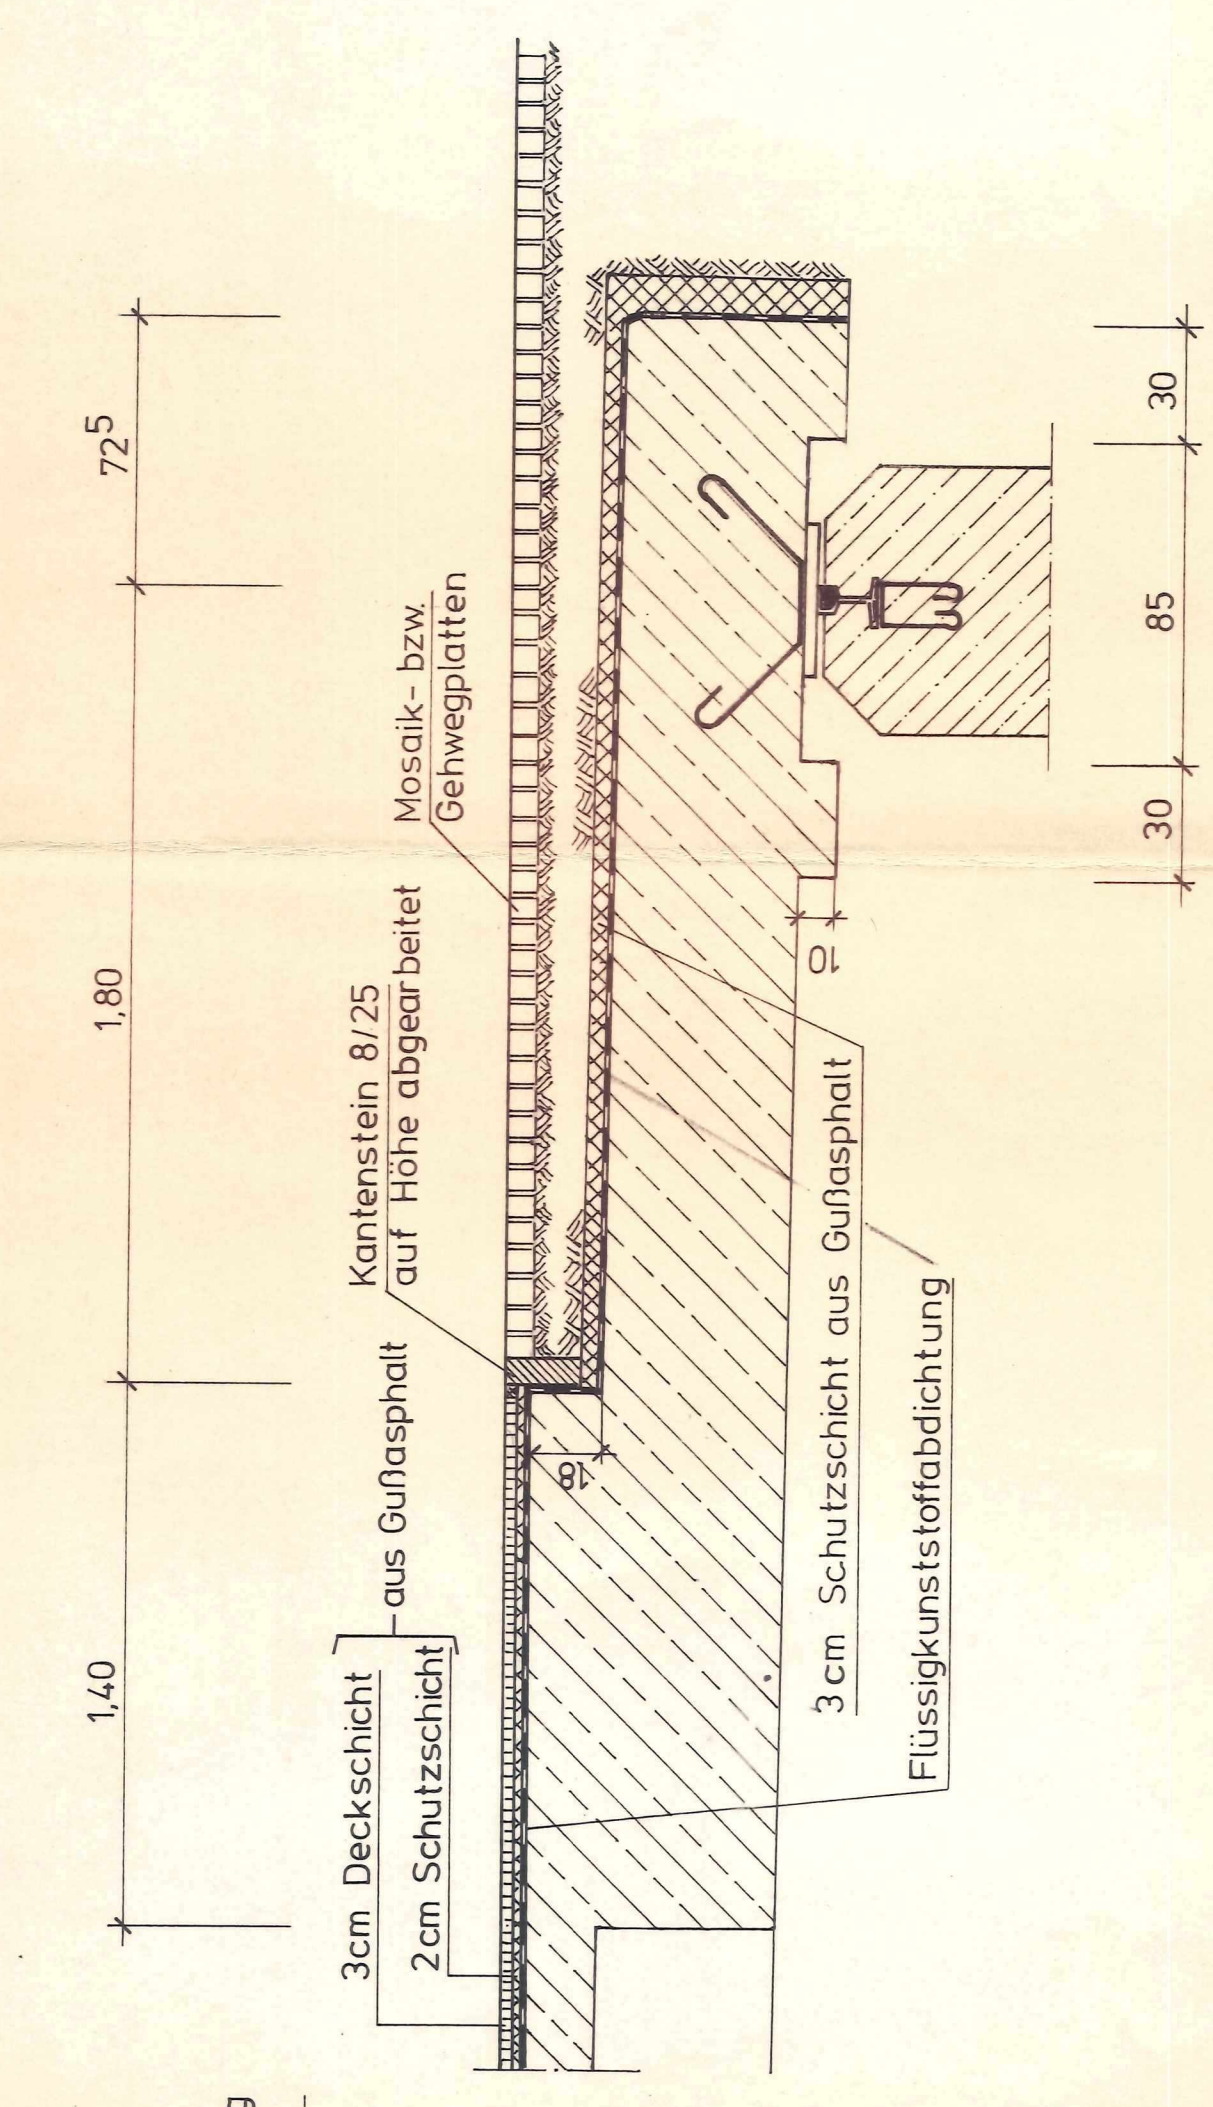

Detail „A“
M: 1:5

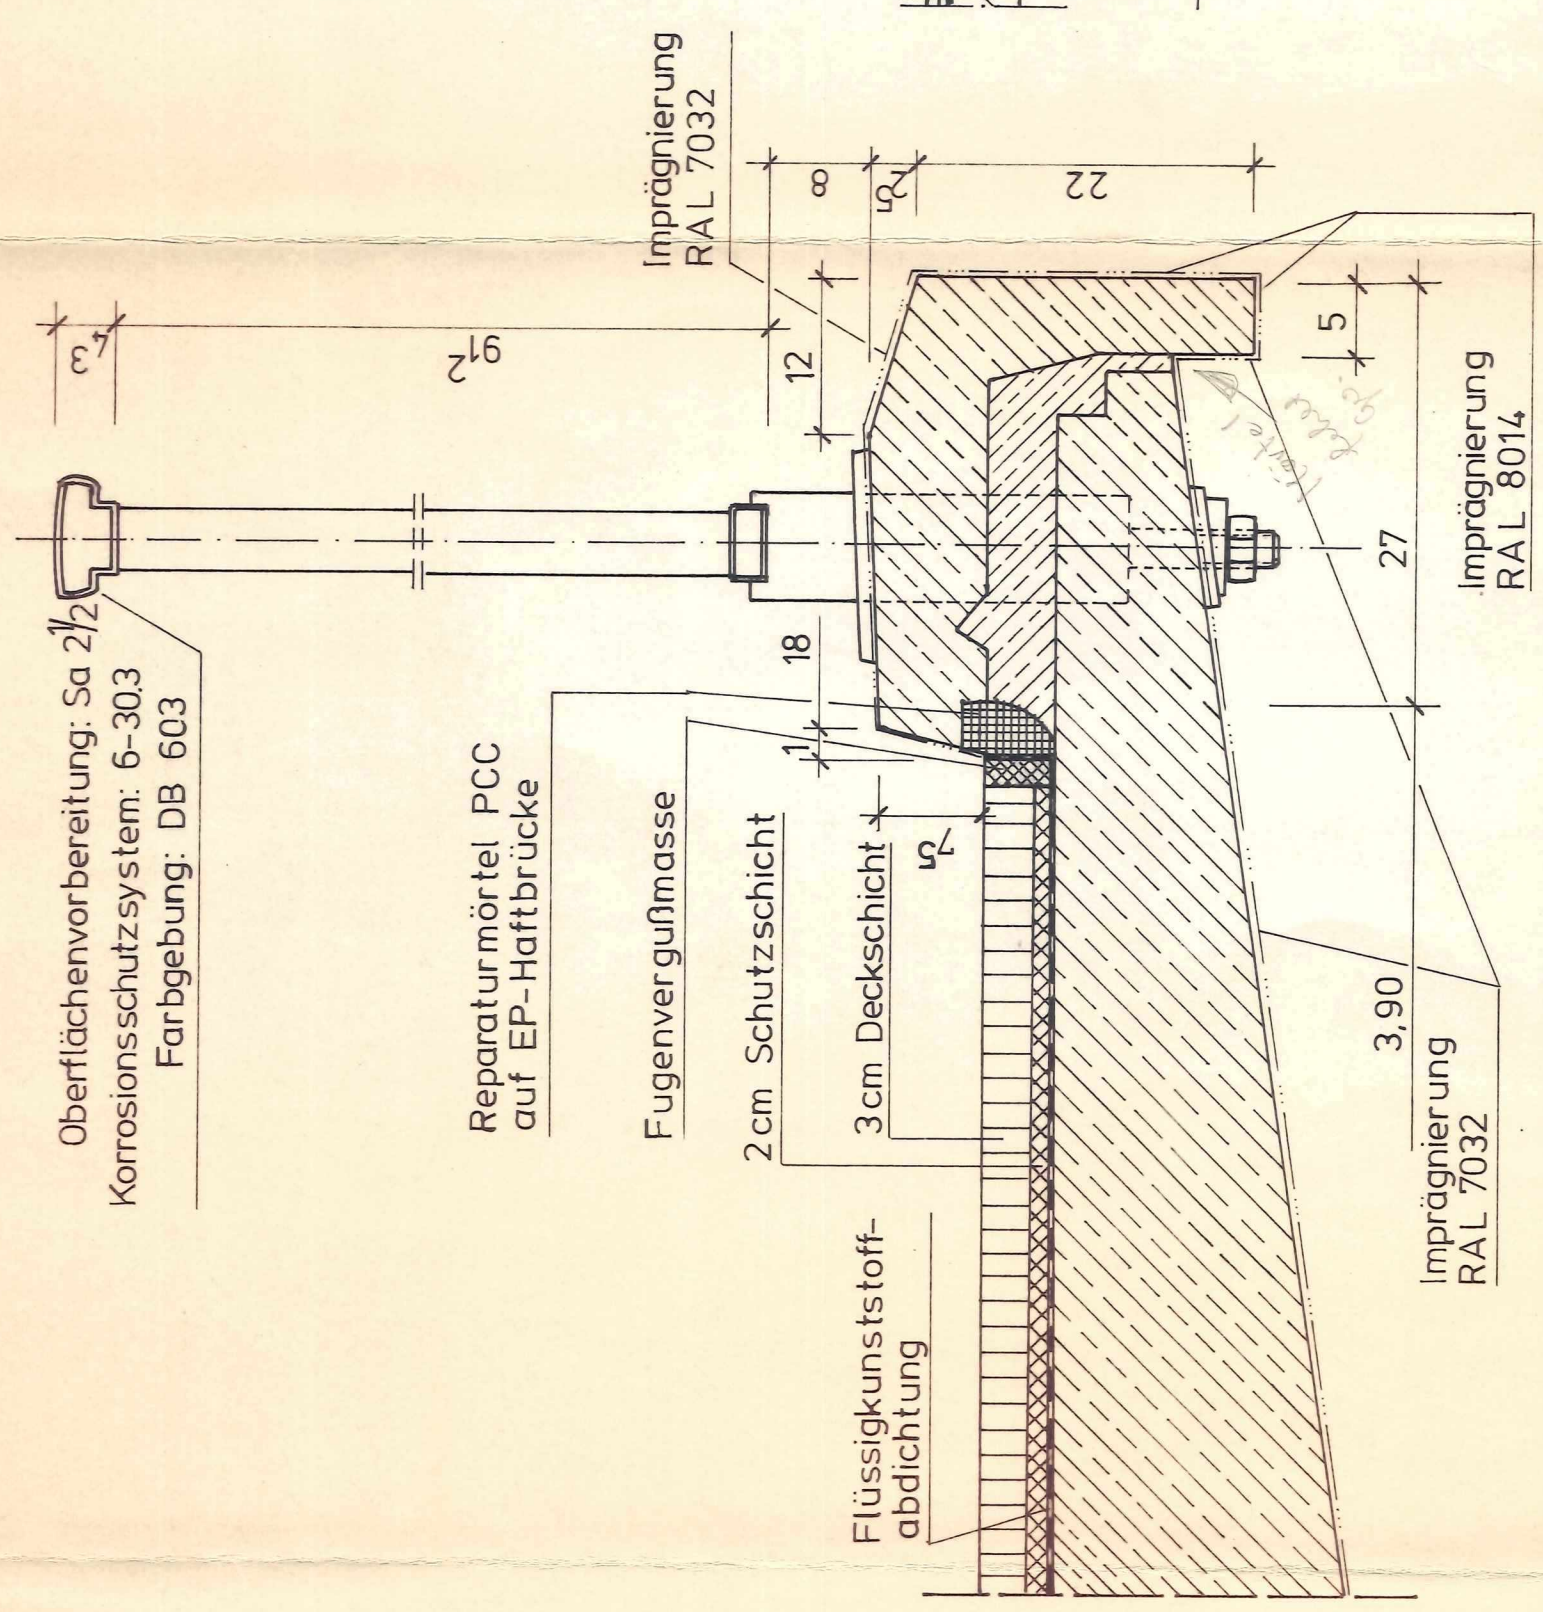

Querschnitt C-C
M: 1:20


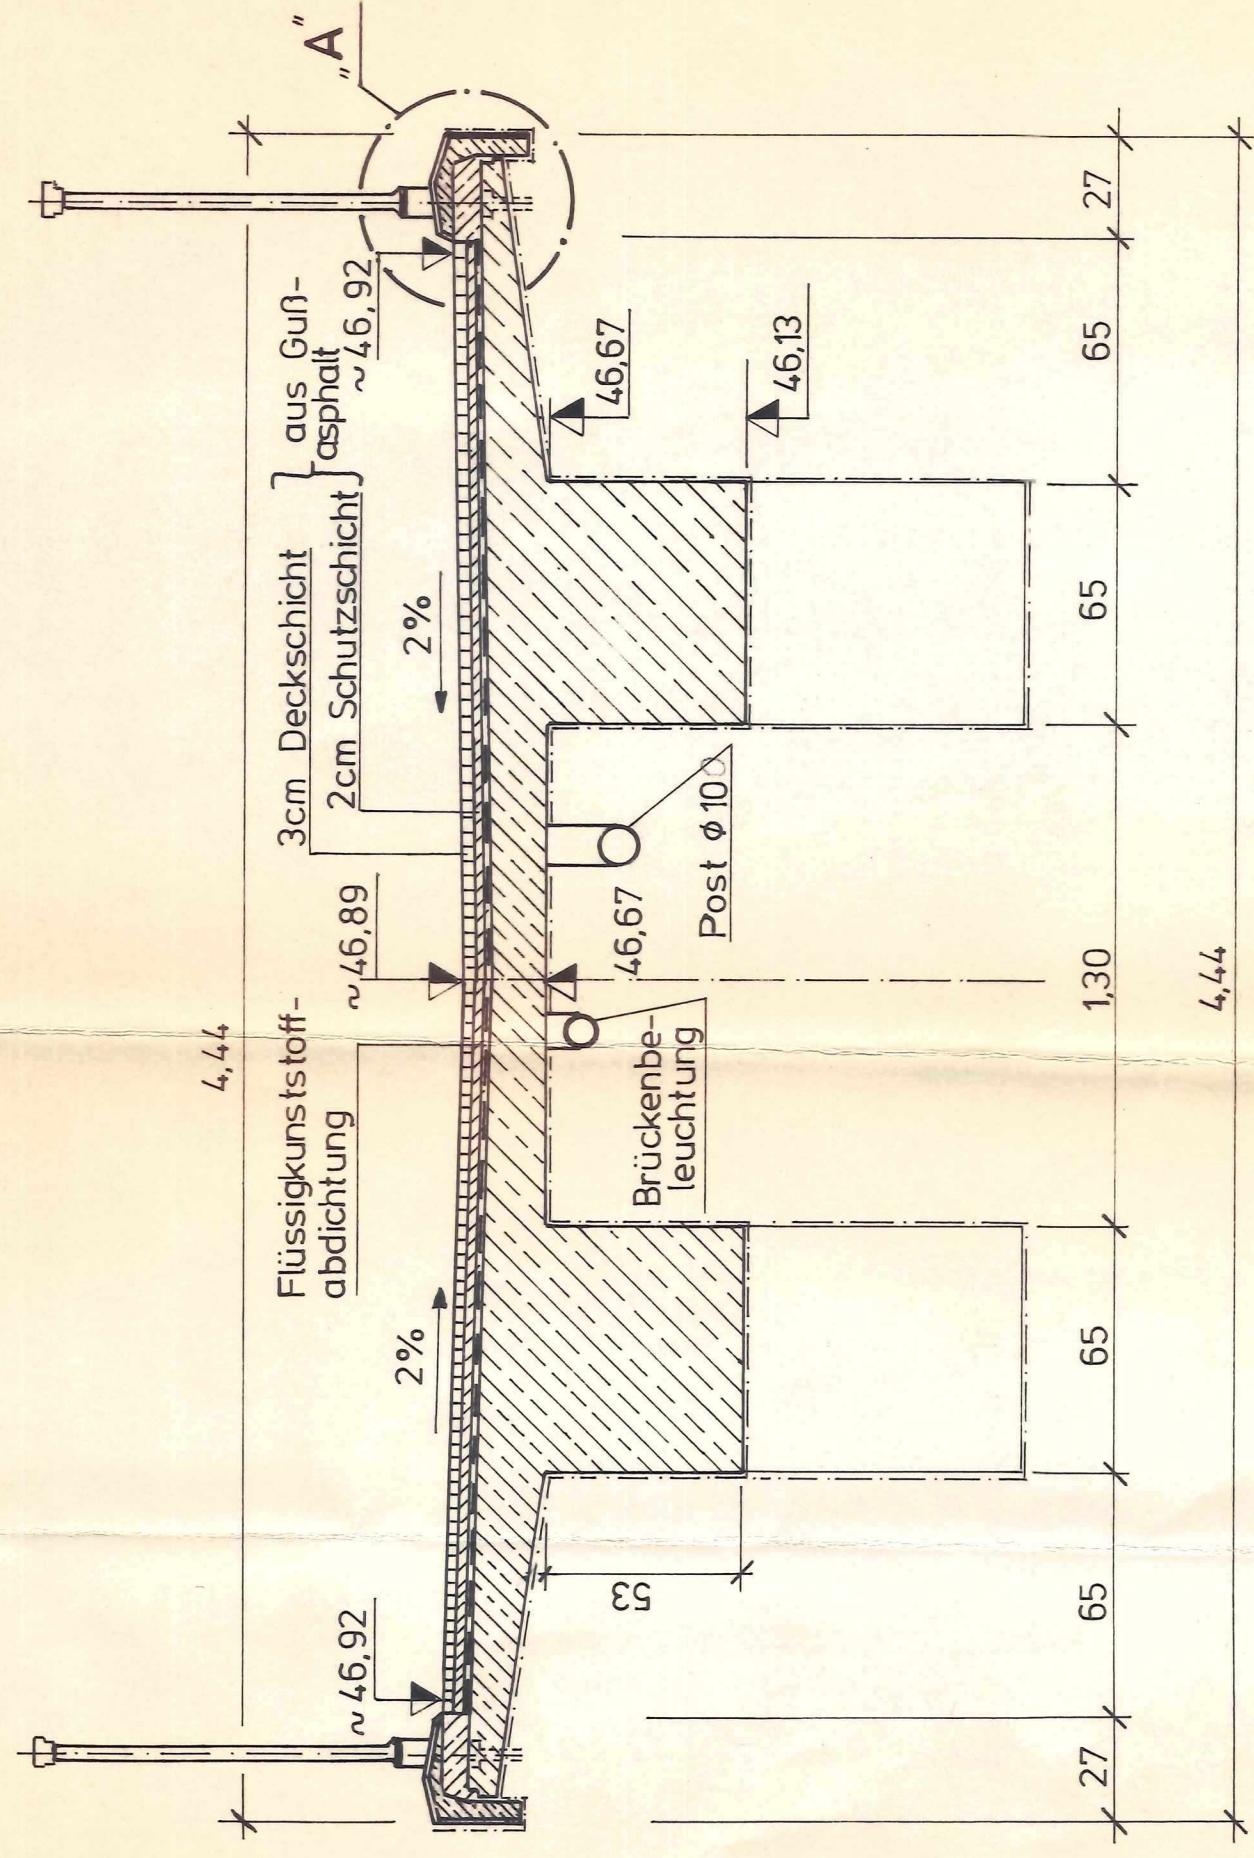


Bestandszeichnung	
Die Übereinstimmung mit der Ausführung bescheinigt:	Der Senator für Bau- und Wohnungswesen HIX, Konstruktiver Ingenieurbau - Brückenbau -
Aufsteller: HIX F 12 Glaser 1.6.1988	Würtembergische Straße 6, 1000 Berlin 31
Gruppenleiter: HIX F 12 Glaser 1.6.1988	9.6.1988 i.A. <i>Glaser</i>
Bauwerk:	WANGENHEIMSTEG
Bauwerksnr.:	11019101213
Zeichnungsnr.:	1111114
Maßstab:	1:5
Zugehörige Zeichnungsnr.:	1:10 1:20
Schnitte und Details	

BW: Stützwand Friedrichruher Straße

[ASB-Nr. 3545016, iBW-Nr. 09025]

Ansicht

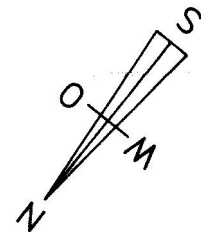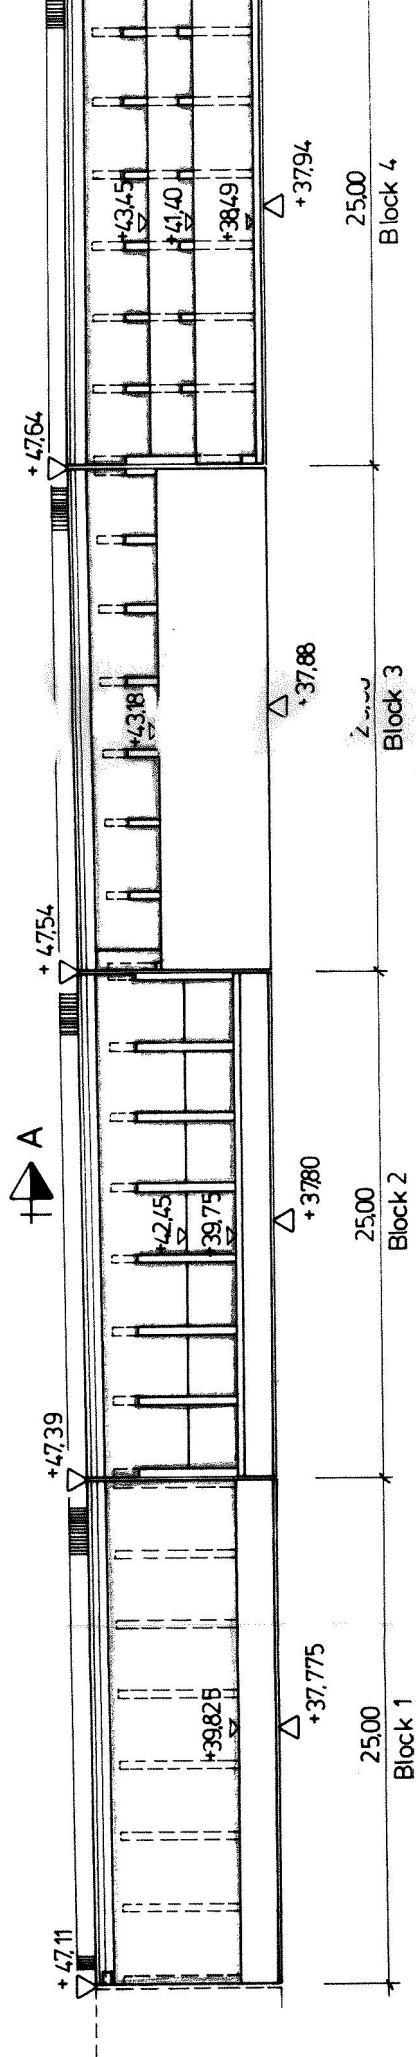


Anschluss
Blatt 101/1

Draufsicht

A10 BAB Stadtring

BW 09024 BW 09025


Anschluss
Schwarzbacher
Brücke

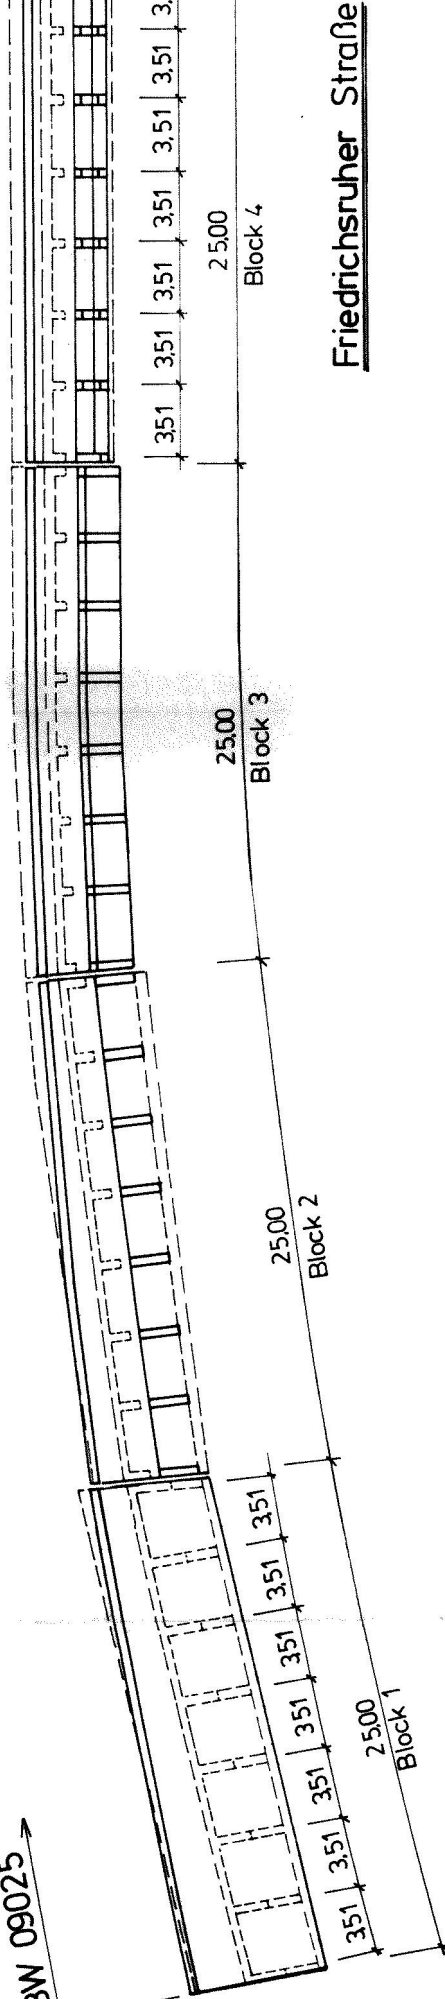

Friedrichruher Straße

BW: Stützwand Friedrichsruher Straße

[ASB-Nr. 3545016, iBW-Nr. 09025]

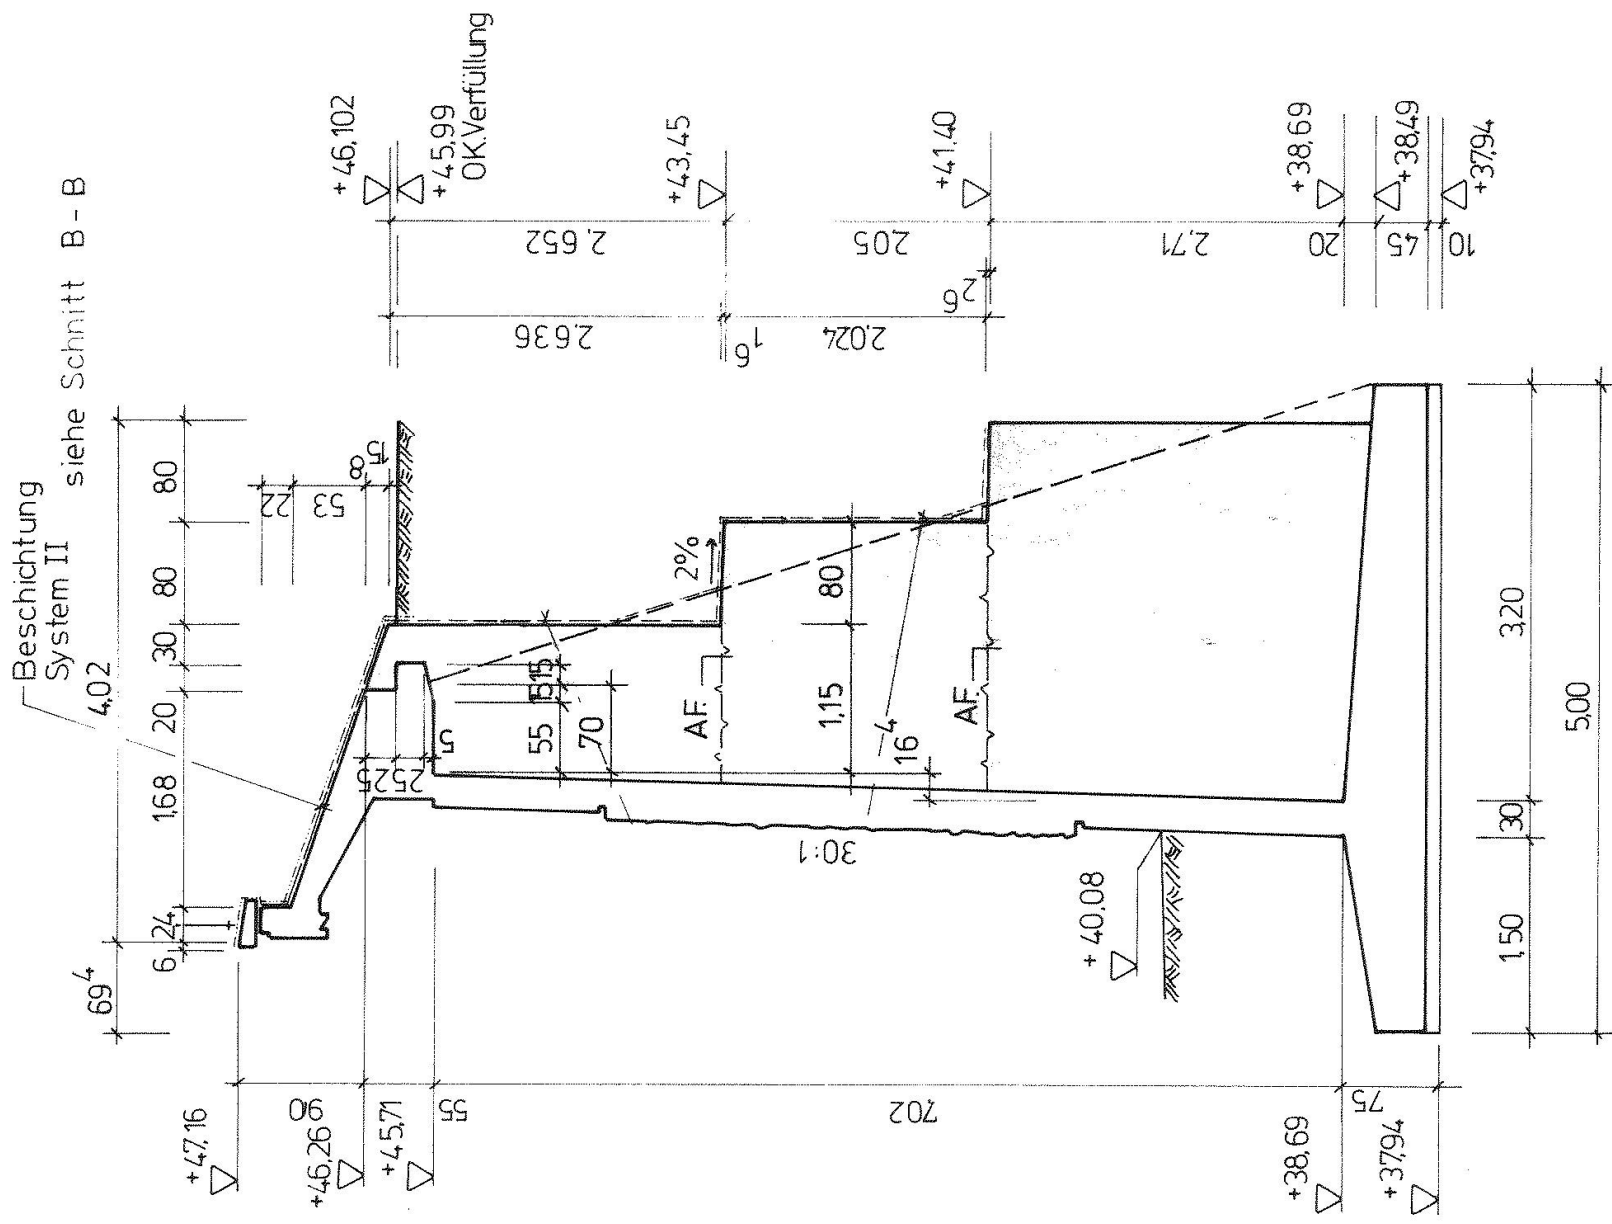

SCHNITT C-C