
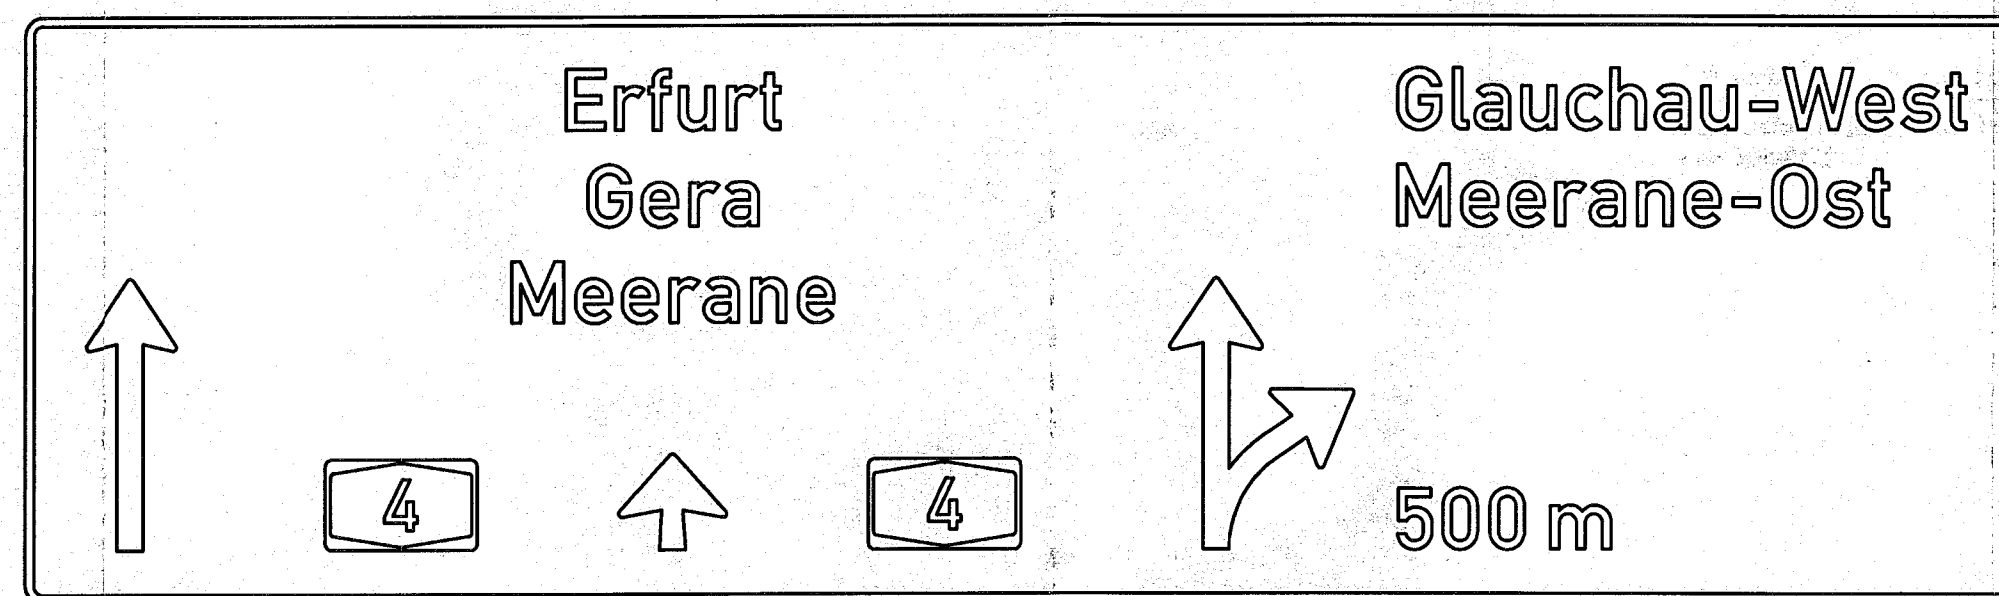
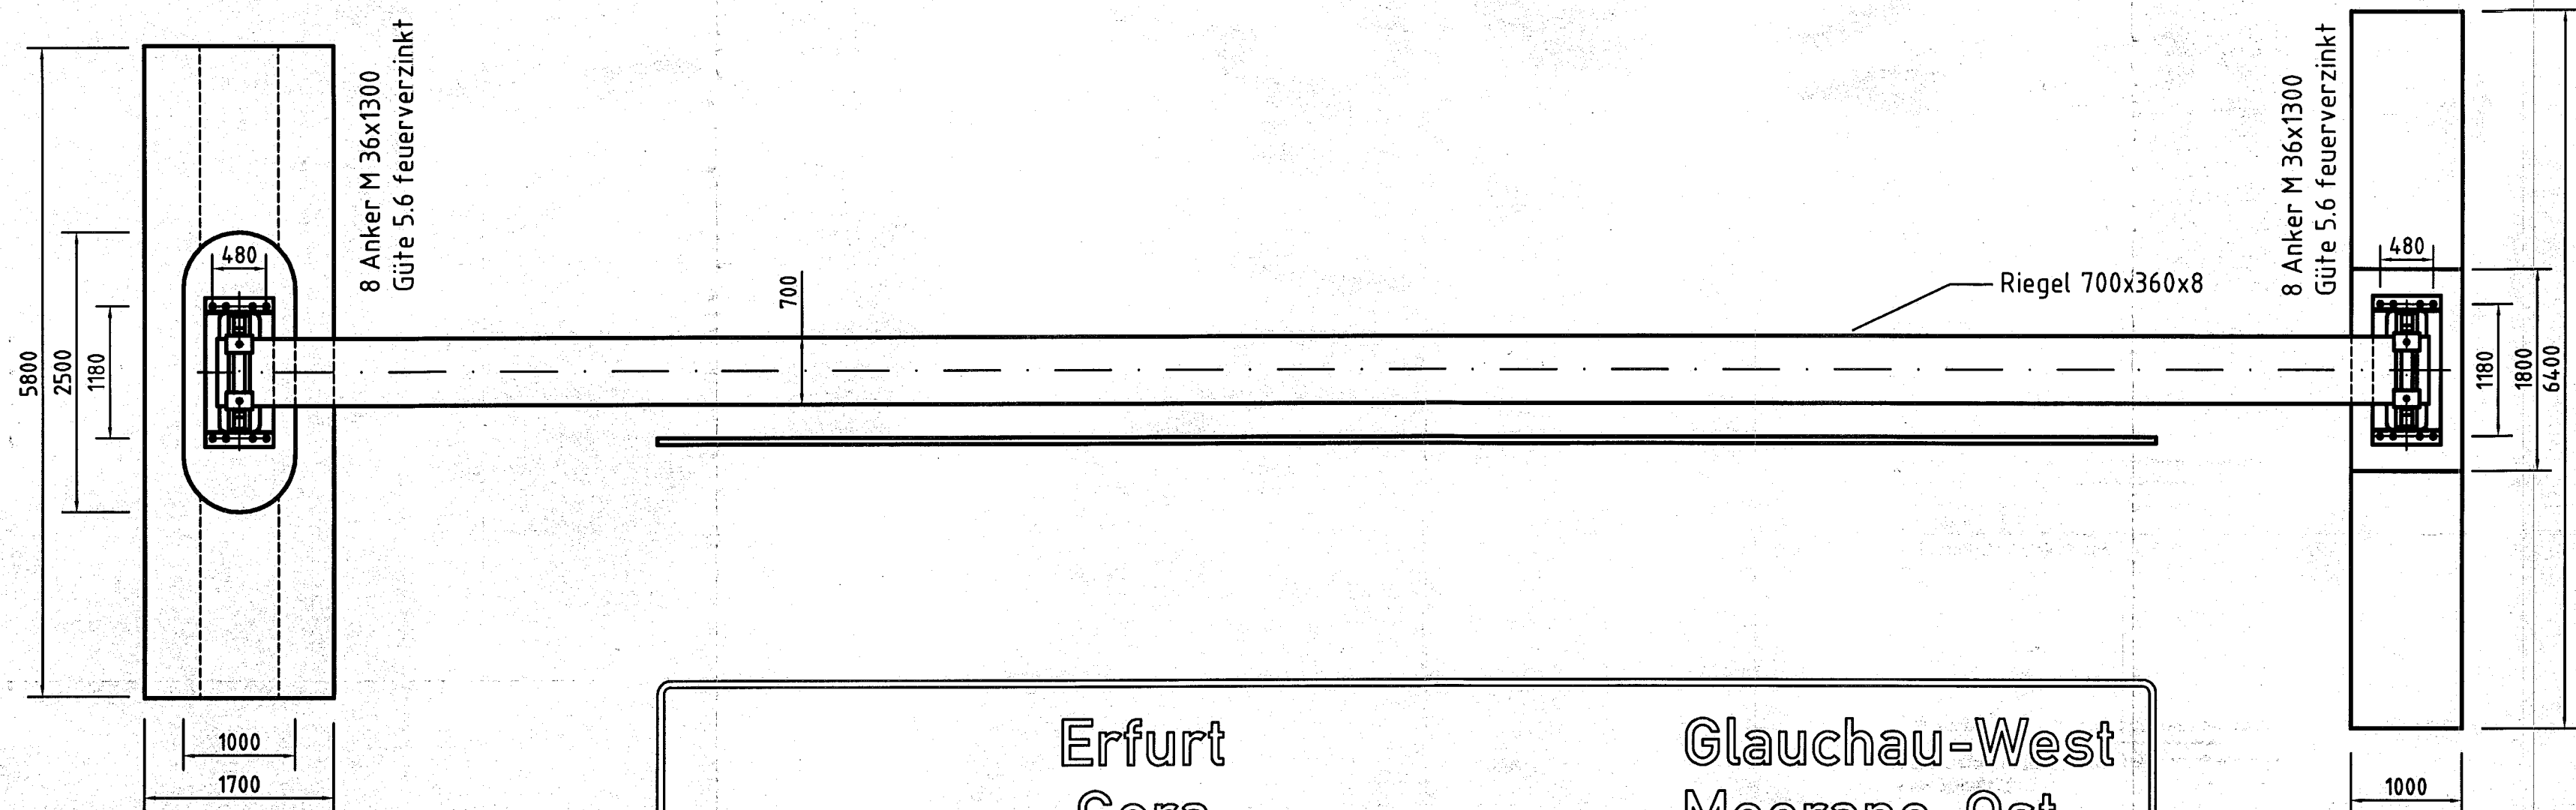
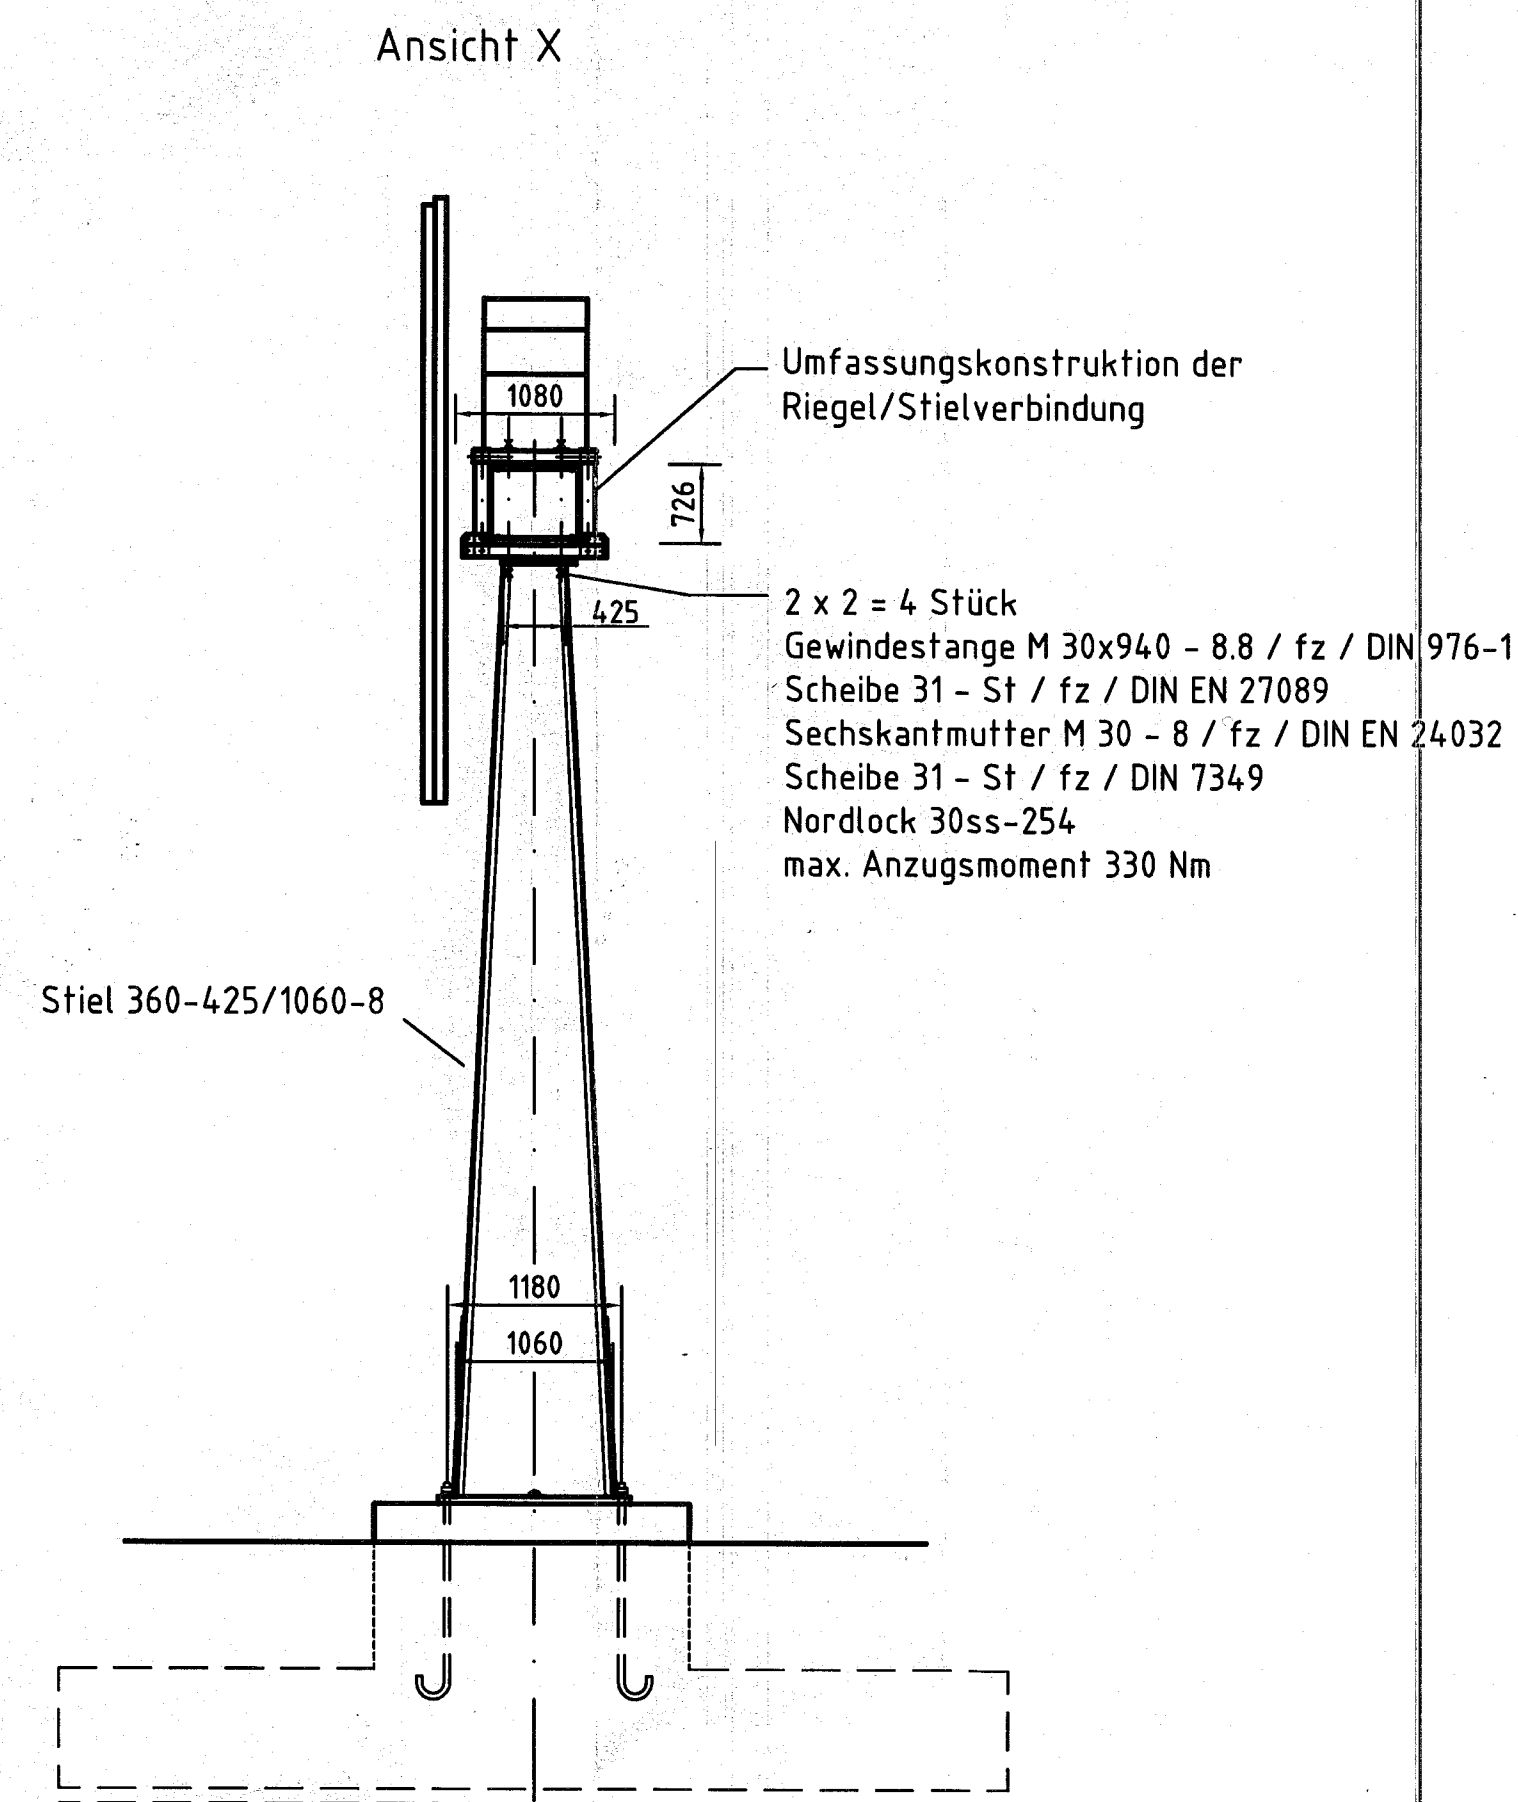


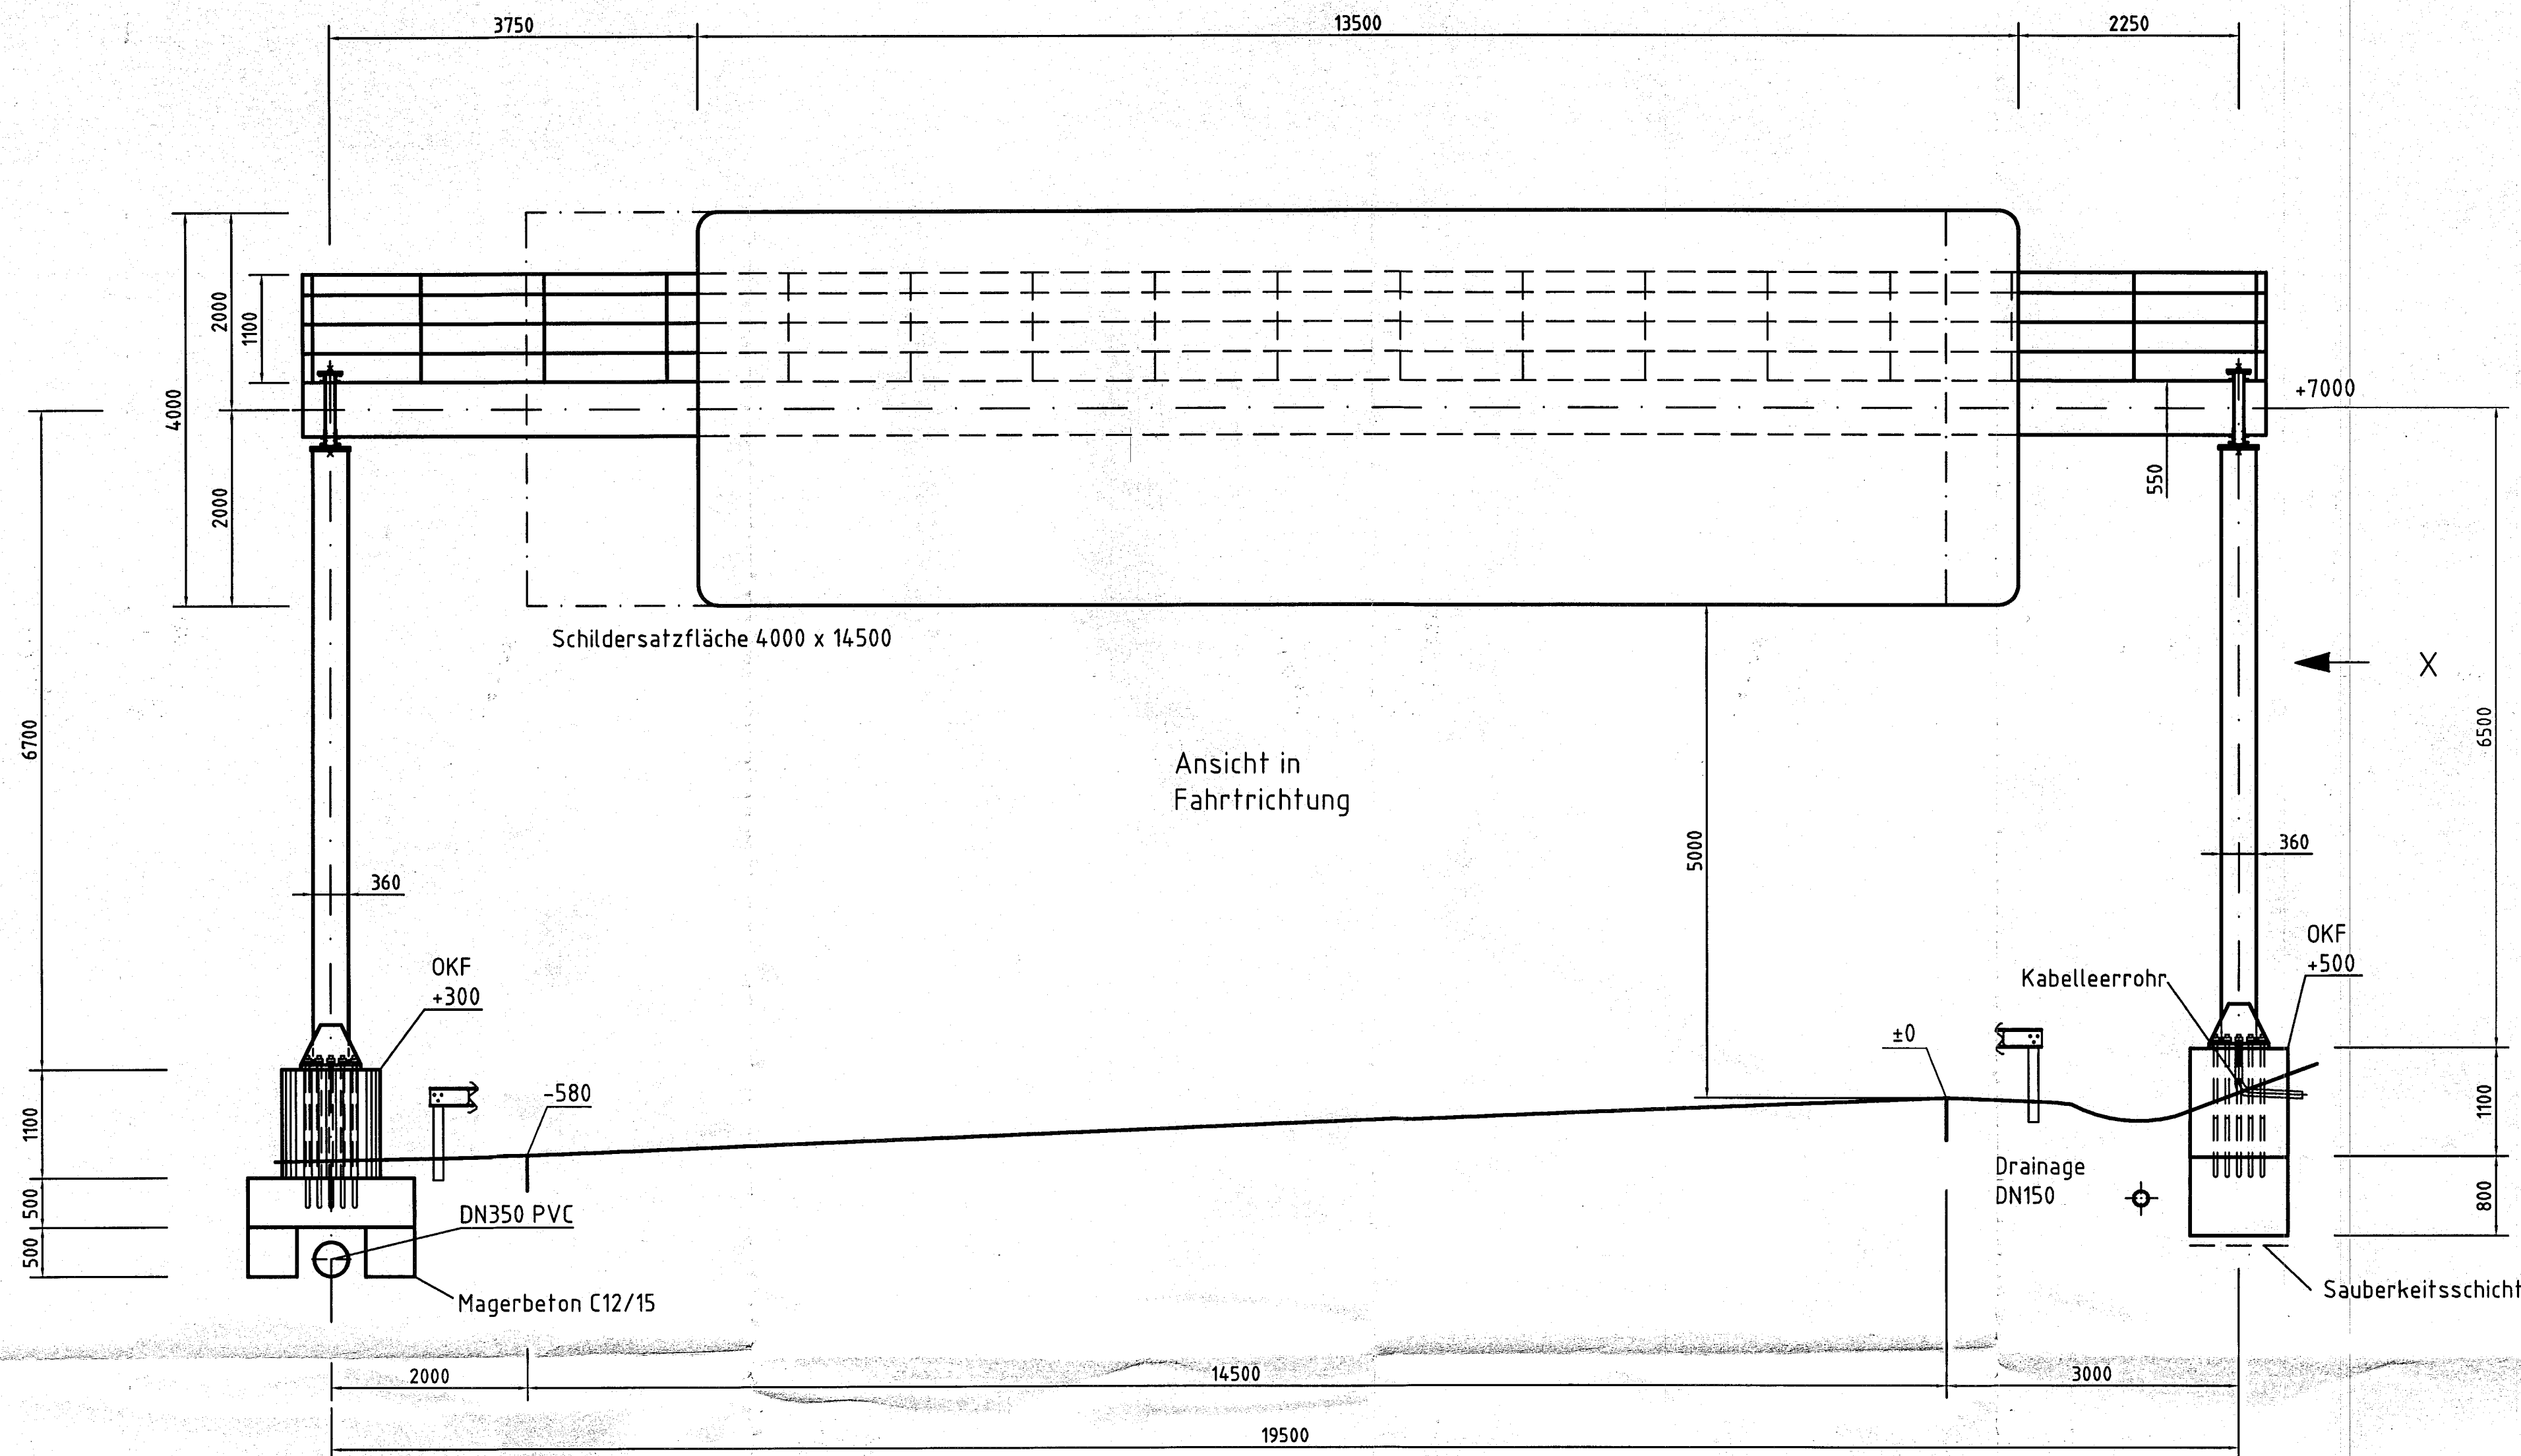

Windbelastung: 1,2 KN/m²

Tragkonstruktion: AlMgSi1 F30
AlMg4,5Mn F27
bis 2m über Fußplatte
GB - 2K Grundierung
1. DB - 2K Epoxidharz
2. DB - 2K Polyurethan
Farbton: RAL 7001, silbergrau

Schild: AlMg2Mn0,3 G18
Folie Typ II / 3M
aus U-Profilen
S235JRG2 / feuerverzinkt DIN EN 10025
mit hoher Frost- und Tausalzbeständigkeit
Bewehrung - BSt 500 S
Sauberkeitsschicht C12/15
max. Bodenpressung: 150 kN/m²

Korrosionsschutz:

Übersichtsskizze			
Für die Richtigkeit der Planbearbeitung		Auftraggeber / Koordinator nach ZTV - ING	
bearbeitet	17.10.2011	Dell	
gezeichnet	17.10.2011	Dell	
geprüft			
Index		Datum	
In baulicher Hinsicht geprüft (84 StrPrüfV):		Geometrisch geprüft:	
Prüfnummer: P062 Prüfverzeichis: 2009 Dr. - Ing. D. H. Maier Hübschstraße 21 76135 Karlsruhe		WKP Karl-Marx-Straße 23 01109 Dresden	
14.09.2009		07.10.2009	
gez. Maier		gez. Werner	
Die Gleichstellung dieses Planes mit den Prüfplänen des Prüfingenieurs sowie der Berücksichtigung der Eintragungen des AG wird bestätigt:		Als Ausführungsplan gekennzeichnet (ZVB / E - StB 2002 / 6.)	
19.10.09		gez. I.A. Reintjes	
Straßenbauverwaltung:		DEGES Deutsche Einheit Fernstraßenplanungs- und bau GmbH Zimmerstraße 54 10117 Berlin	
im Auftrag des Freistaat Sachsen			
Baumaßnahme: Sanierung Riegel / Stielverbindung		Bauwerksnummer: 5140682	
Standort: 057 / Q_22		km: 103,315	
BAB A4 AS Glauchau West			
Art des Planes / Bauteils		Maßstab: 1:50	
Bestandsübersichtszeichnung Verkehrszeichenbrücke		Plannummer: BU_057_S_0	


Die Schraubverbindungen sind planmäßig
nicht vorgespannt - DIN 18800-71
Zur Vermeidung einer Überlastung werden
jedoch die folgenden max. Anzugsmomente
vorgegeben: M30 - 330 Nm / M12 - 20 Nm

Unterlagsblech



2x Bl6 60x115-A2 11

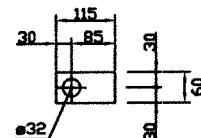


2x Bl6 40x120-A2 13

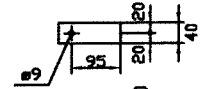


Ansicht X

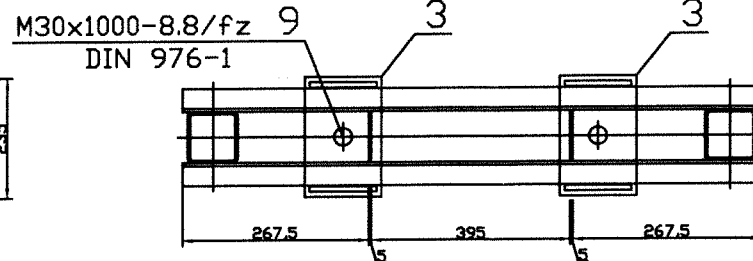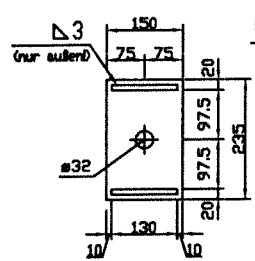


Bl20 150x235 3
vk 10-130 12

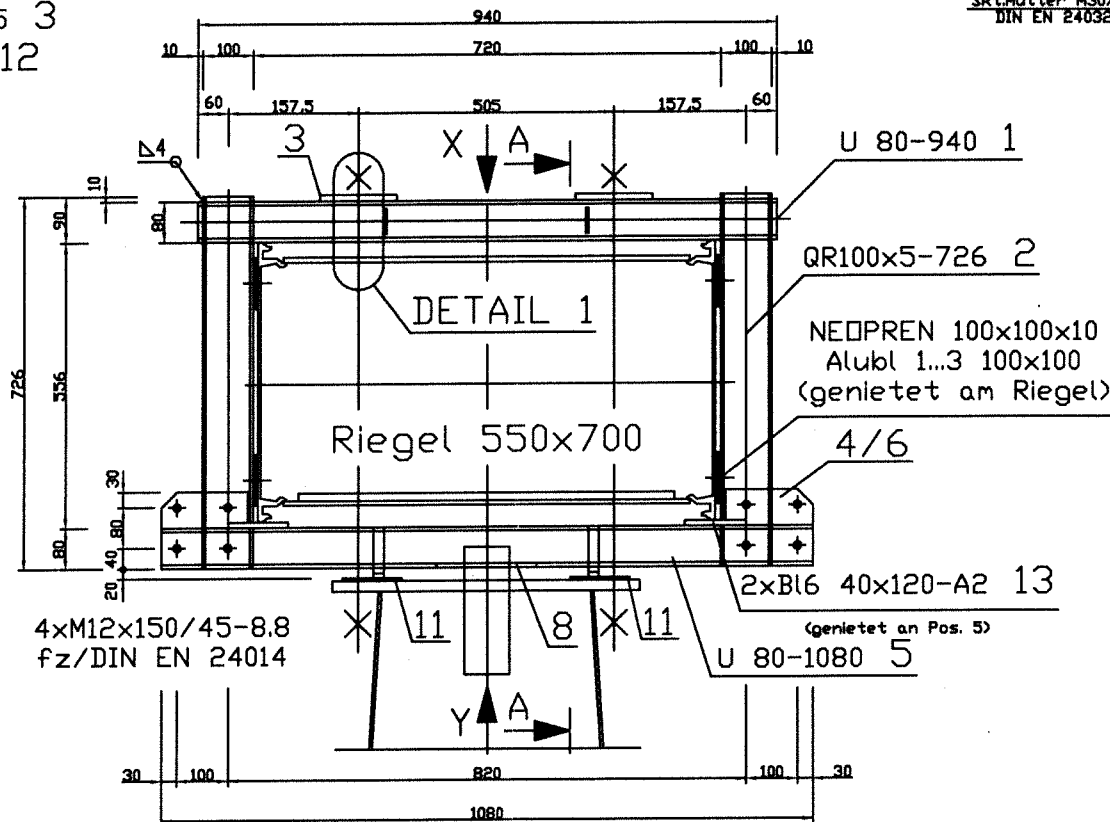


Ansicht Y

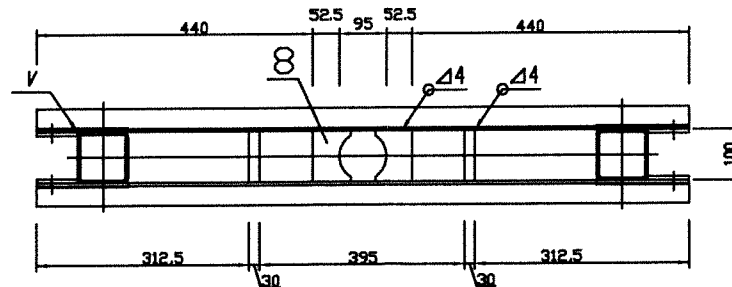


Bl8 70x170 6

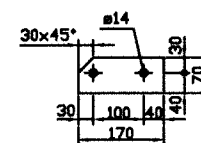


Bl8 80x150 4

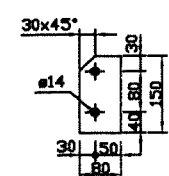


Bl30 100x100 7

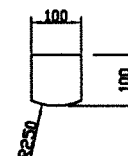


Bl8 75x100 8

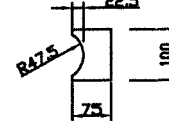

DETAIL 1

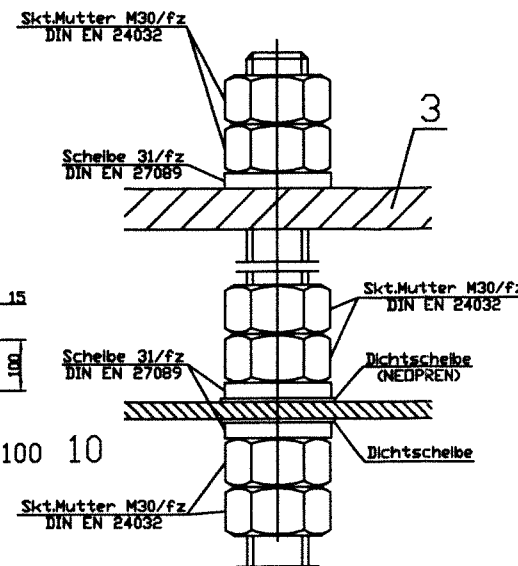

Schnitt A-A

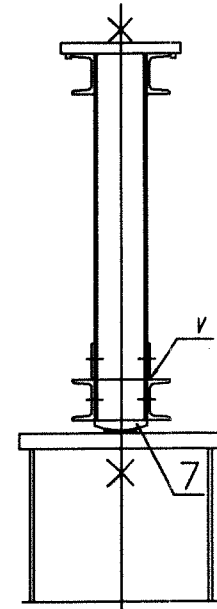

Werkstoff: Stahl - S 235 DIN EN 10025
Korrosionsschutz: Feuerverzinkung DIN EN ISO 1461
Schweißverfahren: MAG / Schutzgas M21 DIN EN 439
Bewertungsgruppe der Schweißnähte: DIN EN ISO 5817
Bewertungsgruppe: B

Index	Änderung	Datum	Name
3	an Bestand angepaßt	17.06.11	Dell
2	Unterlagsblech Pos. 13 / Kontermuttern	31.07.09	BITT
1	Druckstück	25.11.08	BITT

Für die Richtigkeit der Planbearbeitung

dlg GmbH

Vereinsstraße 7
60389 Frankfurt / Main
Telefon: 0 69 / 677 00 1-68
Fax: 0 69 / 677 00 1-70

Auftragnehmer (Koordinator nach ZTV-K 96)

SIGNATURE Deutschland GmbH

Stauverbrink 3 - 7
48308 Senden
Telefon: 0 25 36 / 34 26 - 0
Fax: 0 25 36 / 34 26 - 11

bearbeitet	BITT	26.08.2009
gezeichnet	BITT	26.08.2009
geprüft		

In baulicher Hinsicht geprüft
(§4 StrPrüVD):

Prüfnummer: P062
Prüfverzeichnis: 2009
Dr. - Ing. D. H. Maier
Hübschstraße 21
76135 Karlsruhe

14.09.2009 gez. Maier

WKP
Karl-Marx-Straße 23
01109 Dresden

07.10.2009 gez. Rucks

Gesehen:

Autobahnamt Sachsen

08.10.2009 gez. Boëtius

Die Gleichstellung dieses Planes
mit den Prüfplänen des Prüfingenieurs
sowie der Berücksichtigung
der Eintragungen des AG wird
bestätigt:

dlg GmbH

Vereinsstr. 7
60389 Frankfurt / Main
Telefon: 0 69 / 677 00 168
Fax: 0 69 / 677 00 170

17.06.2011 gez. Dell

Als Ausführungsplan gekennzeichnet
(ZVB / E - StB 2002 / 6.)

Gesehen:

D E G E S
Deutsche Einheit
Fernstraßen-
planungs- und -bau GmbH
Zimmerstraße 54, 10117 Berlin

19.10.09 gez. I.A. Reintje

Straßenbauverwaltung:

Freistaat Sachsen

Autobahnamt Sachsen

Bautzner Straße 19, 01099 Dresden

Baumaßnahme:	Bauwerksnummer:
BAB A4 / AS Glauchau-West	5140682
Standort: 057 / Q_22	

Art des Planes / Bauteils	Maßstab:
Bestandsplan	1:15
Sanierung Riegel / Stielverbindung	Plannummer:
VZ - Brücke	S_057_BZ