




Pos.2 A - A - 1:25 Ansicht von außen

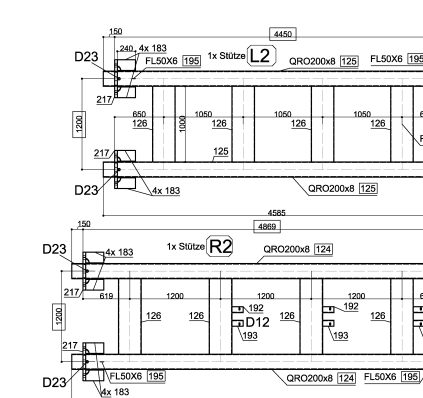


Detail D12 M1:10
Pos.192/193 Leiteranschluß

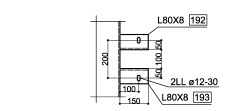


Detail D1 M1:10
Pos.217 Fußplatte

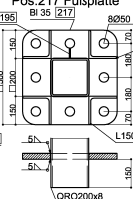


Detail D2a M1:10
Pos.216a Kopfplatte

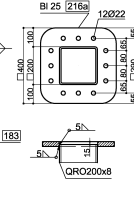


Detail D2b M1:10
Pos.216b Kopfplatte

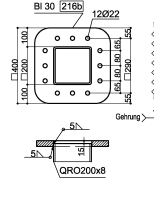


Detail D4 M1:5
SD Riegelende oben

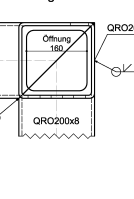


Detail D5 M1:10
SD Knoten Regel

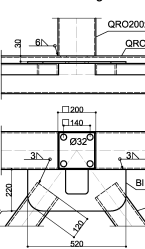


Detail D6 M1:10
SD Knoten Regel

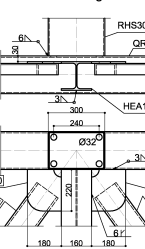

Detail D21 M1:5
Pos.195 Erdungslasche

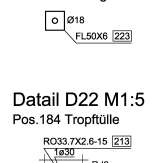


Detail D22 M1:5
Pos.184 Tropfzülle

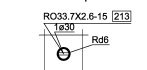


Detail D23 M1:5
Ewässerung Stütze




Pos.1 E - E - 1:25

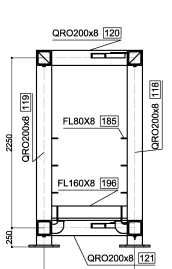


Pos.1 F - F - 1:25

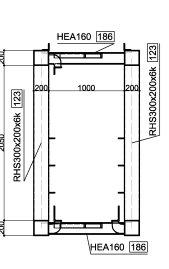


Detail D11 M1:10
Pos.218 Winkelanschl

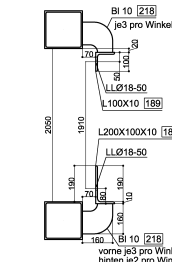


Pos.1 G - G - 1:25

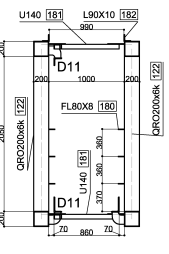


Detail D13 M1:5
Pos.180 Geländerschl

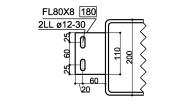


Detail D15 M1:5
Pos.182 Geländerschl

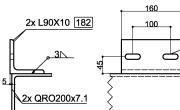

Detail D14 M1:5
Pos.185 Geländerschl

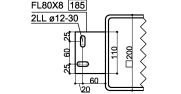

Detail D16 M1:10
Pos.215 KlappLeiterschluß

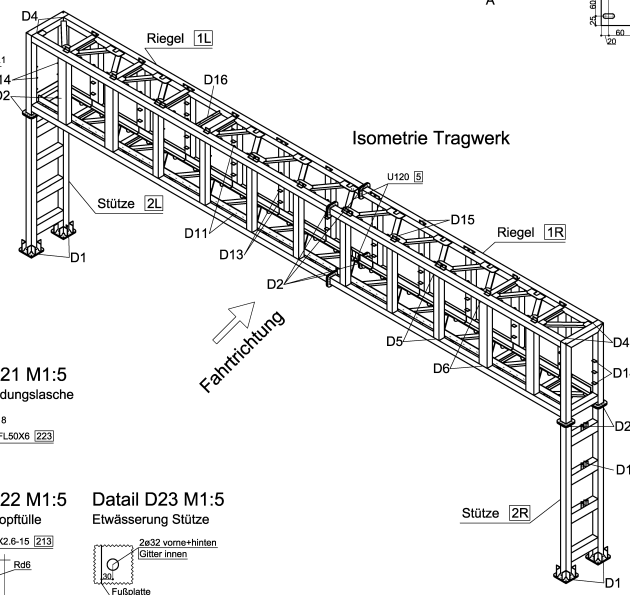

Landesbetrieb Straßenwesen Brandenburg Niederlassung Ost, Hauptsitz Frankfurt/O Mühlener Chaussee 51, 15236 Frankfurt (Oder)		
Bestandszeichnung		
Bauwerke-Nr.: VZB 6.1	Stellen-Nr.: A8	Best.-Nr.: 4.1+229
ASB-Nr.: 3041 518	Station:	von NK: nach NK:
Geprüft:		Herr Hall
Datum:		18. Februar 2018
Änderungen, Maßnahme, Datum:		